
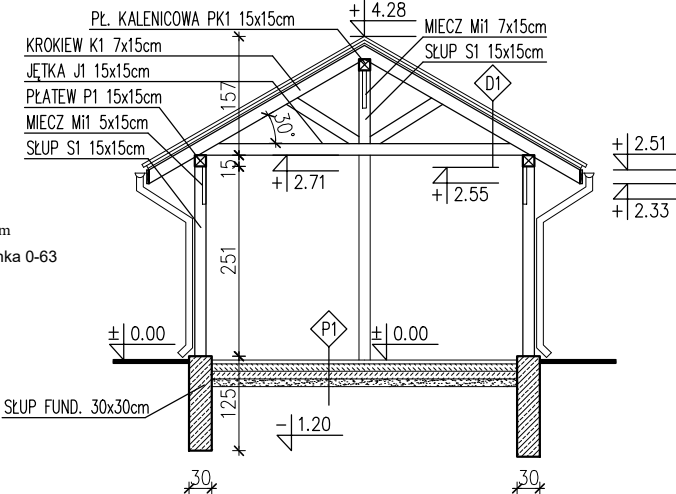


5x7m
skala 1:100

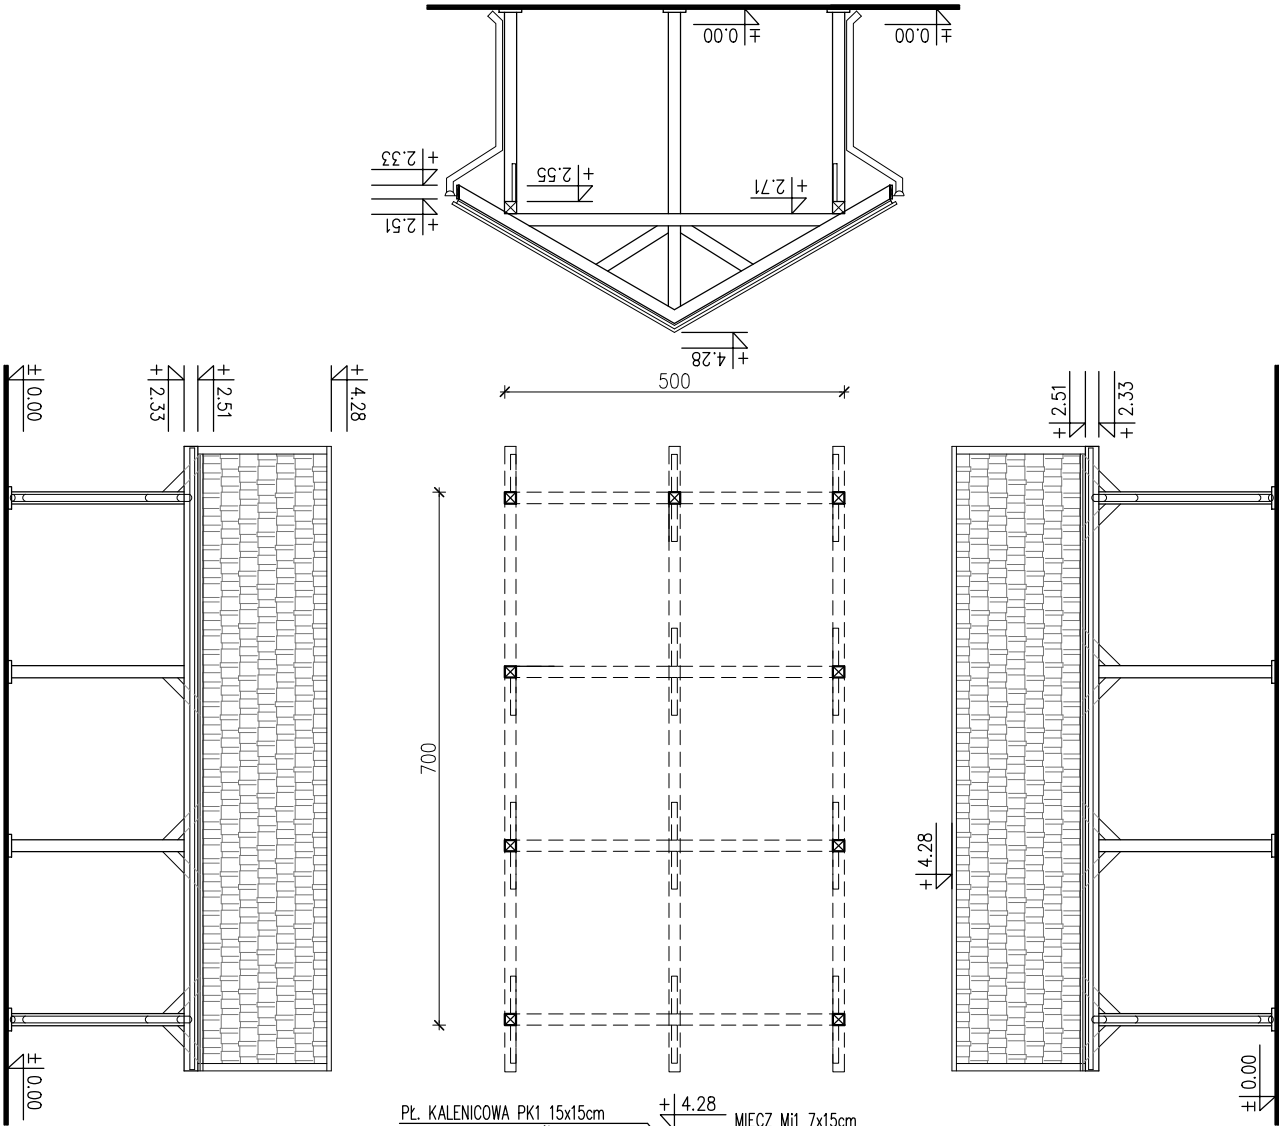

P1

- KOSTKA BRUKOWA gr. 6cm
- ~~ZAPRAWA CEMENTOWA TYP RZ100 gr. 10cm~~
- ~~ZBRUCOWANIE SŁUPÓW 20x20 Ø3mm~~
- ~~CIĘDY BETON gr. 18cm~~ podbudowa pospółka 10 cm
- ~~PODSYPKA PIASKOWA gr. 10cm~~ podbudowa mierzanka 0-63
- GRUNT RODZIMY

D1

- BLACHODACHÓWKA MODUŁOWA
- ŁATY 6x4cm
- KONTRŁATY 2,5x6cm
- MEMBRANA DACHOWA
- ~~DESKOWANIE PIÓRO WPUST 2x19cm~~
- KROKIEW 7x15cm

