


<p>Geodezyjna Inwentaryzacja Powykonawcza Zagospodarowania placu sportowego m. Radzymin ul. Komunalna Skala 1:500</p>		<p>L.dz. 6640.2658.2024</p>
<p>Oznaczenie kancelaryjne zgłoszenia pracy geodezyjnej</p>	<p>identyfikator</p>	<p>143409_4 Radzymin – miasto</p>
<p>Jednostka ewidencyjna</p>	<p>Identyfikator i nazwa</p>	<p>03-01</p>
<p>Nazwa układu współrzędnych</p>	<p>prostokątnych płaskich</p>	<p>2000 strefa 7-21</p>
	<p>wysokości</p>	<p>PL-EVRF 2007NH</p>

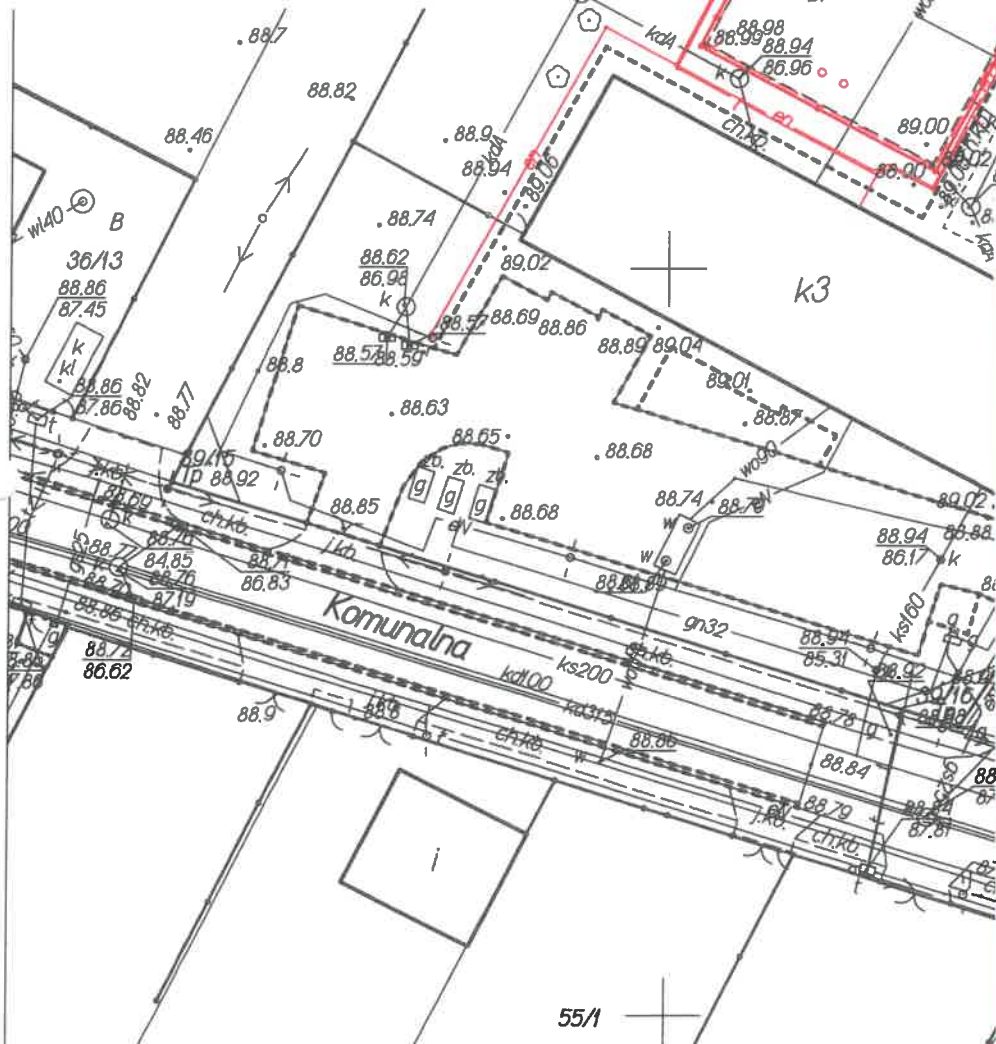

Jestem świadomy odpowiedzialności kamej za złożenie fałszywych oświadczeń. Oświadczam, że operat techniczny zawierający rezultaty prac geodezyjnych w wyniku których powstał niniejszy dokument uzyskał pozytywny wynik weryfikacji

Identyfikator zgłoszenia prac geodezyjnych 6640.2658.2024

Organ służby geodezyjnej, który otrzymał

złotczenie
WOJ. OMIŃSKIEGO

	GEO-MI	

Wykonawca prac geodezyjnych

Mieczysław Niemaszewski
663 20 15 20

Nr oraz data sporządzenia dokumentu	003-20-13-20
	6640 2658 2024 1

----------------------	-----------------------	------------	-----------

KIEROWNIK PRAC

10

Geodezyjna Inwentaryzacja Powykonawcza Zagospodarowania placu sportowego m. Radzymin ul. Komunalna		Skala 1:500	
Oznaczenie kancelaryjne zgłoszenia pracy geodezyjnej	identyfikator	L.dz. 6640.2658.2024	
Jednostka ewidencyjna	Identyfikator i nazwa	143409_4 Radzymin - miasto	
Obręb ewidencyjny	Identyfikator i nazwa	03-01	
Nazwa układu współrzędnych	Identyfikator i nazwa	2000 strefa 7-21	
	wysokości	PL-EVRF 2007NH	
GEO-MI Michał Klimaszewski 05-250 Radzymin, ul. Weberów 61A NIP 125-081-60-83, Regon 14102938 tel. 663 20 15 28		KIEROWNIK PRAC Geodezyjny Wacław Klimaszewski Imię i nazwisko wykonawcy i podpis osoby uprawnionej który opracował mapę	

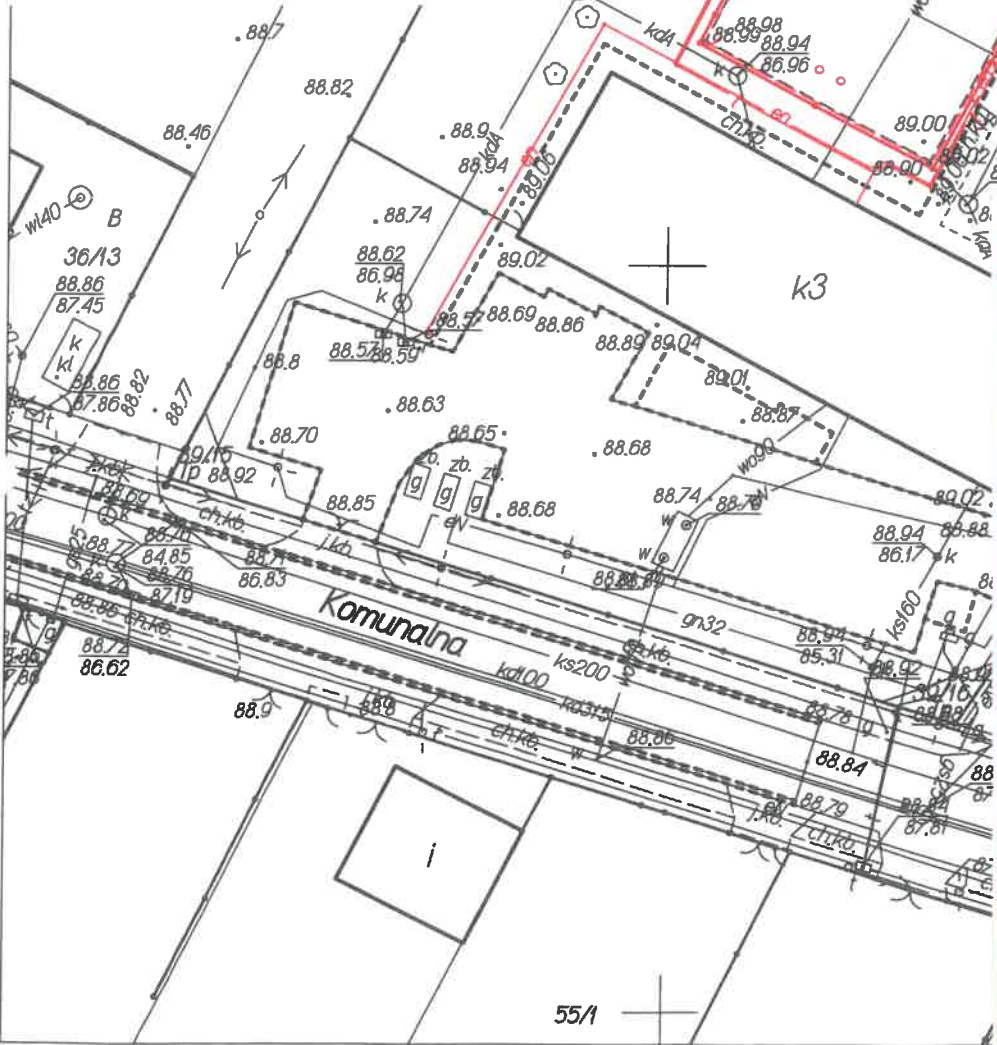

Jestem świadomy odpowiedzialności karnej za złożenie fałszywych oświadczeń. Oświadczam, że operat techniczny zawierający rezultaty prac geodezyjnych w wyniku których powstał niniejszy dokument uzyskał pozytywny wynik weryfikacji		6640.2658.2024	
Identyfikator zgłoszenia prac geodezyjnych		STAROSTA POWIATU WOŁOMIŃSKIEGO	
Organ służby geodezyjnej, który otrzymał zgłoszenie		GEO-MI Michał Klimaszewski 663-20-15-20	
Wykonawca prac geodezyjnych		6640.2658.2024.1	
Nr oraz data sporządzenia dokumentu zawierającego wynik pozytywnej weryfikacji		2024.04.08	
Imię i nazwisko oraz nr uprawnień zawodowych kierownika prac		KIEROWNIK PRAC Geodezyjny Wacław Klimaszewski Upr. nr 5385, zakres 1,2	