


M.Z.D.W. Warszawa Droga woj. nr 618
Rejon Drogowy Wołomin-Nowy Dwór Maz.
odc. od km 25+540 do km 26+300

SKALA 1 : 1000

ARKUSZ Nr 5

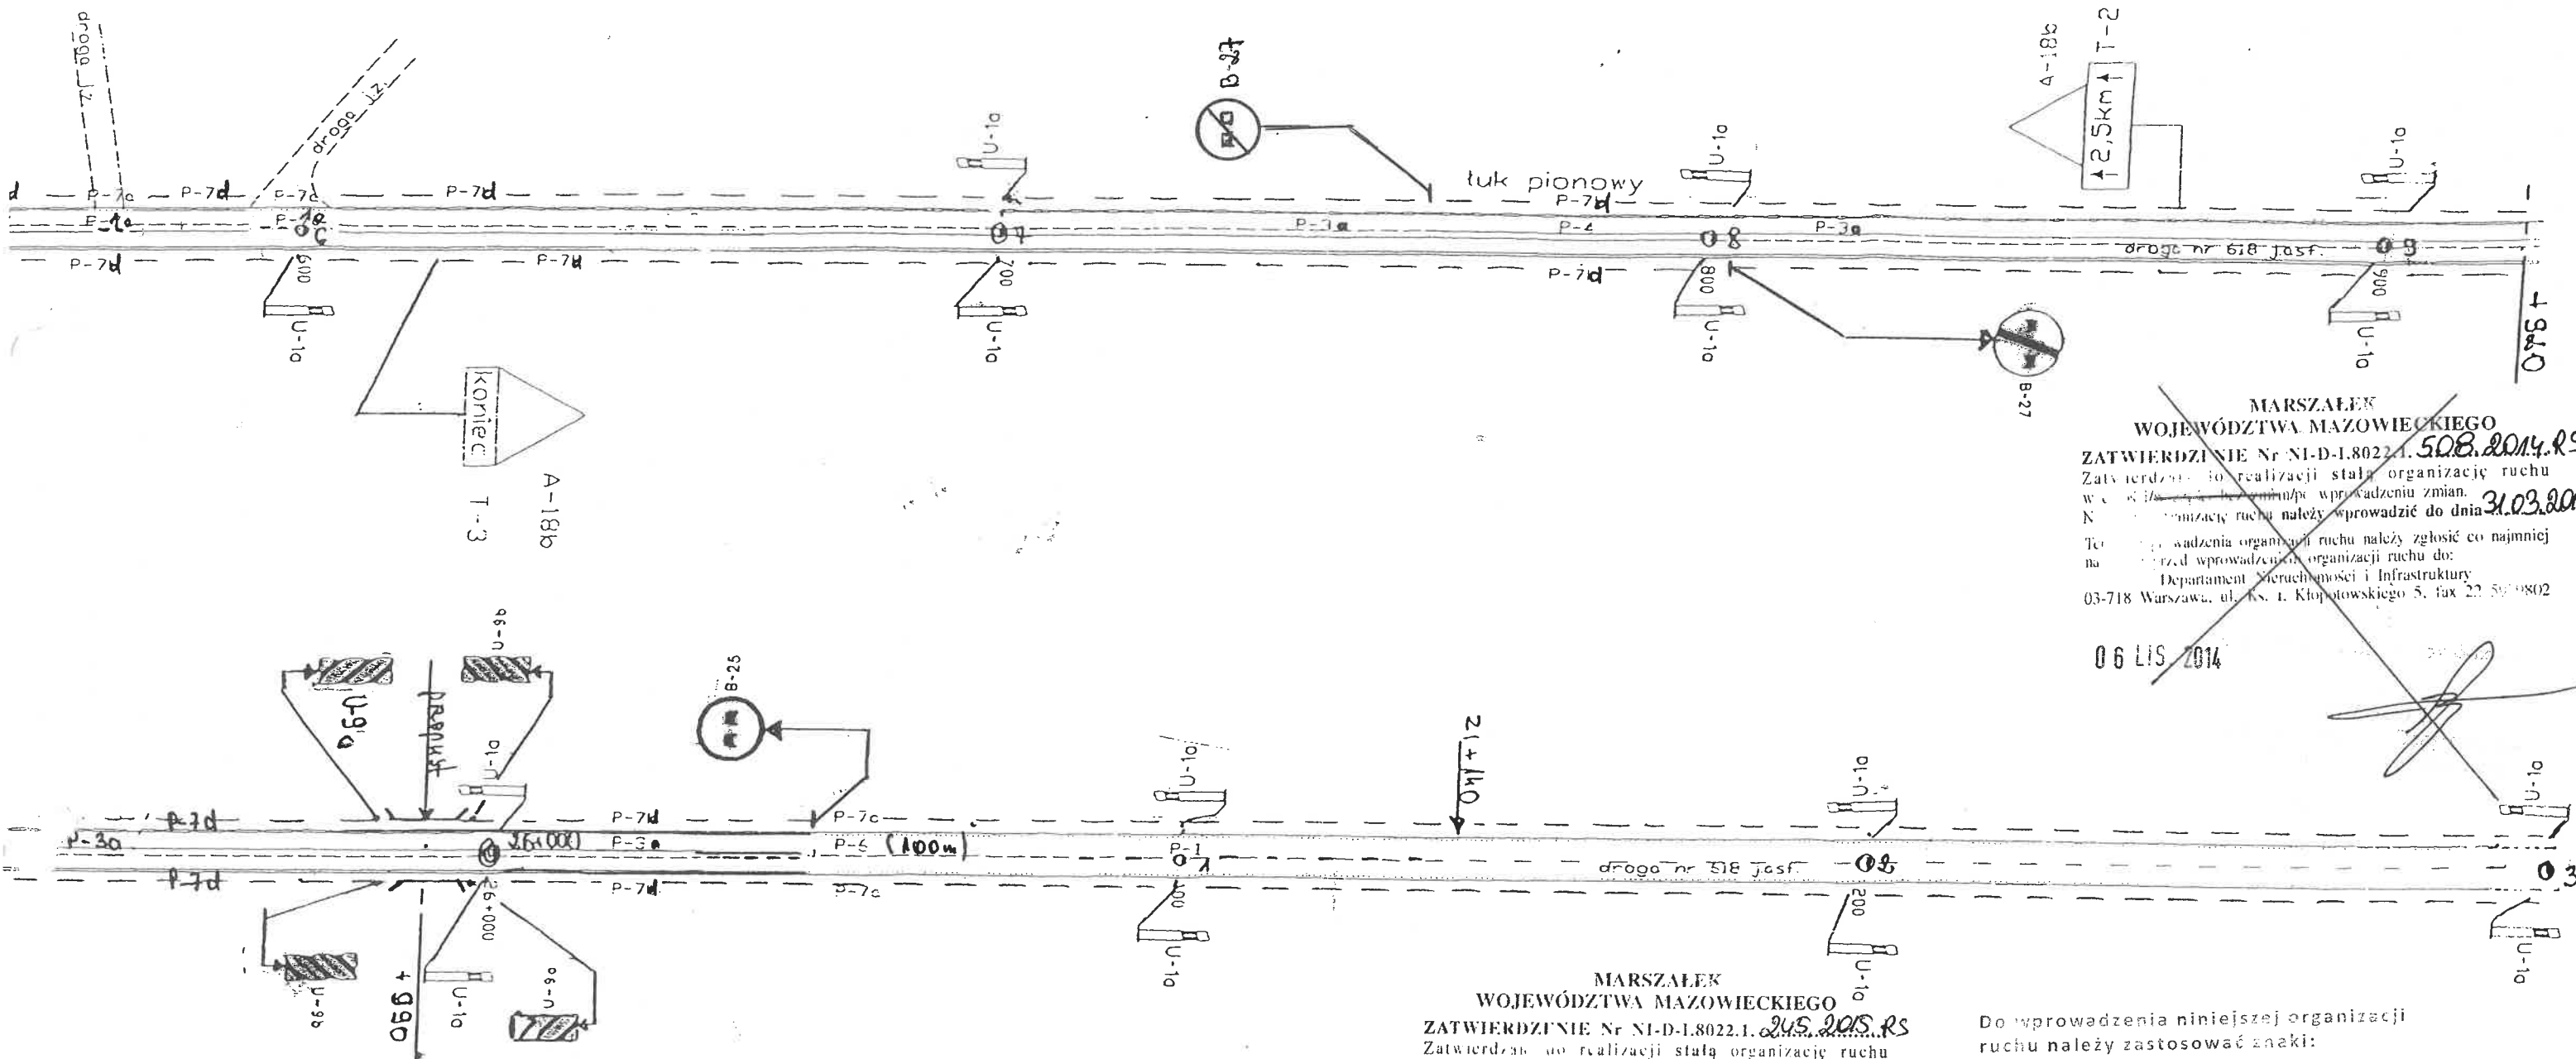

MARSZAŁEK
WOJEWÓDZTWA MAZOWIECKIEGO
ZATWIERDZENIE Nr NI-D-1.8022.1.508.2014.RS
Zatwierdzenie do realizacji stałej organizacji ruchu
w całości bez zmian wprowadzenia zmian.
Niniejszą organizację ruchu należy wprowadzić do dnia 31.03.2015
Termin wprowadzenia organizacji ruchu należy zgłosić co najmniej
na 14 dni przed wprowadzeniem organizacji ruchu do:
Departament Nieruchomości i Infrastruktury
03-718 Warszawa, ul. Ks. 1. Kłopotowskiego 5, fax 22 597 9802

06 LIS 2014

MARSZAŁEK
WOJEWÓDZTWA MAZOWIECKIEGO
ZATWIERDZENIE Nr NI-D-1.8022.1.245.2015.RS
Zatwierdzenie do realizacji stałej organizacji ruchu
w całości bez zmian wprowadzenia zmian.
Niniejszą organizację ruchu należy wprowadzić do dnia 31.12.2015
Termin wprowadzenia organizacji ruchu należy zgłosić co najmniej
na 14 dni przed wprowadzeniem organizacji ruchu do:
Departament Nieruchomości i Infrastruktury
03-718 Warszawa, ul. Ks. 1. Kłopotowskiego 5, fax 22 597 9802

26 MAJ 2015

Do wprowadzenia niniejszej organizacji
ruchu należy zastosować znaki:

Pionowe: - wielkość: średnie
- typ folii: A2, D6, B2, B20, typ II
Poziome: cienkowarstwowe / grubowarstwowe

Projekt wykonał:
Marek Szczypiorski
STARSZY DROGOWISZ

M.Z.D.W. Warszawa Droga woj. nr 618
Rejon Drogowy Wołomin-Nowy Dwór Maz.
odc. od km 26+300 do km 26+680

SKALA 1 : 1000


ARKUŚ 2 Nr 6

MARSZAŁEK
WOJEWÓDZTWA MAZOWIECKIEGO
ZATWIERDZENIE Nr NI-D-1.8022.1. 508.2014.RS
Zatwierdzam do realizacji stałą organizację ruchu
w całości bez zmian/po wprowadzeniu zmian.
Należy organizację ruchu wprowadzić do dnia 21.03.2015
Termin wprowadzenia organizacji ruchu należy zgłosić co najmniej
na 14 dni przed wprowadzeniem organizacji ruchu do:
Departament Nieruchomości i Infrastruktury
03-718 Warszawa, ul. Ks. J. Kłopotowskiego 5, fax 22 5979802

06 LIS. 2014

ZARZĄD DRÓG POWIATOWYCH
w Pultusku
06-100 PULTUSK
ul. 3 Maja 20
NIP: 5681414690, REGON: 130382268
Tel./fax 23 692 85 77

Załącznik do opinii nr
4041-2.2014 z dn. 07.10.14r

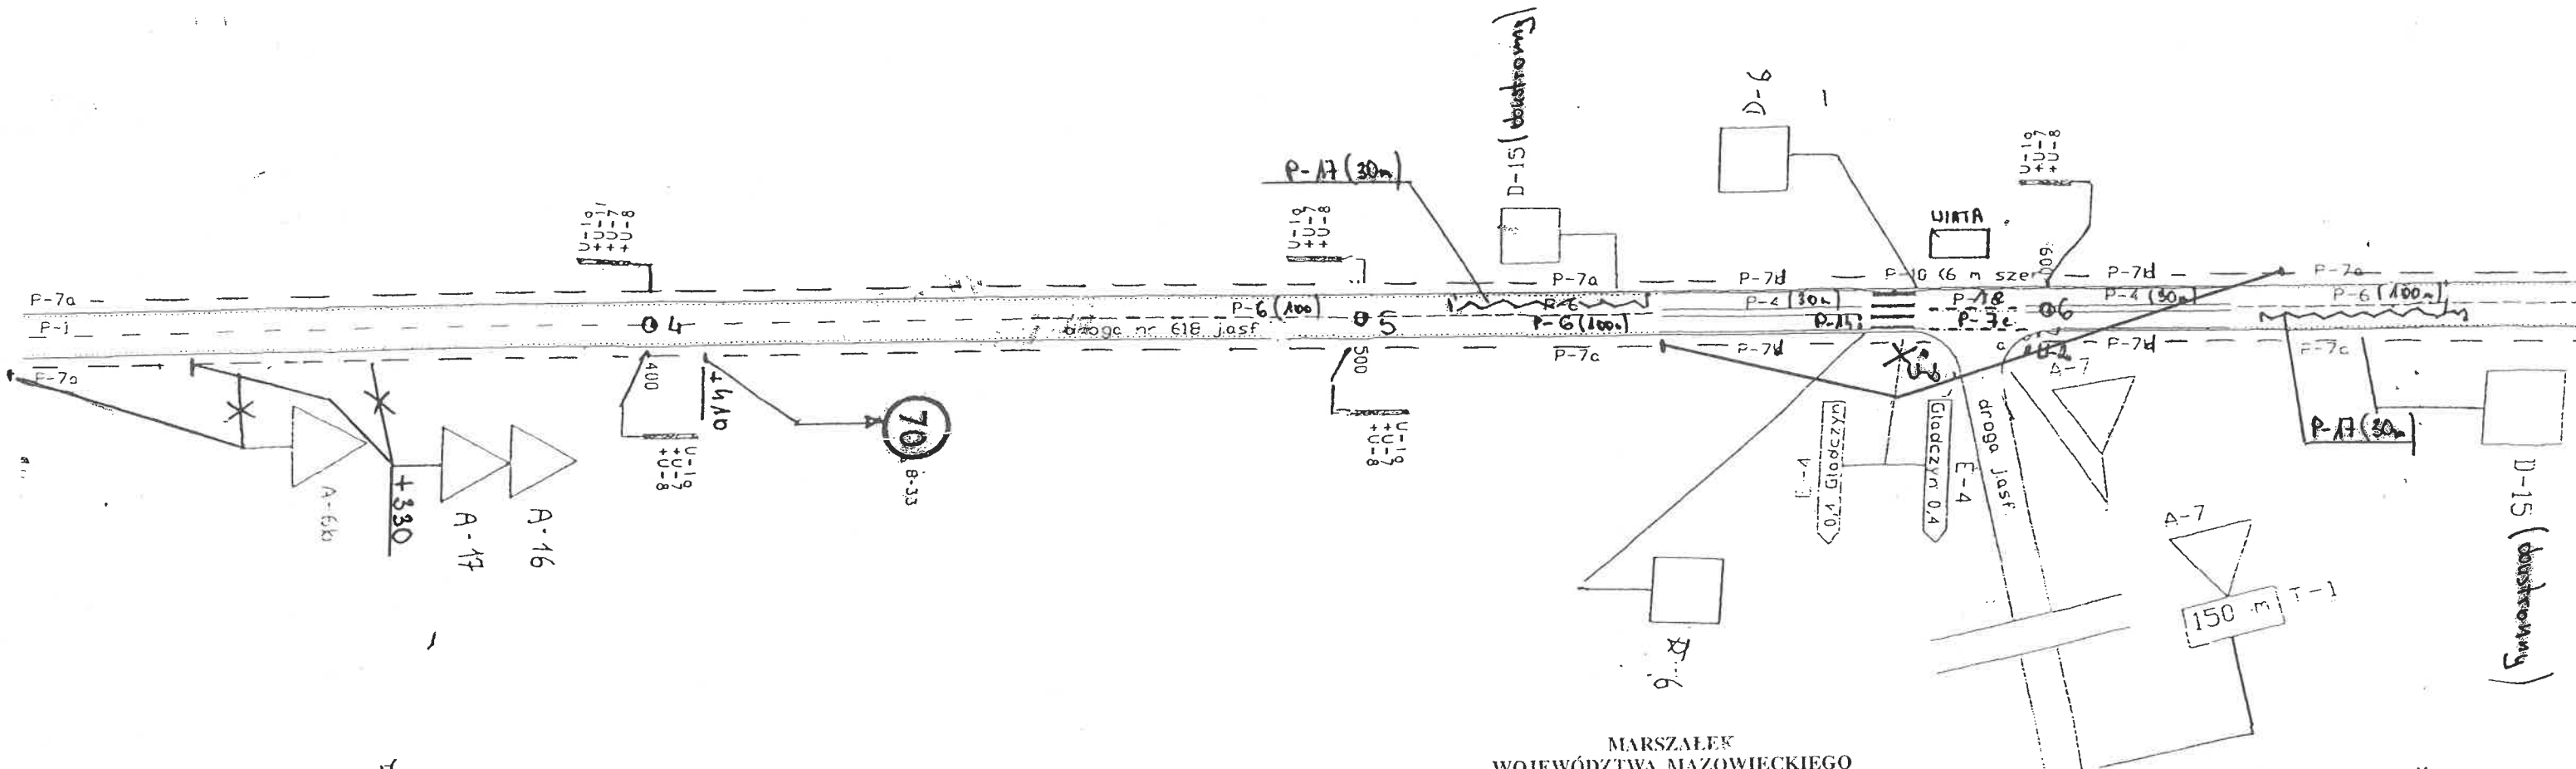

MARSZAŁEK
WOJEWÓDZTWA MAZOWIECKIEGO
ZATWIERDZENIE Nr NI-D-1.8022.1. 245.2015.RS
Zatwierdzam do realizacji stałą organizację ruchu
w całości bez zmian/po wprowadzeniu zmian.
Należy organizację ruchu wprowadzić do dnia 21.12.2015
Termin wprowadzenia organizacji ruchu należy zgłosić co najmniej
na 14 dni przed wprowadzeniem organizacji ruchu do:
Departament Nieruchomości i Infrastruktury
03-718 Warszawa, ul. Ks. J. Kłopotowskiego 5, fax 22 5979802


26 MAJ 2015

Do wprowadzenia niniejszej organizacji
ruchu należy zastosować znaki:

Planowe: - wielkość: średnie
- typ folii: 87, D6, B2, B10, typ 2
Poziołome: cienkowarstwowe / grubowarstwowe

Projekt wykonany:
STARSZY DROGOMISTRZ
Marek Stęczyński

Droga wojewódzka nr 618
odc. od km 26+525 do km 26+670

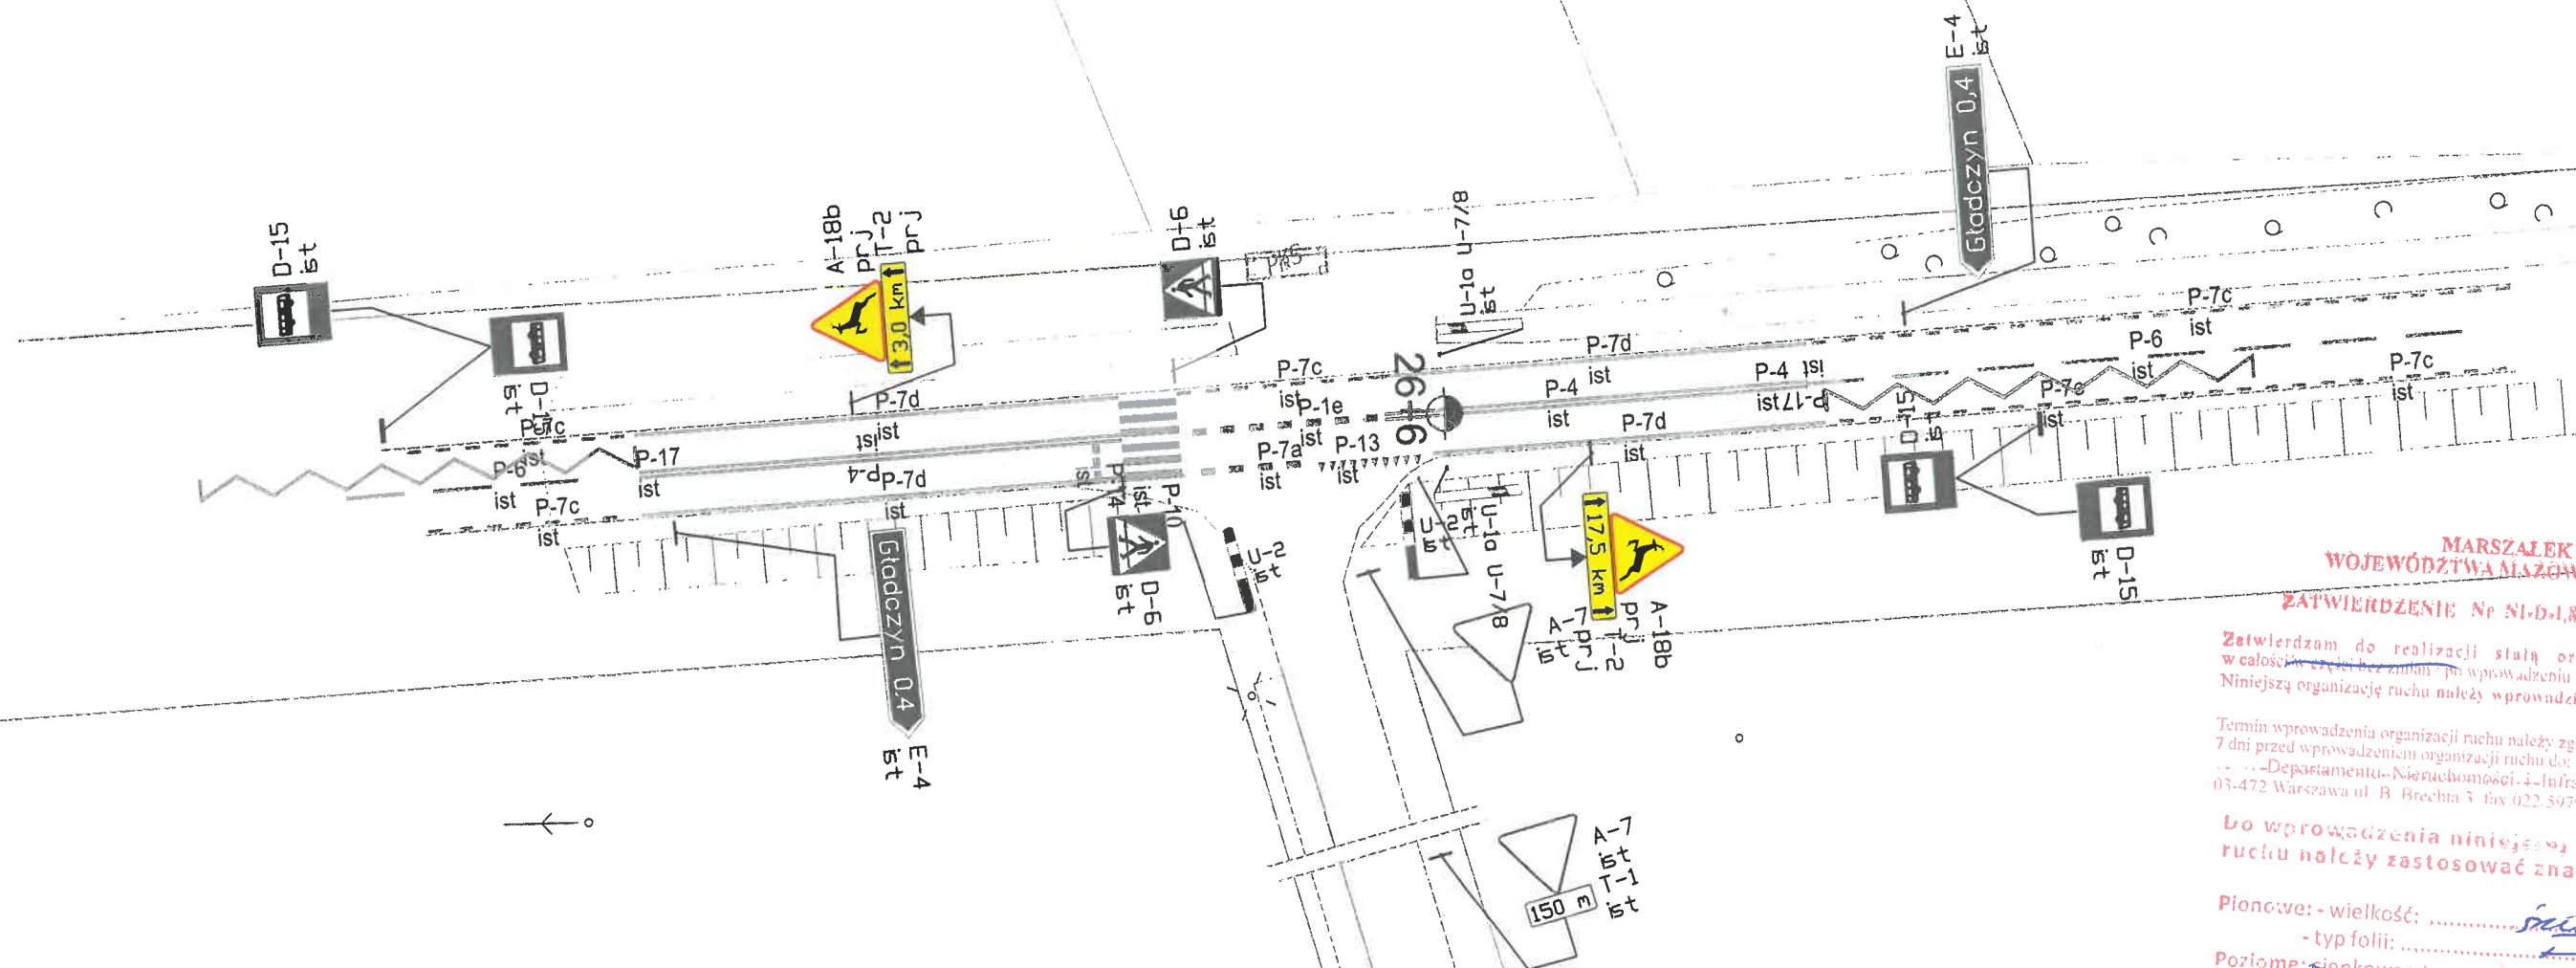

MARSZAŁEK
WOJEWÓDZTWA MAZOWIECKIEGO

ZATWIERDZENIE Nr NI.D.1.8022.1 30700A1

Zatwierdzam do realizacji stałą organizację ruchu
w całości, z wyjątkiem zmian, po wprowadzeniu zmian.

Ważniejszą organizację ruchu należy wprowadzić do dnia 30.06

Termin wprowadzenia organizacji ruchu należy zgłosić co najmniej na 7 dni przed wprowadzeniem organizacji ruchu.

03-472 Warszawa ul. B. Brechta 3 fax 022.5979802

Do wprowadzenia niniejszej organizacji
ruchu należy zastosować znaki:


Plonowe: - wielkość: średnio
- typ folii:




Poziome: cienkowarstwowe / grubowarstwowe


z up. Marszałka Województwa


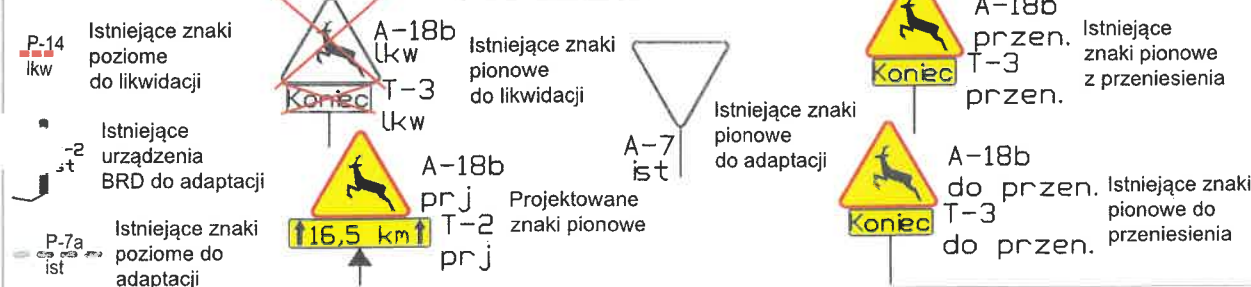OZNACZENIA:



Nazwa inwestora:	Nazwa jednostki projektowania:	Nazwa i adres inwestycji:	Opracował:	Podpis:	Branża:
Mazowiecki Zarząd Dróg Wojewódzkich w Warszawie ul. Mazowiecka 14 00-048 Warszawa	BRD Consulting ul. 11 Listopada 36/38 lok. 60 03-436 Warszawa Tel. kom.: 579 049 049	Aktualizacja stałej organizacji ruchu w ciągu drogi wojewódzkiej nr 618 od km 0+435 do km 44+355	Paweł Bąbkiewicz		Inżynieria ruchu
 Mazowiecki Zarząd Dróg Wojewódzkich w Warszawie		Nazwa rysunku:	Data:	Skala:	Numer rysunku:
		Projekt stałej organizacji ruchu: odc. od km 26+525 do km 26+670	Grudzień 2019	1:500	2.25

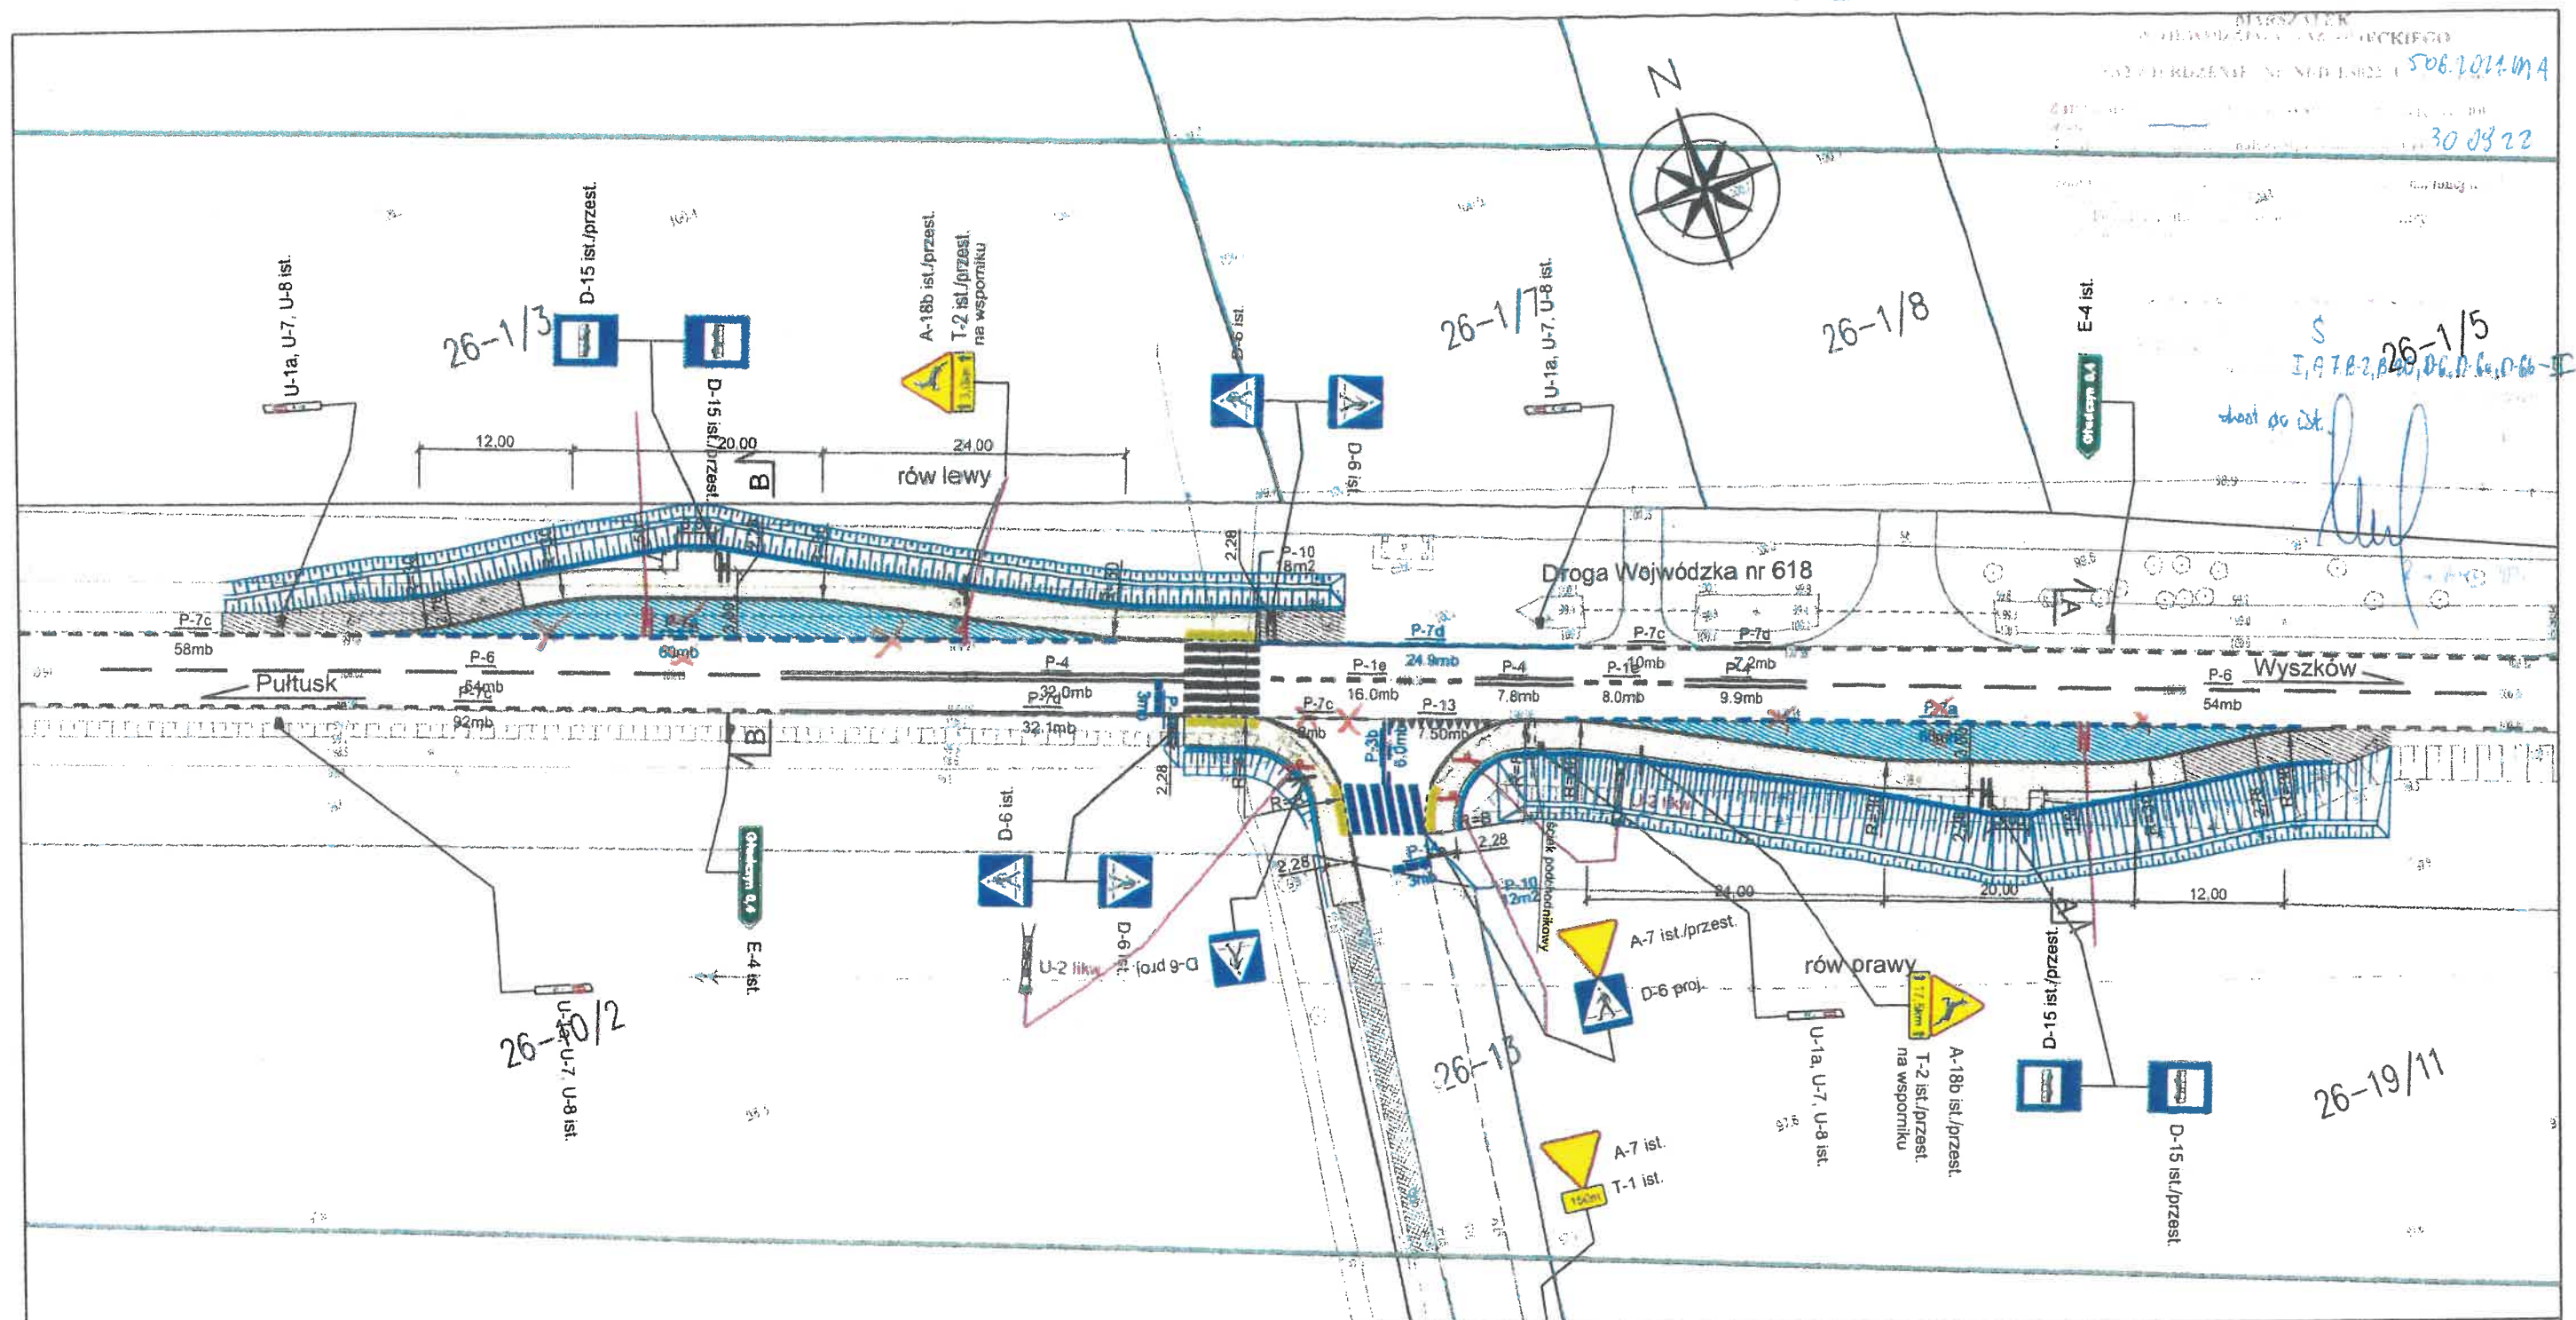

LEGENDA:

- istniejące granice działek/linia rozgraniczająca
- proj. zatoka autobusowa z kostki betonowej (szara) gr. 8 cm
- proj. chodnik z kostki betonowej (czerwona) gr. 6 cm
- proj. pobocze z mieszanki niezwiązanej
- proj. płyty betonowe 35x35 z wypustkami (żółte)
- proj. krawężnik wystający 20x30
- proj. krawężnik wtopiony 20x30
- proj. opornik wtopiony 12x25
- proj. obrzeże betonowe 8x30
- ist. chodnik z kostki betonowej (czerwona)

- P-4 6.0mb ist. oznakowanie poziome
- P-14 3mb proj. oznakowanie poziome
- D-6 proj. proj. oznakowanie pionowe
- D-4a ist. ist. oznakowanie pionowe
- U-2 ist. likw. oznakowanie pionowe
- D-15 ist./prześt. ist. oznakowanie pionowe do przestawienia
- proj. balustrada U-11a

NAZWA OBIEKTU

PRZEBUDOWA DW 618 - BUDOWA ZATOK AUTOBUSOWYCH
ORAZ CHODNIKÓW W M. GŁADCZYN


BIURO PROJEKTOWE

Traffic
PRACOWNIA PROJEKTOWA

PRACOWNIA PROJEKTOWA TRAFFIC
KRZYSZTOF STĘPIEŃ
Pl. A. Rembowskiego 9/8
02-915 WARSZAWA
tel. 0 604 700 233
fax. 0 22 300 12 89
pp.traffic@gmail.com

INWESTOR

WOJEWÓDZTWO MAZOWIECKIE
ul. Jagiellońska 26, 03-719 Warszawa
reprezentowane przez
Mazowiecki Zarząd Dróg Wojewódzkich w Warszawie
ul. Mazowiecka 14, 00-048 Warszawa

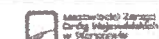

Mazowsze

1000

FAZA

PROJEKT STAŁEJ ORGANIZACJI RUCHU

TEMAT RYSUNKU

OZNAKOWANIE

DATA

05.08.2021

SKALA

1:500

PROJEKTANT

mgr inż. Krzysztof Stępień
nr uprawnień MAZ/0357/POOD/08

SPRAWDZAJĄCY

mgr inż. Krzysztof Nadany
nr uprawnień MAZ/0350/POOD/07

DROGOWA

BRANŻA

1

NR RYSUNKU


M.Z.D.W. Warszawa Droga woj. nr 618
Rejon Drogowy Wołomin-Nowy Dwór Maz.
odc. od km 26+680 do km 27+400

SKALA 1 : 10

ARKUSZ Nr 7

MARSZAŁEK
WOJEWÓDZTWA MAZOWIECKIEGO
ZATWIERDZENIE Nr NI-D-1.8022.1. 20.03.2014 RS
Zatwierdzenie do realizacji stałej organizacji ruchu
w drodze woj. nr 618 z doposażeniem i wprowadzeniem zmian.
Niniejszą organizację ruchu należy wprowadzić do dnia 21.03.2015
Termin wprowadzenia organizacji ruchu należy zgłosić co najmniej
na 14 dni przed wprowadzeniem organizacji ruchu do:
Departamentu Nieruchomości i Infrastruktury
03-718 Warszawa, ul. Ks. 4, Kłopotowskiego 5, fax 22 597 9802

06.11.2014

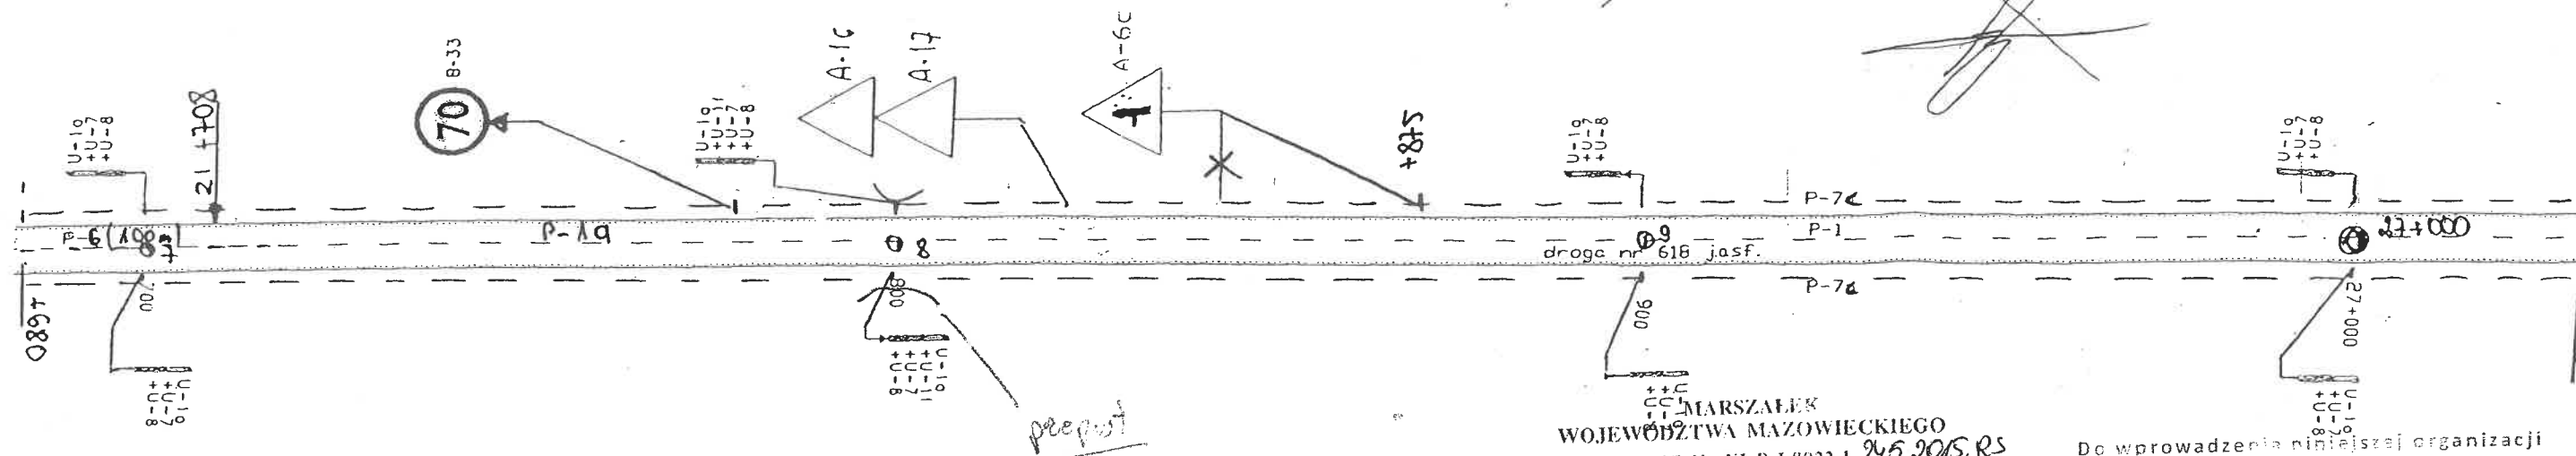


MARSZAŁEK
WOJEWÓDZTWA MAZOWIECKIEGO
ZATWIERDZENIE Nr NI-D-1.8022.1. 21.12.2015 RS
Zatwierdzenie do realizacji stałej organizacji ruchu
w drodze woj. nr 618 z doposażeniem i wprowadzeniem zmian.
Niniejszą organizację ruchu należy wprowadzić do dnia 21.12.2015
Termin wprowadzenia organizacji ruchu należy zgłosić co najmniej
na 14 dni przed wprowadzeniem organizacji ruchu do:
Departamentu Nieruchomości i Infrastruktury
03-718 Warszawa, ul. Ks. 4, Kłopotowskiego 5, fax 22 597 9802

Do wprowadzenia niniejszej organizacji
ruchu należy zastosować znaki:

Pionowe: - wielkość: średnie
- typ folii: A7, D6, B-2, B-20, typ 2
Poziome: cienkowarstwowe / grubowarstwowe

26 MAI 2015

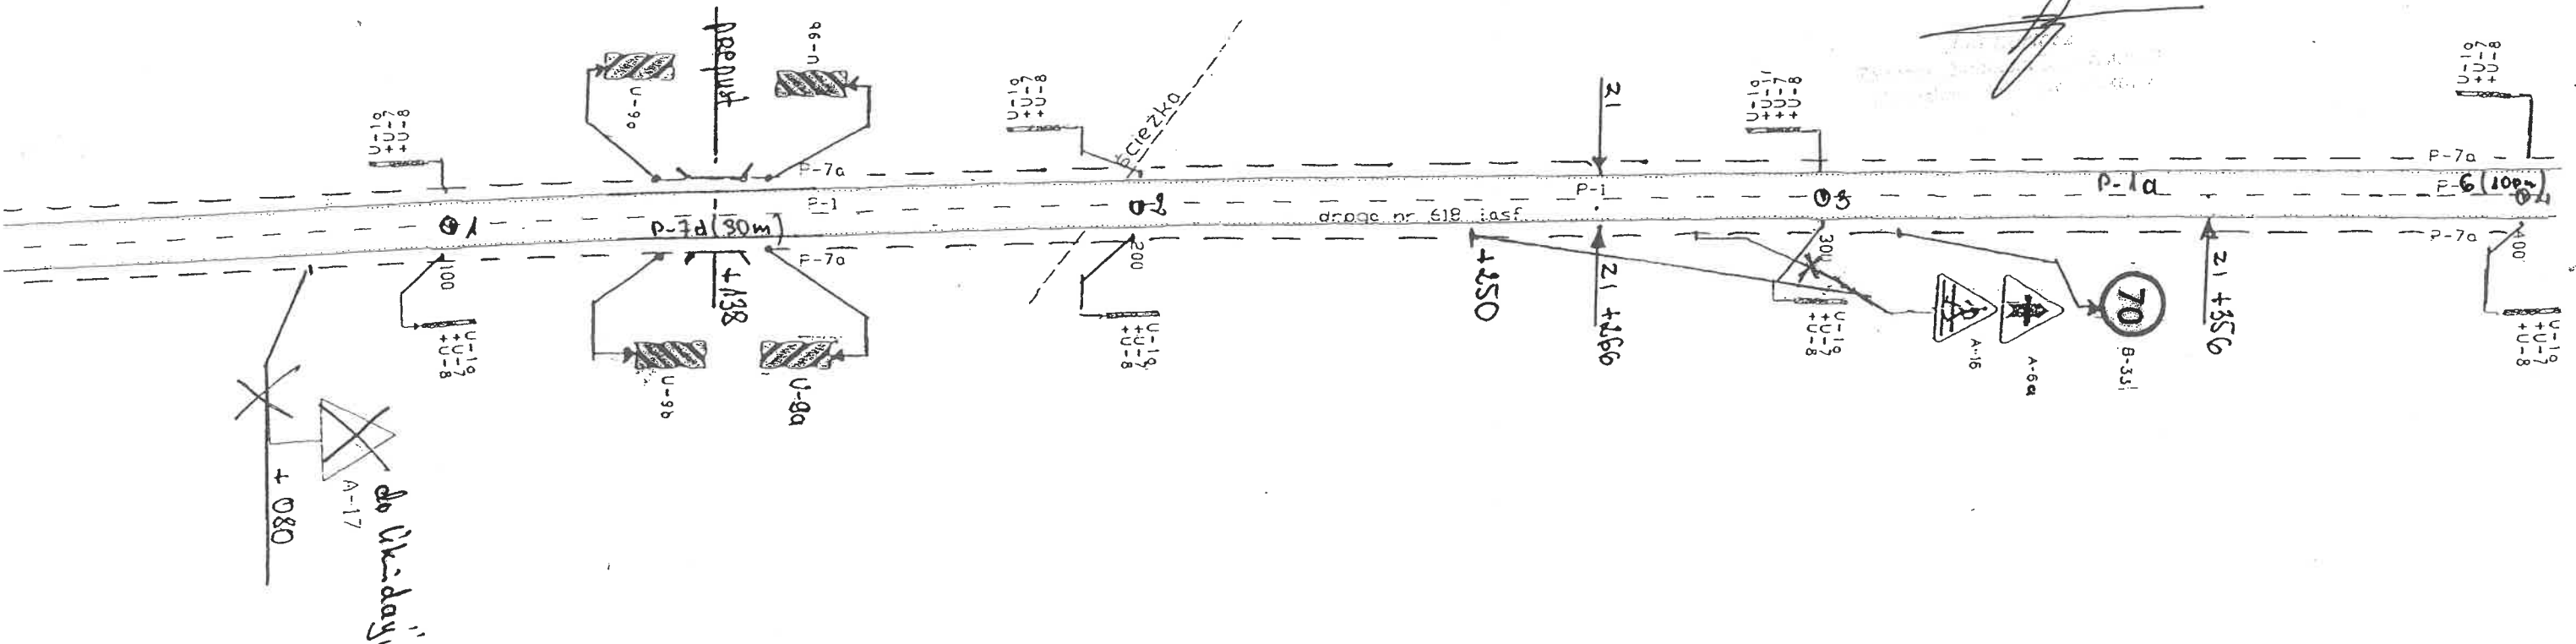


Projekt wykonał:
Marek Szczypiorski

STARSZY INŻYNIER

[Signature]

Droga wojewódzka nr 618
odc. od km 27+465 do km 27+615

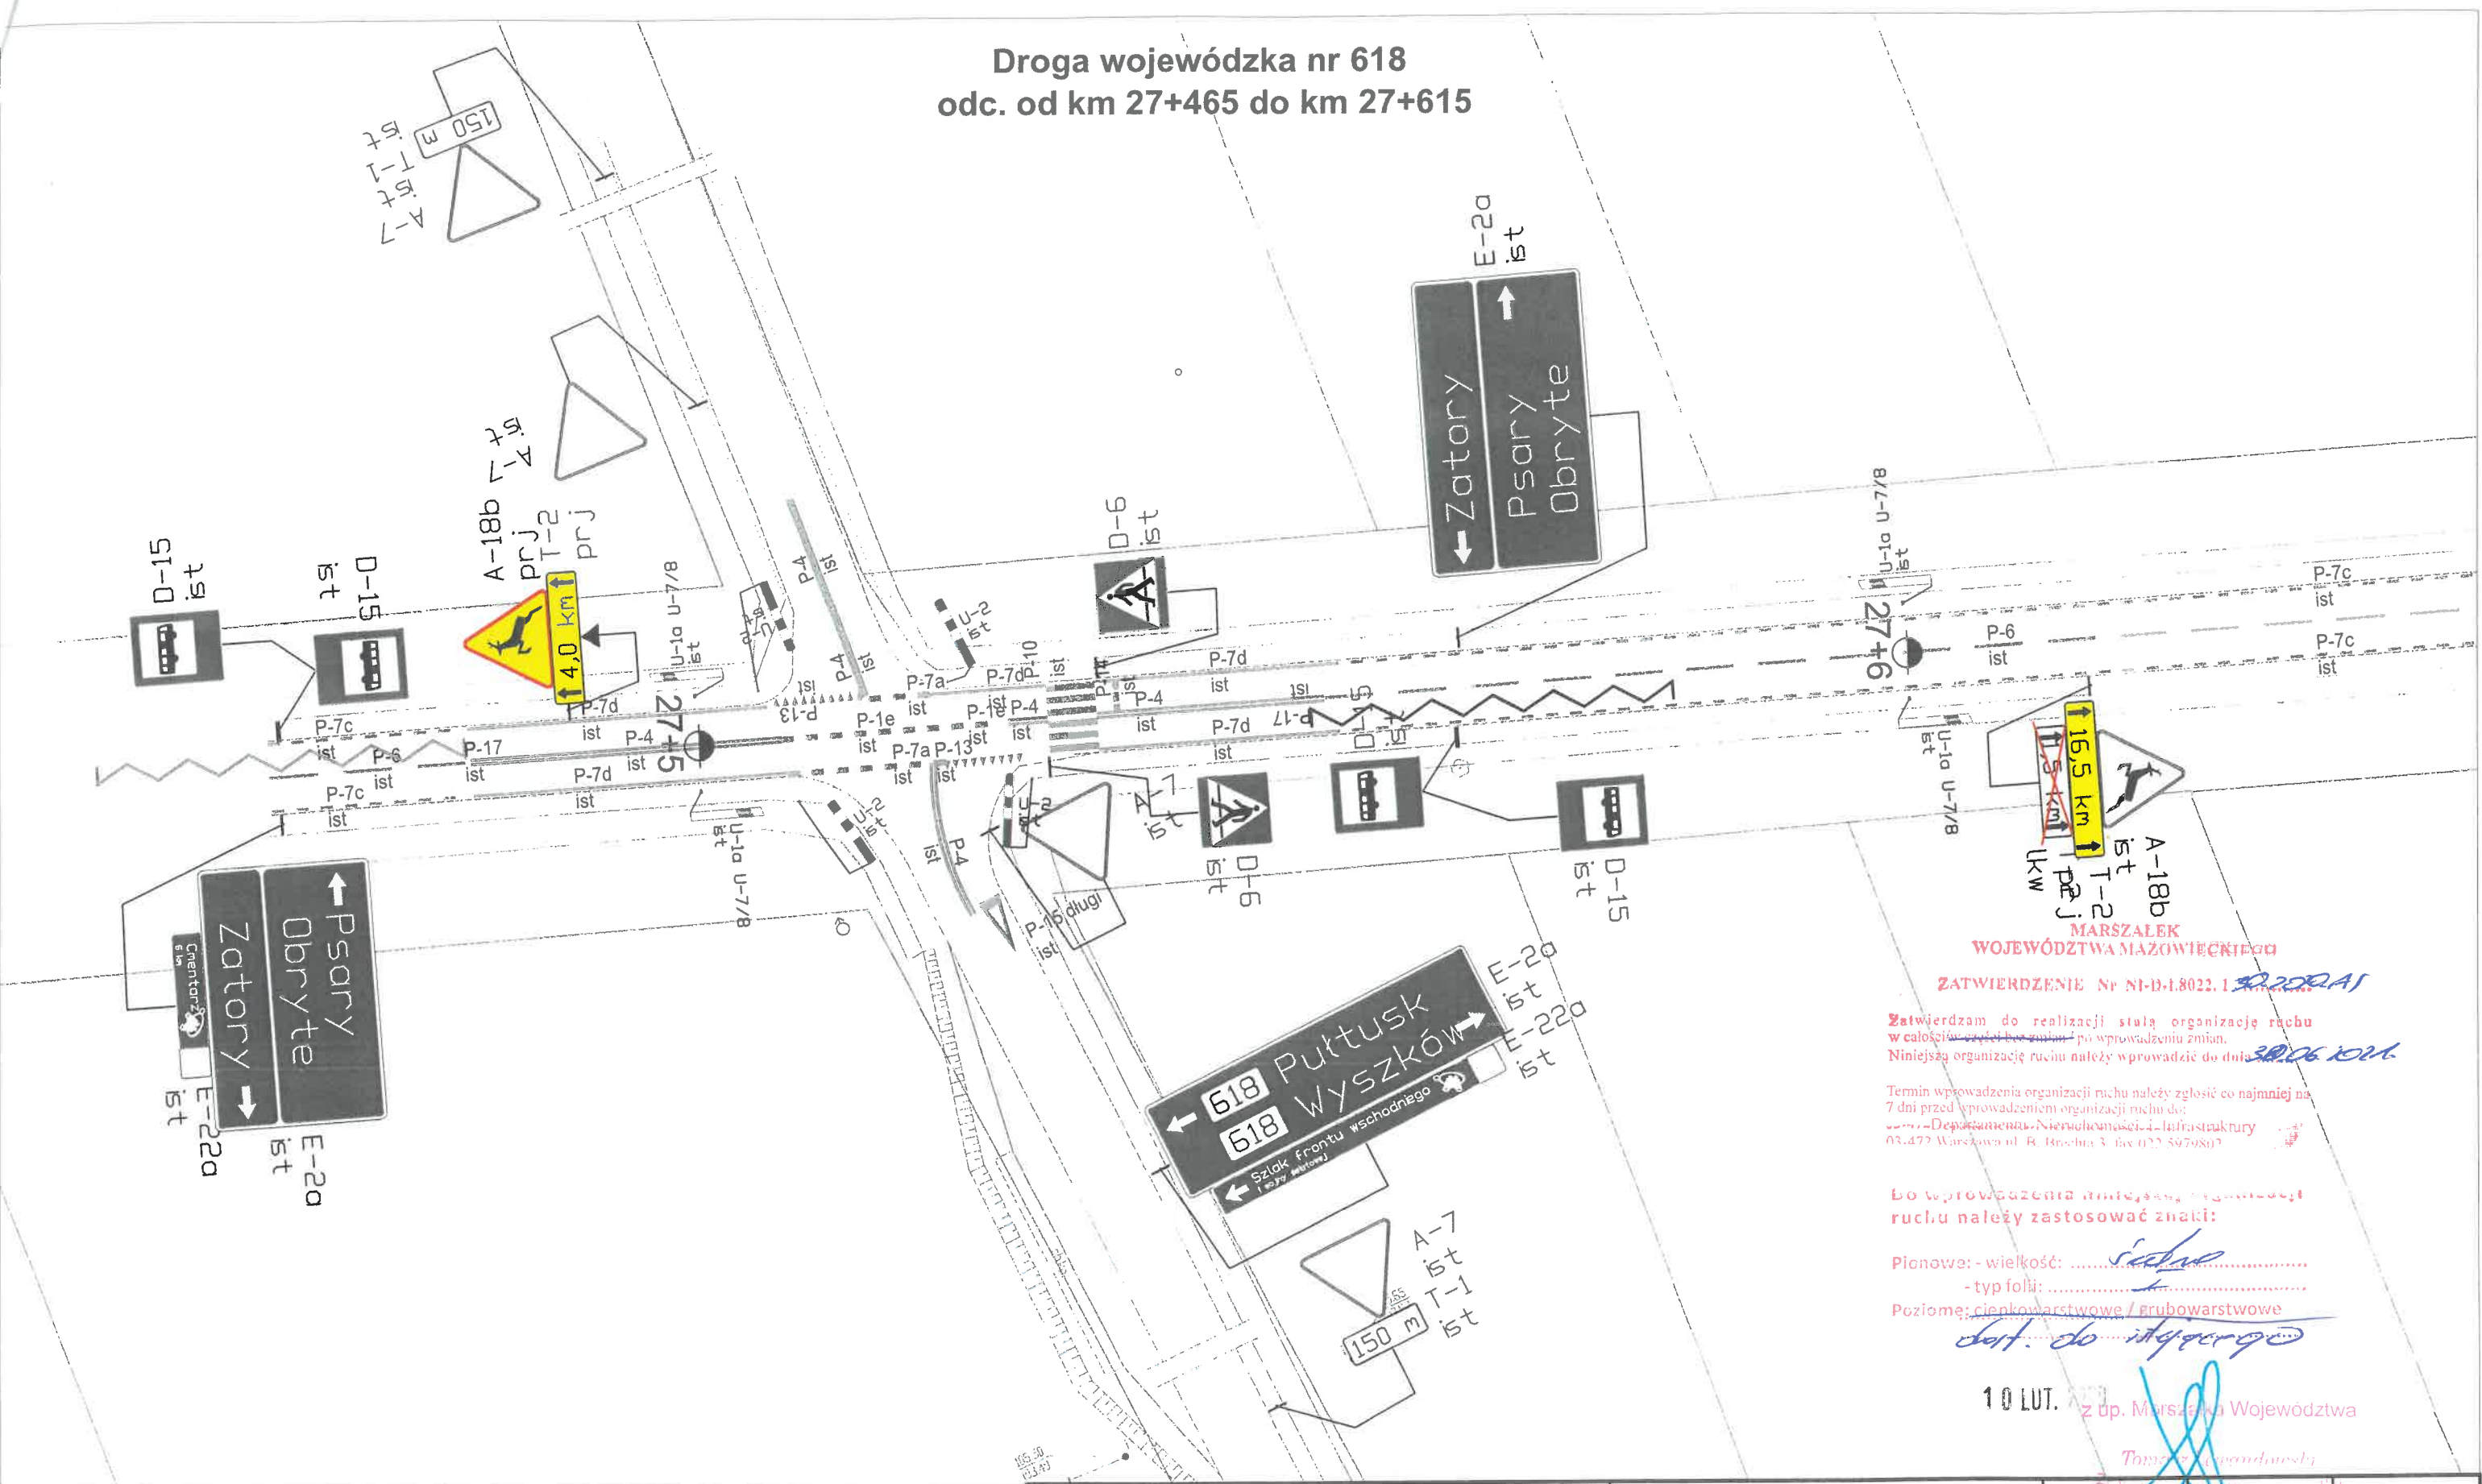

MARSZAŁEK
WOJEWÓDZTWA MAZOWIECKIEGO

ZATWIERDZENIE Nr NI-D-1.8022.1


Termin wprowadzenia organizacji ruchu należy zgłosić co najmniej na 7 dni przed wprowadzeniem organizacji ruchu do: **Departamentu Nieruchomości i Infrastruktury** 03-477 Warszawa ul. B. Brochna 3, fax 022 5979807

Do wprowadzenia niniejszą organizację ruchu należy zastosować znaki:

Pionowe: - wielkość: *istniejące*
- typ folii: *istniejące*
Poziome: cienkowarstwowe / grubowarstwowe *dot. do istniejących*

10 LUT. z up. Marszałka Województwa

Thomasz Bąkowski

OZNACZENIA:

Istniejące znaki poziome do likwidacji

Istniejące znaki pionowe do likwidacji

Istniejące znaki pionowe do adaptacji

Istniejące znaki poziome do adaptacji

A-18b *przen.* **T-3** *przen.*

A-18b *do przen.* **T-3** *do przen.*

Istniejące znaki pionowe z przeniesienia

Istniejące znaki pionowe do przeniesienia

Nazwa inwestora:	Nazwa jednostki projektowania:	Nazwa i adres inwestycji:	Opracował:	Podpis:	Branża:
Mazowiecki Zarząd Dróg Wojewódzkich w Warszawie ul. Mazowiecka 14 00-048 Warszawa	BRD Consulting ul. 11 Listopada 36/38 lok. 60 03-436 Warszawa Tel. kom.: 579 049 049	Aktualizacja stałej organizacji ruchu w ciągu drogi wojewódzkiej nr 618 od km 0+435 do km 44+355	Paweł Bąbkiewicz	<i>Bąbkiewicz</i>	Inżynieria ruchu
Nazwa rysunku:			Data:	Skala:	Numer rysunku:
Projekt stałej organizacji ruchu: odc. od km 27+465 do km 27+615			Grudzień 2019	1:500	2.26


ARKV52

06 US. 2014



See 11.4

Droga wojewódzka nr 618
odc. od km 27+660 do km 27+800

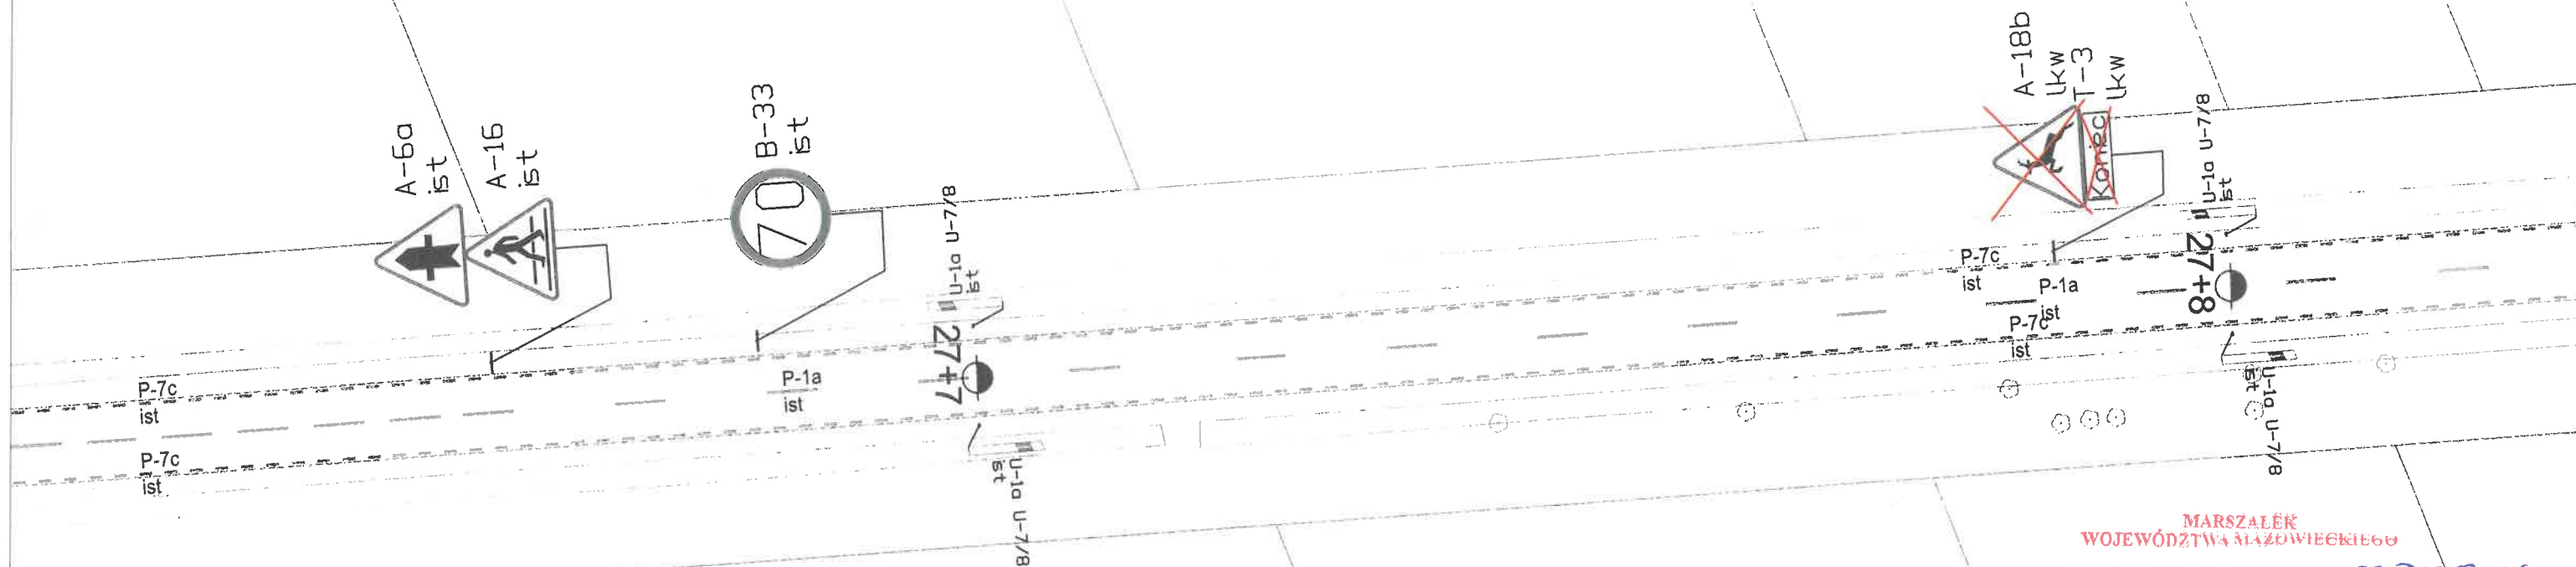

MARSZAŁEK
WOJEWÓDZTWA MAZOWIECKIEGO

ZATWIERDZENIE Nr NI-D-1.8022.1.2020.2021

Zatwierdzam do realizacji stałą organizację ruchu w całości lub części bez zmian po wprowadzeniu zmian. Niniejszą organizację ruchu należy wprowadzić do dnia 30.06.2021

Tenżein wprowadzenia organizacji ruchu należy zgłosić co najmniej na 7 dni przed wprowadzeniem organizacji ruchu do: Departamentu Nienachomości i Infrastruktury 03-472 Warszawa ul. B. Brechta 3 fax.022 5979802

Do wprowadzenia niniejszej organizacji ruchu należy zastosować znaki:

Pionowe: - wielkość: średni

- typ folii: standard


Poziome: - wielkość: średni

- typ folii: standard

10.10.2020

z up. Marszałka Województwa

OZNACZENIA:

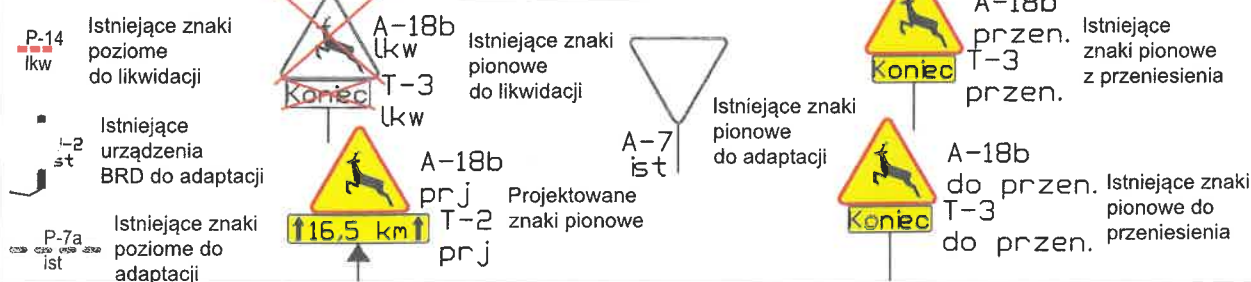


Nazwa inwestora:	Nazwa jednostki projektowania:	Nazwa i adres inwestycji:	Opracował:	Podpis:	Branża:
Mazowiecki Zarząd Dróg Wojewódzkich w Warszawie ul. Mazowiecka 14 00-048 Warszawa	BRD Consulting ul. 11 Listopada 36/38 lok. 60 03-436 Warszawa Tel. kom.: 579 049 049	Aktualizacja stałej organizacji ruchu w ciągu drogi wojewódzkiej nr 618 od km 0+435 do km 44+355	Pawel Babkiewicz	[Signature]	Inżynieria ruchu
		Nazwa rysunku:	Data:	Skala:	Numer rysunku:
		Projekt stałej organizacji ruchu: odc. od km 27+660 do km 27+800	Grudzień 2019	1:500	2.27

M.Z.D.W. Warszawa Droga woj. nr 618
Rejon Drogowy Wołomin-Nowy Dwór Maz.
odc. od km 27+730 do km 28+480

SKALA 1 : 10

ARKUSZ Nr. 9

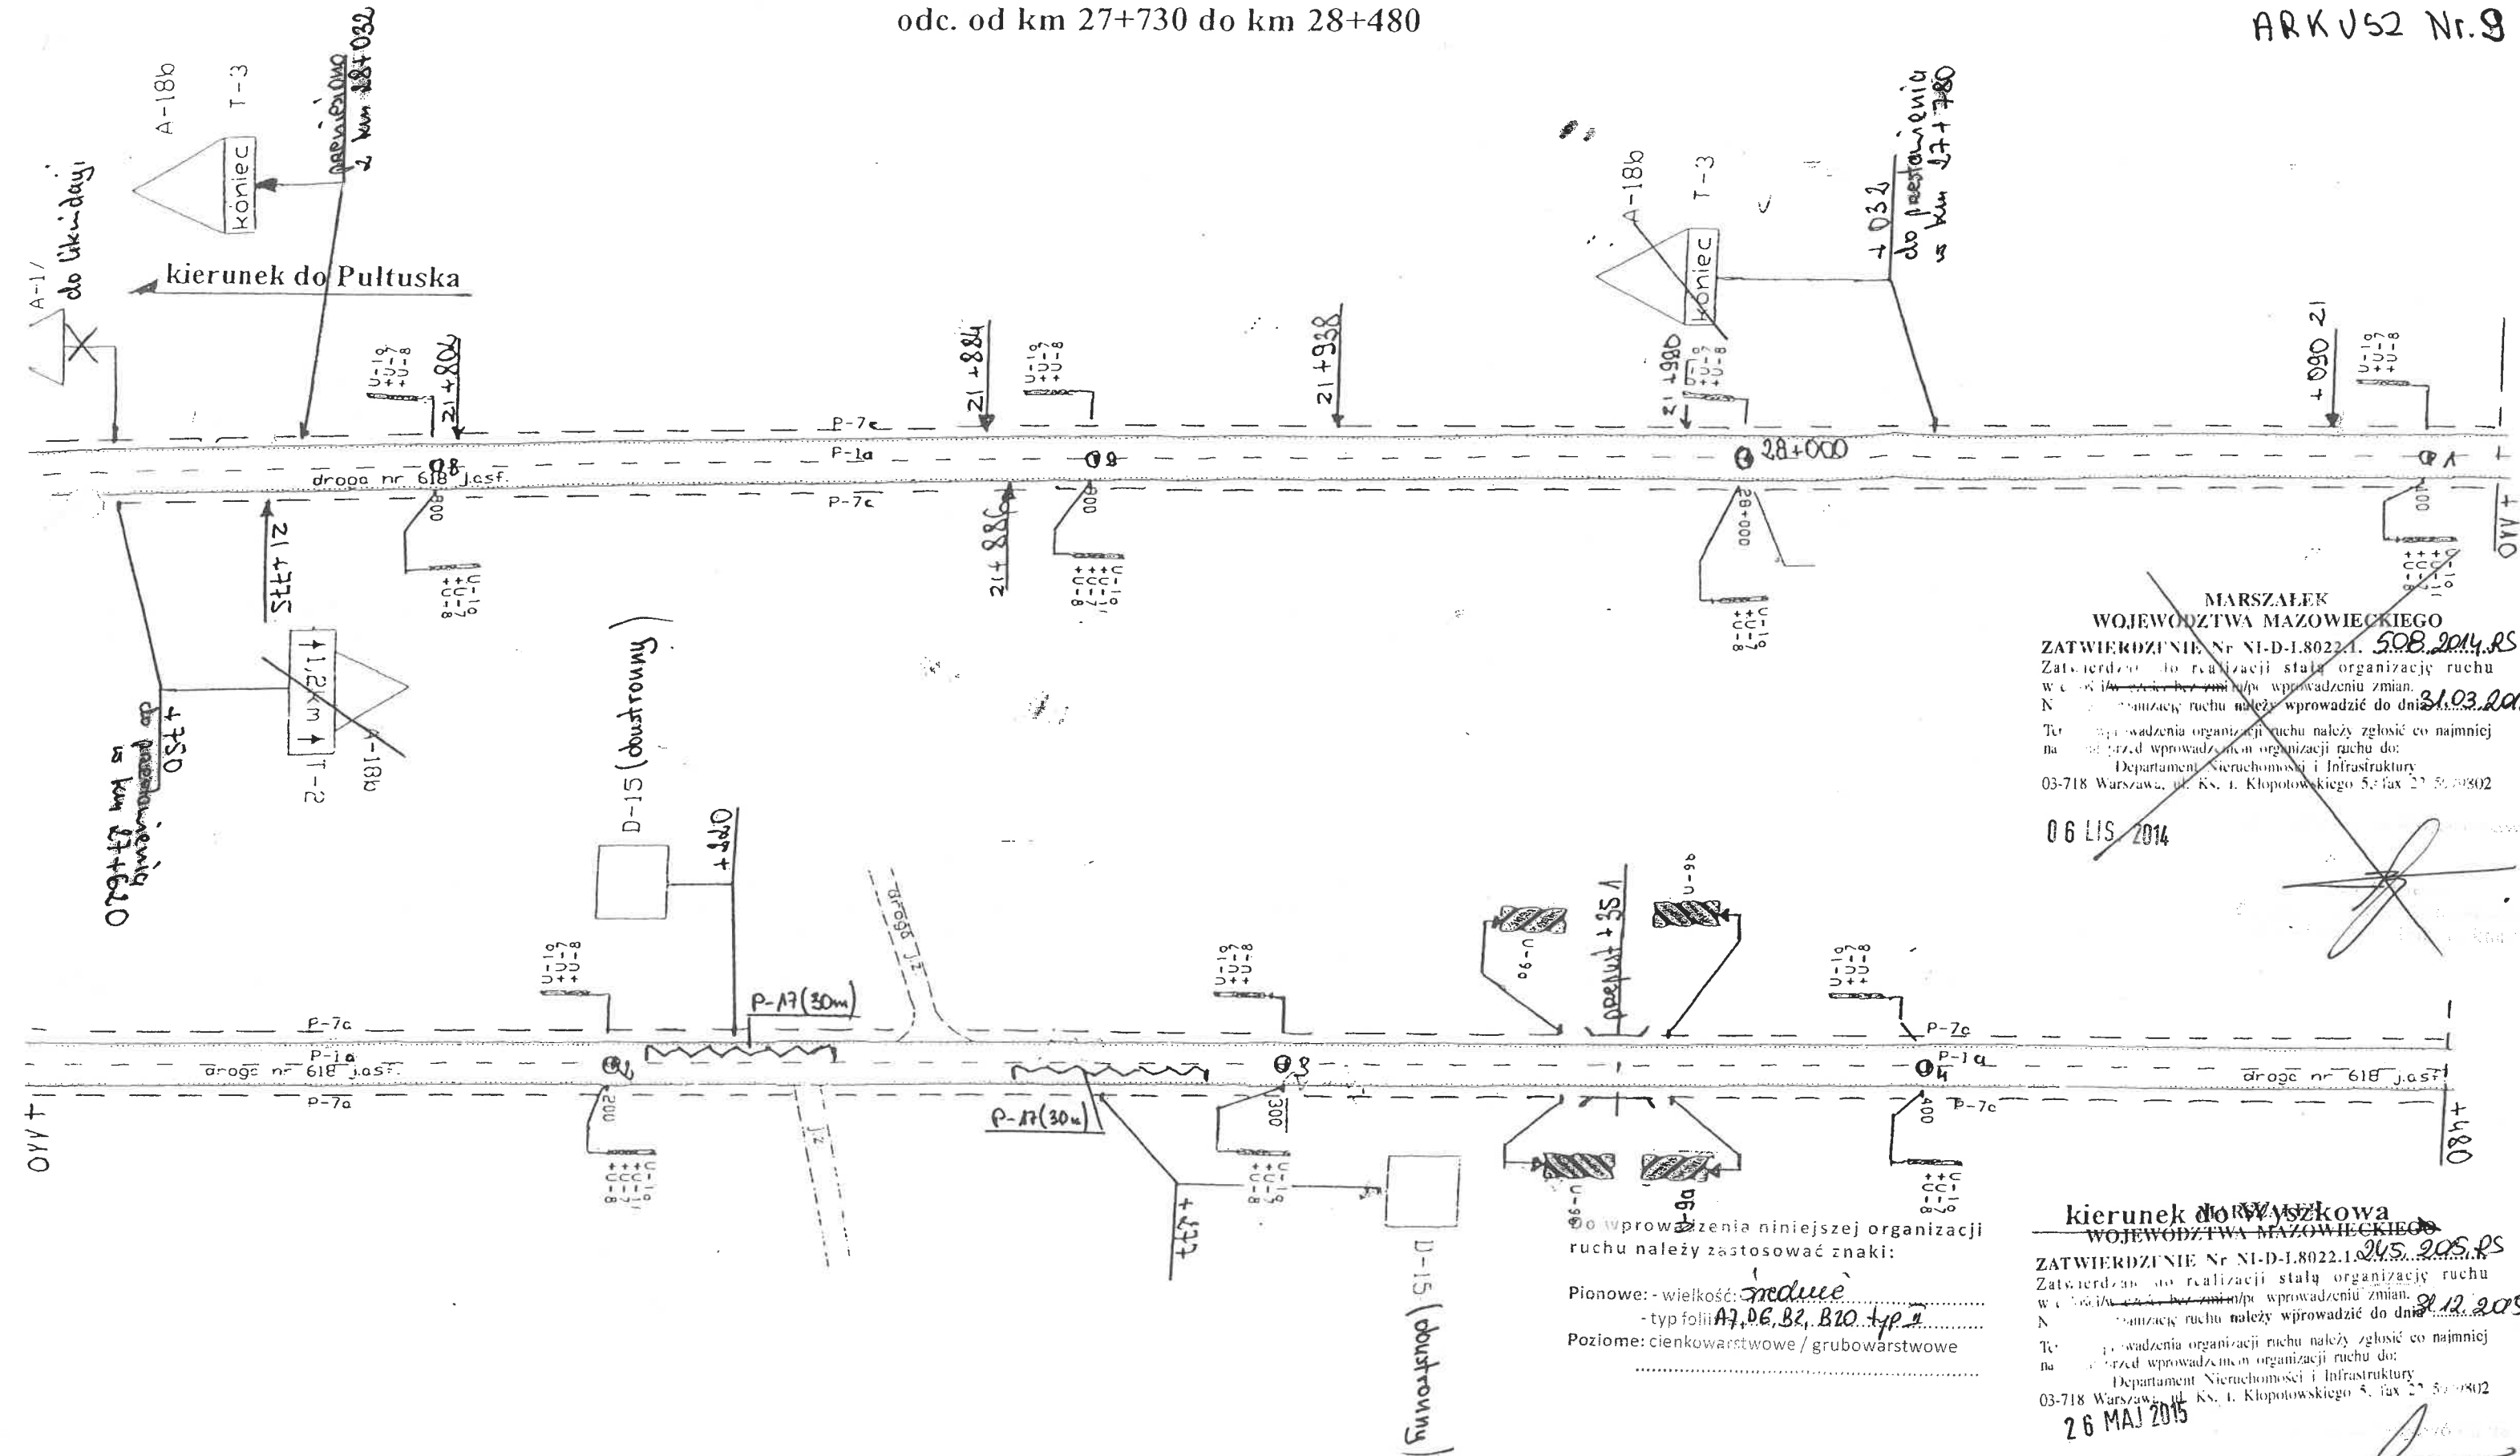

MARSZAŁEK
WOJEWÓDZTWA MAZOWIECKIEGO
ZATWIERDZENIE Nr NI-D-1.8022.1. 508.2014.RS
Zatwierdzenie do realizacji stałą organizację ruchu
w celu ich stałą lub tymczasową wprowadzeniu zmian.
Należy wprowadzić organizację ruchu należy wprowadzić do dnia 31.03.2014.
Termin wprowadzenia organizacji ruchu należy zgłosić co najmniej
na 14 dni przed wprowadzeniem organizacji ruchu do:
Departament Nieruchomości i Infrastruktury
03-718 Warszawa, ul. Ks. J. Kłopotowskiego 5, fax 22 51 00 002
06 LIS 2014

WOJEWÓDZTWA MAZOWIECKIEGO
ZATWIERDZENIE Nr NI-D-1.8022.1. 205.2015.RS
Zatwierdzenie do realizacji stałą organizację ruchu
w celu ich stałą lub tymczasową wprowadzeniu zmian.
Należy wprowadzić organizację ruchu należy wprowadzić do dnia 21.12.2015.
Termin wprowadzenia organizacji ruchu należy zgłosić co najmniej
na 14 dni przed wprowadzeniem organizacji ruchu do:
Departament Nieruchomości i Infrastruktury
03-718 Warszawa, ul. Ks. J. Kłopotowskiego 5, fax 22 51 00 002
26 MAJ 2015

Projekt wykonał:
Marek Szczypiorski
[Signature]

Numer rysunku:	2.28
----------------	------

26 MAJ 2015

Do wprowadzenia niniejszej por
ruchu należy zastosować znaki:

Picnowe: - wielkość: średnie
- typ folii: A7, D6, B2, B10 typ I
Poziome: cienkowarstwowe / grubowarstwowe

ZARZĄD DRÓG POWIATOWYCH
w Pułtusk
06-100 PUŁTUSK
ul. 3 Maja 20
NIP: 5681414690, REGON: 130382268
Tel./fax 23 692 85 77

Załącznik do opinii nr
4041-2.2014 z dn. 07.10.14

MARZALEK
WOJEWÓDZTWA MAZOWIECKIEGO
ZATWIERDZNIENIE Nr NI-D-1.8022.1. 508.. 201
Zatwierdzenie do realizacji statutu organizacji ruch
w celu ~~zrealizacji~~ bez zmian wprowadzenia zmian.
Należy wprowadzić ruch należy wprowadzić do dnia **31.0**
Termin wprowadzenia organizacji ruchu należy zgłosić co najmi
na ~~przed~~ wprowadzeniem organizacji ruchu do:
Departament Nieruchomości i Infrastruktury
03-718 Warszawa, ul. Ks. J. Kłopotowskiego 5, fax 22 591981

Projekt wykonany:
PRACOWNIK PROJEKTOWY
Jacek Szarypiński

Droga wojewódzka nr 618
odc. od km 29+500 do km 29+630

MARSZAŁEK
WOJEWÓDZTWA MAZOWIECKIEGO

ZATWIERDZENIE Nr NI-D-L8022.1 30.09.2019

Zatwierdzam do realizacji stałą organizację ruchu
w całości w całości bez zmian / w wprowadzeniu zmian.
Niniejszą organizację ruchu należy wprowadzić do dnia 30.06.2021

Termin wprowadzenia organizacji ruchu należy zgłosić co najmniej na
7 dni przed wprowadzeniem organizacji ruchu do:
Departamentu Nieruchomości i Infrastruktury
03-472 Warszawa ul. B. Brechta 3 fax: 022 5979802

Do wprowadzenia niniejszej organizacji
ruchu należy zastosować znaki:


Pionowe: - wielkość:
- typ folii:

Do wprowadzenia niniejszej organizacji ruchu należy zastosować znaki:

13 LUT. 2019

z up. Marszałka Województwa

Tomasz Lemanowski
Zastępca Dyrektora Departamentu
Nieruchomości i Infrastruktury

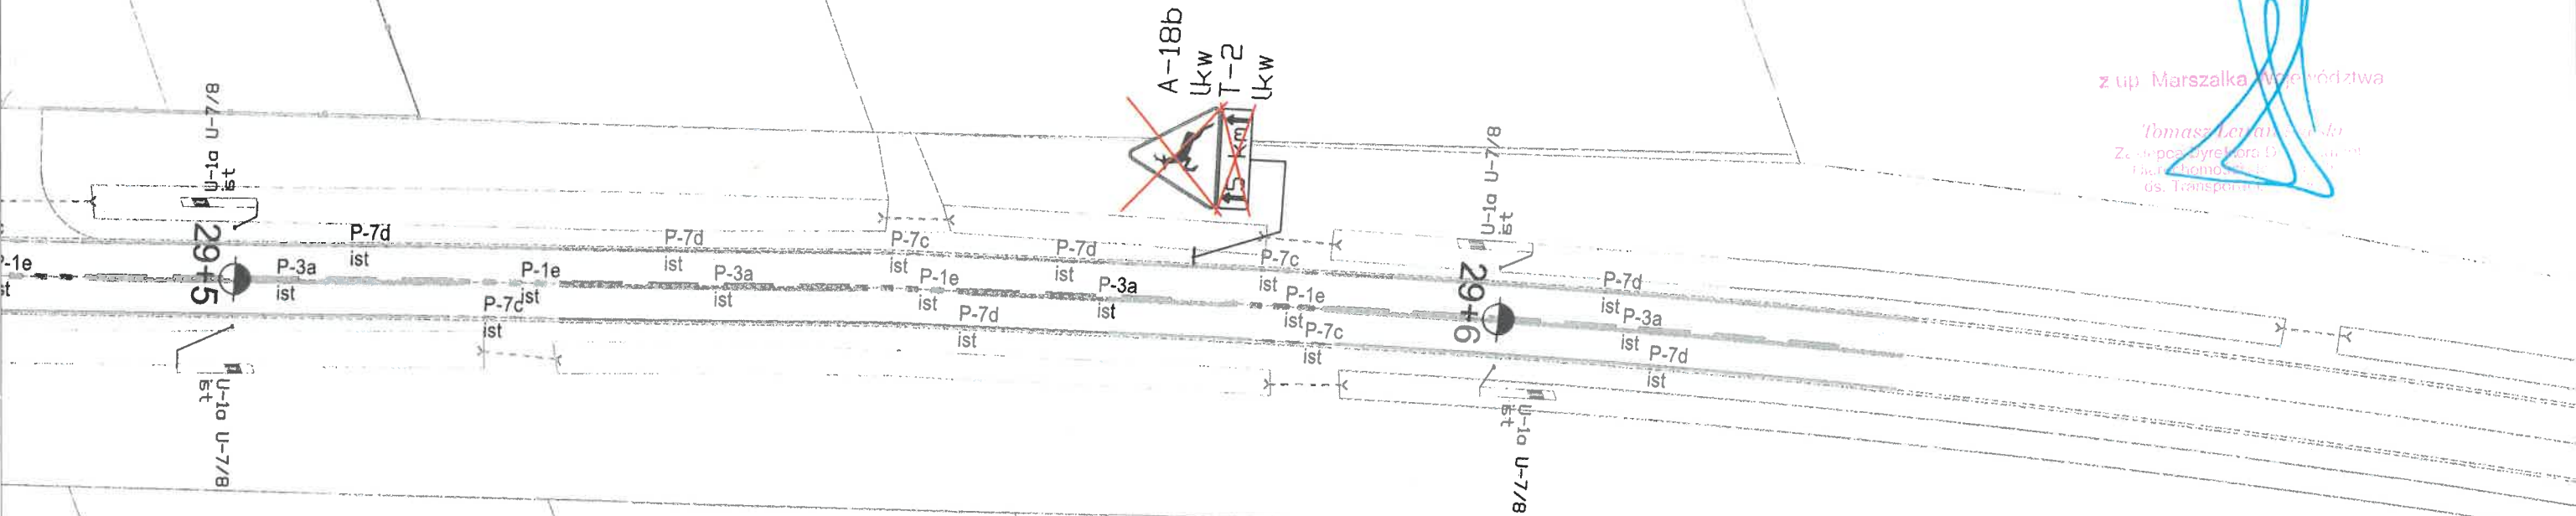

OZNACZENIA:

Istniejące znaki poziome do likwidacji

Istniejące znaki poziome do adaptacji

Istniejące znaki poziome do adaptacji

Istniejące znaki pionowe do likwidacji

Istniejące znaki pionowe do przeniesienia

Istniejące znaki pionowe do adaptacji

Projektowane znaki pionowe

Projektowane znaki pionowe


Istniejące znaki pionowe do przeniesienia

Nazwa inwestora:	Nazwa jednostki projektowania:	Nazwa i adres inwestycji:	Opracował:	Podpis:	Branża:
Mazowiecki Zarząd Dróg Wojewódzkich w Warszawie ul. Mazowiecka 14 00-048 Warszawa	BRD Consulting ul. 11 Listopada 36/38 lok. 60 03-436 Warszawa Tel. kom.: 579 049 049	Aktualizacja stałej organizacji ruchu w ciągu drogi wojewódzkiej nr 618 od km 0+435 do km 44+355	Paweł Babkiewicz		Inżynieria ruchu
Nazwa rysunku:			Data:	Skala:	Numer rysunku:
Projekt stałej organizacji ruchu: odc. od km 29+500 do km 29+630			Grudzień 2019	1:500	2.30

Pionowe: - wielkość: *Srednie*
- typ folii: *typ 1*

Poziome: cienkowarstwowe / grubowarstwowe

05 PAŹ. 2015

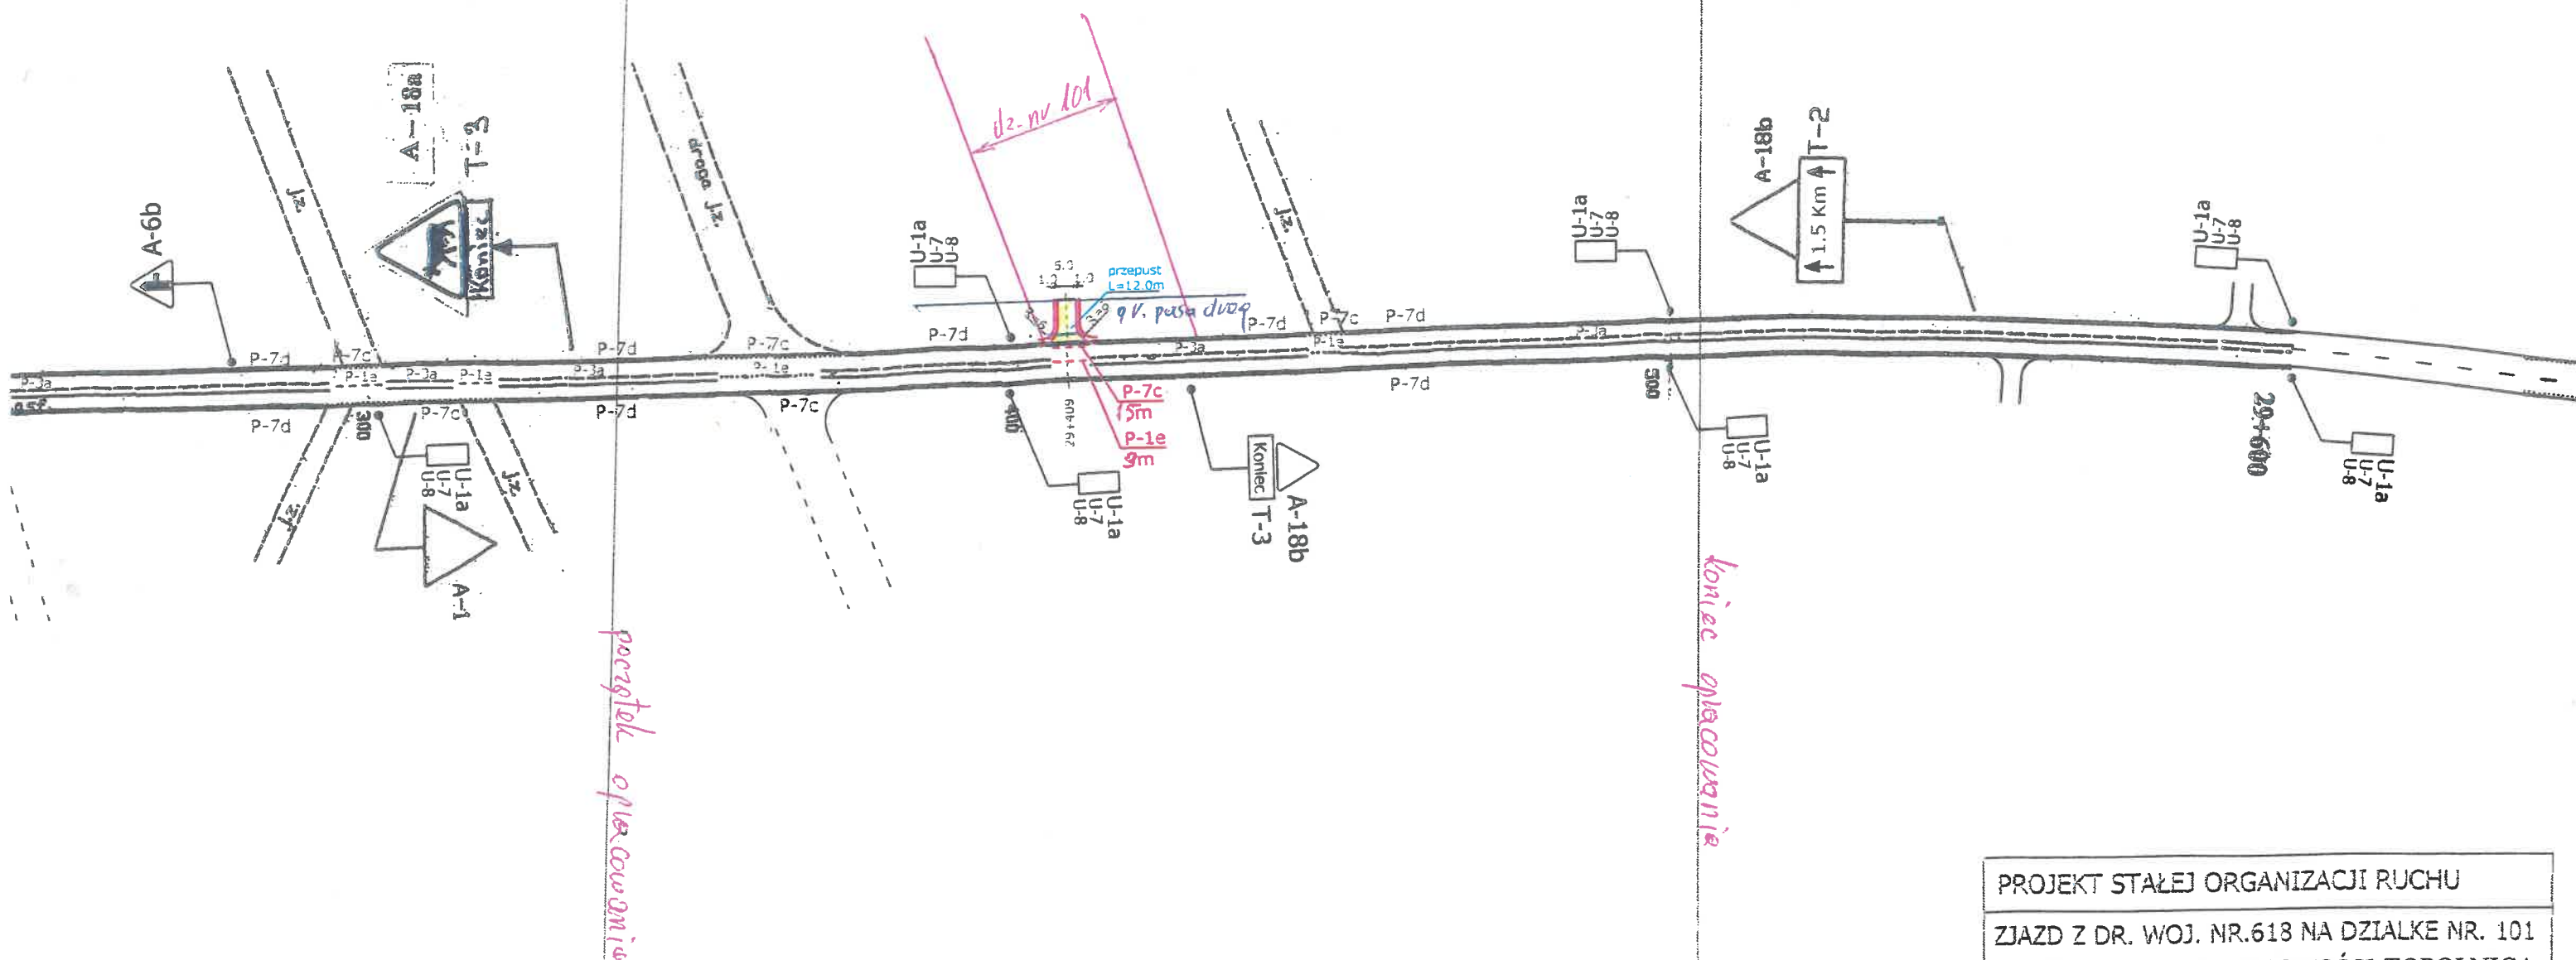

PROJEKT STAŁEJ ORGANIZACJI RUCHU	
ZJAZD Z DR. WOJ. NR.618 NA DZIAŁKE NR. 101 W KM 29+409 W MIEJSCOWOŚCI TOPOLNICA	
<p><i>D. MAKULSKI</i></p> <p>SYSTEM SERWIS 05-220 Zielonka, ul. Wrzosowa 17 NIP 125 053 55 47 tel. 606 99 52 62 mail: info@organizacjaruchu.com</p> <p>PNIEWO LIPIEC 2015</p>	SKALA 1:1000

M.Z.D.W. Warszawa Droga woj. nr 618
Rejon Drogowy Wołomin-Nowy Dwór Maz.
odc. od km 29+210 do km 29+950

MARSZAŁEK
WOJEWÓDZTWA MAZOWIECKIEGO
ZATWIERDZENIE Nr NI-D-1.8022.1. 24.5.2015.RS
Zatwierdzenie do realizacji stałej organizacji ruchu
w tym zakresie bez zmian / wprowadzeniu zmian.
Należy organizację ruchu należy wprowadzić do dnia 31.12.2015
Termin wprowadzenia organizacji ruchu należy zgłosić co najmniej
na 14 dni przed wprowadzeniem organizacji ruchu do:
Departament Nieruchomości i Infrastruktury
03-718 Warszawa, ul. Ks. i. Kłopotowskiego 5, fax 22 59 9802


26 MAJ 2015

SKALA 1 : 1000

ARKUSZ Nr. 11

Do wprowadzenia niniejszej organizacji
ruchu należy zastosować znaki:

Pionowe: - wielkość: *średnie*
- typ folii: *A1, D6, B2, B-10, Lyp. 9*
Pozioame: cienkowarstwowe / grubowarstwowe

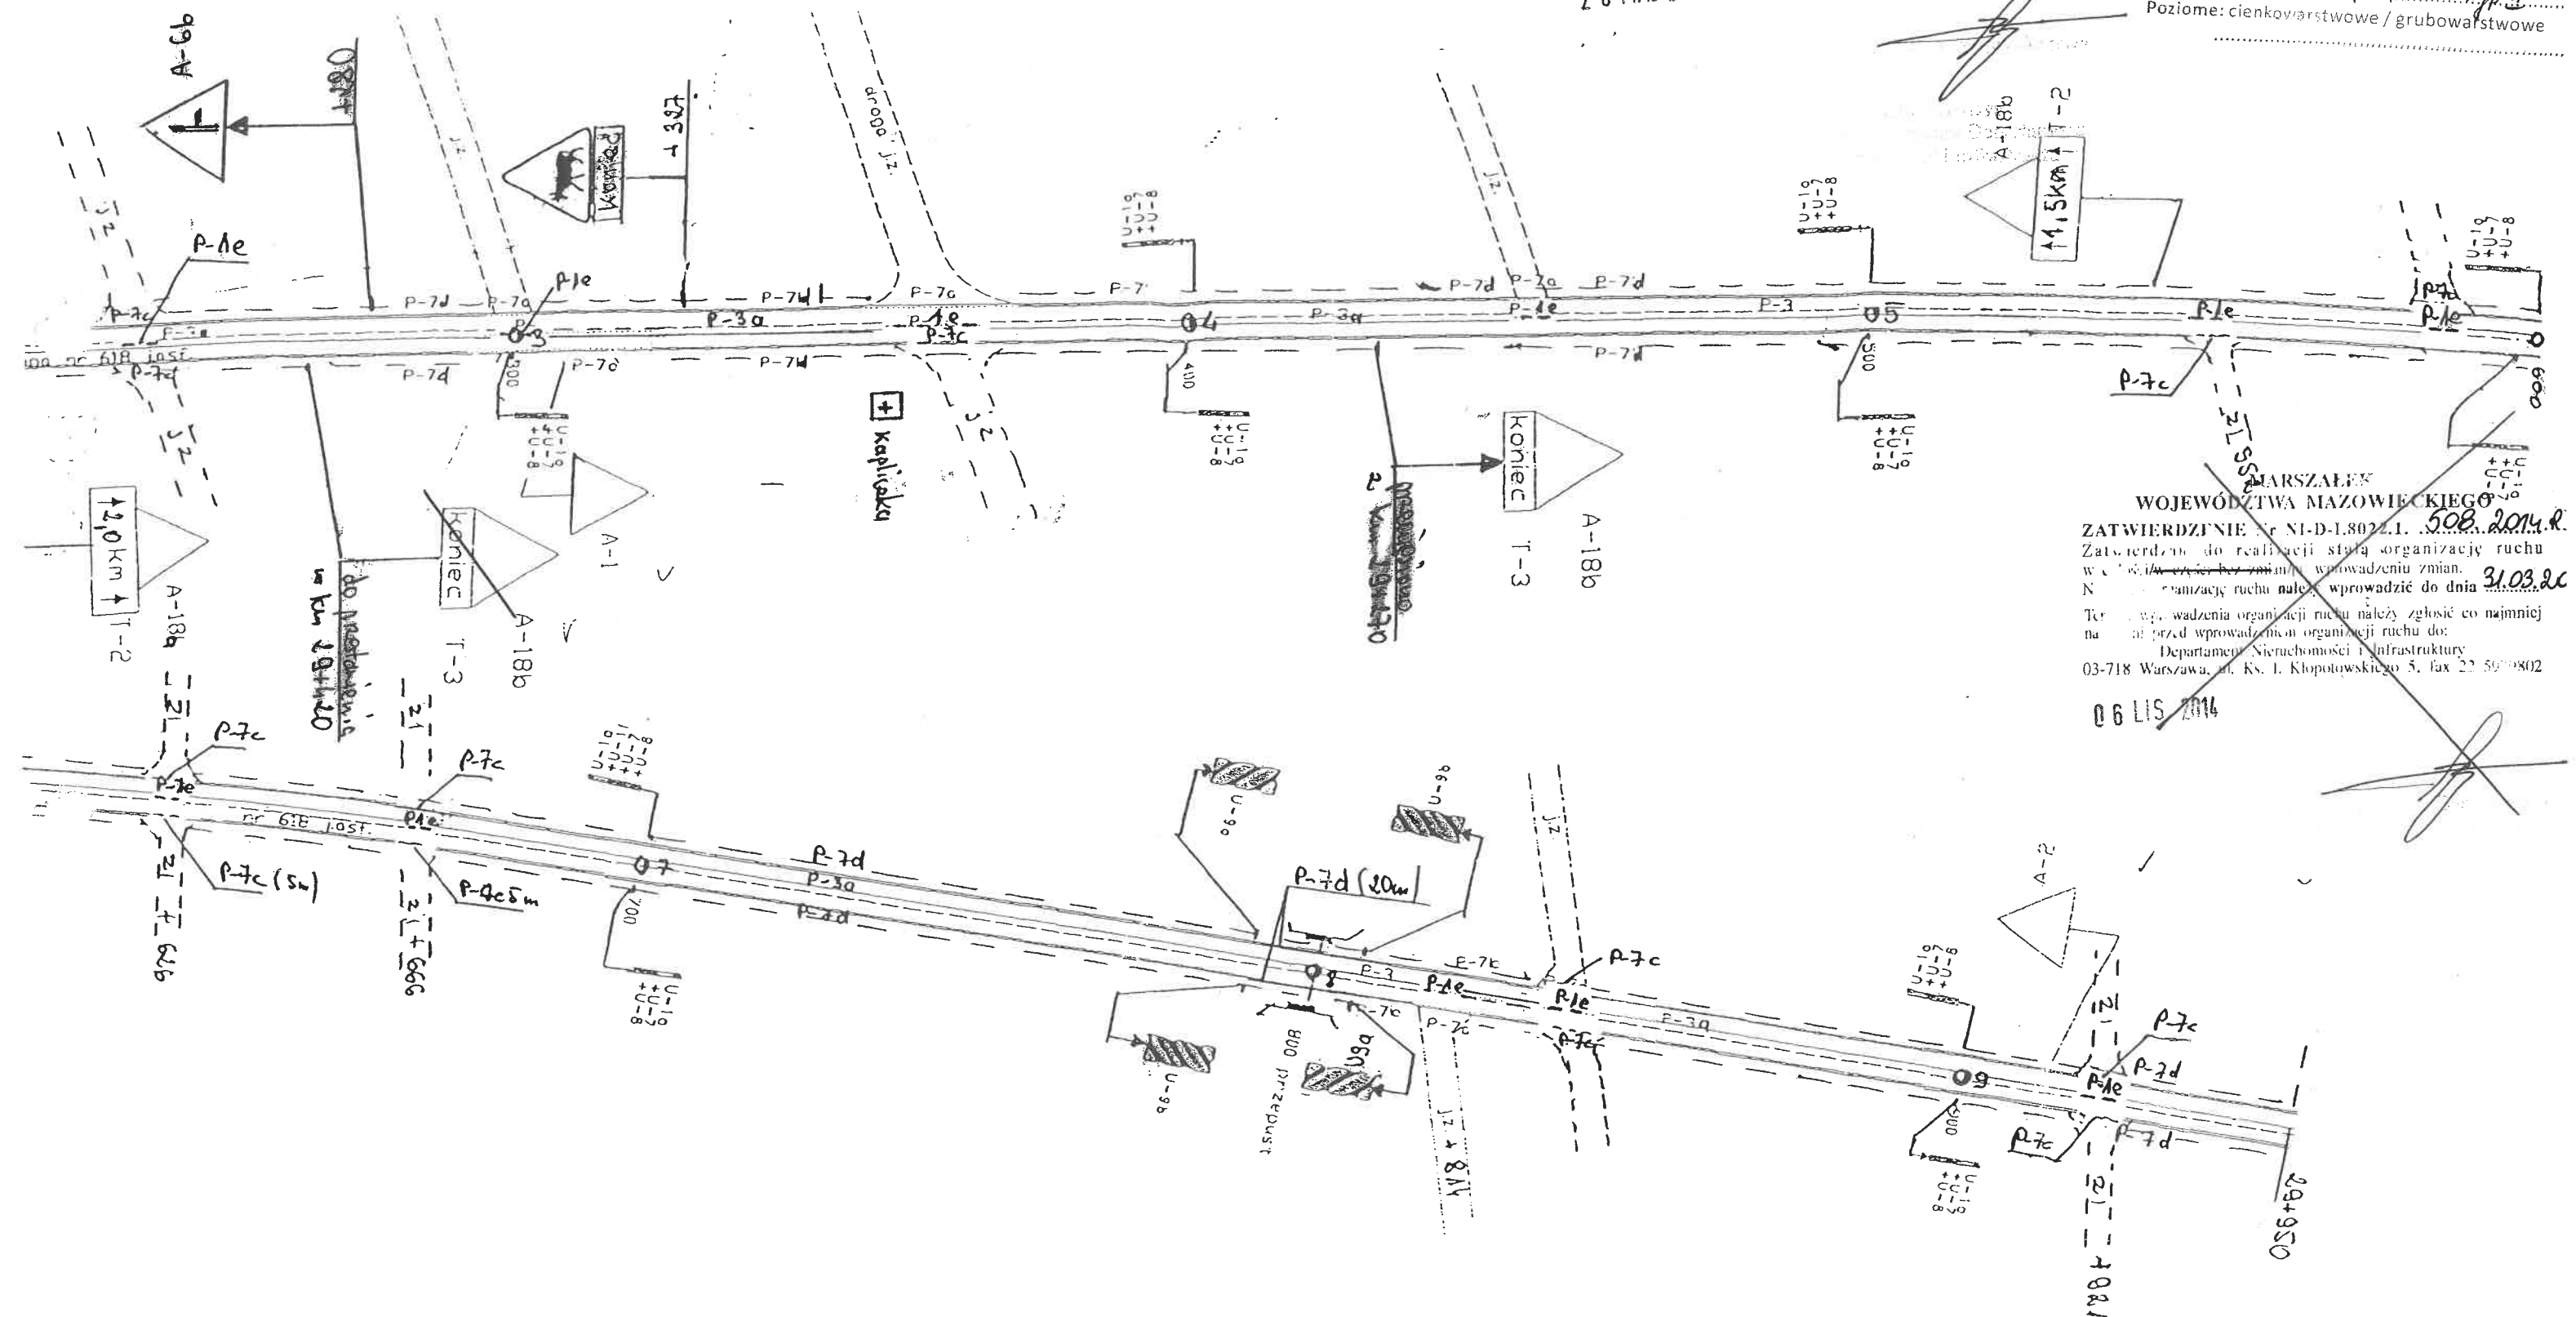

MARSZAŁEK
WOJEWÓDZTWA MAZOWIECKIEGO
Zatwierdzenie do realizacji stałej organizacji ruchu
w tym zakresie bez zmian / wprowadzeniu zmian.
Należy organizację ruchu należy wprowadzić do dnia 31.03.2015
Termin wprowadzenia organizacji ruchu należy zgłosić co najmniej
na 14 dni przed wprowadzeniem organizacji ruchu do:
Departament Nieruchomości i Infrastruktury
03-718 Warszawa, ul. Ks. i. Kłopotowskiego 5, fax 22 59 9802
06 LIS 2014

Projekt wykonał:
Marek Szczypiorski

PROJEKTOWISKA


Sum

M.Z.D.W. Warszawa Droga woj. nr 618
Rejon Drogowy Wołomin-Nowy Dwór Maz.
odc. od km 29+950 do km 31+010

SKALA 1 : 1000
ARKUSZ Nr 12

MARSZAŁEK
WOJEWÓDZTWA MAZOWIECKIEGO
ZATWIERDZENIE Nr NI-D-1.8022.1. 5.08.2014.RS
Zatwierdza do realizacji stałą organizację ruchu
w celu ~~zwiększenia~~ zmiany wprowadzenia zmian
Należy organizację ruchu należy wprowadzić do dnia 31.03.2015
Termin wprowadzenia organizacji ruchu należy zgłosić co najmniej
na 14 dni przed wprowadzeniem organizacji ruchu do:
Departament Nieruchomości i Infrastruktury
03-718 Warszawa, ul. Ks. i. Kłopotowskiego 5, fax 22 597 9802

06 LIS. 2014

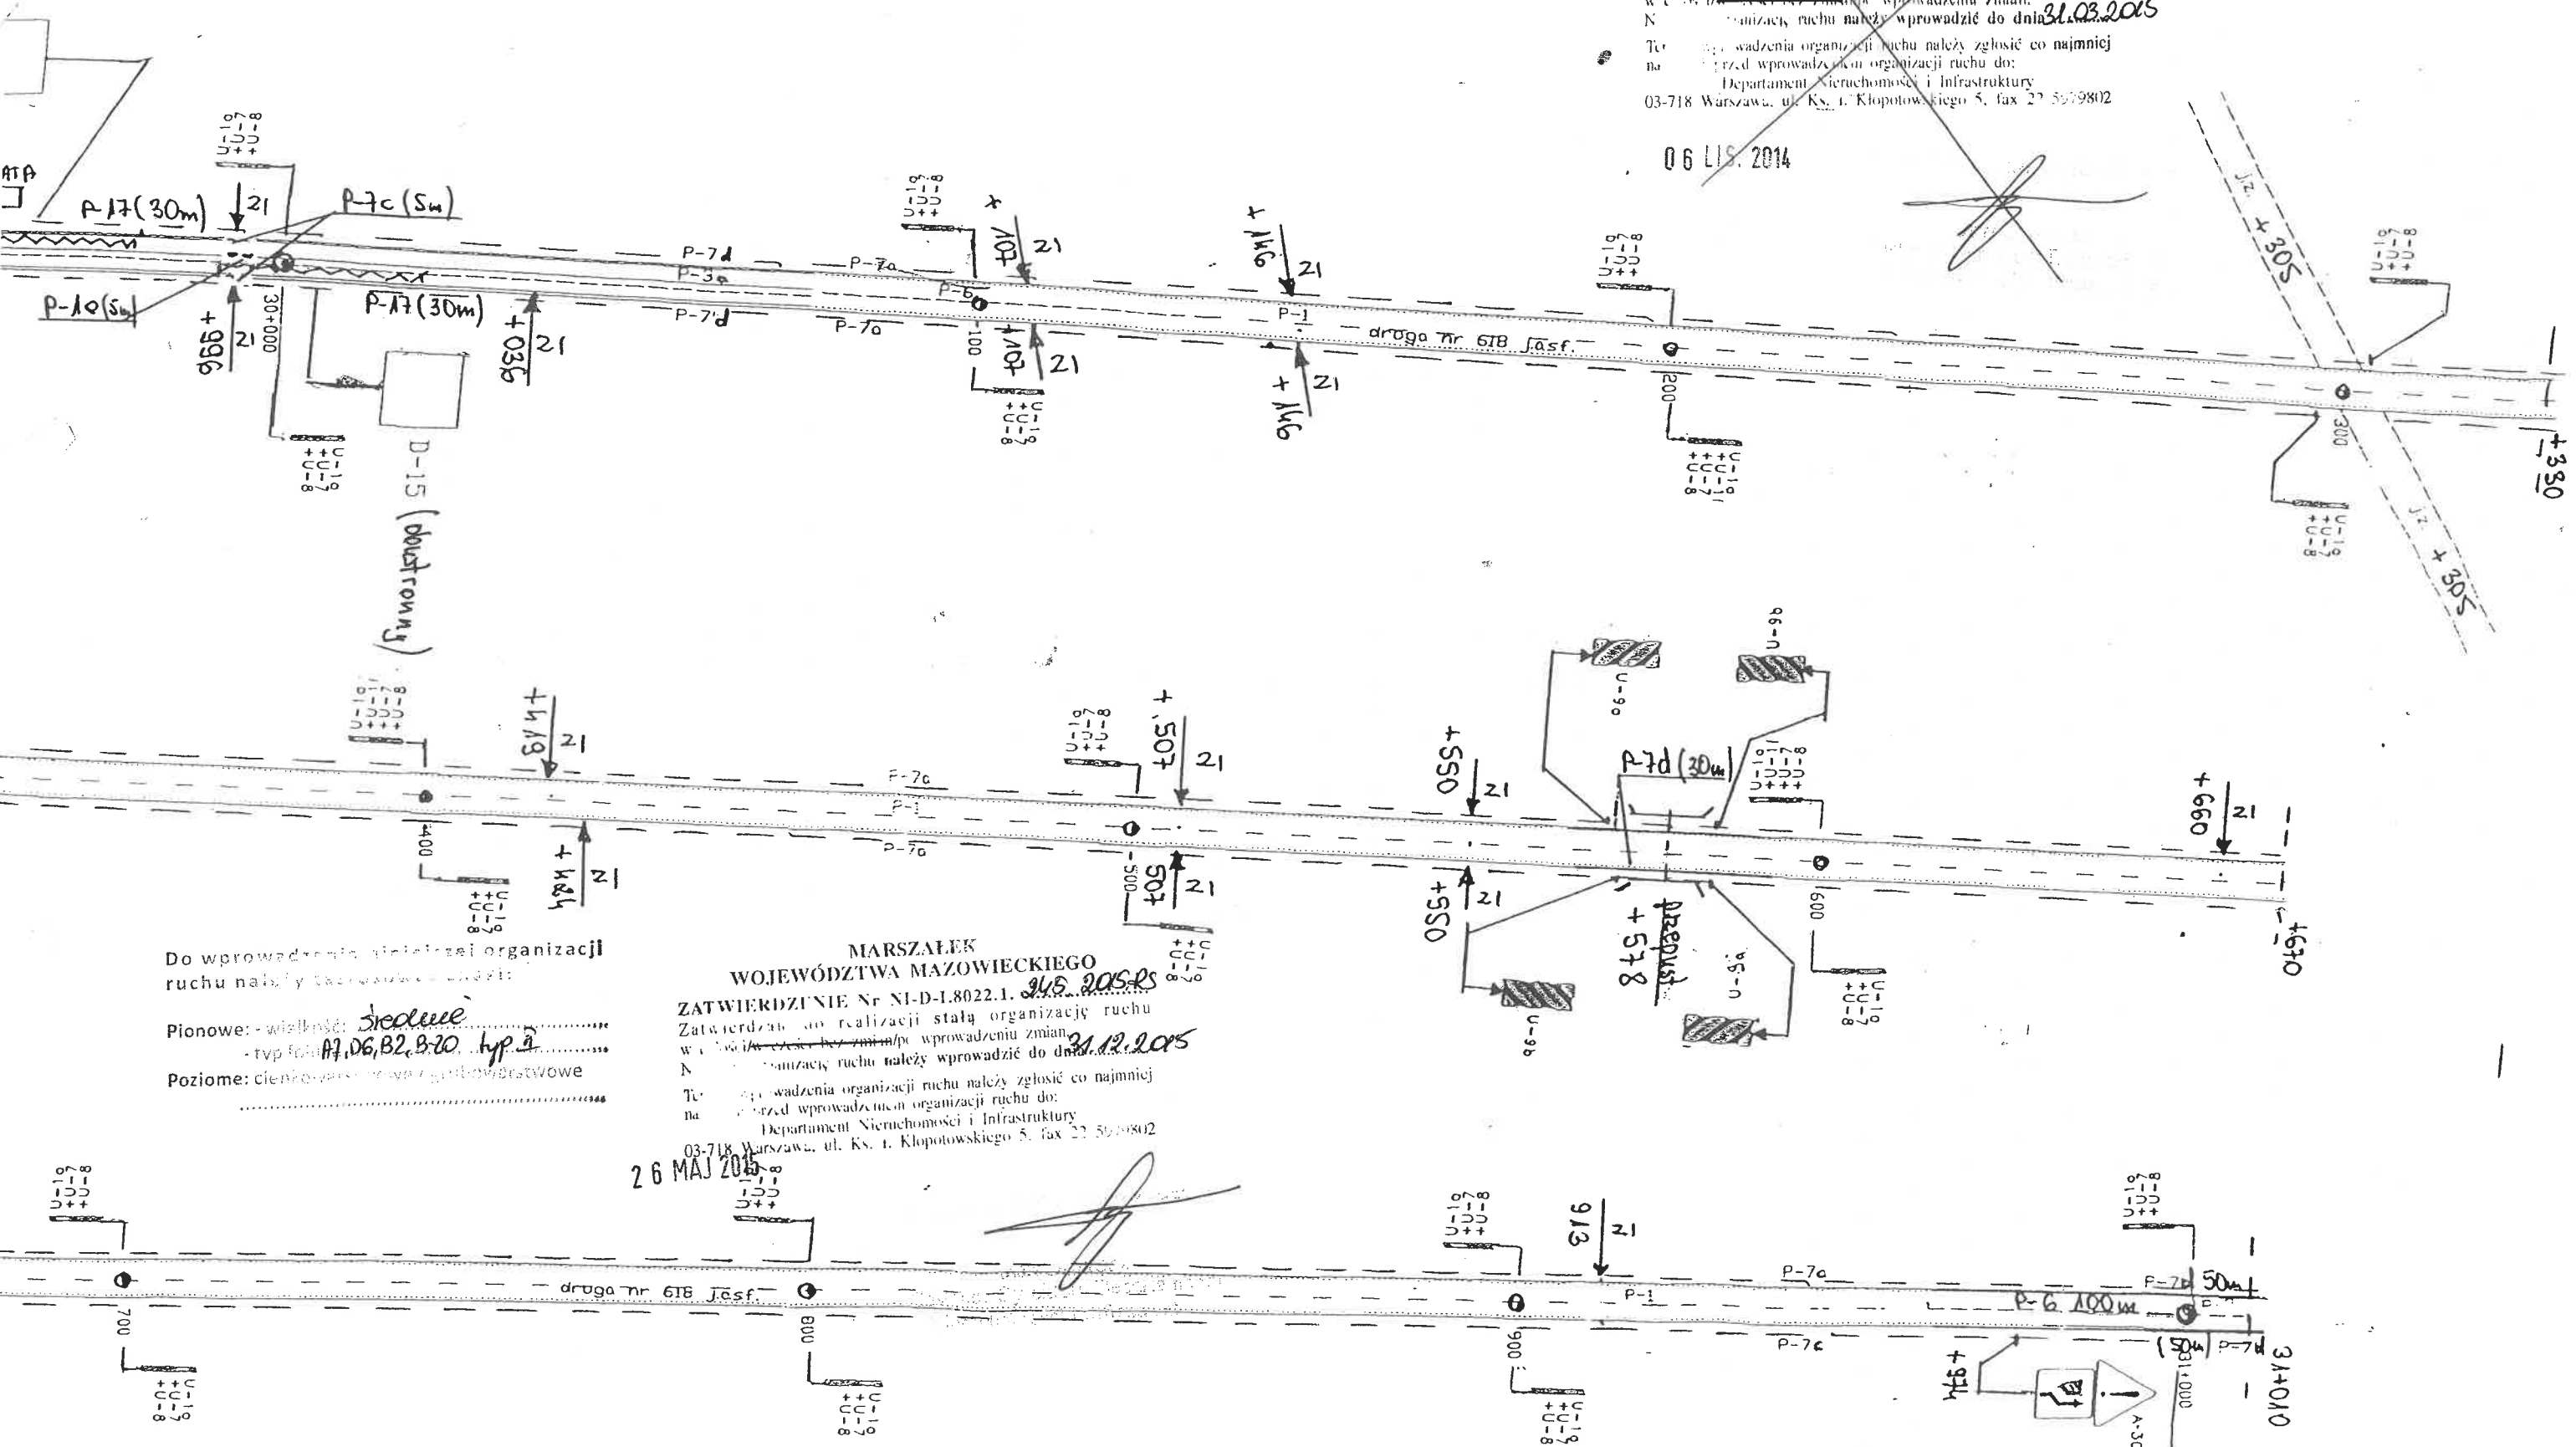

Do wprowadzenia stałej organizacji
ruchu należy zastosować:

Pionowe: - wielkość: *średnie*
- typ: *A7,06,B2,B-20 typ 2*
Poziome: *ciężko*

MARSZAŁEK
WOJEWÓDZTWA MAZOWIECKIEGO
Zatwierdza do realizacji stałą organizację ruchu
w celu ~~zwiększenia~~ zmiany wprowadzenia zmian
Należy organizację ruchu należy wprowadzić do dnia 31.12.2015
Termin wprowadzenia organizacji ruchu należy zgłosić co najmniej
na 14 dni przed wprowadzeniem organizacji ruchu do:
Departament Nieruchomości i Infrastruktury
03-718 Warszawa, ul. Ks. i. Kłopotowskiego 5, fax 22 597 9802

26 MAJ 2015

Projekt wykonał:
Marek Szczypiorski

Sm, h