

Droga Wojewódzka nr 645  
Od km 16+300 do km 16+690

ZATWIERDZENIE Nr NI-D-I.8022.1.

31/12/2022

Departamentu Nieruchomości i Infrastruktury  
03-472 Warszawa, ul. B. Brechta 3

Pozioame: ~~cienkowarstwowe~~ / ~~grubowarstwowe~~  
~~żółte taśmy~~

U-10a - 6 sztuk co 33 m

z up. Marszałka Województwa  
Katarzyna Jędraszczak  
Zastępca Dyrektora Zarządu  
Nieruchomości i Infrastruktury  
ds. Infrastruktury i Transportu Kolejowego

8 SIE 2022

Zastępca Dyrektora Departamentu  
Nieruchomości i Infrastruktury  
ds. Infrastruktury i Transportu Kolejowego

Projekował pracownik UMWM w Warszawie Paweł Załeski:

Pavel Tulestov

MAZOWIECKI ZARZĄD DRÓG WOJEWÓDZKICH  
w Warszawie  
Rejon Drogowy Ostrołęka  
z/s w Czerwinie 07-407  
ul. Świerczewskiego 84, tel. fax 029 761 45 27  
NIP: 527-020-63-46 REGON: 013305749-0004

MARSZAŁEK  
WOJEWÓDZTWA MAZOWIECKIEGO

ZATWIERDZENIE Nr M.D.U. 218.10  
Zatwierdzam do realizacji stałą organizację ruchu  
w całości / w części bez zmian / po wprowadzeniu zmian  
Niniejszą organizację ruchu należy wprowadzić do dnia 31.12.11


Termin wprowadzenia organizacji ruchu należy zgłosić co  
najmniej na 7 dni przed wprowadzeniem organizacji ruchu  
do Departamentu Nieruchomości i Infrastruktury  
03-718 Warszawa, ul. Ks. J. Kłopotowskiego 5  
fax 022/597 98 02

2010-04-26

Z up. Marszałka Województwa

Dyrektor Departamentu  
Nieruchomości i Infrastruktury

Droga wojewódzka nr 645  
Myszyniec - Łomża  
km 16+690 - km 17+090

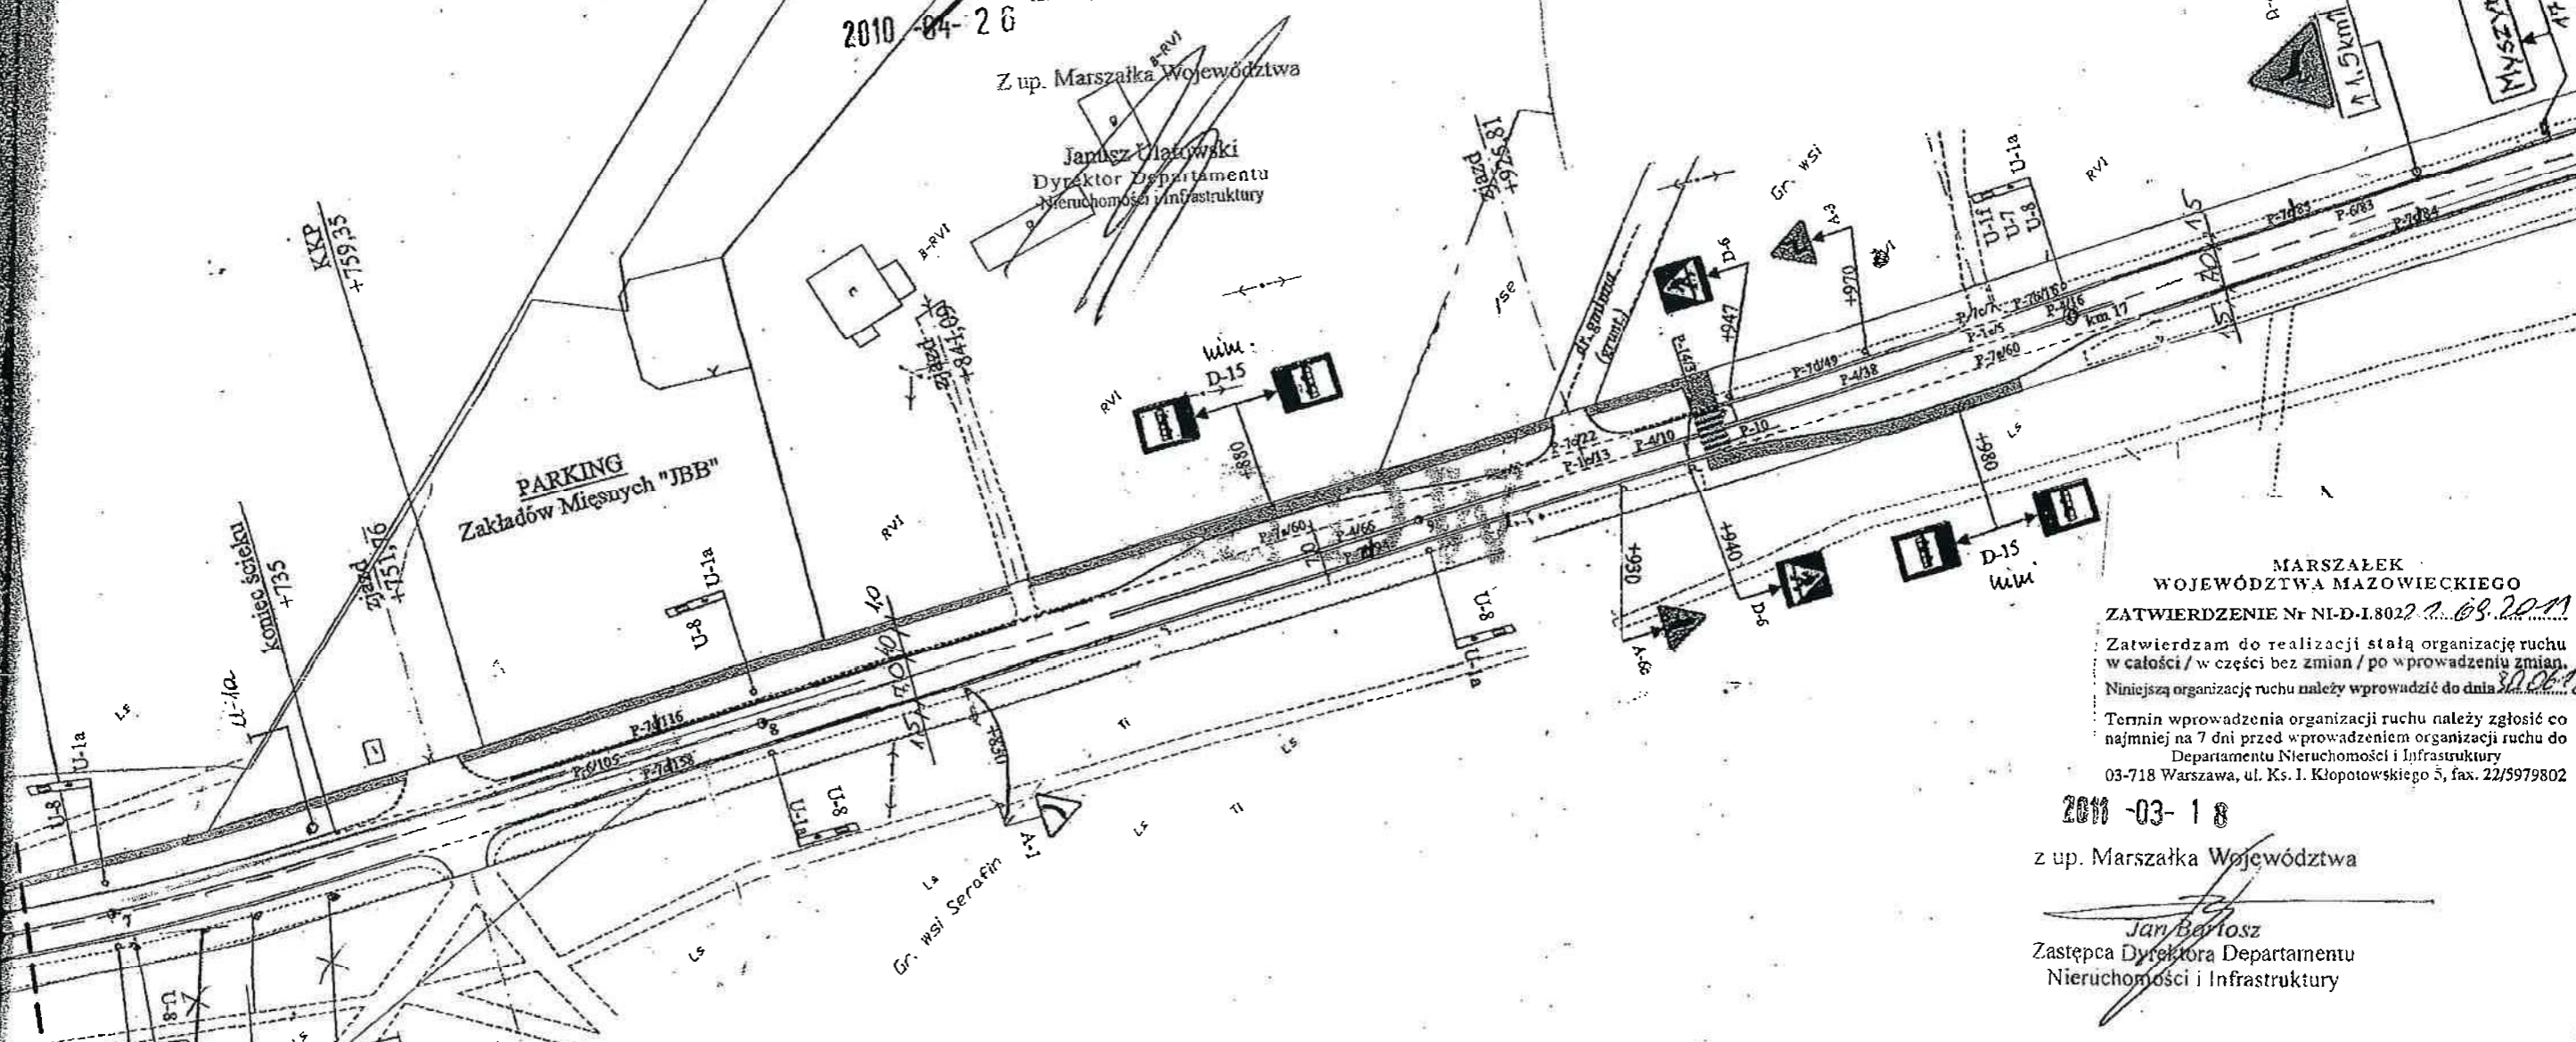

MARSZAŁEK  
WOJEWÓDZTWA MAZOWIECKIEGO

ZATWIERDZENIE Nr NI-D-1.8022 2.03.2011

Zatwierdzam do realizacji stałą organizację ruchu  
w całości / w części bez zmian / po wprowadzeniu zmian

Niniejszą organizację ruchu należy wprowadzić do dnia 30.06.12

Termin wprowadzenia organizacji ruchu należy zgłosić co  
najmniej na 7 dni przed wprowadzeniem organizacji ruchu do  
Departamentu Nieruchomości i Infrastruktury  
03-718 Warszawa, ul. Ks. J. Kłopotowskiego 5, fax. 22/5979802

2011-03-18

Z up. Marszałka Województwa

Jan Barłoch  
Zastępca Dyrektora Departamentu  
Nieruchomości i Infrastruktury

# ZESTAWIENIE PROJ. ZNAKÓW Z ARKUSZA

ZNAKI PIONOWE	Ilość szt.
A. znaki ostrzegawcze	2
B. znaki zakazu	
C. znaki nakazu	
D. znaki informacyjne	4
E. znaki kierunku i miejscowości	1
F. znaki uzupełniające	
G. tablozki do znaków	
H. tablozki opróżniające i prowadzące	
<b>ŁĄCZNIE ZNAKI PIONOWE</b>	<b>7</b>

ZNAKI POZIOME	pow. m2
znaki podłużne (linie segregacyjne)	136
strzałki	
znaki poprzeczne	17
znaki uzupełniające	
<b>ŁĄCZNIE ZNAKI POZIOME</b>	<b>153</b>

## URZĄDZENIA BEZPIECZEŃSTWA RUCHU

słupki prowadzące U-1a - 6 szt.  
znaki hektometrowe U-8 - 6 szt.

STARSZY REFERENT  
ds. Ewidencji i Dokumentacji

mgr inż. Aneta Zamojska  
12.01.2011

SKOM

SKALA 1:1000

Droga Wojewódzka nr 645  
Od km 17+090 do km 17+490

MARSZAŁEK  
WOJEWÓDZTWA MAZOWIECKIEGO

ZATWIERDZENIE Nr NI-D-I.8022.1

Zatwierdzam do realizacji stałą organizację ruchu  
w całości/ w części bez zmian/ po wprowadzeniu zmian.  
Niniejszą organizację ruchu należy wprowadzić do dnia

Termin wprowadzenia organizacji ruchu należy zgłosić co najmniej  
na 7 dni przed wprowadzeniem organizacji ruchu do:

Departamentu Nieruchomości i Infrastruktury  
03-472 Warszawa, ul. B. Brechta 3


Do wprowadzenia niniejszej organizacji  
ruchu należy zastosować znaki:

Pionowe: - wielkość  
- typ folii  
Poziłome: cienkowarstwowe / grubowarstwowe  
żółte taśmy

z up. Marszałka Województwa

Katarzyna Jędruszczyk 16 SIE 2022

Zastępca Dyrektora Departamentu  
Nieruchomości i Infrastruktury  
ds. Infrastruktury i Transportu Kolejowego

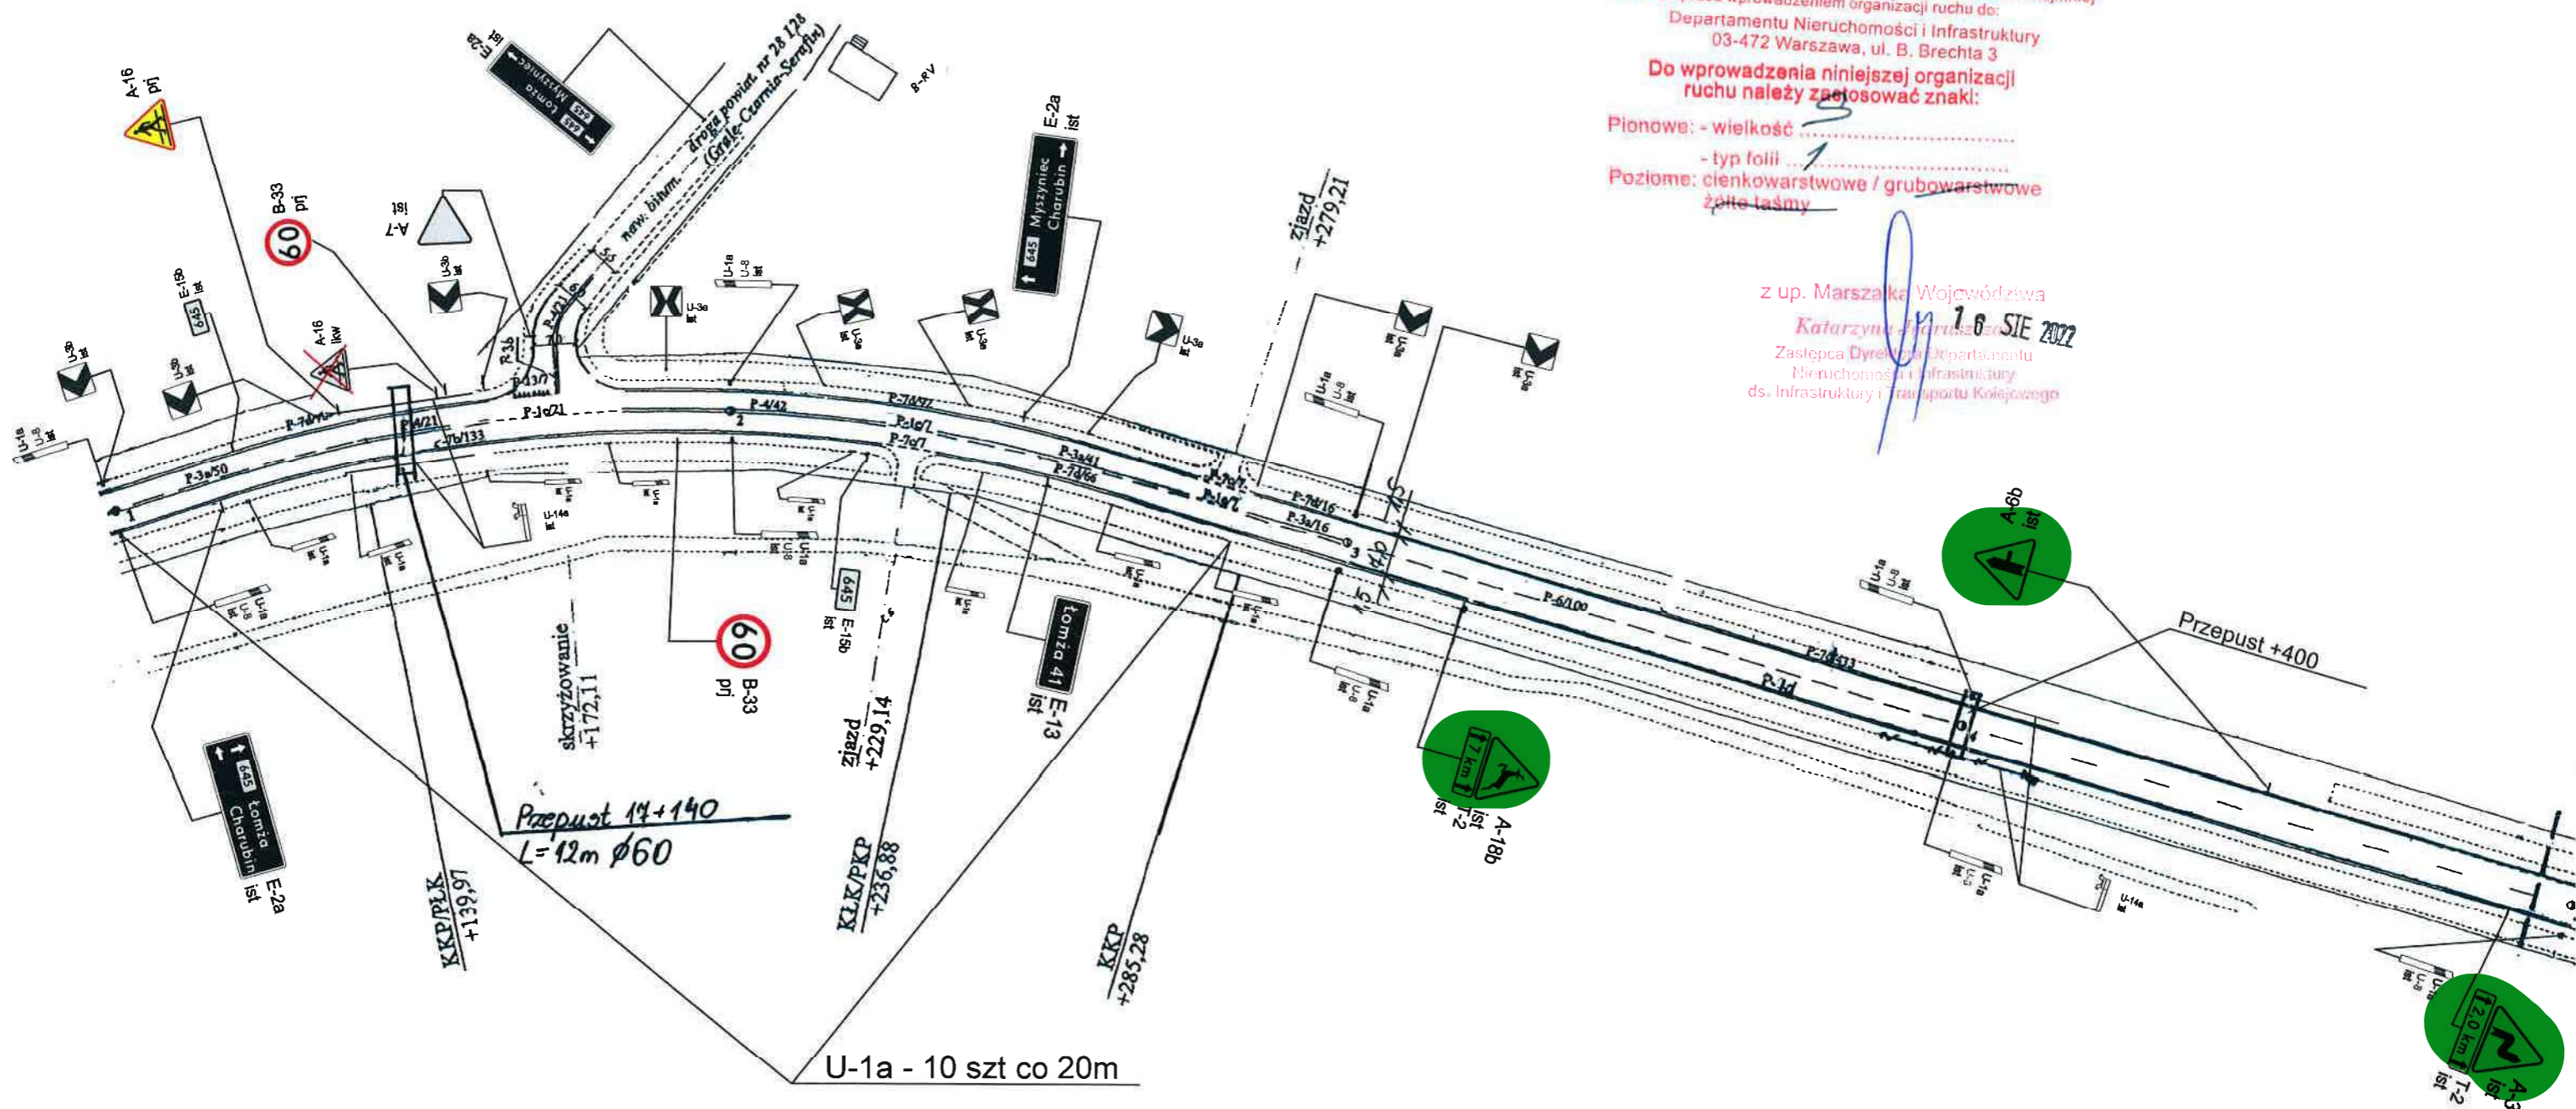

PROJEKT STAŁEJ ORGANIZACJI RUCHU		
DROGA WOJEWÓDZKA NR 645 AKTUALIZACJA OZNAKOWANIA PIONOWEGO W CIĄGU DROGI WOJEWÓDZKIEJ		
PLAN SYTUACYJNY		
Rys. nr 2	Skala 1 : 1000	<div>  A-8 ist - elementy istniejące         </div> <div>  B-2 pj - elementy projektowane         </div>
Projektował pracownik UMWM w Warszawie Paweł Zaleski: <i>Paweł Zaleski</i>		