

# OKUMENTACJA POWYKONAWCZA


LEGENDA:



DRZEWIA USUNIĘTE W RAMACH REALIZACJI INWESTYCJI



DRZEWIA U KTÓRYCH PRZEPROWADZONO ZABIEGI SPECJALISTYCZNE W RAMACH REALIZACJI INWESTYCJI

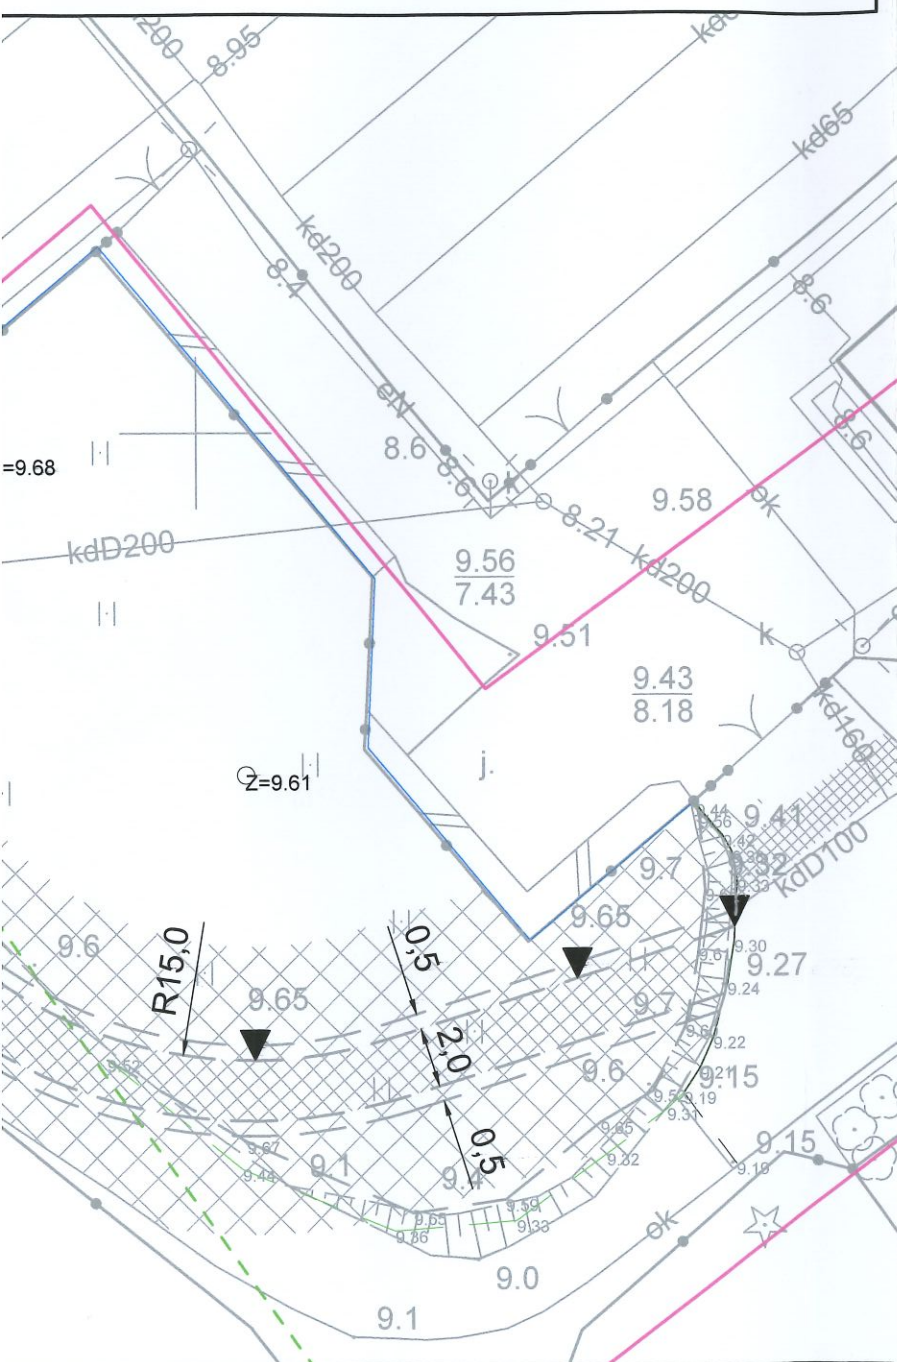

## LEGENDA:

- proj. nawierzchnia utwardzona dla pieszych z kruszywa
- proj. nawierzchnia z kostki betonowej do rozbiórki i odtworzenia
- proj. pobocze gruntowe szer. 0,5m humusowanie 10cm z obsianiem mieszaną traw
- proj. krawężnik betonowy 15x22cm
- proj. obrzeże betonowe 8x30cm
- proj. schody terenowe z kostki betonowej z balustradą stalową
- proj. sieć elektroenergetyczna - linia kablowa 0,4kV zasilająca oświetlenie parkowe
- proj. słupy oświetleniowe wys. 4m i reflektory podświetlające drzewa
- lokalne przegłębienie terenu głębokości 0,3m do retencjonowania wód opadowych
- projektowane ławki - zgodne z KMMMS
- projektowane śmietniki - zgodne z KMMMS
- granice ewidencyjne działek
- zakres aktualizacji mapy do celów projektowych
- proj. rzędne nawierzchni
- cięcia strukturalne drzew
- drzewa wskazane do badań budowy wewnętrznej
- Wykonać prace pielęgnacyjne zgodnie z ekspertyzą
- istniejące drzewo liściaste
- istniejące drzewo liściaste wskazane do usunięcia
- obszar wskazany do uporządkowania ze śmieci i gruzu, usunięcie podrostu drzew liściastych w odległości 5 m od osi projektowanej ścieżki

NAZWA PROJEKTU  
Budowa ciągu spacerowego i obiektów małej architektury w miejscu publicznym na działkach ewid. nr 8/2 i 10/2 obręb 3022 w Szczecinie.

LOKALIZACJA INWESTYCJI  
ulice: Widuchowska, Paproci  
71-718 Szczecin  
dz. ewid. nr: 10/2, 8/2 obręb 3022  
Gmina Miasto Szczecin  
woj. zachodniopomorskie

INWESTOR  
Gmina Miasto Szczecin  
Zakład Usług Komunalnych w Szczecinie  
ul. Ku Słońcu 125A  
71-080 Szczecin

JEDNOSTKA PROJEKTOWA  
**LandscapeDesign.pl**  
Łukasz Frąckowiak  
ul. Fioletowa 57/4; 70-781 Szczecin  
T: 0 660 49 29 19, E: biuro@landscapedesign.pl

BRANŻA **ZIELEŃ**

FAZA PROJEKTU **PZT**

AUTOR PROJEKTU  
mgr inż. Łukasz Frąckowiak  
INTZ OSTO nr 188/2021

AUTOR PROJEKTU  
mgr inż. Piotr Urzykowski

NAZWA RYSUNKU  
**PROJEKT GOSPODARKI DRZEWOSTANEM**

DATA <b>11.2025</b>	NR PROJEKTU <b>347/2025</b>
ROZMIAR <b>297x1000</b>	SKALA <b>1:250</b>
NR RYSUNKU <b>Z 02</b>	

Żadna część niniejszego rysunku nie może być kopiowana w żadnej formie ani żadnymi metodami ręcznymi, mechanicznymi i elektronicznymi łącznie z wykorzystaniem systemów przetwarzania i odwarzania informacji bez pisemnej zgody Wykonawcy. Wszelkie prawa zastrzeżone.

# OKUMENTACJA POWYKONAWCZA

pracowana przez:

**LIANTHUS SP. Z O.O.**  
ul. Cieniec 31, 72-100 Białuń,  
tel.: 8561906541  
REGON: 38359319600000

**inż. Roman Rogoziński**  
UPRAWNIENIA BUDOWLANE  
nr 153/Sz/79  
Specjalność: konstrukcyjno-budowlana

*[Signature]*