


UWAGI / NOTES:

LEGENDA / LEGEND:

POWIETRZE / PLANT AIR / INSTRUMENT AIR
INNE MATERIAŁY: POPIÓŁ, PRODUKTY ODPADOWE
OTHER MATERIAL: ASH, WASTE PRODUCTS

TYPOWY / TYPICAL:

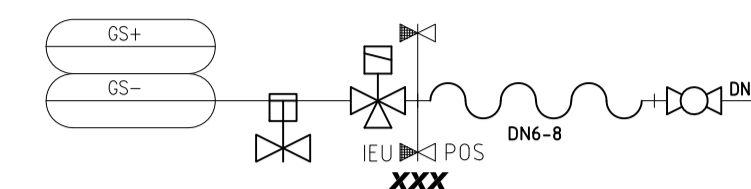

POSCO e&c Integral

POSCO Engineering & Construction Co., LTD.
KIEROWNIK BUDOWY
Heinz Jürgen GEBHARDT

DOKUMENTACJA POWYKONAWCZA AS-BUILT

[illegible]