


$P_z = 70 \text{ kW}$
 $I_b = 108,7 \text{ A}$
 $\cos \varphi = 0,93$
 $R_{\text{elek}} = 0,00261 \Omega$
 $I_{2h} = 0,00163$

Zbiórka ZK-1 na wlewyk tynkowy


Enelca Operator

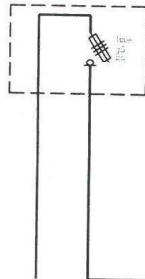


SEMI ZAKŁAD
 ELEKTROTECHNICZNY
 Jolanta Miodownik, Stefan Miodownik Spółka z o.o.
 62-051 Łęczyca, ul. Podgórska 6
 tel./fax (061) 810-85-50
 Regon 631224732 NIP 777-22-94-190

STEFAN MIODOWIK
 inżynier elektryk
 ul. 1607/6/Pw-GP 630-50/77
 2-051 Wyrzeczka, ul. Podgórska 6
 tel. (061) 810-85-80
 SEP E/599/37420
 SEP D/600/37420

Proj. szafa licznikowa TL

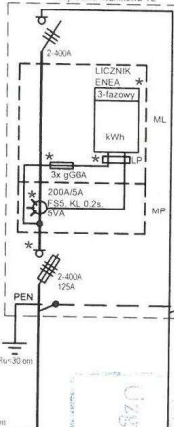

Proj. szafa wyłącznika pożarowego

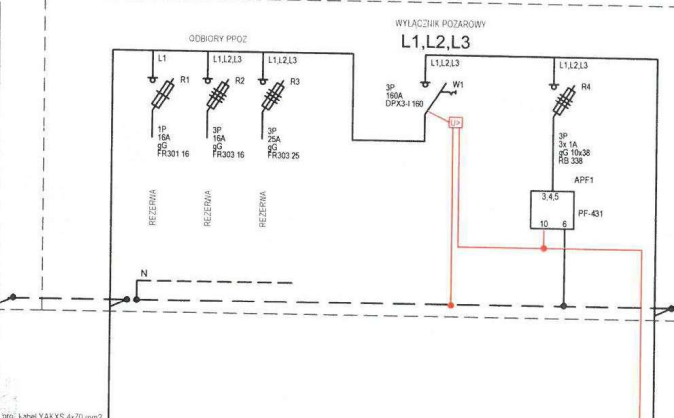

DOKUMENTACJA
 POWYKONAWCZA

INWESTOR / CLIENT	PROJEKTANT / EXECUTIVE DESIGNER	ADRES INWESTYCJA / INVESTMENT'S ADDRESS	PROJEKT / PROJECT	PROJEKTANT / DESIGNER	DATA / SCALE	DATA / DATE	TEMAT / SUBJECT
GMINA KOMORNIKI ul. STAWNA 1 62-052 KOMORNIKI	Marcin Gatniejewski PPU EnTel-Pro ul. Azaliowa 10/12, 61-441 Poznań kom. 692 440 980, marcin.gatniejewski@entelpro.pl	ZMIANA UKŁADU POMIAROWO ROZLICZENIOWEGO ENERGII ELEKTRYCZNEJ DLA BUDYNKU OŚRODKA ZDROWIA PRZY UL. STAWNEJ 7 W KOMORKACH	PROJEKT WYKONAWCZY	PROJEKTANT / DESIGNER	E.1.1	00	SCHEMAT WIELOKŁĘSKOWY UKŁADU POMIAROWEGO SZAFY TL
			PROJEKT WYKONAWCZY	PROJEKTANT / DESIGNER			
			ELEKTRYCZNA	PROJEKTANT / DESIGNER			