


Załącznik nr 31 do PFU

MURAWA NATURALNA


TRAWA NATURALNA MIN. 40 mm
WARSTWA WEGETACYJNA 15 cm
WARSTWA NOŚNA - PIASEK 30 cm
DRENAŻ W OBSYBCE ZE ŻWIURU
GRUNT RODZIMY -
DOGĘSZCZONY DO WSPÓŁ. 0,96

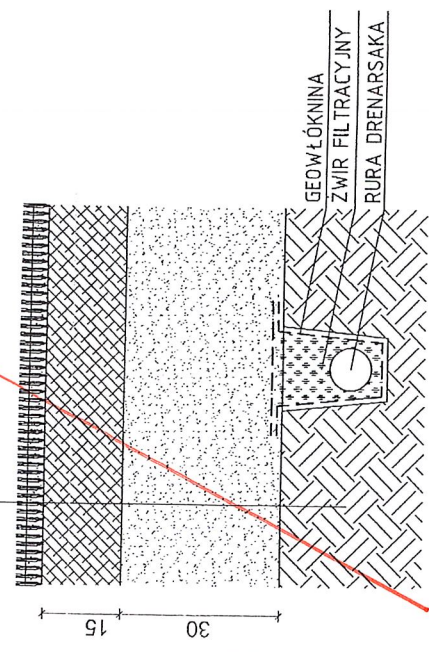

Nie dotyczy

MURAWA HYBRYDOWA

TRAWA HYBRYDOWA MIN. 50 mm
WARSTWA WEGETACYJNA 12 cm
WARSTWA NOŚNA - PIASEK 20 cm
DRENAŻ W OBSYBCE ZE ŻWIURU
GRUNT RODZIMY -
DOGĘSZCZONY DO WSPÓŁ. 0,96

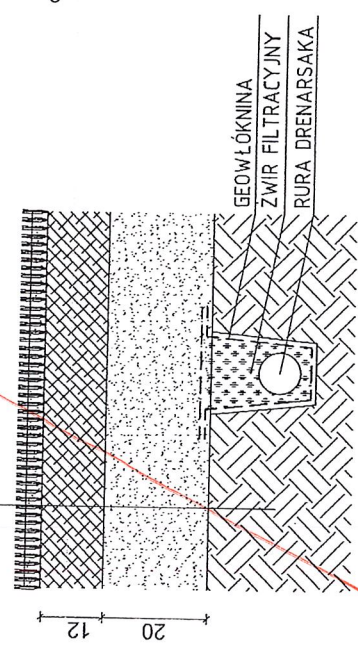



Nie dotyczy

MURAWA SYNTETYCZNA

dla Boiska nr 2

TRAWA SZTUCZNA MAX. 42mm
MATA ELASTYCZNA E-LAYER 2 cm
POBUDOWA KAMIENNA
Z GRANULATU - 2 cm
KRUSZYWO KAMIENNE 0-31,5 - 4 cm
KRUSZYWO KAMIENNE 31,5-63 - 10 cm
PIASEK - 10 cm
DRENAŻ W OBSYBCE ZE ŻWIURU
GRUNT RODZIMY -
DOGĘSZCZONY DO WSPÓŁ. 0,96

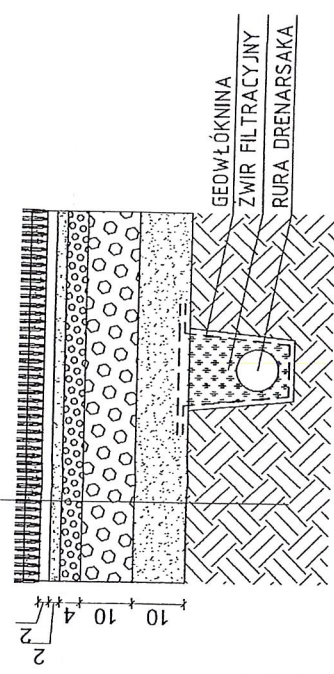



OBIEKTY SPORTOWE S.A.

PROJEKT: PRZEBUDOWA OBIEKTU SPORTOWEGO PRZY UL. MINERSKIEJ
OBEJMUJĄCA BUDOWĘ BOISKI TRYBUNY
WRAZ Z ZAGOSPODAROWANIEM TERENU I INFRASTRUKTURĄ TECHNICZNĄ
Łódź, ul. Minerska, fragment działki nr ew. 315/2; obręb P-15

ZLECIENIODAWCA: Miasto Łódź- Zarząd Inwestycji Miejskich
ul. Polkowska 175, 90-447 Łódź

BRANŻA: ARCHITEKTURA

TYTUŁ: PROJEKT BUDOWLANY ZAMIENNY

SKALA: 1:500

DATA: 04.17

NUMER RYSUNKU: ZT3-Z

PROJEKTANT: mgr inż. arch. Michał Wozniakowski
36/R-15/OIA/07

SPRAWDZAJĄCY: mgr inż. arch. Dominika Leonowicz
19/LOOKK/2015

WSPÓŁPRACA: mgr inż. arch. Maciej Balcerak
inż. Anna Komar

KIEROWNIK BUDOWY

mgr inż. arch. Grzegorz Gąsienica
ul. Łódź 84/92/OI.

— ELEMENTY ZMIENIONE

DOKUMENTACJA
POWYKONAWCZA