


ELEWACJA ZACHODNIA

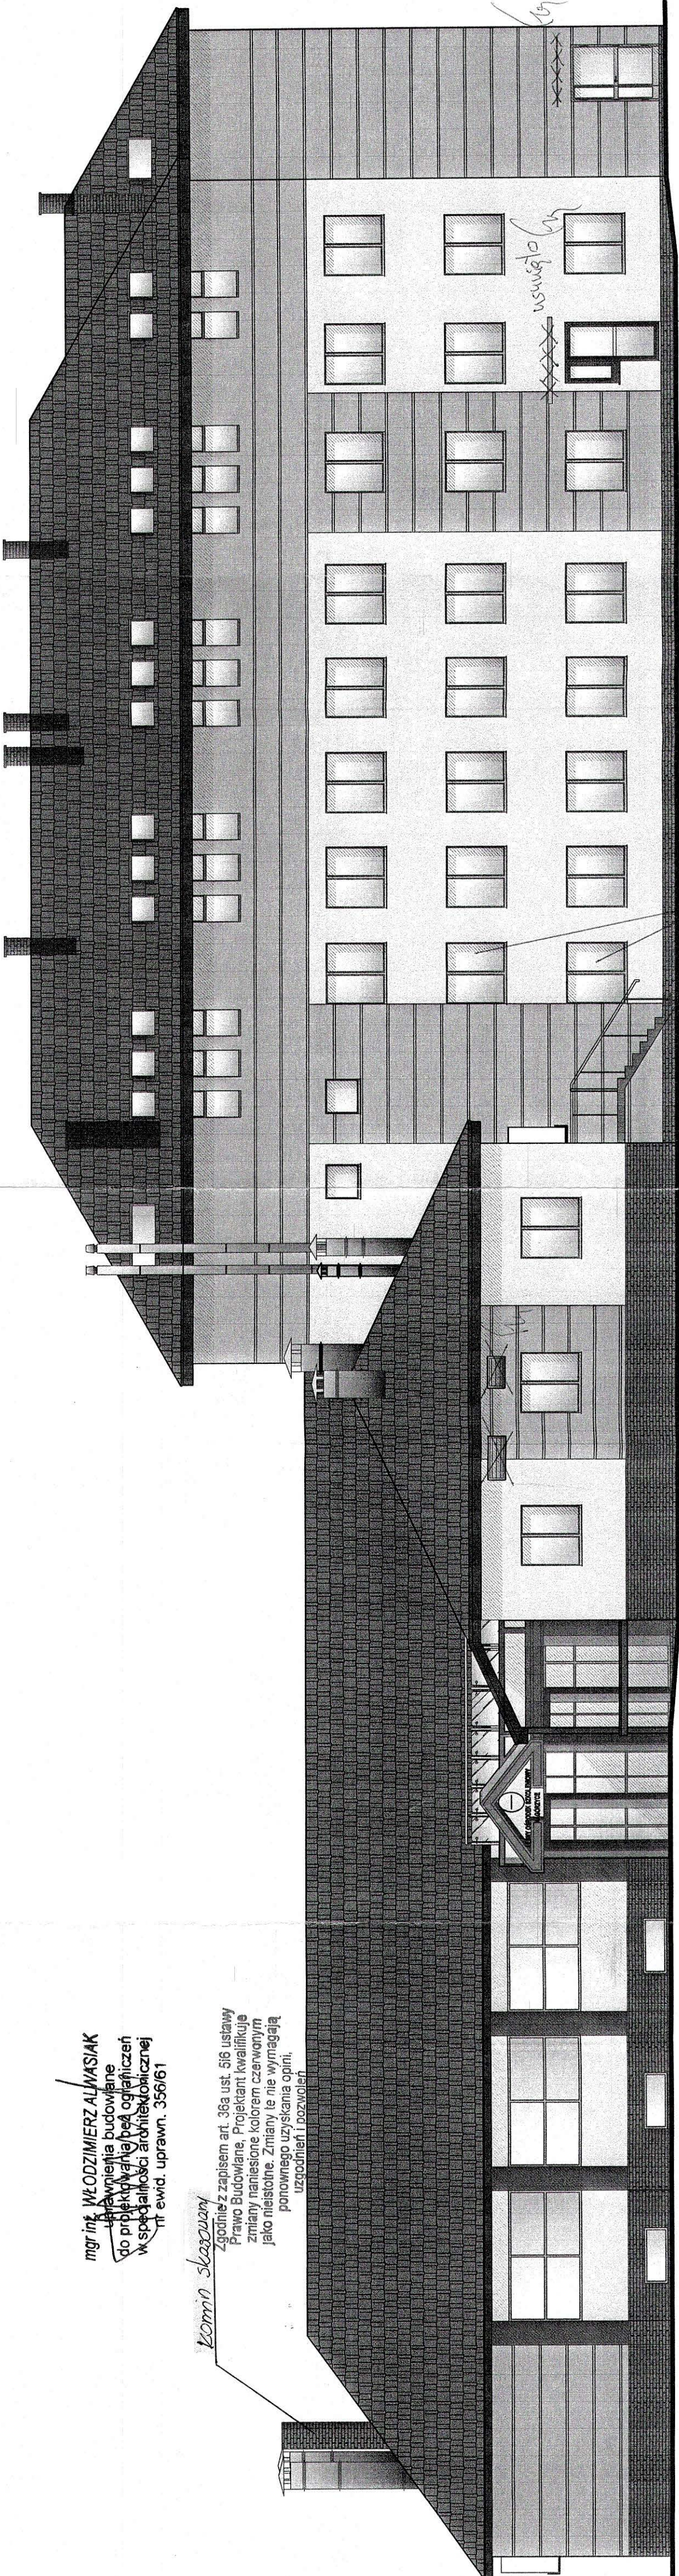

mgr inż. WŁODZIMIERZ ALMAŚIAK
Przebiegła budowlana
do projektowania będą ograniczeń
w specjalności architektonicznej
nr ewid. uprawn. 336161

komno skazany
Zgodnie z zapisem art. 36a ust. 516 ustawy
Prawo Budowlane, Projektant kwalifikuje
zmiany naniesione kolorem czerwonym
jako nieistotne. Zmiany te nie wymagają
ponownego uzyskania opinii,
uzgodnień i pozwolen

ZA ZGODNOŚĆ
Z ORYGINAŁEM

WUMENTACJA
POWYKONAWCZA

Wbudowano na obiekcie:
Rozbudowa i nadbudowa budynku Leśnego
Ośrodka Szkoleniowego „Nagórzyca”
Swoiszewice Małe, ul. Leśna 1

Kierownik:
Jacek
Nr upr. 1001

E-KOBUD
PRZEDSIĘBIORSTWO PROJEKTOWO-BUDOWLANE "E-KOBUD" s.c.
Działalność nr 88 B, 95-061 Dmosin
PRACOWNIA PROJEKTOWA
93-312 Łódź, ul. Tuwuszyńska 155

OBIEKT:
Rozbudowa Leśnego Ośrodka Szkoleniowego Nagórzyce

LOKALIZACJA INWESTYCJI:
ul. Leśna 1
Swoiszewice Małe
działka nr ewid. 1089 obręb 15

TYTUŁ RYSUNKU:
ELEWACJA ZACHODNIA

SKALA:
1:100

DATA: 07.2012
Faza: P/B

PROJEKTANT:
mgr inż. arch. Włodzimierz Almaśiak
UPR. BUD. 336161
w specjalności architektonicznej
(bez ograniczeń)

ASISTENT PROJ.
mgr inż. arch. Daniel Flaszka

SPRAWDZAJĄCY:
mgr inż. arch. Michał Piwowarski
UPR. BUD. 59512220408
w specjalności architektonicznej
(bez ograniczeń)