

ELEWACJA POŁUDNIOWA

DOKUMENTACJA
POWYKONAWCZA

ZA ZGODNOŚĆ
Z ORYGINAŁEM

Wbudowano na obiekcie:
Rozbudowa i nadbudowa budynku Leśnego
Centrum Szkoleniowego, Nagórzyca,
Śwolszewice Małe, ul. Leśna 1

PRZEDSIĘBIORSTWO PROJEKTOWO-BUDOWLANE "EKOBUD" s.c.
Dmoch Dariusz nr 89 B, 95-061 Dmoch
PRACOWNIA PROJEKTOWA:
93-312 Łódź, ul. Tuszynska 155

OBIEKT:

LOKALIZACJA INWESTYCJI:

ul. Leśna 1
Śwolszewice Małe
działka nr ewid. 1089 obręb 15

SKALA:
1:100

DATA: 07.2012


FAZA: P/B

NR RYSUNKU:

A/20

NR STYKNI:

A39

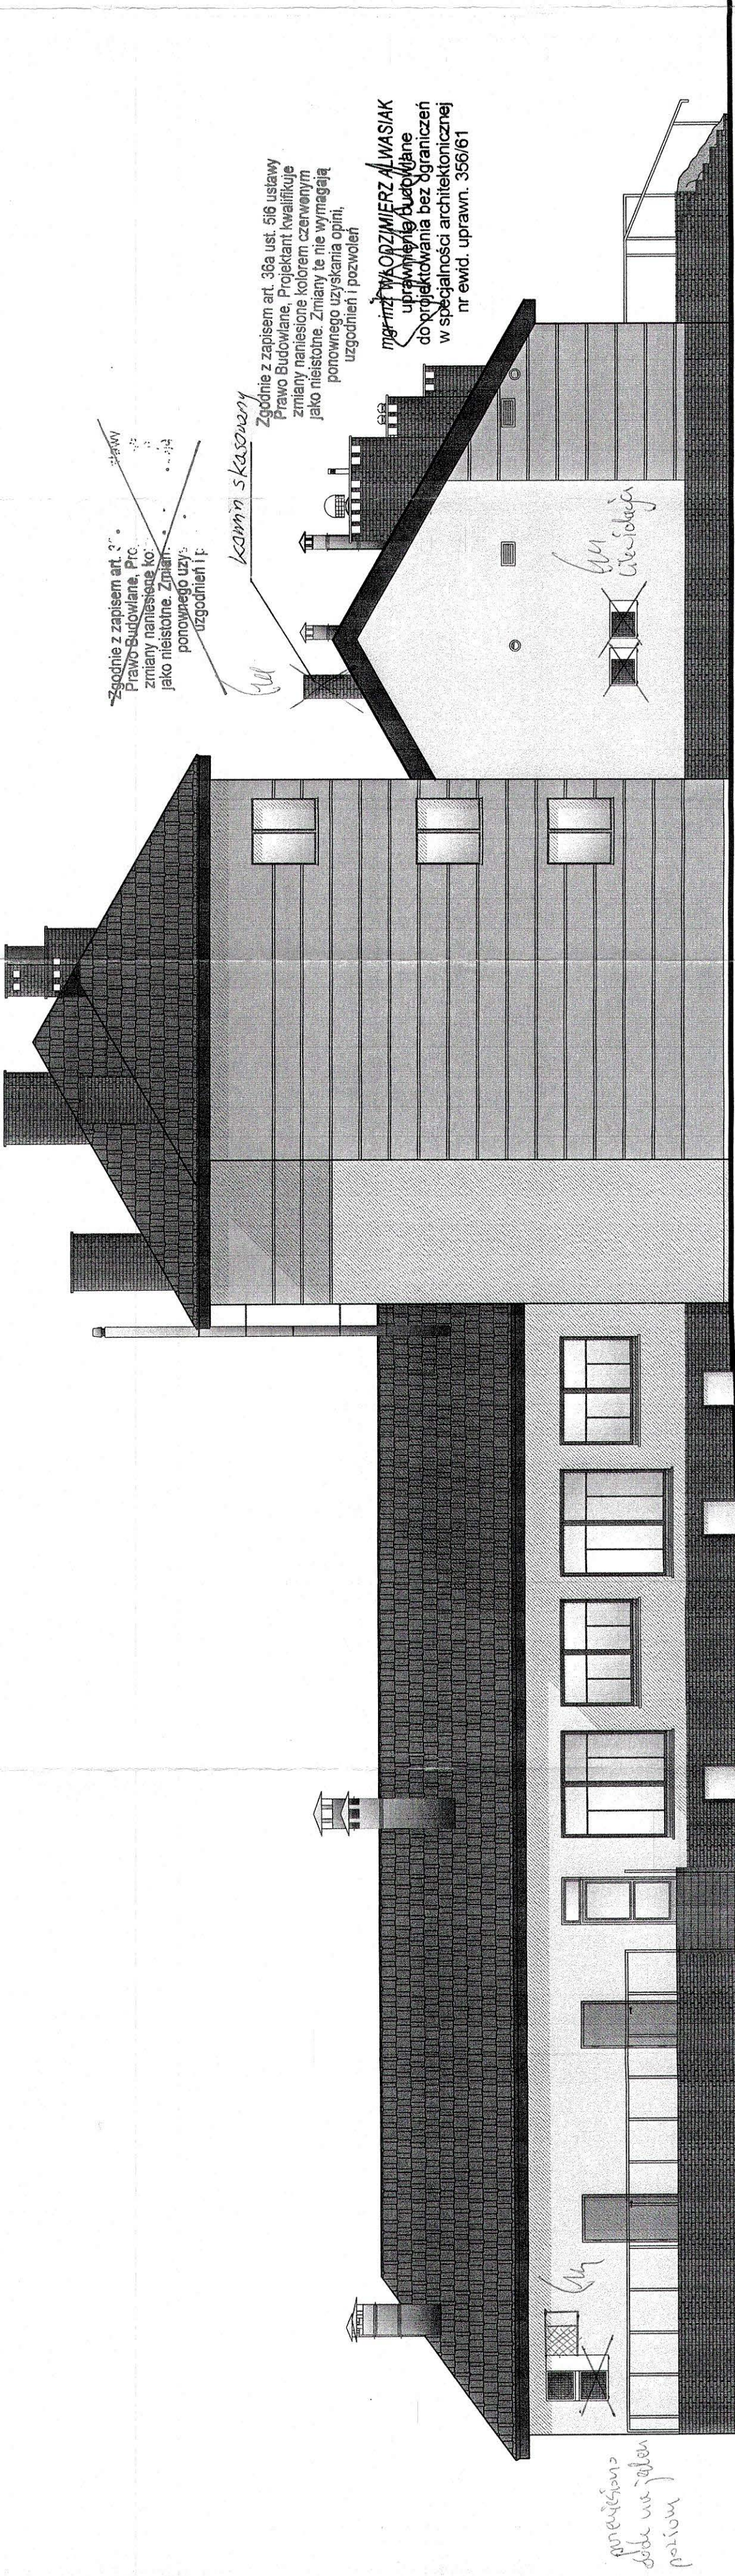

ELEWACJA POŁUDNIOWA