


Nowa lokalizacja  
szafki gazowej z reduktorem  
i kurkiem głównym wg odrębnego  
opracowania

Punkt gazowy :  
~~szafka gazowa 400x600x250~~  
~~zawór kulowy Dn 15 z kominem Dn25~~  
~~reduktor 0,5m~~  
~~zawór kominowy Dn50~~

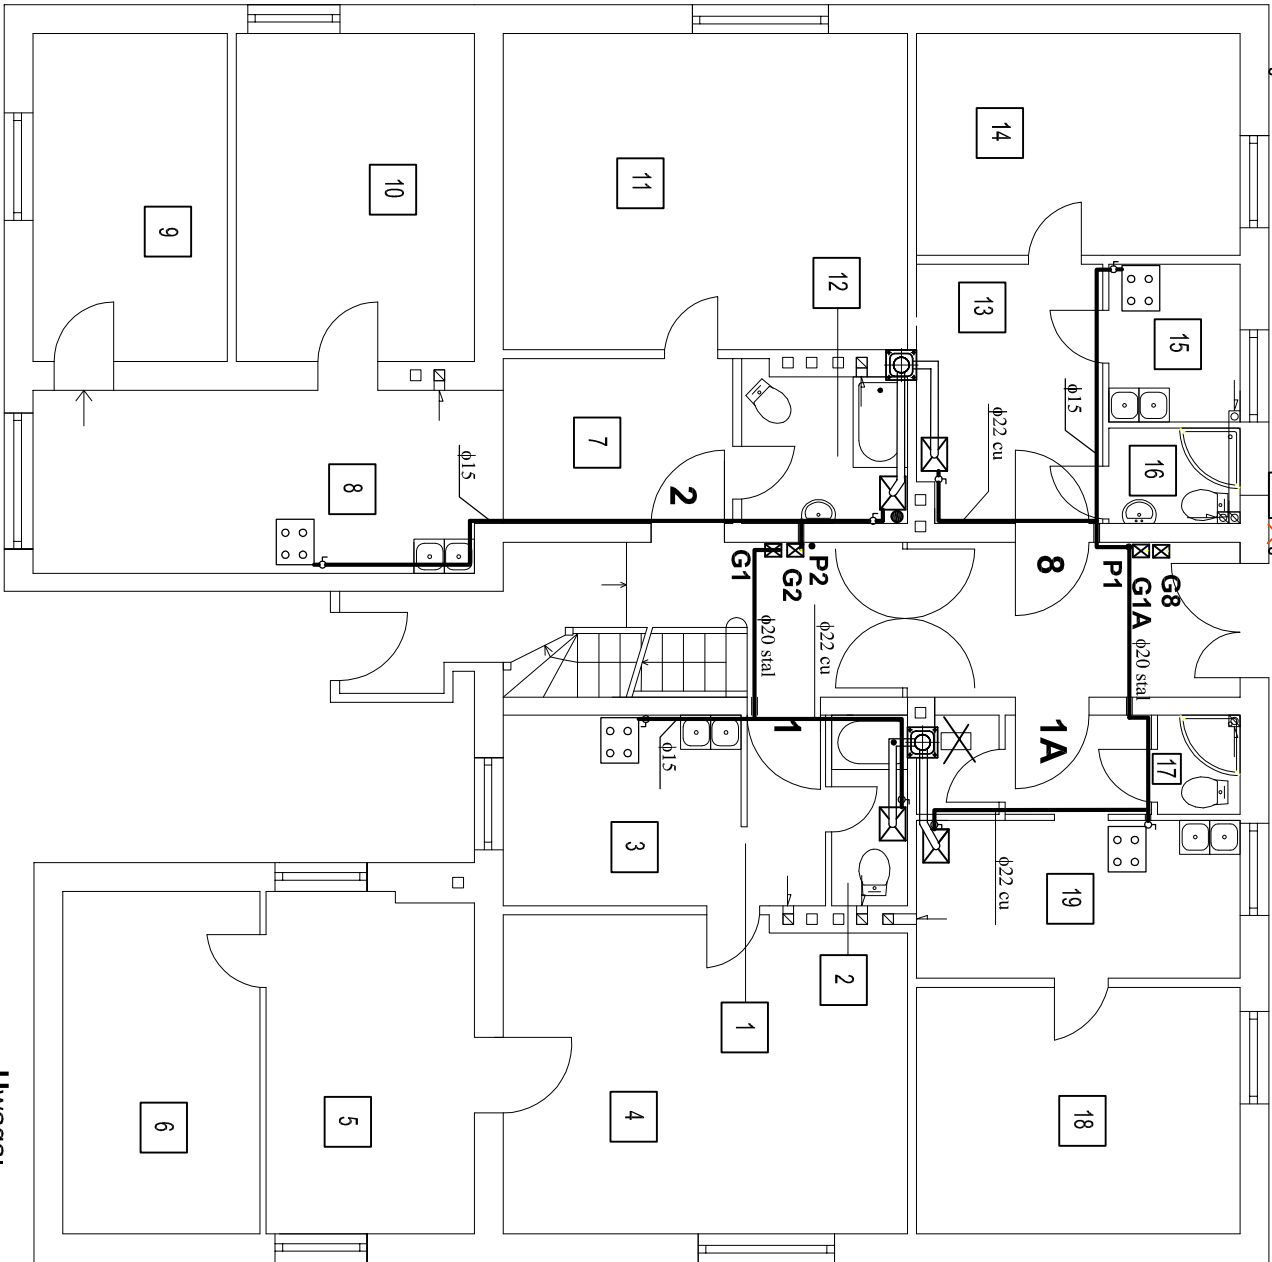

| Lp.    | RODZAJ POM.     | Powierzchnia        |
|--------|-----------------|---------------------|
| 1      | PRZEDPOKÓJ      | 3,3 m <sup>2</sup>  |
| 2      | ŁAZIENKA        | 2,5 m <sup>2</sup>  |
| 3      | KUCHNIA         | 7,4 m <sup>2</sup>  |
| 4      | POKÓJ           | 22,1 m <sup>2</sup> |
| 5      | POKÓJ           | 12,3 m <sup>2</sup> |
| 6      | POKÓJ           | 11,8 m <sup>2</sup> |
| 7      | PRZEDPOKÓJ      | 6,6 m <sup>2</sup>  |
| 8      | ANIEKS KUCHENNY | 14,8 m <sup>2</sup> |
| 9      | POKÓJ           | 13,8 m <sup>2</sup> |
| 10     | POKÓJ           | 13,7 m <sup>2</sup> |
| 11     | POKÓJ           | 22,4 m <sup>2</sup> |
| 12     | ŁAZIENKA        | 4,3 m <sup>2</sup>  |
| 13     | PRZEDPOKÓJ      | 8,4 m <sup>2</sup>  |
| 14     | POKÓJ           | 12,5 m <sup>2</sup> |
| 15     | KUCHNIA         | 3,6 m <sup>2</sup>  |
| 16     | ŁAZIENKA        | 2,2 m <sup>2</sup>  |
| 17     | ŁAZIENKA        | 1,4 m <sup>2</sup>  |
| 18     | POKÓJ           | 13,9 m <sup>2</sup> |
| 19     | KUCHNIA         | 8,9 m <sup>2</sup>  |
| RAZEM: |                 |                     |

☐☐☐ lokalizacja kucharenek 0,5m od okien

☒ gazomierze G4

☒ proj. komin spalinowy

☒ kocioł gazowy z zamkniętą komorą spalania

P1 nr pionu

Przewody gazowe objęte projektem zatwierdzonym decyzją  
NR Bc/108/2020 wydaną przez Starostę Olsztyńskiego z dnia 15  
grudnia 2020r, BI-IL.6740.1.127.2020.DT16

— proj. przewód gazowy

✂✂ likwidacja proj. przewodu gazowego na parterze

## Rzut parteru

OZNACZENIA

— proj. przewód gazowy, nowa trasa

### Uwaga:

- Na podejściu przewodu gazowego do kotła oraz kucharki gazowej zainstalować zawory odcinające
- W klatce schodowej projektuje się przewody gazowe stalowe spawane
- W mieszkaniach projektuje się przewody gazowe miedziane
- Średnice przewodu powietrzno-spalinowego dostosować do wymogów producenta pieca
- Gazomierze obudować (szafka z płyt ogniochronnych, drzwiczki metalowe, wentylowane)



### Parter

|  |  |   |  |
|--|--|---|--|
| Inwestor: Gmina Biskupiec                |  | ul. 1000-lecia 10/11, 87-200 Węprzeżno, tel.: 696 045 791                     |  |
| OBIEKT: Budynki mieszkalne wielorodzinny |  | INWESTOR: ul. Al. Niepodległości 2, 11-300 Biskupiec                          |  |
| ADRES: ul. Dworcowa 2, 11-300 Biskupiec  |  | SKALA: 1:100  |  |
| Dz. nr 46/1                              |  | PROJEKT ZAMIENNY  |  |
|  |  | PROJEKTANT: mgr inż. Ewa Ślusarkiewicz UAN-IV/8346/148/10/86-7 Instal.-inżyn. |  |
|  |  | SPECJALNOŚĆ: PODPIS   |  |
|  |  | NR PRZJUNKI   |  |
|  |  | 22  |  |