

ELEWACJA PÓŁNOCNA

Wbudowano na obiekcie:
Rozbudowa i nadbudowa budynku Leśnego
Ośrodka Szkoleniowego „Nagórzycze”,
Śwolszewice Małe, ul. Leśna 1

ZA ZGODNOŚĆ
Z ORYGINAŁEM
DOKUMENTACJA
POWYKONAWCZA

Kierownik Budowy
Jacek Piwowarski
Nr upr. LOD/147/CWGW10

PRZEDSIĘBIORSTWO PROJEKTOWO-BUDOWLANE "EKOBU" s.c.
Dmoch Drugi nr 89 B, 95-061 Dmoch
PRACOWNIA PROJEKTOWA:
93-312 Łódź, ul. Tuszyńska 155

OBJEKT:

Budowa Leśnego Ośrodka Szkoleniowego Nagórzycze

LOKALIZACJA INWESTYCJI:

ul. Leśna 1
Śwolszewice Małe
działka nr ewid. 1089 obręb 15

TYTUŁ RYSUNKU:

ELEWACJA PÓŁNOCNA

SKALA:

1:100

DATA: 07.2012


Faza: P/B

NR RYSUNKU:

19

NR STRONY:

A38

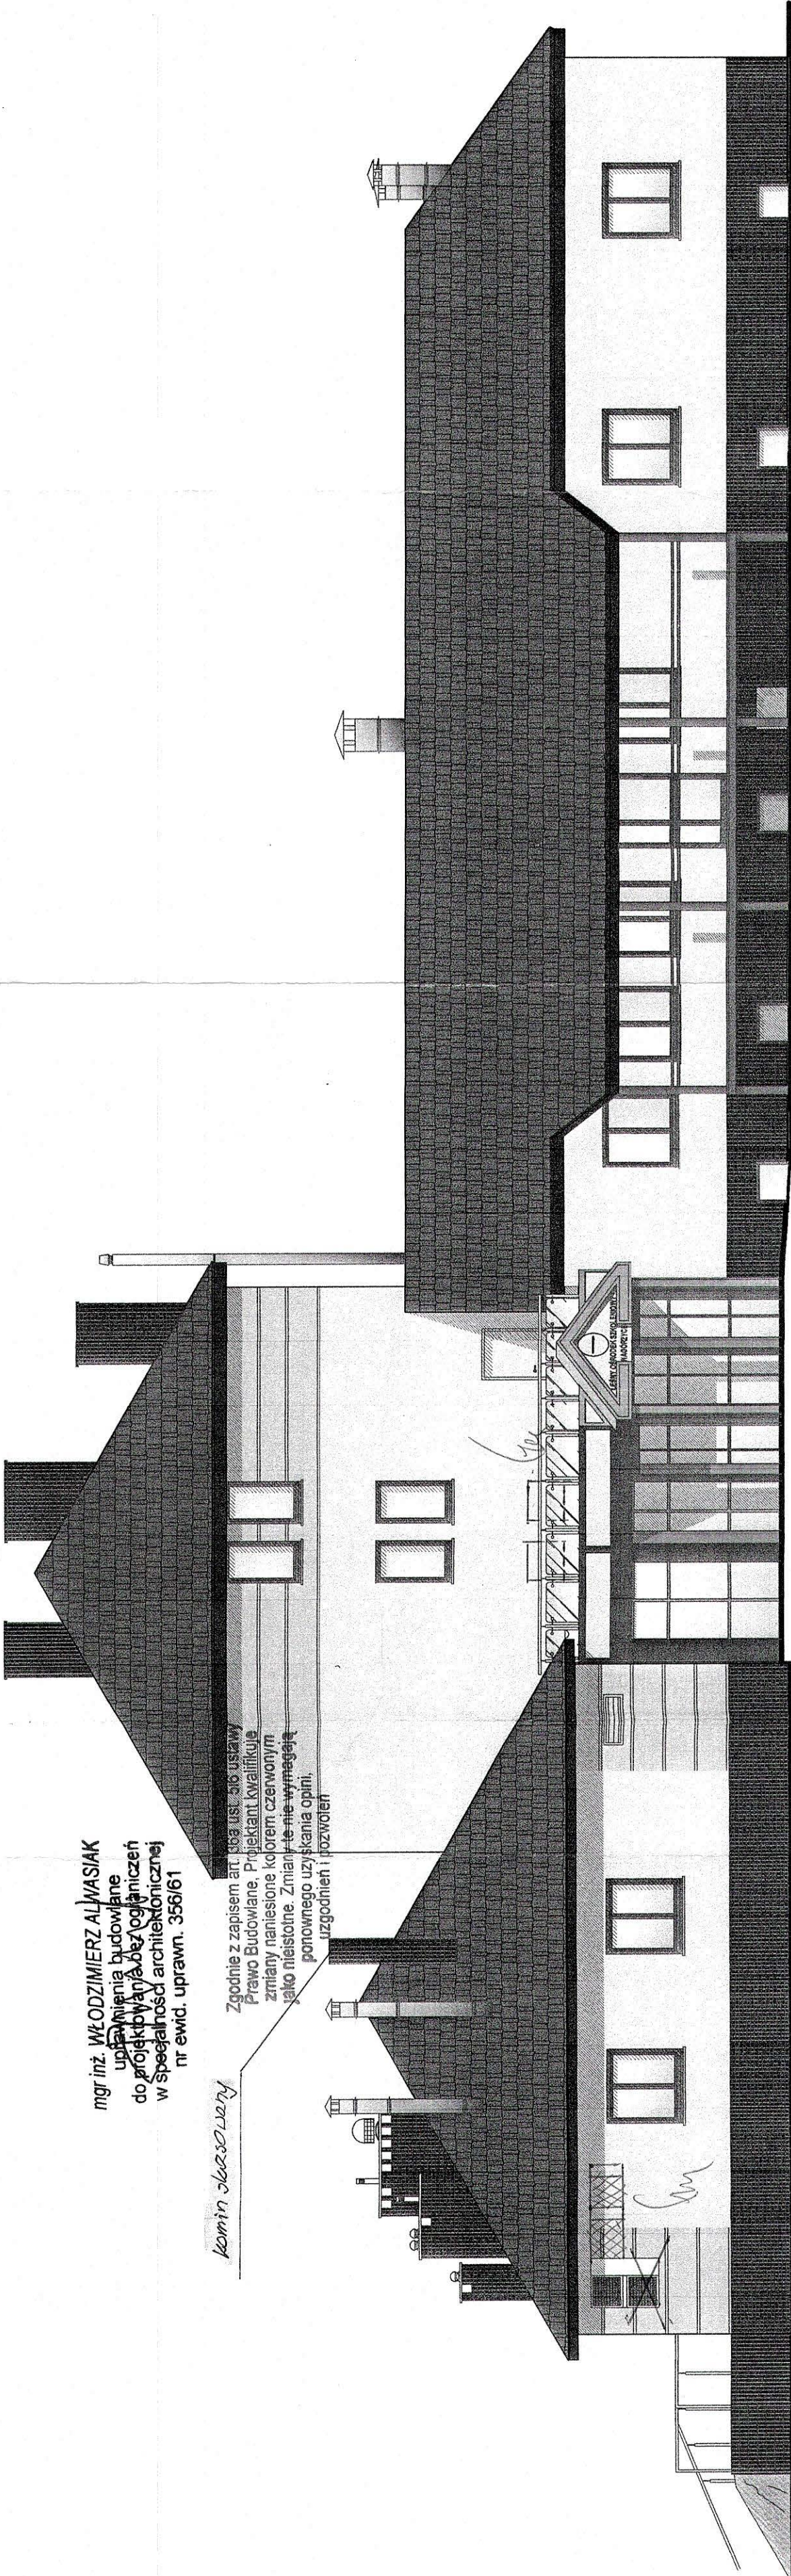

ELEWACJA PÓŁNOCNA SKALA 1:100

mgr inż. WŁODZIMIERZ ALWASIAK
uprawnienia budowlane
do projektowania i nadzoru
w specjalności architektonicznej
nr ewid. uprawn. 356/61

kominiarski

Zgodnie z zapisem art. 36a ust. 3b ustawy
Prawo Budowlane, Projektant kwalifikuje
zmiany naniesione kolorem czerwonym
jako nieistotne. Zmiany te nie wymagają
ponownego uzyskania opinii
uzgodnień i pozwoleń