


8 DACH PROJEKTOWANY W CZĘŚCI USŁUGOWEJ Z POKOJAMI NOCLEGOWYMI		gr. (cm)
dachówka ceramiczna		0,05
łaty drewniane 4x5cm		5,0
konstrukcja 5x4cm		4,0
membrana wysokoparoprzepuszczalna		-,-
wetna mineralna (układana między krokiewmi)		25,0
folia parozłocząlna		-,-
2 x płyta GKF		2,5

STAROSTWO POWIATOWE
Wydział Architektury i Budownictwa
97-200 Tomaszów Maz.
ul. Św. Antoniego 41

PRZEKRÓJ H-H

DOKUMENTACJA
POWYKONAWCZA

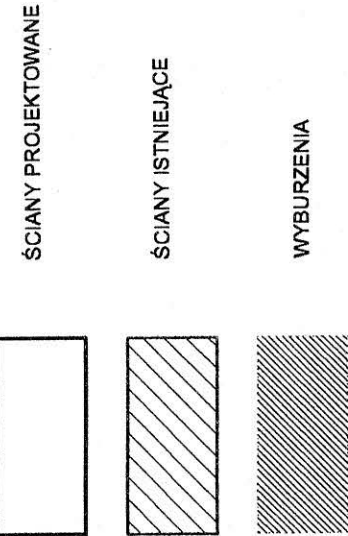

Wbudowano na obiekcie:
Rozbudowa i nadbudowa budynku Leśnego
Ośrodka Szkoleniowego „Nagórzycze”
Świdzewska Mała, ul. Leśna 1

Kierownik Budowy
Jadeta Fijałkowska
Nr upraw. L0011574/OWOW/10

PRZEDSIĘBIORSTWO PROJEKTOWO-BUDOWLANE "EMOBUD" sp. z o.o.
Dmochowski Dariusz nr 89 B, 95-061 Dmochów
PRACOWNIA PROJEKTOWA:
93-312 Łódź, ul. Tuszynska 155

OBIEKT:

Budowa Leśnego Ośrodka Szkoleniowego Nagórzycze

LOKALIZACJA INWESTYCJI:
ul. Leśna 1
Świdzewska Mała
działka nr ewid. 1089 obręb 15

Tytuł rysunku:

PRZEKRÓJ H-H

SKALA:

1:50

DATA: 07.2012

POZIOMY:

P/B

NR RYSUNKU:

A/18

NR STRONY:

A37

BRANŻA: ARCHITEKTURA

PROJEKTANT:
mgr inż. arch. Włodzisław Awsiak
w szczególności architektura (roz. ogólna)

ASYSTENT PROJ.:
mgr inż. arch. Daniel Flisak

SPRAWDZAJĄCY:
mgr inż. arch. Michał Płowowski
w szczególności architektura (roz. ogólna)

