

WA.4.D.434.64.2022

**PRO – SAN Projektowanie Obiektów
Budowlanych Inżynieryjnych i Instalacyjnych
ul. Srebrna 11
26-600 Radom**

Państwowe Gospodarstwo Wodne Wody Polskie Nadzór Wodny w Szydłowcu w odpowiedzi na pismo z dnia 02.11.2022r. dotyczące uzgodnienia projektu przyłącza wodociągowego dla potrzeb działki nr 555/9 w miejscowości Guzów, gm. Orońsko w zakresie melioracji wodnych informuje, że planowana inwestycja koliduje ze zbieraczem drenarskim „a” w dziale drenarskim 50 wykonanym w ramach zadania inwestycyjnego „Orońsko - Krogulcza”, na granicy działek 547 i 545.

W związku z powyższym uzgadniamy projekt przyłącza wody pod następującymi warunkami:

1. Na załączonej kopii mapy ewidencyjnej w skali 1:5000 oznaczono orientacyjną trasę istniejących rurociągów drenarskich, celem ich ochrony w trakcie realizacji inwestycji.
2. Urządzenia drenarskie nie podlegają inwentaryzacji geodezyjnej, w związku z czym mogą być rozbieżności w stosunku do urządzeń naniesionych na przedłożonej mapie, a trasami rurociągów w terenie.
3. Przed rozpoczęciem robót, należy wykonać odkrywkę w celu ustalenia trasy istniejącego rurociągu drenarskiego (zbieracza drenarskiego) oraz roboty w obrębie tego zbieracza wykonywać ręcznie.
4. Głębokość posadowienia rurociągów drenarskich wynosi w granicach od 0,9 – 1,2m.
5. Roboty naprawcze uszkodzonych rurociągów należy wykonać w sposób nie pogarszający funkcjonowania obiektu melioracyjnego, przy udziale uprawnionej osoby i przedstawiciela Rejonowego Związku Spółek Wodnych w Szydłowcu, ul. Targowa 4a, który sprawuje opiekę nad urządzeniami melioracyjnymi na terenie gminy Orońsko.
6. W przypadku uszkodzenia zbieracza drenarskiego w czasie wykonywania projektowanego przyłącza wody, za usunięcie awarii i pokrycie kosztów odpowiadać będzie inwestor.

KIEROWNIK

Adam Stefański

Załączniki:


1. Mapa powykonawcza ww. zadania w skali 1:2000
2. Mapa ewidencyjna w skali 1:5000


Otrzymują:

1. Adresat
2. RZSW w Szydłowcu
3. a/a


Mapa ewidencyjna
Dz. 37b Guzów
w skali 1:5000

Arkusz Nr 2

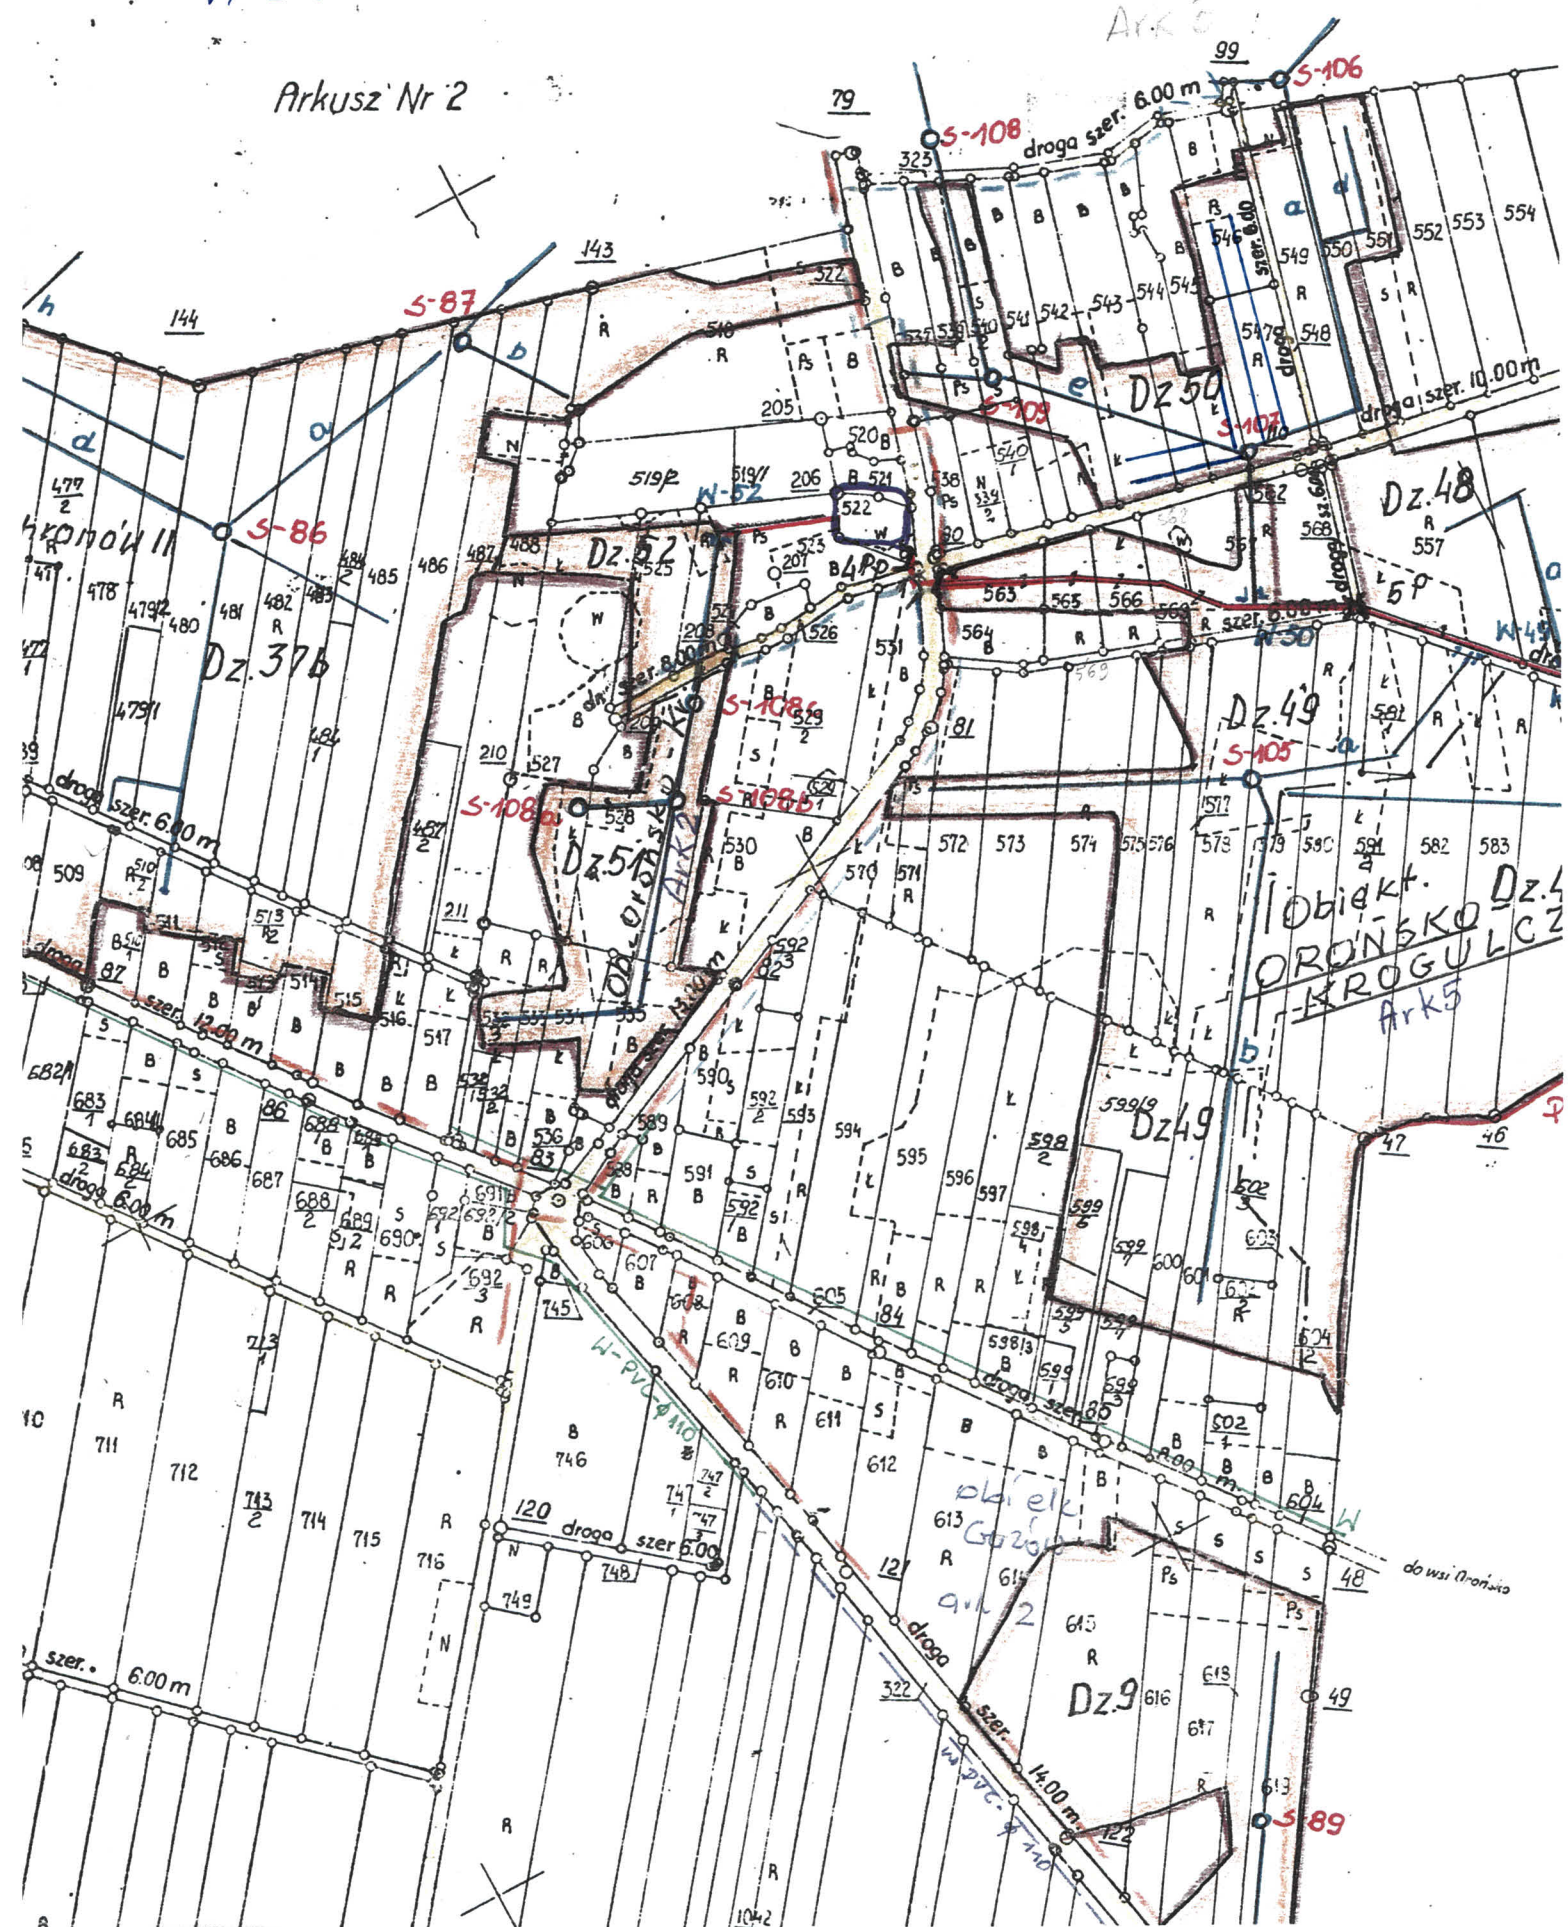

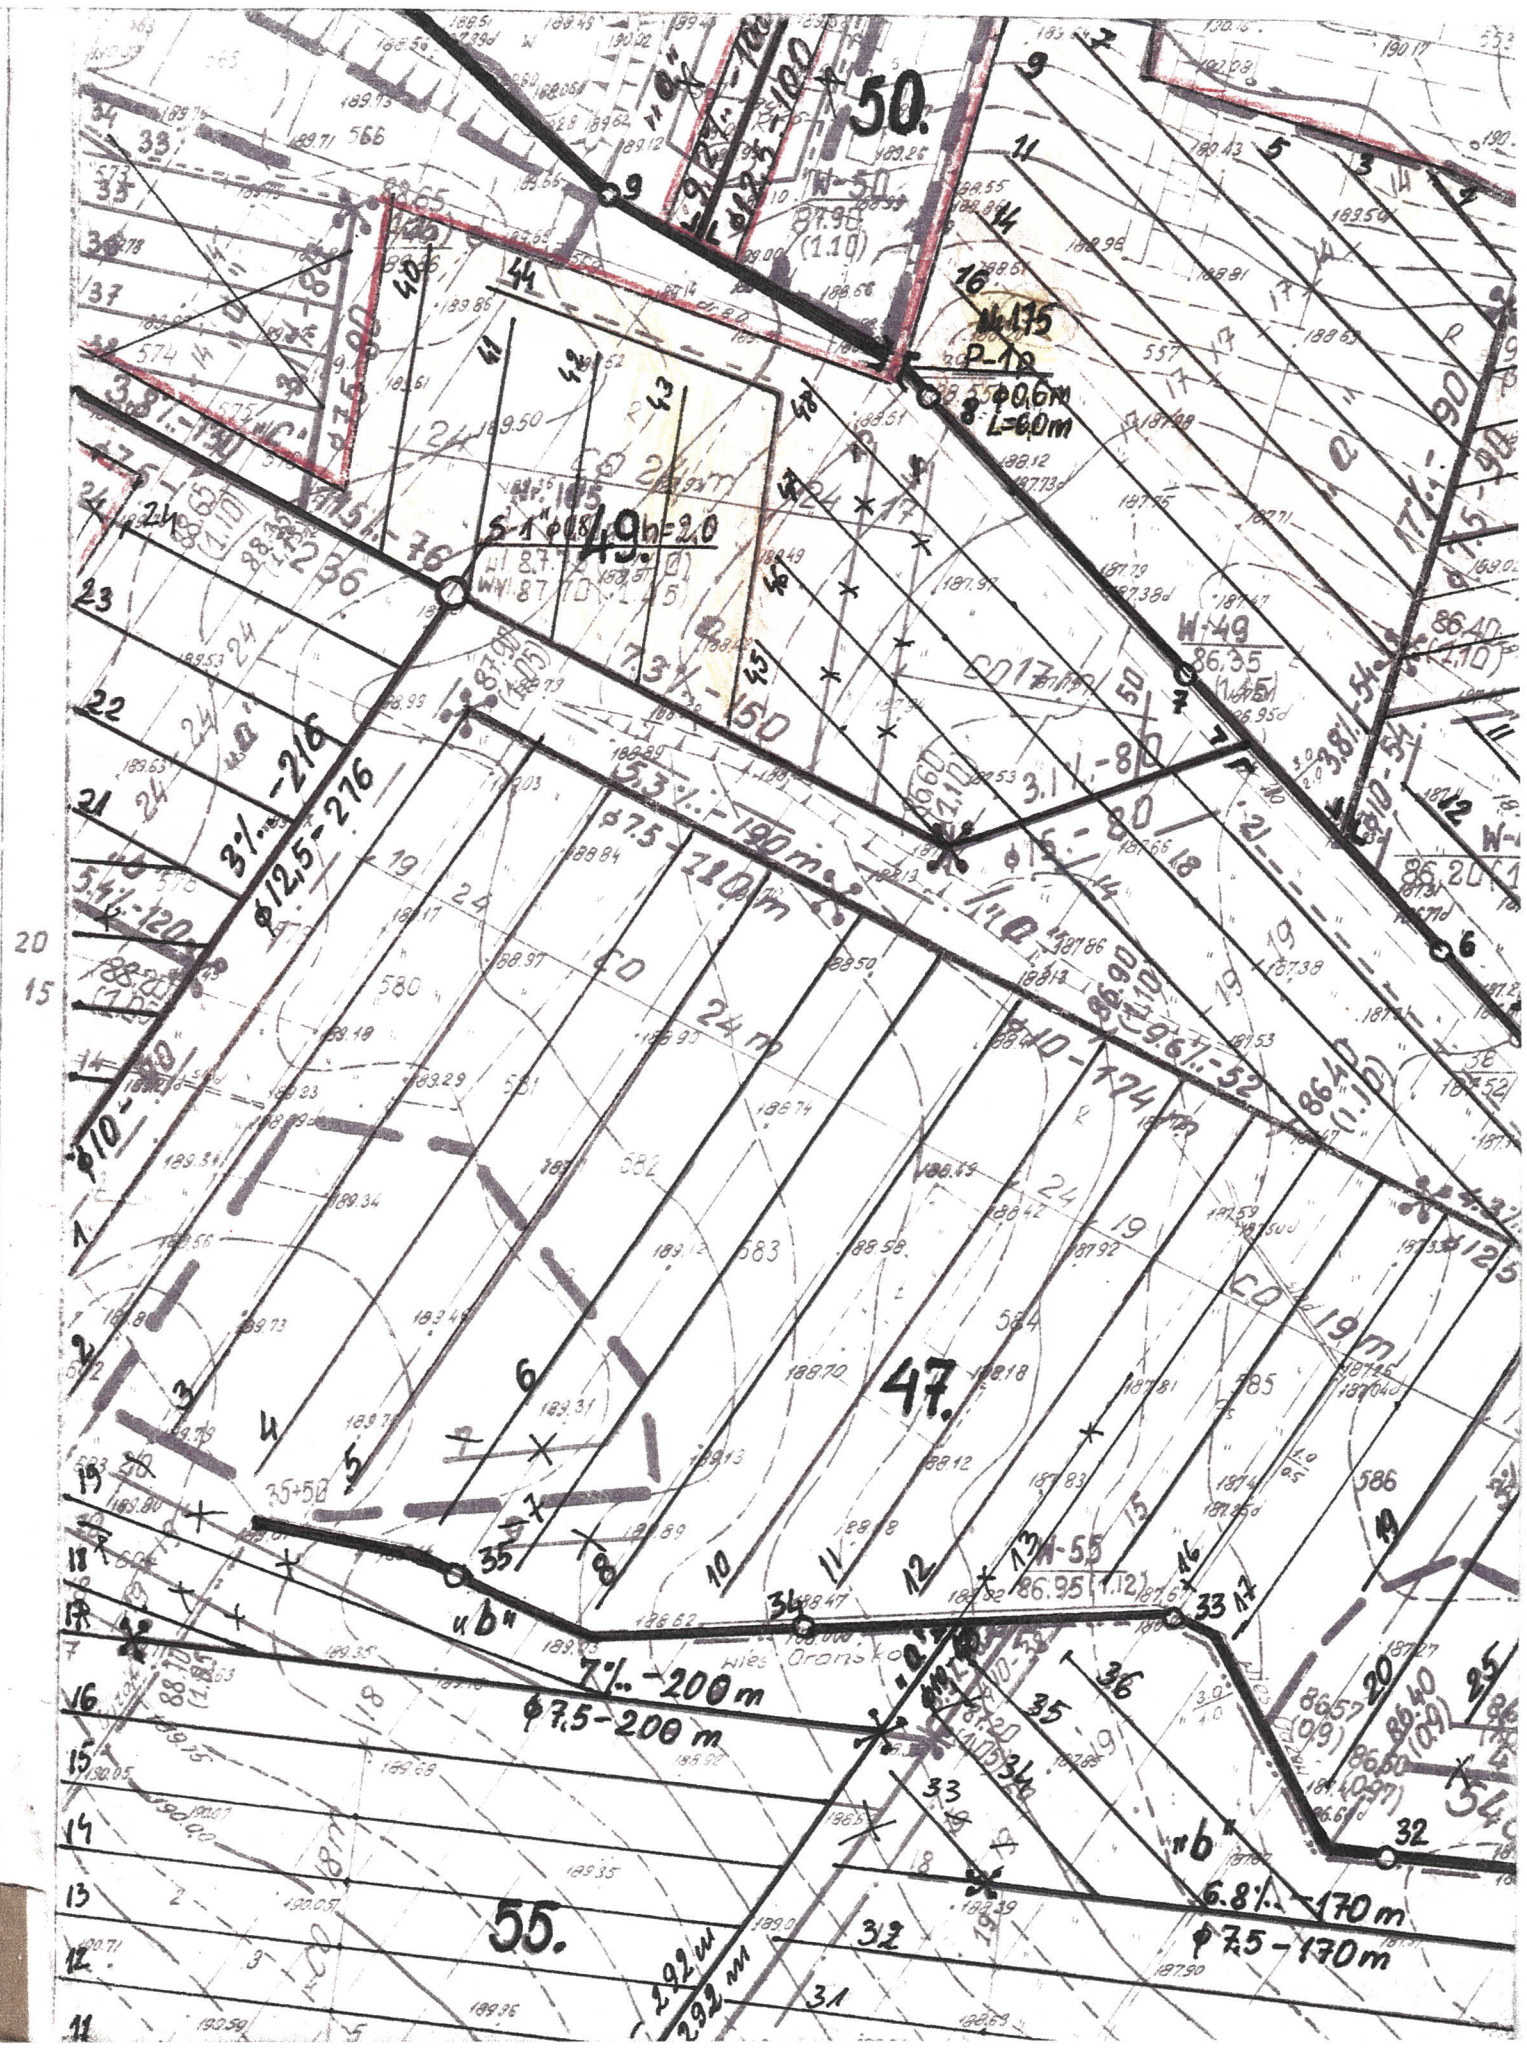

Mapa pow. kom. wezr
za d. Orońsko Krogulczę
w skali 1:2000

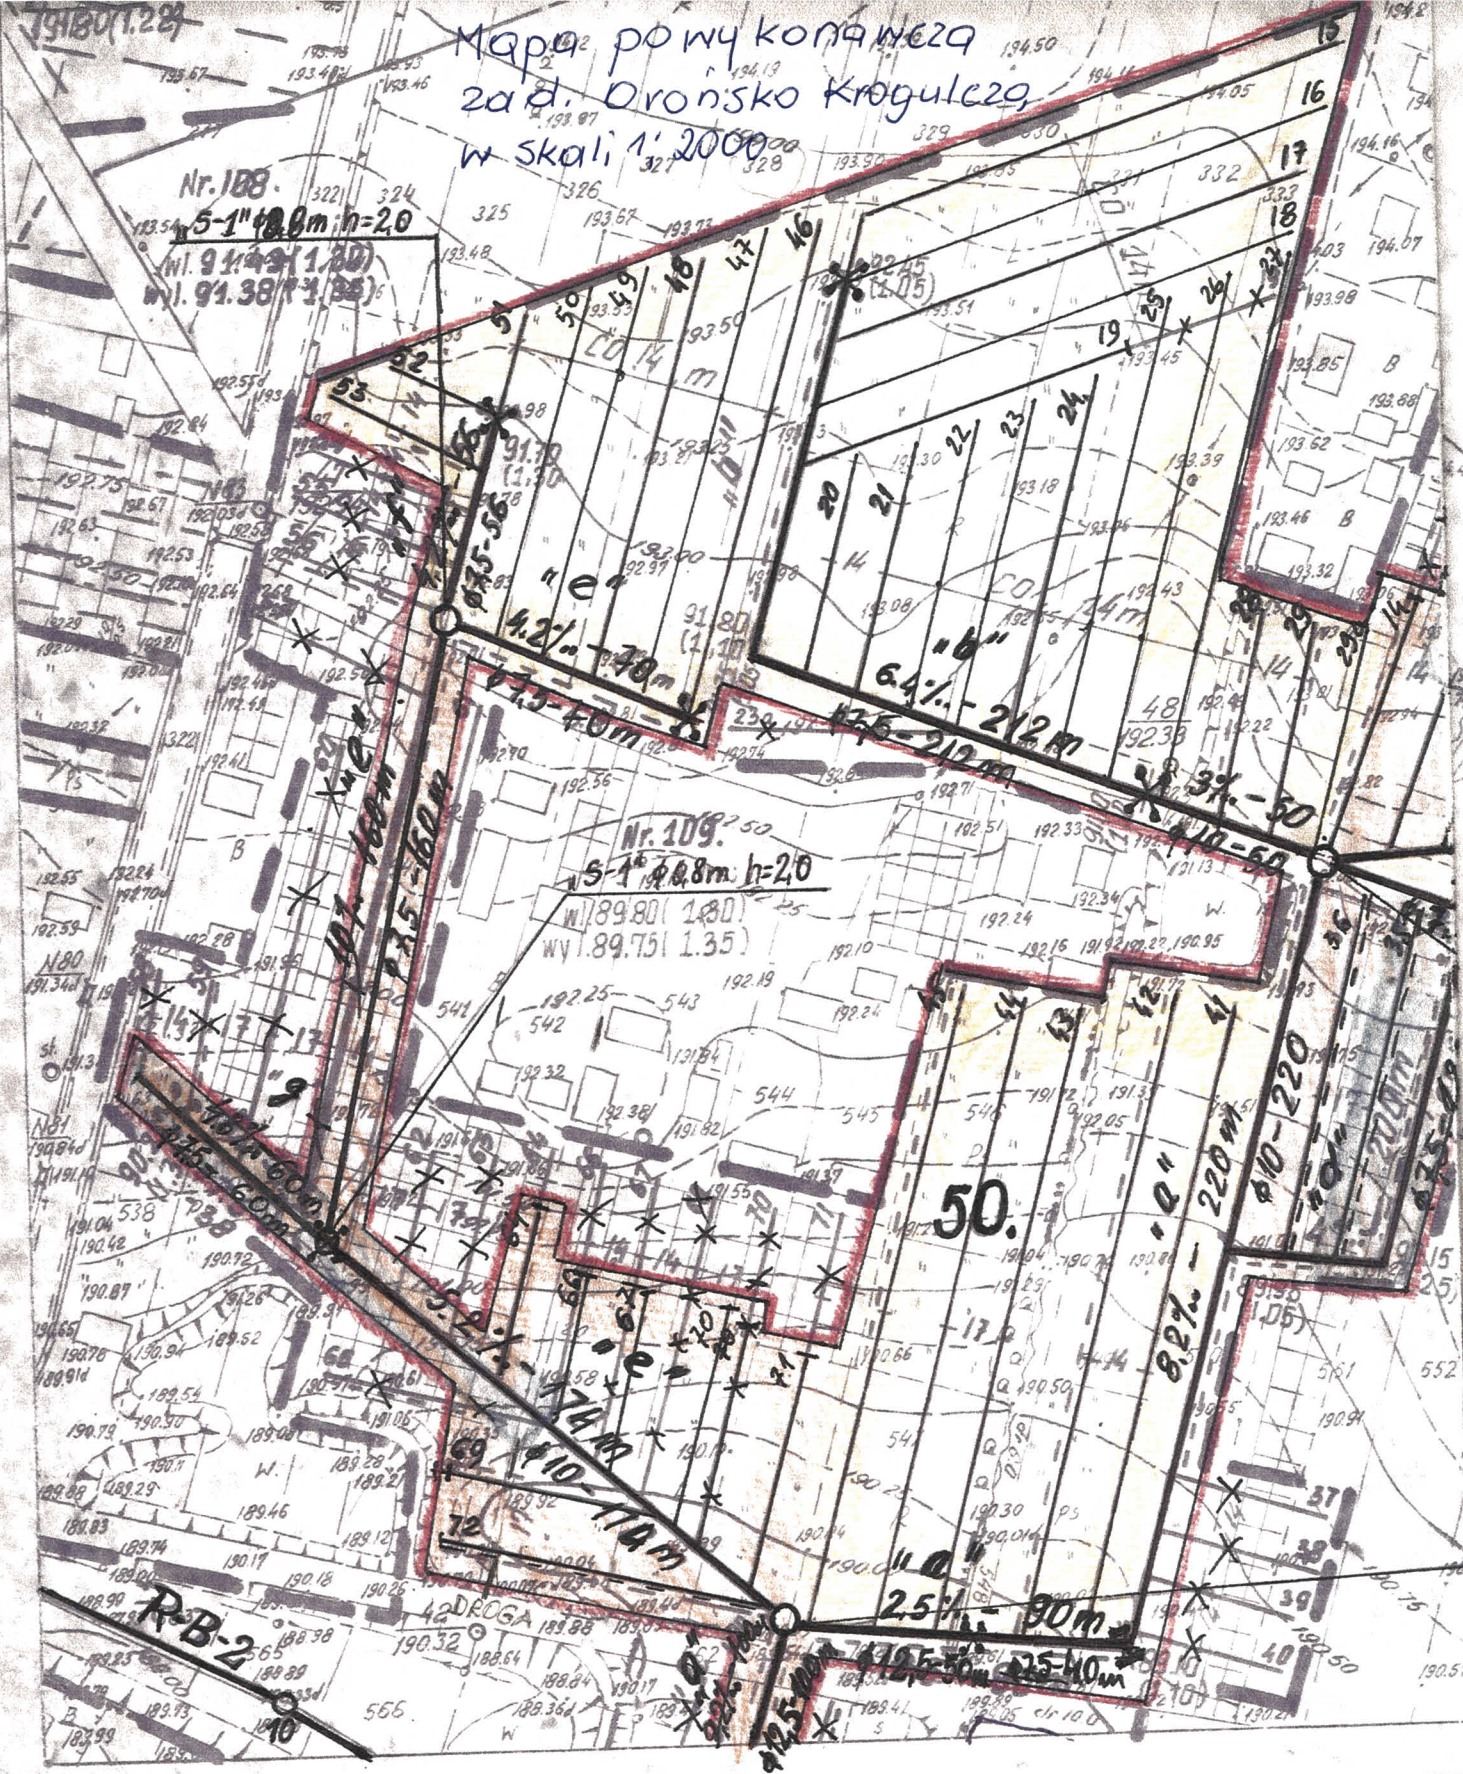

Arkusz 3

Gmina Orońsko
Woj. Radom

Nowy P
SK
1:2

Obiekt. - Orońsko - Krogulcza