
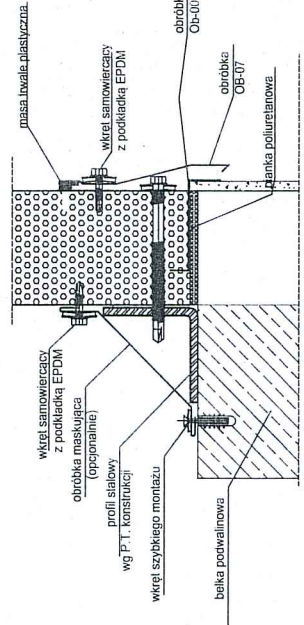


PRZEKRÓJ A-A  
BELKA PODWILINOWA(BP0.X)  
(1:20)

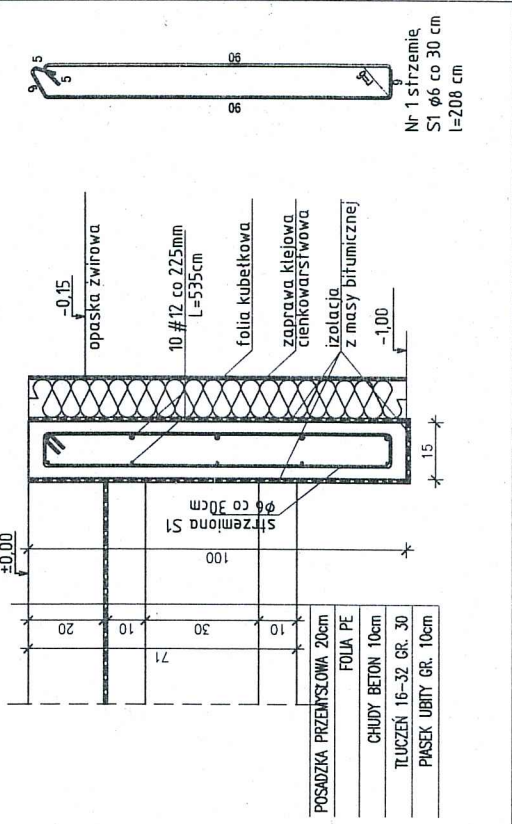

Wprowadzone zmiany  
są zmianami nieistotnymi  
zgodnie z Art. 36a ust. 5~~7~~ oraz  
ust. 6 ustawy Prawo budowlane  
z dnia 7 lipca 1994 r.

**STANISŁAW GRUDZIEŃ**  
mgr inż. budownictwa lądowego  
ur. 27.11.1972, K-1442/Ad

Wszelkie prawa zastrzeżone. Reprodukacja projektu w całości lub w fragmentach bez zgody jednostki autorskiej zabroniona.


**EKO-DOM**  
projekty budowlane

26-200 Końskie ul. Pocztowa 10  
tel. 509 790 955


Inwestor: Przedsiębiorstwo Gospodarki Komunalnej Sp. z o.o. ul. Spacerowa 145, 26-200 Końskie	Nazwa obiektu: Budynek garażowy dla samochodów ciężarowych		Data:		
			07.2021		
			Skala:		
			1:100		
			Nr rys.		
Projektował: mgr inż. arch. Jerzy Kania upr. bud. w spec. architektonicznej nr ewid. 211/KL/74, KL-509/94		Adres: Konalske dz. nr 2712, 2713/2, 2714/2, 2715/5, 2716/5, 2722/5, 2722/2		Stadium: Projekt budowlany	
Sprawił: mgr inż. Stanisław Grudzień upr. bud. w spec. konstrukcyjno - inżynierskiej nr ewid. 228/KL/72		Branża: Konstrukcja		Przedmiot rysunku:	
				Nr rys.	



ELEWACJA WSCHODNIA

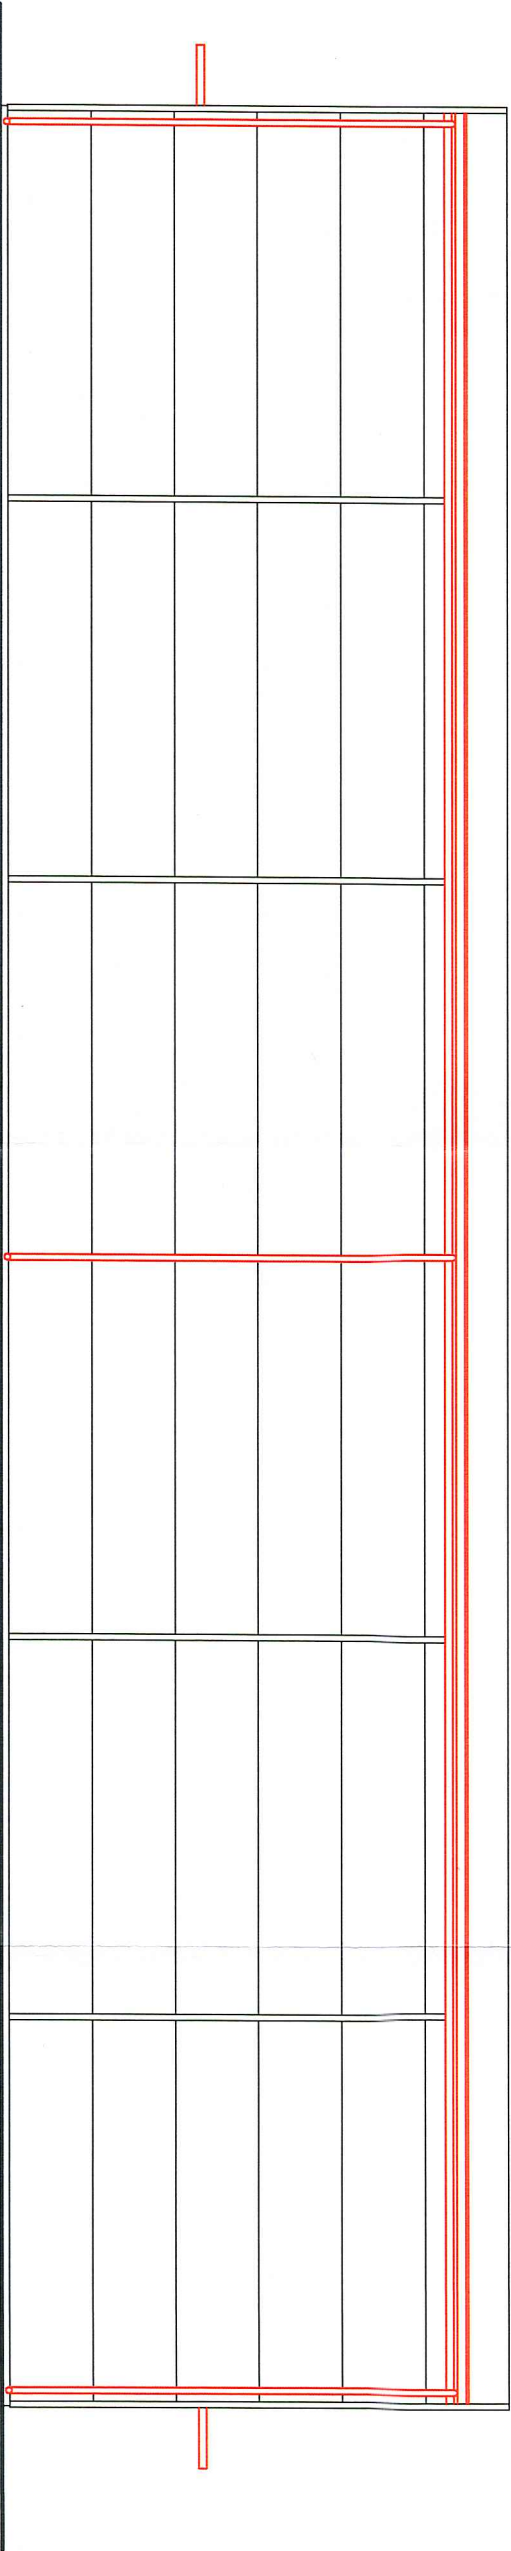

ELEWACJA POŁUDNIOWA

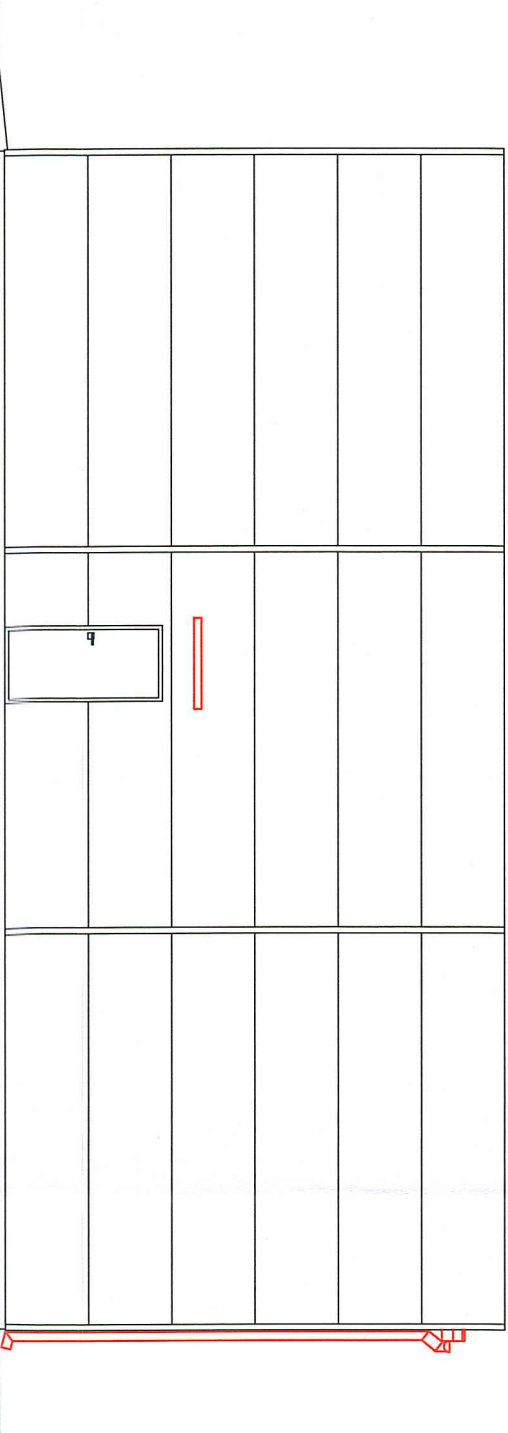


Wprowadzone zmiany  
są zmianami nieistotnymi  
zgodnie z Art. 36a ust. 5a oraz  
ust. 6 ustawy Prawo budowlane  
z dnia 7 lipca 1994 r.


**mgr inż. budo**  
**mgr inż. budo**  
UPR. nr 228/KL/72, KL-488/94

<b>EKO-DOM</b> projekty budowlane		26-200 Konskie ul. Poczłowa 10 tel. 509 790 955	
Inwestor: Przedsiębiorstwo Gospodarki Komunalnej Sp. z o.o. ul. Spocerowa 145, 28-200 Konskie		Nazwa obiektu: Budynek garażowy dla samochodów ciężarowych	
Projektant: mgr inż. Słomkowski Grudzień upr. bud. w spec. konstrukcyjno - inżynierskiej nr ewid. 228/KL/72		Adres: Kocula do. nr 2712, 2713/2, 2714/2, 2715/2, 2716/2, 2722/2, 2723/2	
Sprawdził: mgr inż. arch. Jerzy Kania upr. bud. w spec. architektonicznej nr ewid. 211/KL/74, KL-509/94		Stadium: Projekt budowlany	
Opracował: mgr inż. Marcin Pawlik		Branża: Architektura	
		Przedmiot rysunku: Elewacja wschodnia i południowa	
		Nr rys. A-04	
		Data: 07.2021	
		Skala: 1:100	

ELEWACJA ZACHODNIA

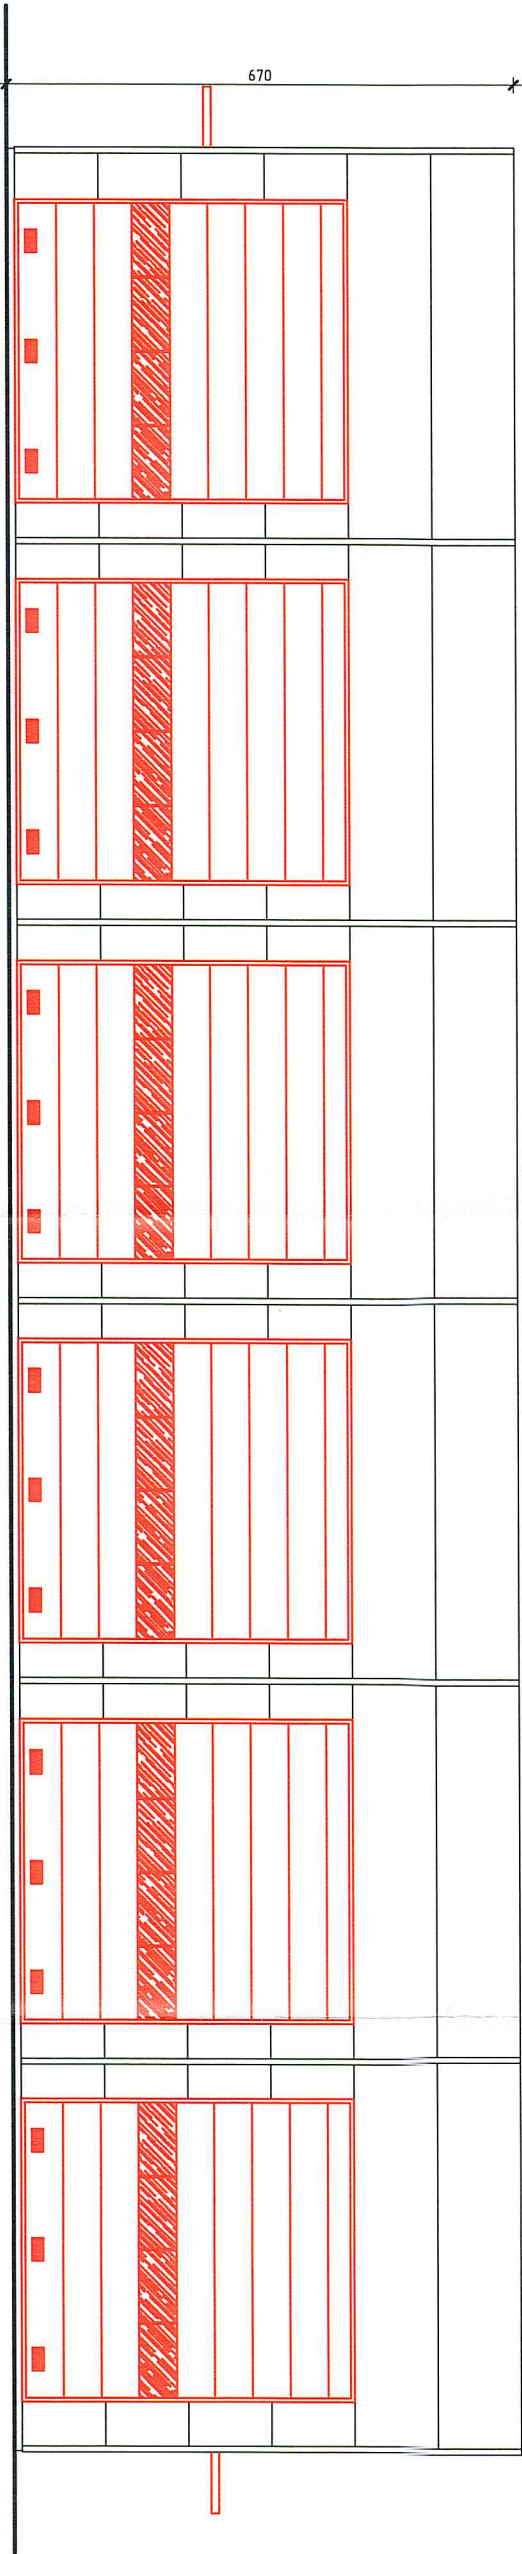

ELEWACJA PółNOCNA

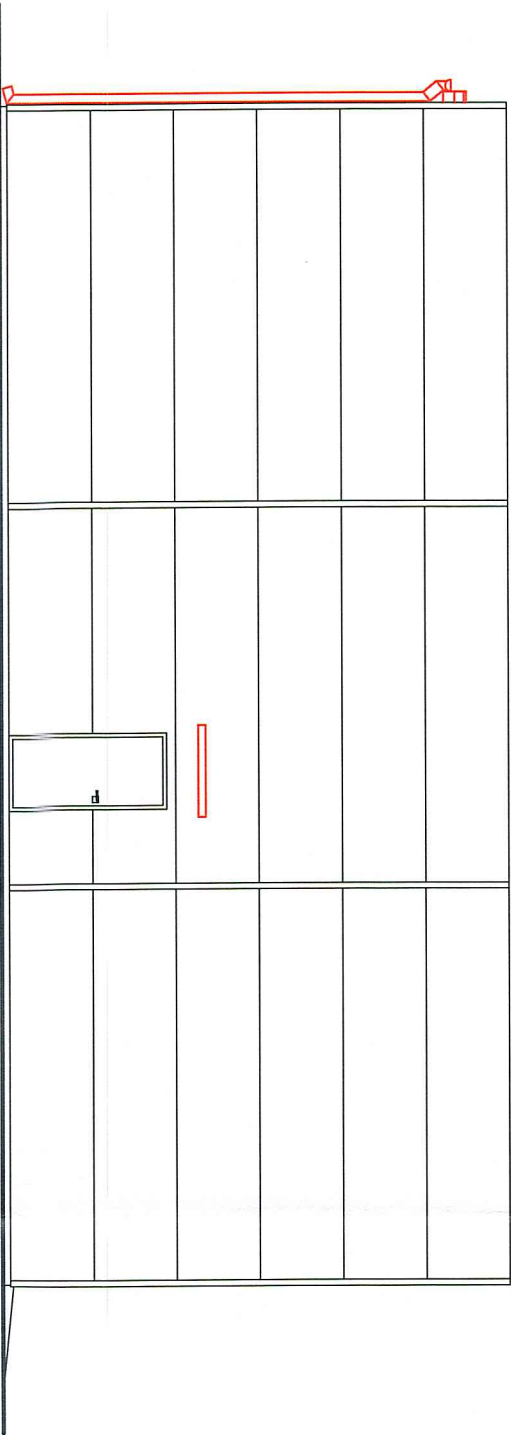


Wprowadzone zmiany  
są zmianami nieistotnymi  
zgodnie z Art. 36a ust. 5a oraz  
ust. 6 ustawy Prawo budowlane  
z dnia 7 lipca 1994 r.

STANISŁAW GRUDZIEN  
mgr inż. budownictwa i inżynierii  
dot. nr 228/KL/72; KL-488/94

<b>EKO-DOM</b> projekty Budowlane		26-200 Kosińska ul. Poczłowa 10 tel. 509 790 955	
Inwestor: Przedsiębiorstwo Gospodarki Komunalnej Sp. z o.o. ul. Spocierowa 145, 26-200 Kosińska		Nazwa obiektu: Budynek garażowy dla samochodów ciężarowych	
mgr inż. Stanisław Grudzien upr. bud. w spec. konstrukcyjno - inżynierijnej nr ewid. 228/KL/72		Adres: Kosińska ul. nr 2712, 2713/2, 2714/2, 2715/2, 2716/2, 2722/2, 2723/2	
mgr inż. arch. Jędrzej Kania upr. bud. w spec. architektonicznej nr ewid. 211/KL/74, KL-509/94		Stadum: Projekt budowlany	
mgr inż. Marcin Pawlik		Branża: Architektura	
		Elewacja zachodnia i północna	
		Nr rys. A-05	




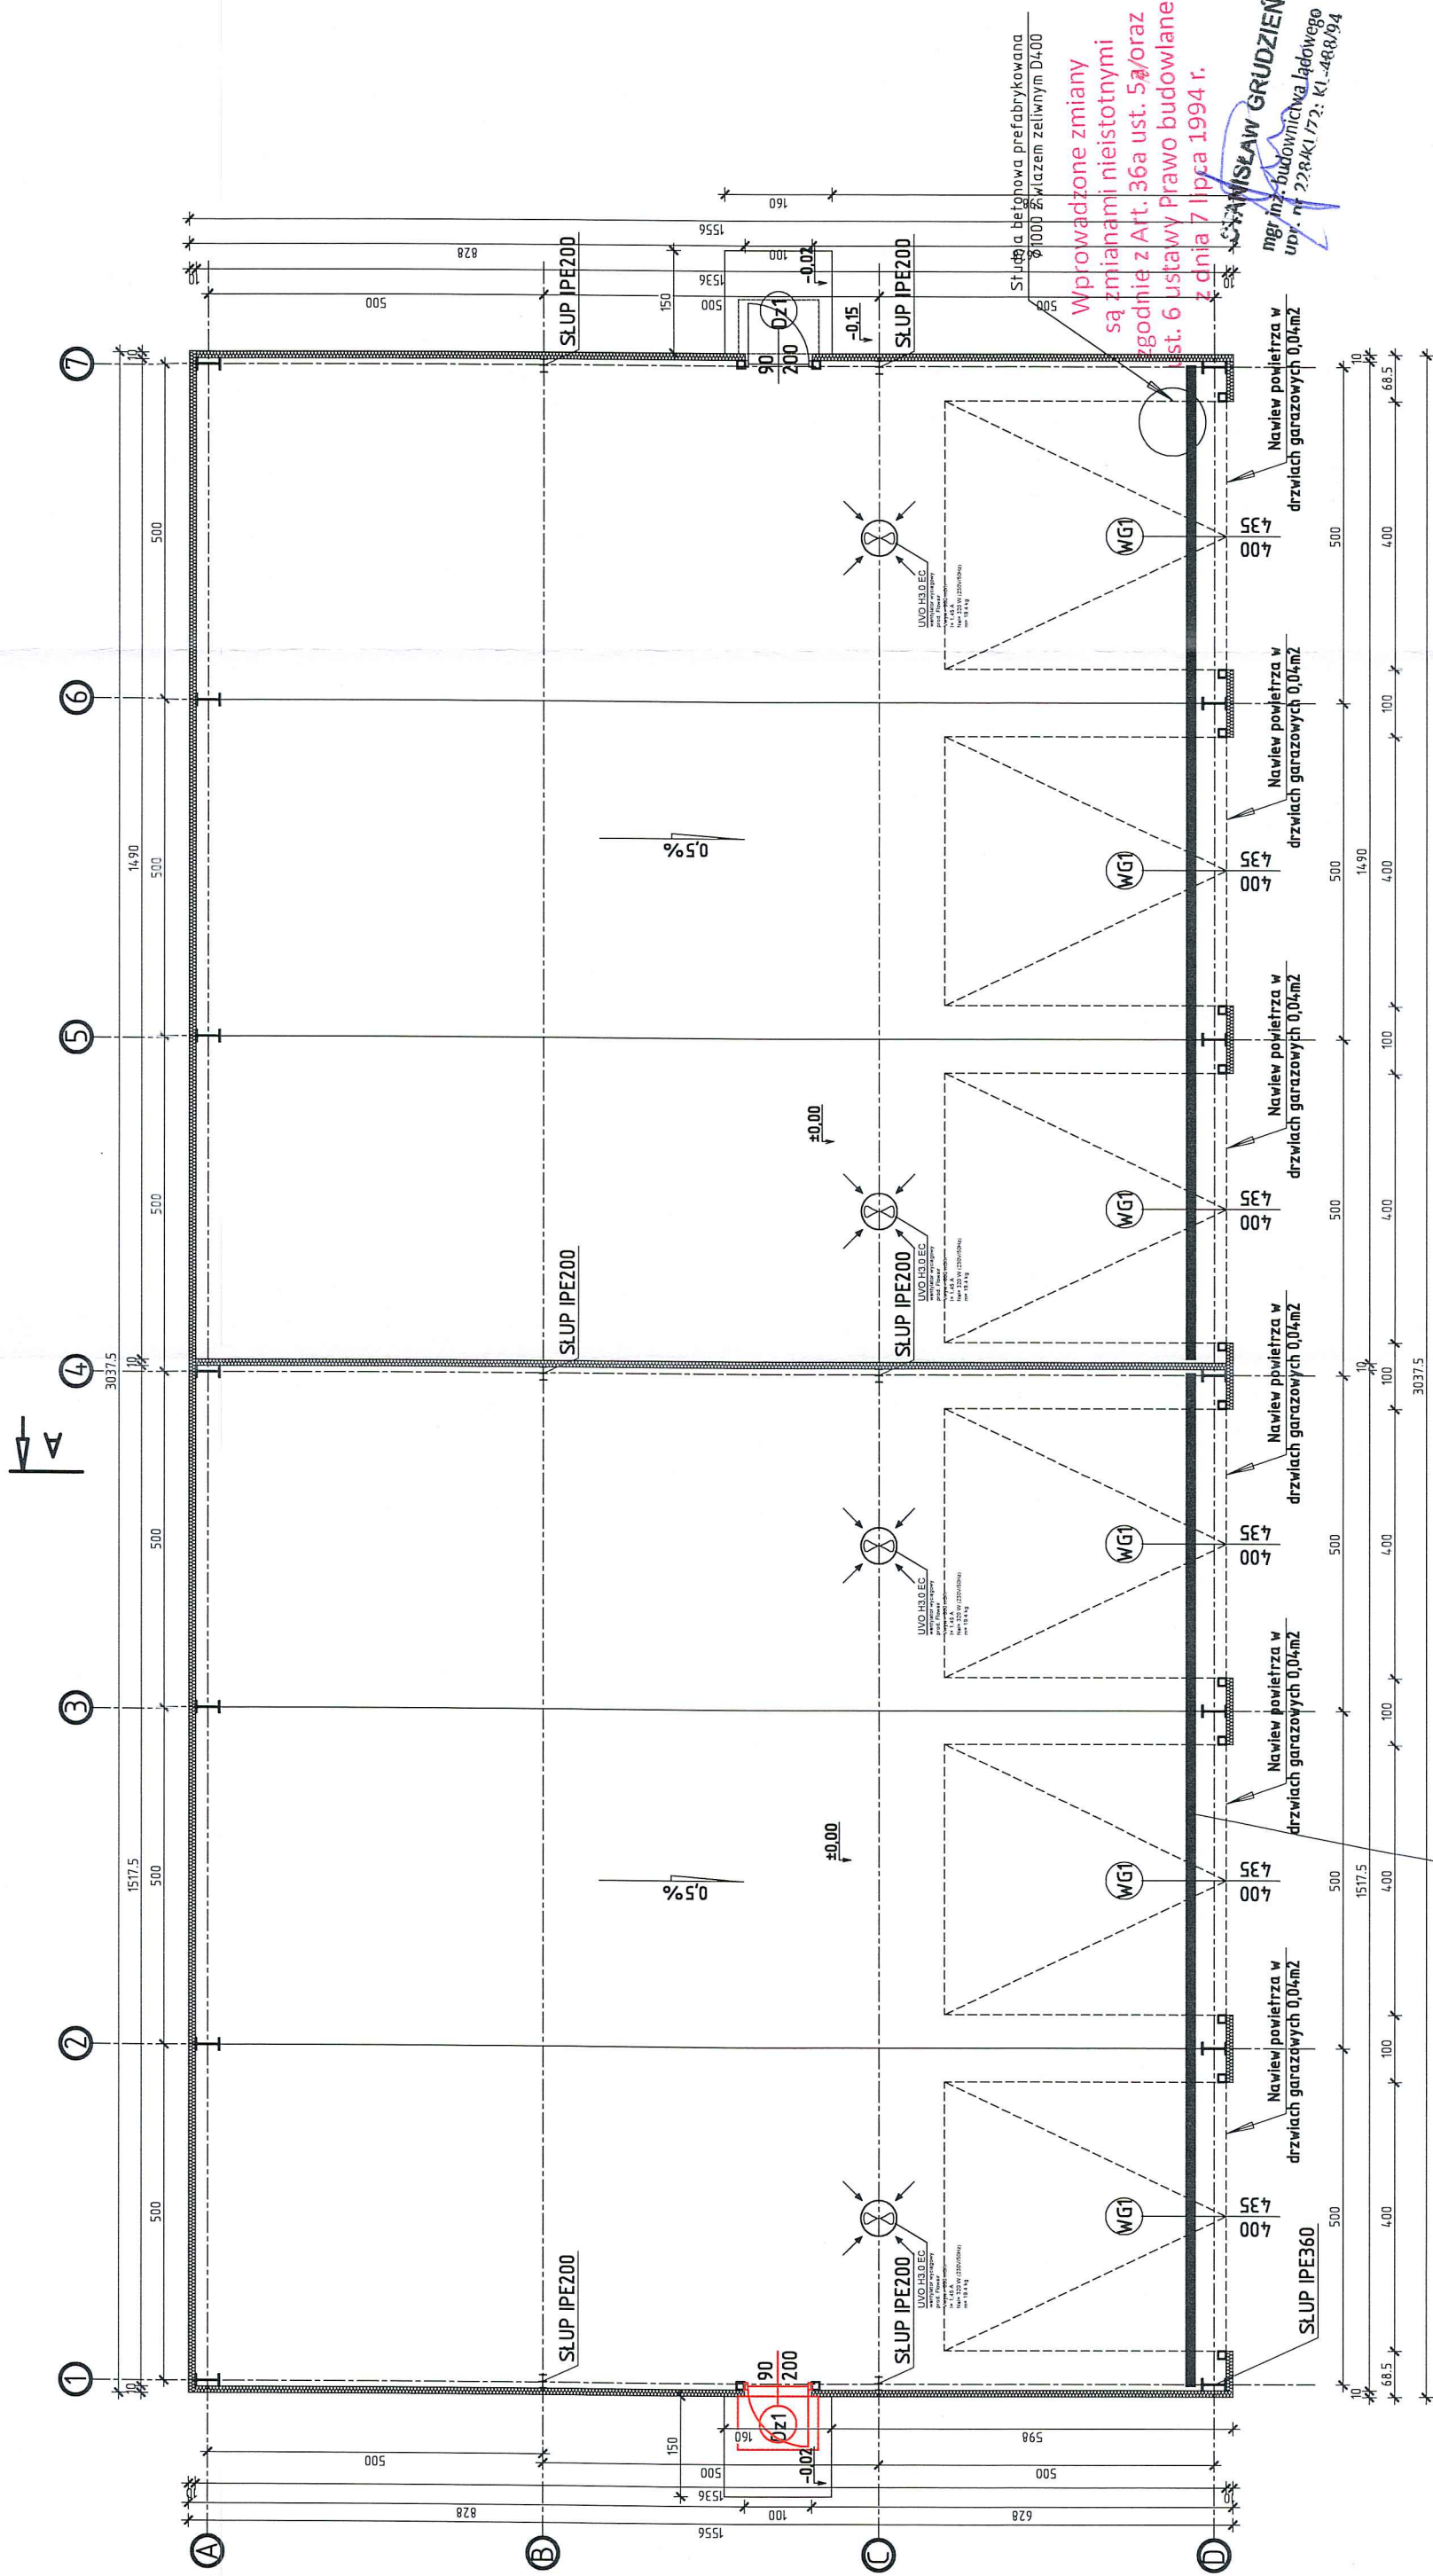

Wszelkie prawa zastrzeżone. Reprodukacja projektu w całości lub w fragmentach bez zgody jednostki autorskiej zabroniona.

EKO-DOM projekty budowlane		26-200 Końskie ul. Pocztowa 10 tel. 509 790 955	
Inwestor: Przedsiębiorstwo Gospodarki Komunalnej Sp. z o.o. ul. Spacerowa 145, 26-200 Końskie		Nazwa obiektu: Budynek garażowy dla samochodów ciężarowych	
Projektant: mgr inż. Stanisław Grudzień upr. bud. w spec. konstrukcyjno - inżynierskiej nr ewid. 228/KL/72		Adres: Końskie dz. nr 2712, 2713/2, 2714/2, 2715/2, 2716/5, 2722/2, 2722/2 Data: 07.2021	
Sprawdził: mgr inż. arch. Jerzy Kania upr. bud. w spec. architektonicznej nr ewid. 211/KL/74, KL-509/94		Stadium: Projekt budowlany Składa	
Opracował: mgr inż. Marcin Pawlik		Branża: Architektura	
		Przedmiot rysunku: Rzut parteru	
		Nr rys. A-01	




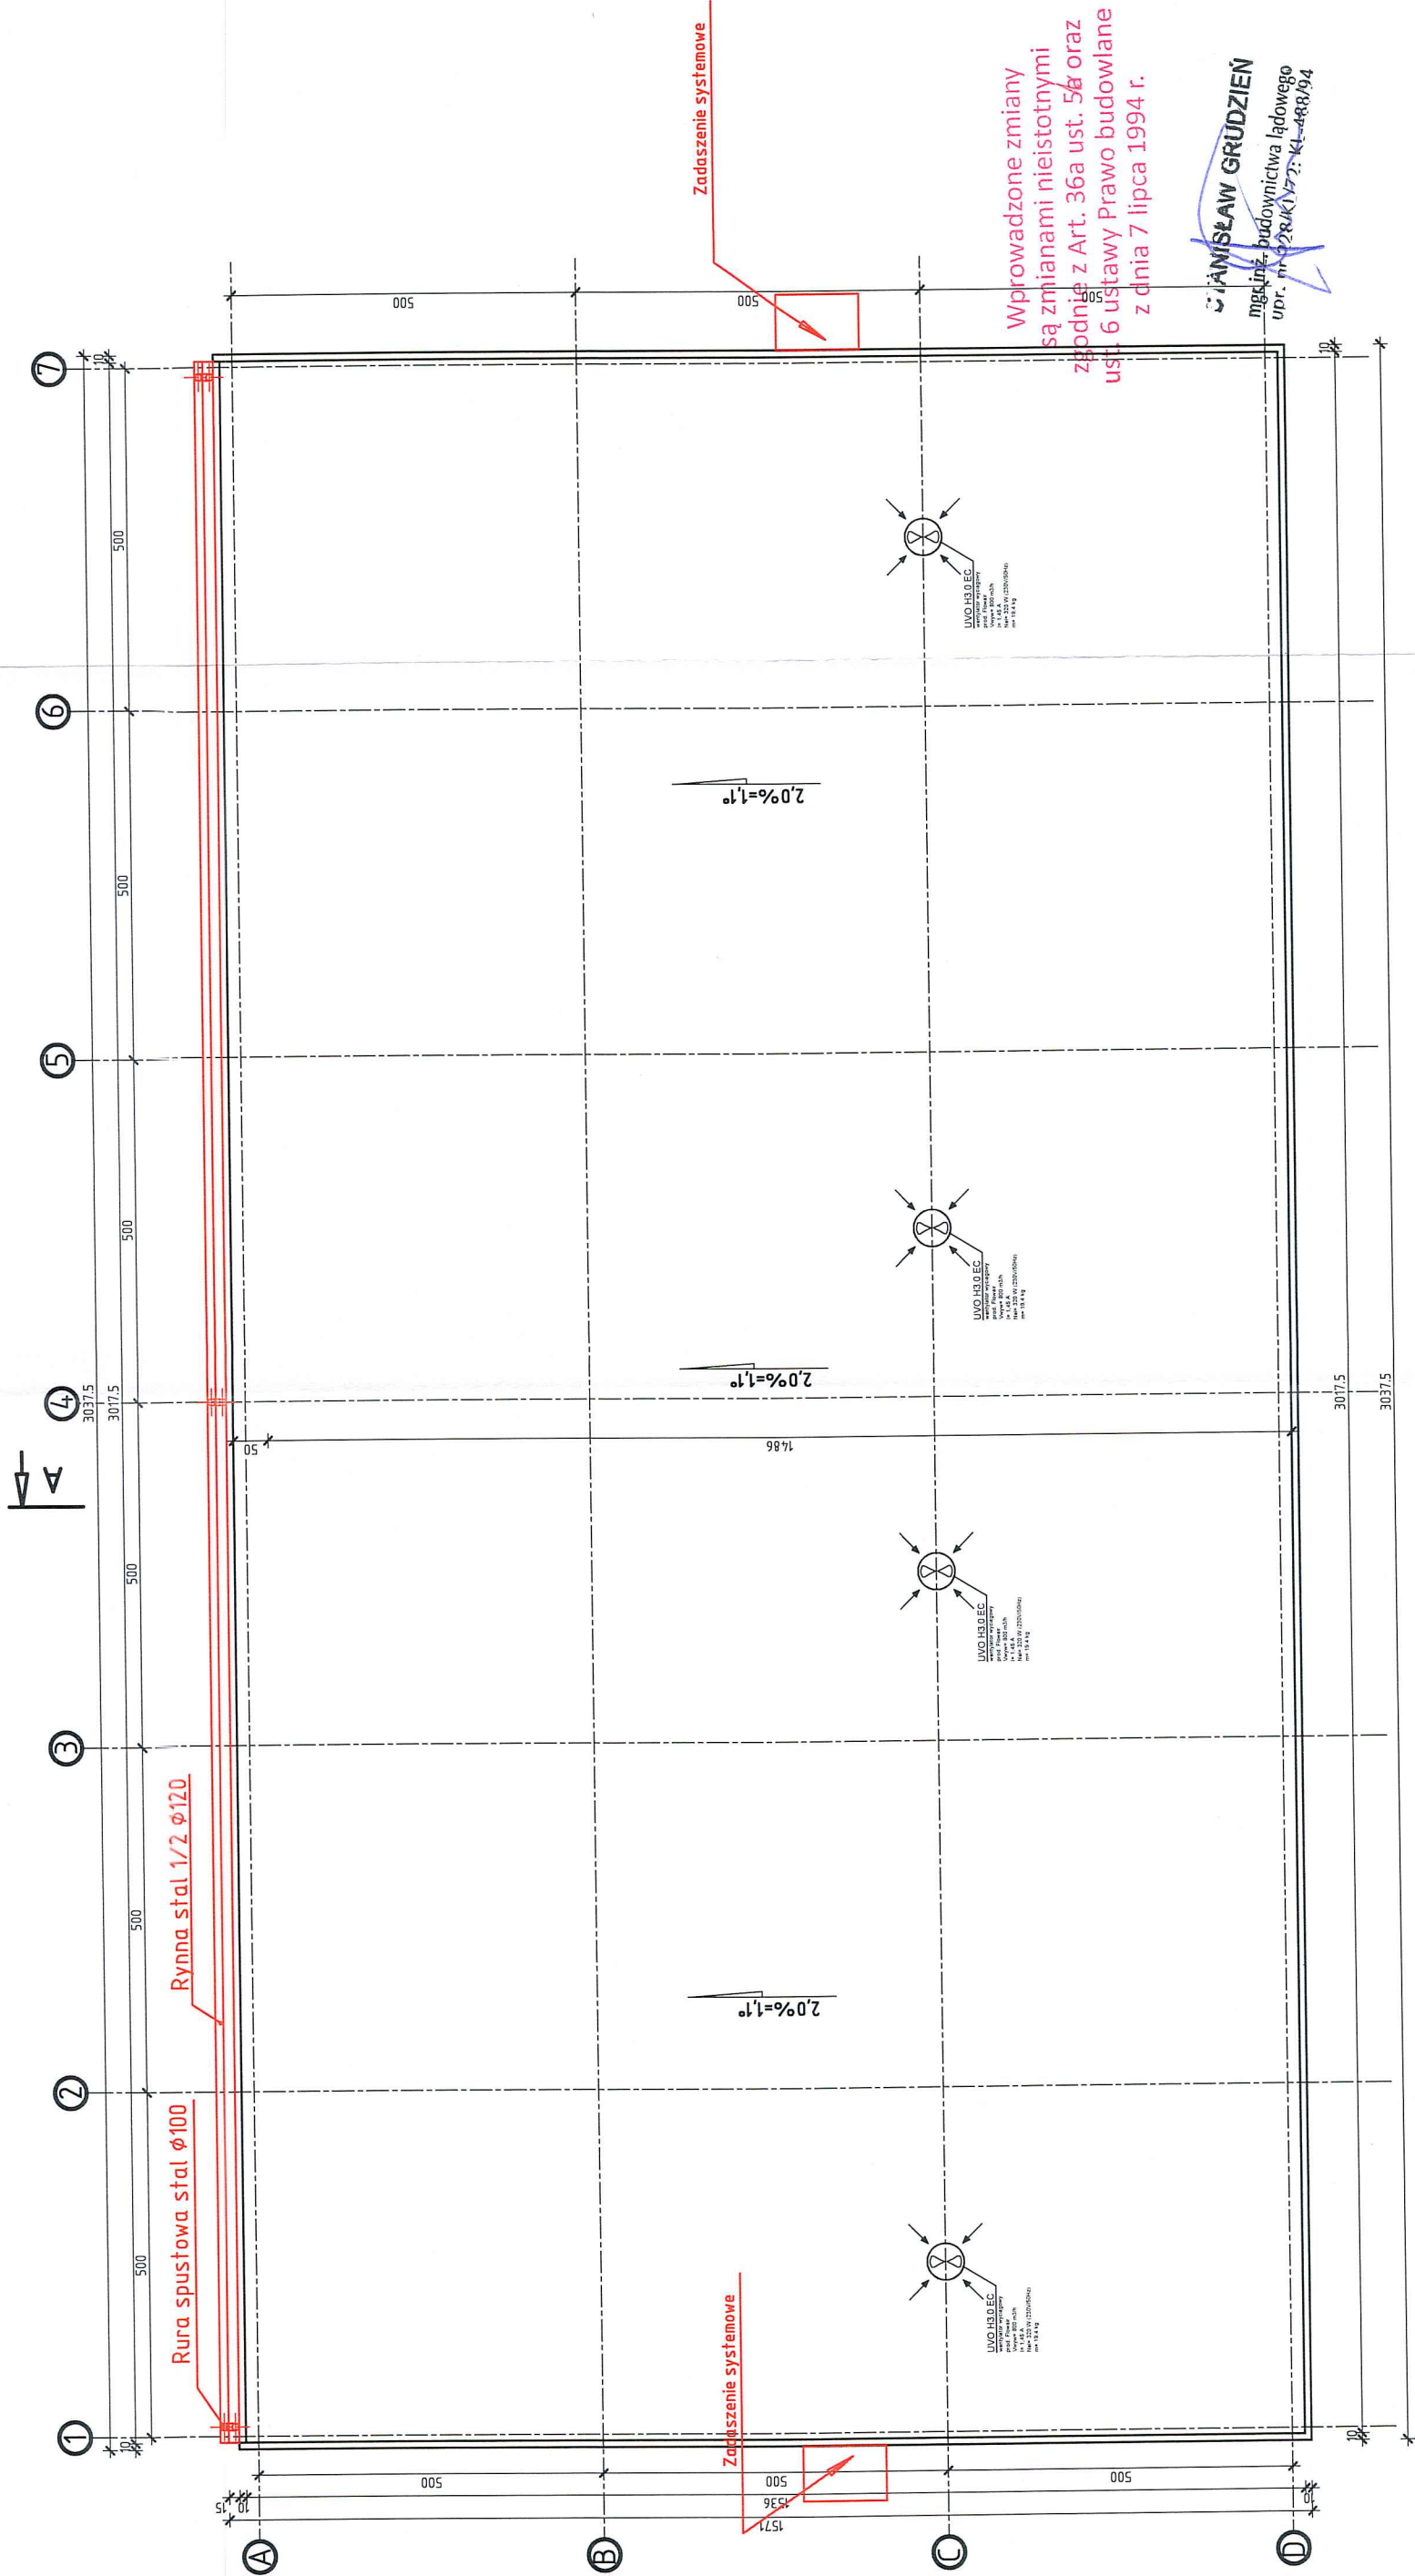

Wszelkie prawa zastrzeżone. Reprodukacja projektu w całości lub we fragmentach bez zgody jednostki autorskiej zabroniona.

<b>EKO-DOM</b> projekty budowlane		26-200 Końskie ul. Poczтова 10 tel. 509 790 955	
Inwestor: Przedsiębiorstwo Gospodarki Komunalnej Sp. z o.o. ul. Spacerowa 145, 26-200 Końskie		Nazwa obiektu: Budynek garażowy dla samochodów ciężarowych	
mgr inż. Stanisław Grudzień upr. bud. w spec. konstrukcyjno - inżynierskiej nr ewid. 228/KL/72	Projektant:		Data:
	mgr inż. arch. Jerzy Kania upr. bud. w spec. architektonicznej nr ewid. 211/KL/74, KL-509/94		07.2021
mgr inż. Marcin Pawlik		Nr rys. A-02	



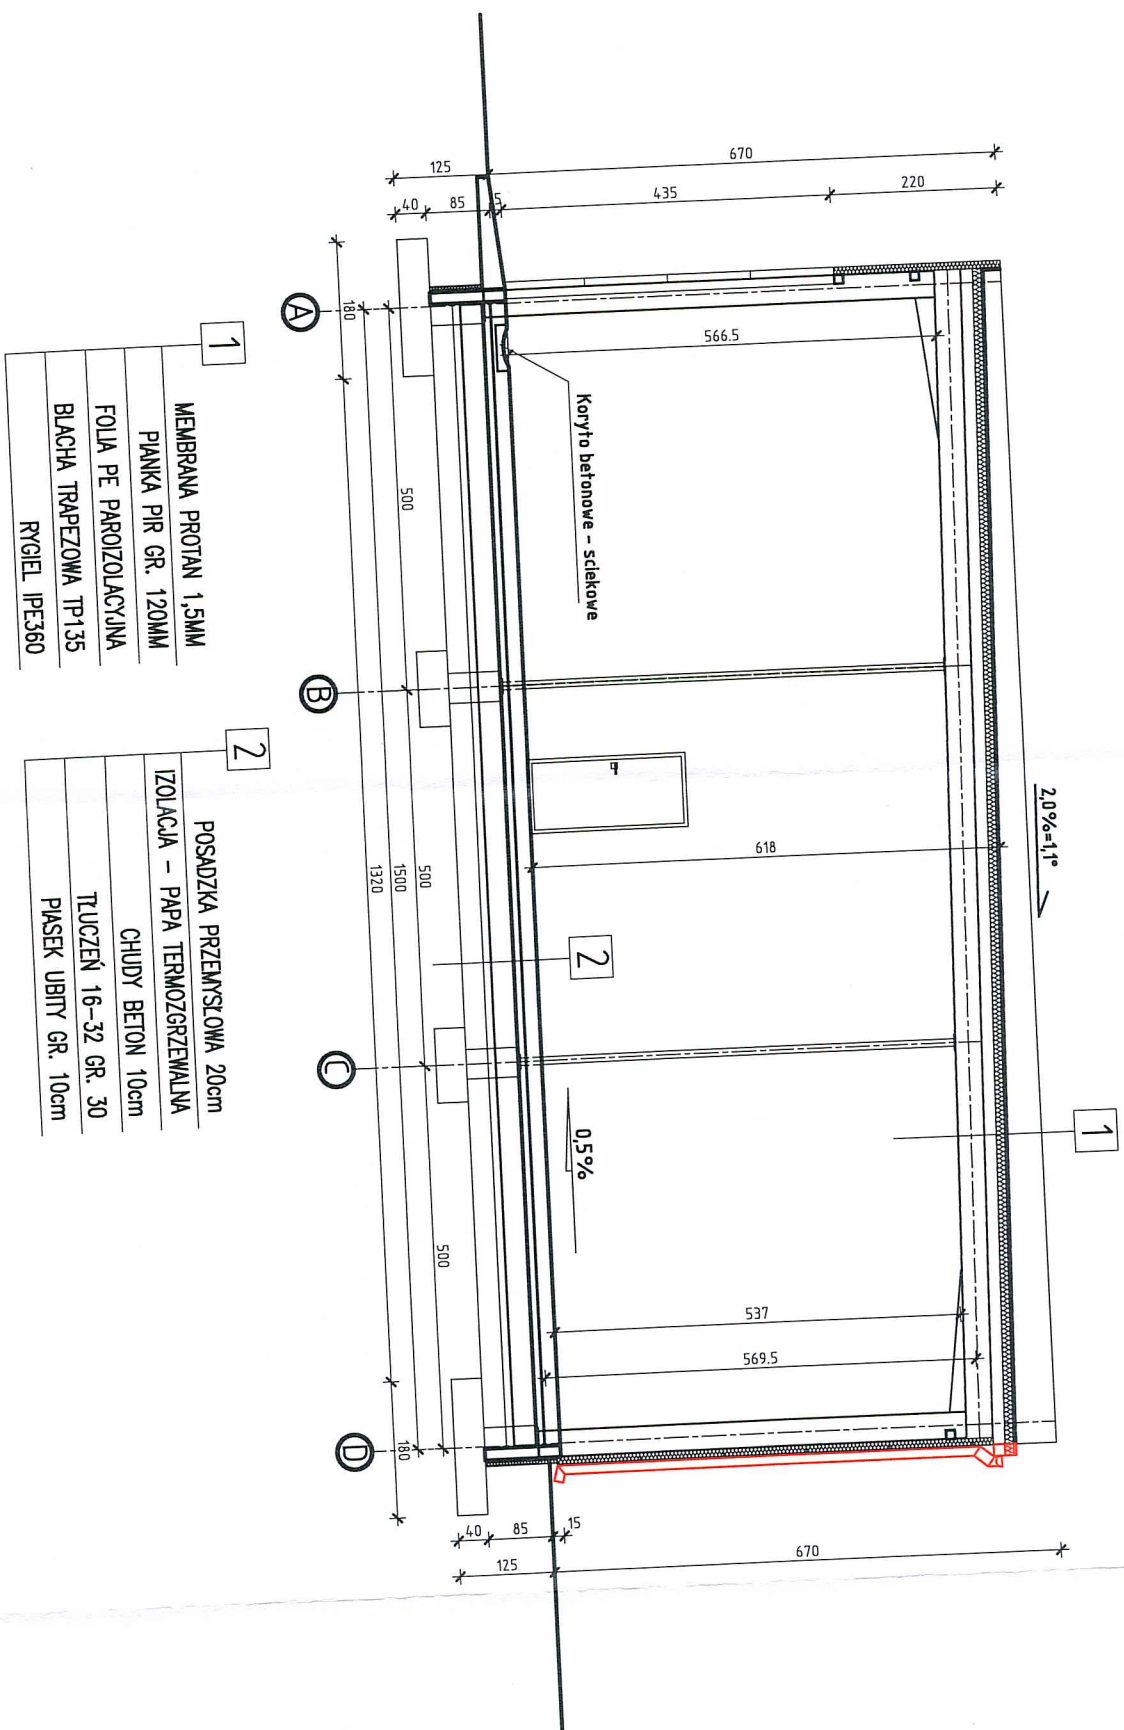

- 1
- MEMBRANA PROTAN 1,5MM
  - PIANKA PIR GR. 120MM
  - FOŁA PE PAROIZOLACYJNA
  - BLACHA TRAPEZOWA TP135
  - RYGIEL IPE360

- 2
- POSADZKA PRZEMSTOWA 20cm
  - IZOLACJA – PAPA TERMOSZCZEWALNA
  - CHUDY BETON 10cm
  - TŁUCZEŃ 16–32 GR. 30
  - PIASEK UBITY GR. 10cm






Wprowadzone zmiany  
są zmianami nieistotnymi  
zgodnie z Art. 36a ust. 5~~4~~ oraz  
ust. 6 ustawy Prawo budowlane  
z dnia 7 lipca 1994 r.

**STANISŁAW GRUDZIEŃ**  
mgr inż. budownictwa i inżynierii  
upr. nr 22841/72: KI-44R/94

<b>EKO-DOM</b> projekty budowlane		26-200 Koniskie ul. Pocztowa 10 tel. 509 790 955	
Inwestor: Przedsiębiorstwo Gospodarki Komunalnej Sp. z o.o. ul. Spacerowa 145, 26-200 Koniskie		Nazwa obiektu: Budynek garażowy dla samochodów ciężarowych	
Projektant: mgr inż. Stanisław Grudzień upr. bud. w spec. konstrukcyjno - technicznej nr ewid. 228/KL/72		Adres: Koniskie dz. nr 2712, 2713/2, 2714/2, 2715/5, 2716/5, 2722/2, 2722/2	
Sprawdził: mgr inż. arch. Jerzy Konia upr. bud. w spec. architektonicznej nr ewid. 211/KL/74, KI-509/94		Szkic: Projekt budowlany	
Opracował: mgr inż. Marcin Pawlik		Branża: Architektura	
		Przedmiot opisu: Przegląd A-A	
		Nr rys. A-03	

Wszelkie prawa zastrzeżone. Reprodukacja projektu w całości lub we fragmentach bez zgody jednostki autorskiej zabroniona.



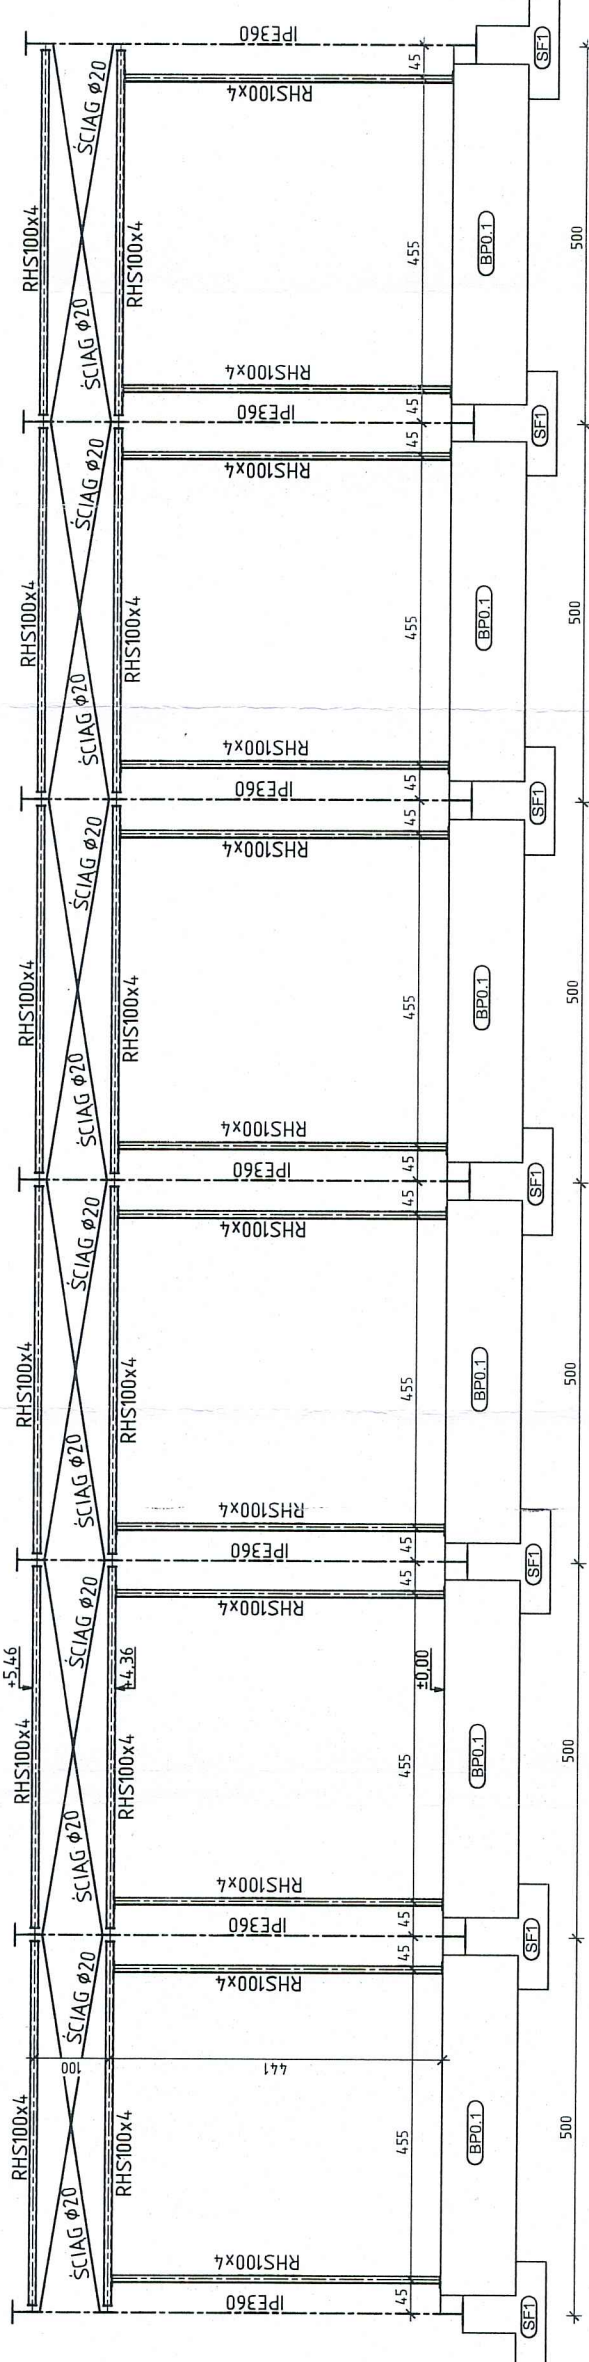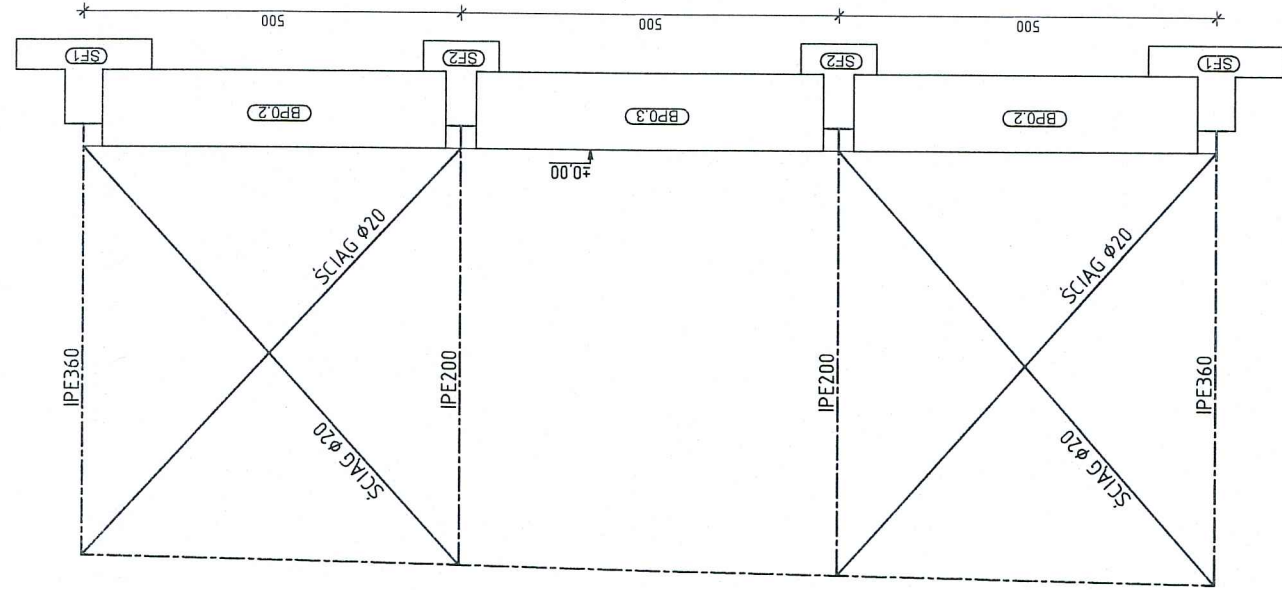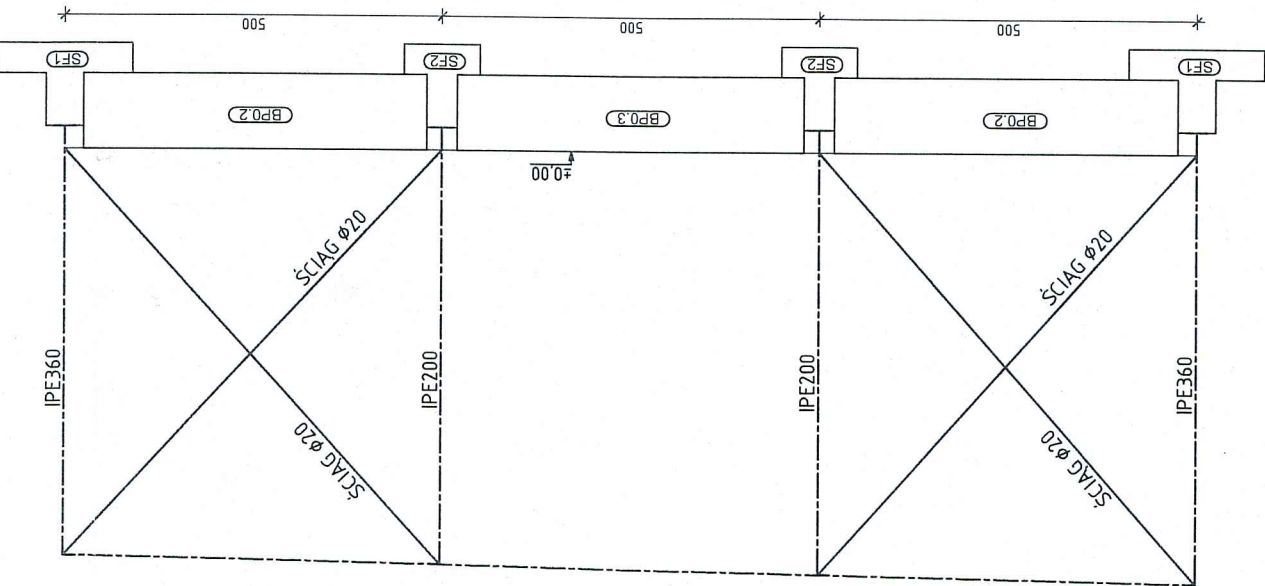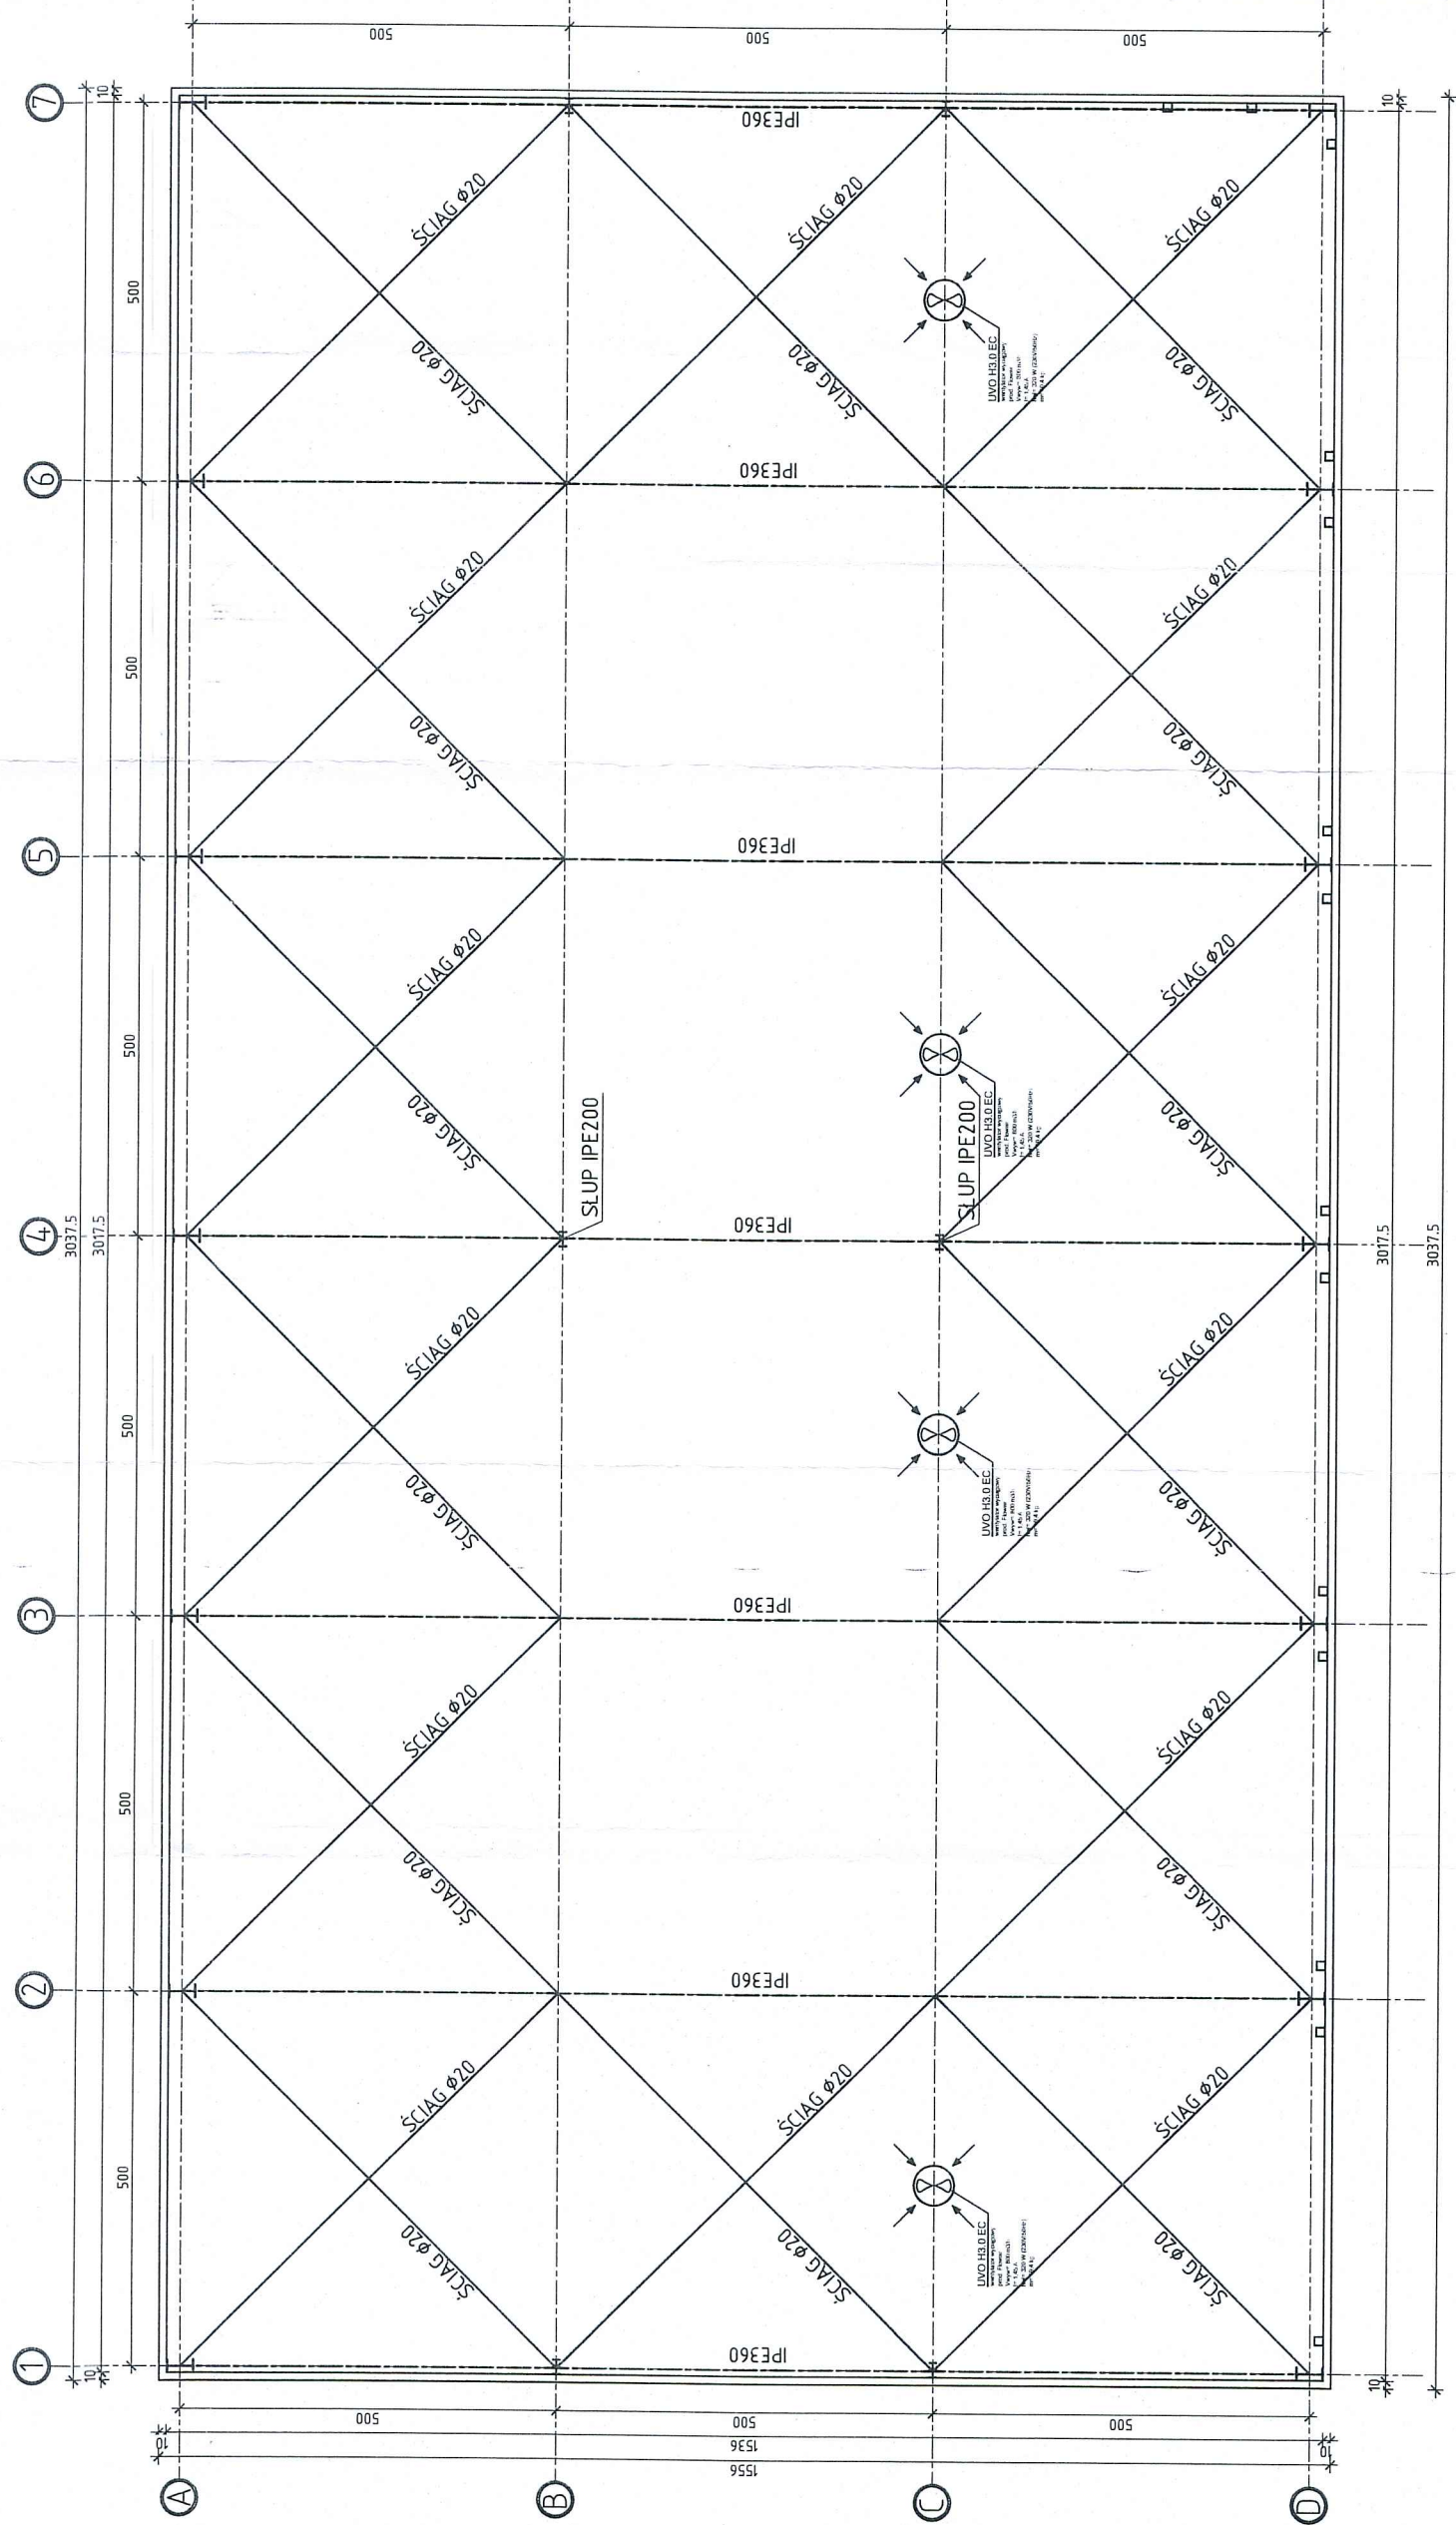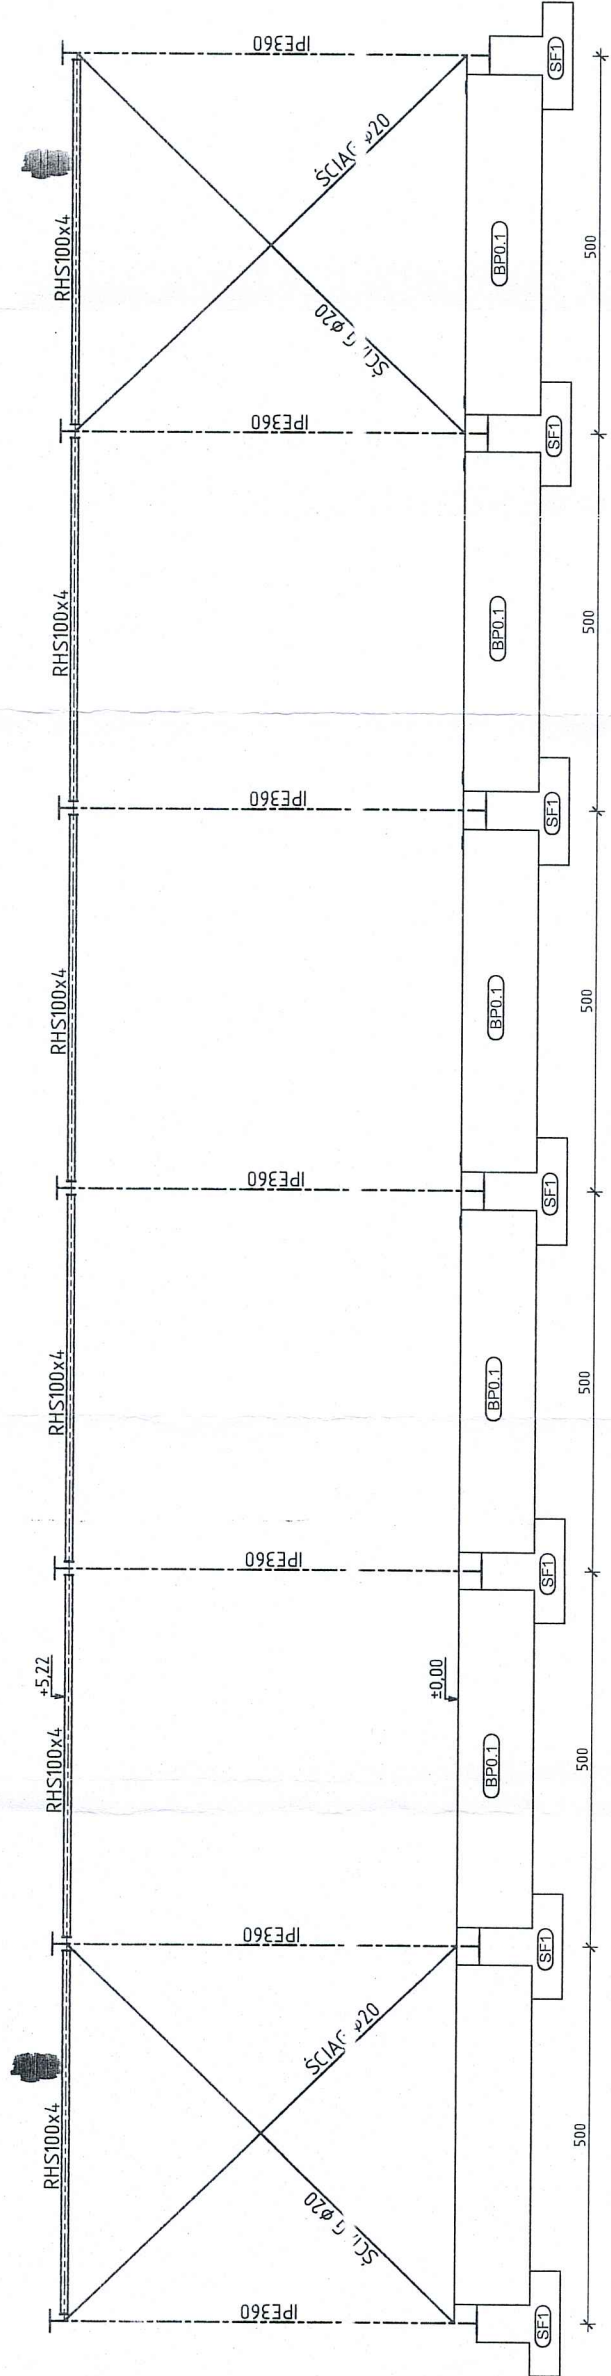

Wprowadzone zmiany  
są zmianami nieistotnymi  
zgodnie z Art. 36a ust. 5~~4~~ oraz  
ust. 6 ustawy Prawo budowlane  
z dnia 7 lipca 1994 r.

STANISŁAW GRUDZIEŃ  
mgr inż. budownictwa lądowego  
upr. nr 228/KL/72; KL-488/94


Wszelkie prawa zastrzeżone. Reprodukacja projektu w całości lub w fragmentach bez zgody jednostki autorskiej zabroniona.

<b>EKO-DOM</b> projekty budowlane		26-200 Końskie ul. Poczłowa 10 tel. 509 790 955	
Inwestor: Przedsiębiorstwo Gospodarki Komunalnej Sp. z o.o. ul. Spacerowa 145, 26-200 Końskie		Nazwa obiektu: Budynek garażowy dla samochodów ciężarowych	
Projektant: mgr inż. arch. Jerzy Kania upr. bud. w spec. architektonicznej nr ewid. 211/KL/74, KL-509/94	Adres: Księstwo do nr 271, 272/2 271/2, 271/5, 271/6, 272/2, 272/2	Data: 07.2021	
mgr inż. Stanisław Grudzień upr. bud. w spec. konstrukcyjno - inżynierskiej nr ewid. 228/KL/72	Stadium: Projekt budowlany	Skala: 1:100	
Główny projektant	Przewodniczący zespołu projektowego	Nr rys. K-04	







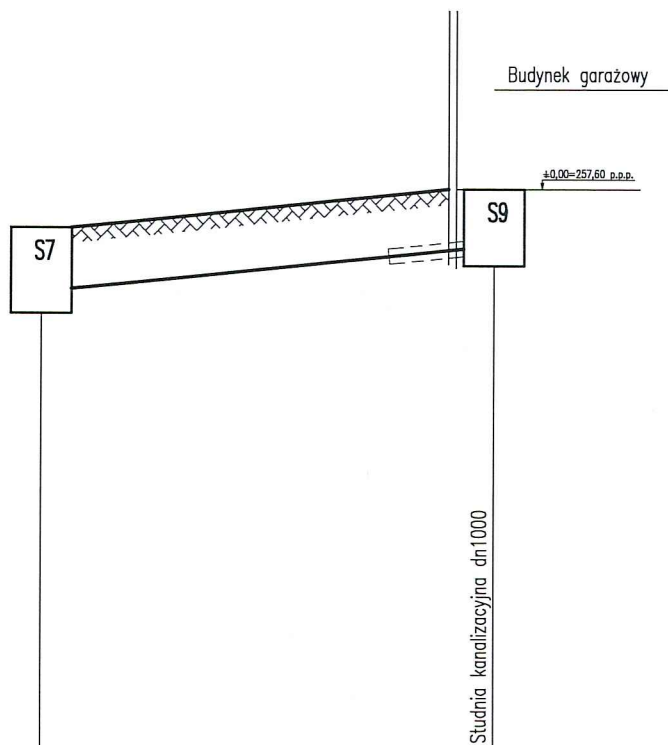

POZIOM PORÓWNAWCZY	250,00	250,00
RZĘDNA TERENU	257,10	257,60
RZĘDNA DNA KANAŁU	256,30	256,80
GLĘBOKOŚĆ	0,80	0,80
MATERIAŁ, ŚREDNICE	PVC Ø160	10%
ODLEGŁOŚĆ/DŁUGOŚĆ [m]	33,90	33,90

wprowadzone zmiany  
są zmianami nieistotnymi  
zgodnie z Art. 36a ust. 5a oraz  
ust. 6 ustawy Prawo budowlane  
z dnia 7 lipca 1994 r.

**STANISŁAW GRUDZIEŃ**

mgr inż. budownictwa lądowego  
upr. nr 228/KI/72: KL-488/94

## RYSUNAK ZAMIENNY DO PROJEKTU TECHNICZNEGO

Wszelkie prawa zastrzeżone. Reprodukacja projektu w całości lub we fragmentach bez zgody jednostki autorskiej zabronione.

 <b>EKO-DOM</b> projekty budowlane		26-200 Końskie ul. Pocztowa 10 tel. 509 790 955	
Inwestor: Przedsiębiorstwo Gospodarki Komunalnej Sp. z o.o. ul. Spacerowa 145, 26-200 Końskie		Nazwa obiektu: Budynek garażowy	
Projektował: mgr inż. Stanisław Grudzień upr. bud. w spec. konstrukcyjno - inżynierskiej nr ewid. 228/KL/72		Adres: Końskie dz. nr 2712, 2713/2, 2714/2, 2715/5, 2716/5, 2722/5, 2722/2	Data: 08.2024
		Stadium: Projekt zamienny	Skala: 1:100
		Branża: Sanitarna	Nr rys. S-02
Opracowała: mgr inż. Iwona Kwapińska		Przedmiot rysunku: Instalacja kanalizacji deszczowej	