



Załącznik nr 8 -
PLAN OBIEKTU

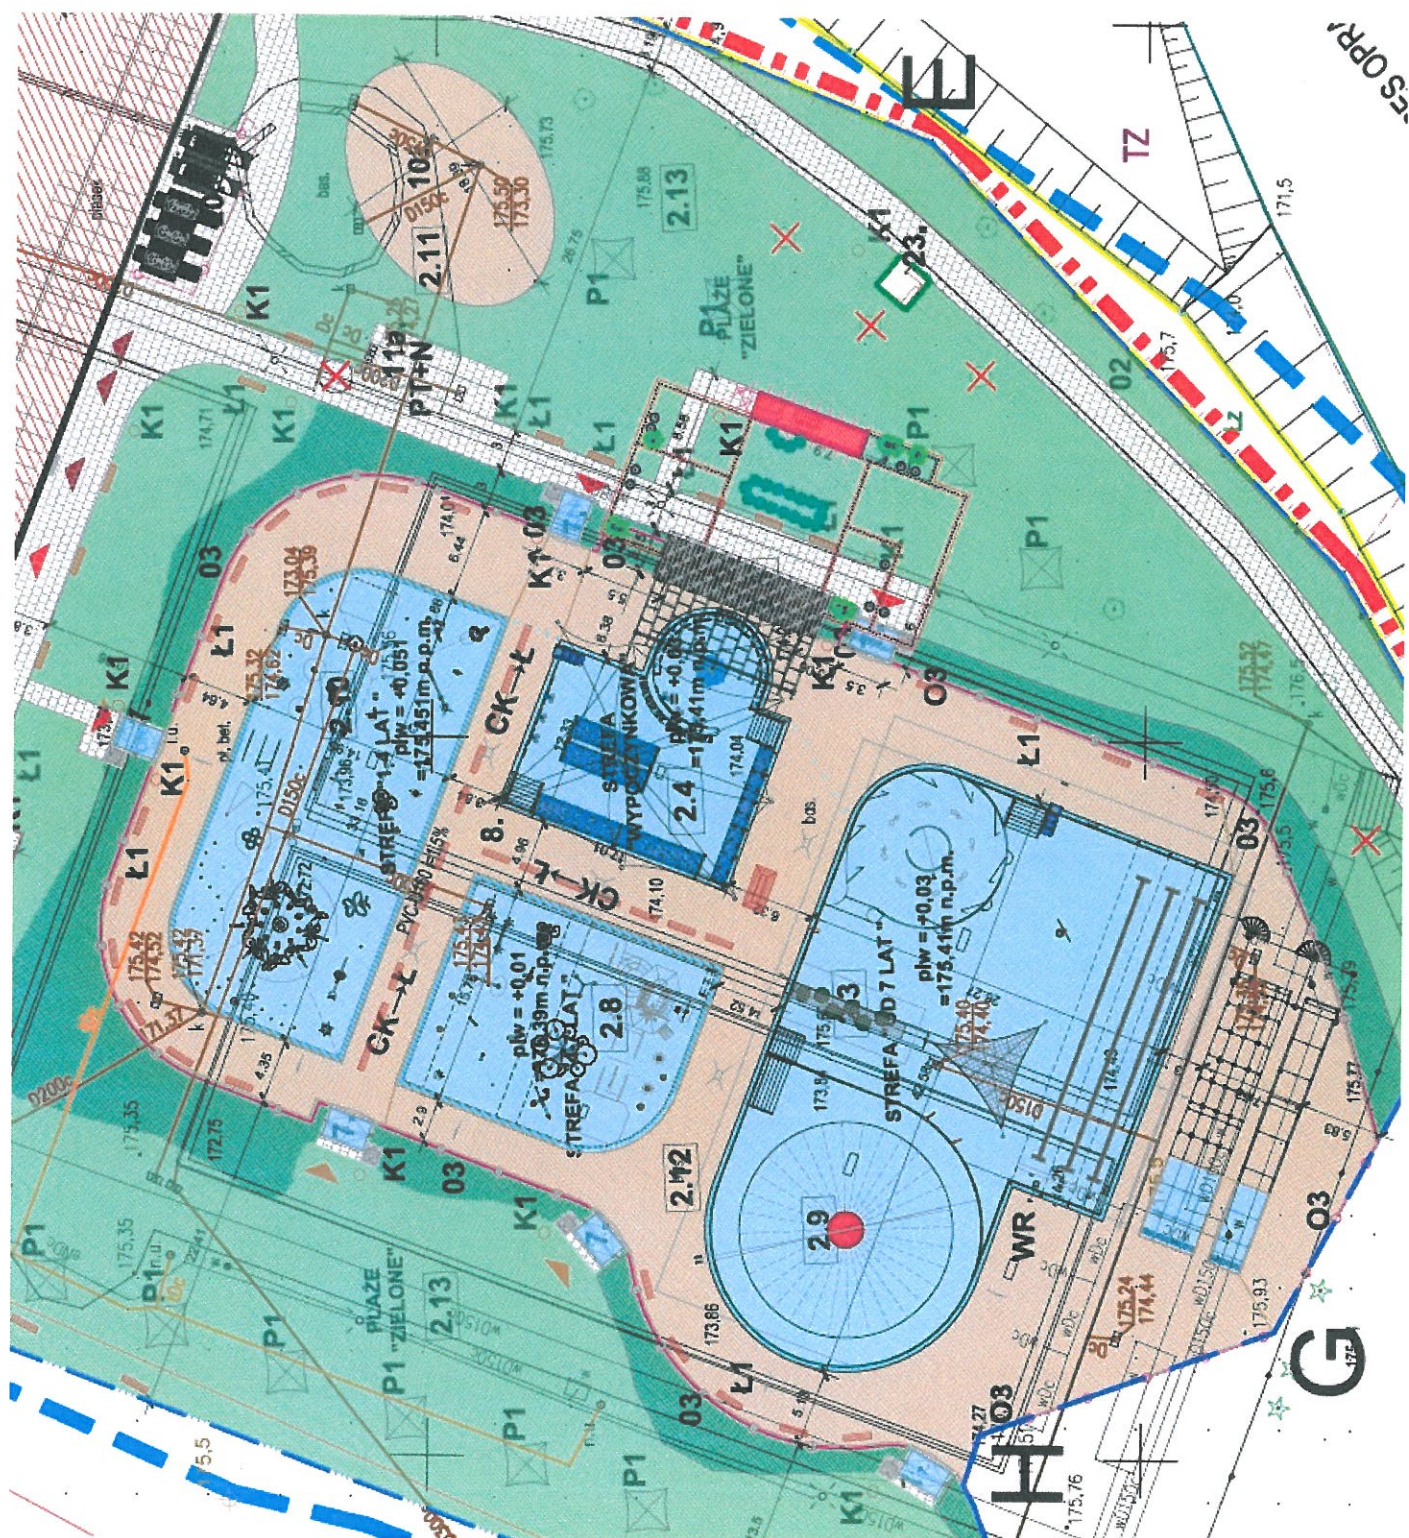

BASEN REKREACYJNY - rozmieszczenie piktogramów

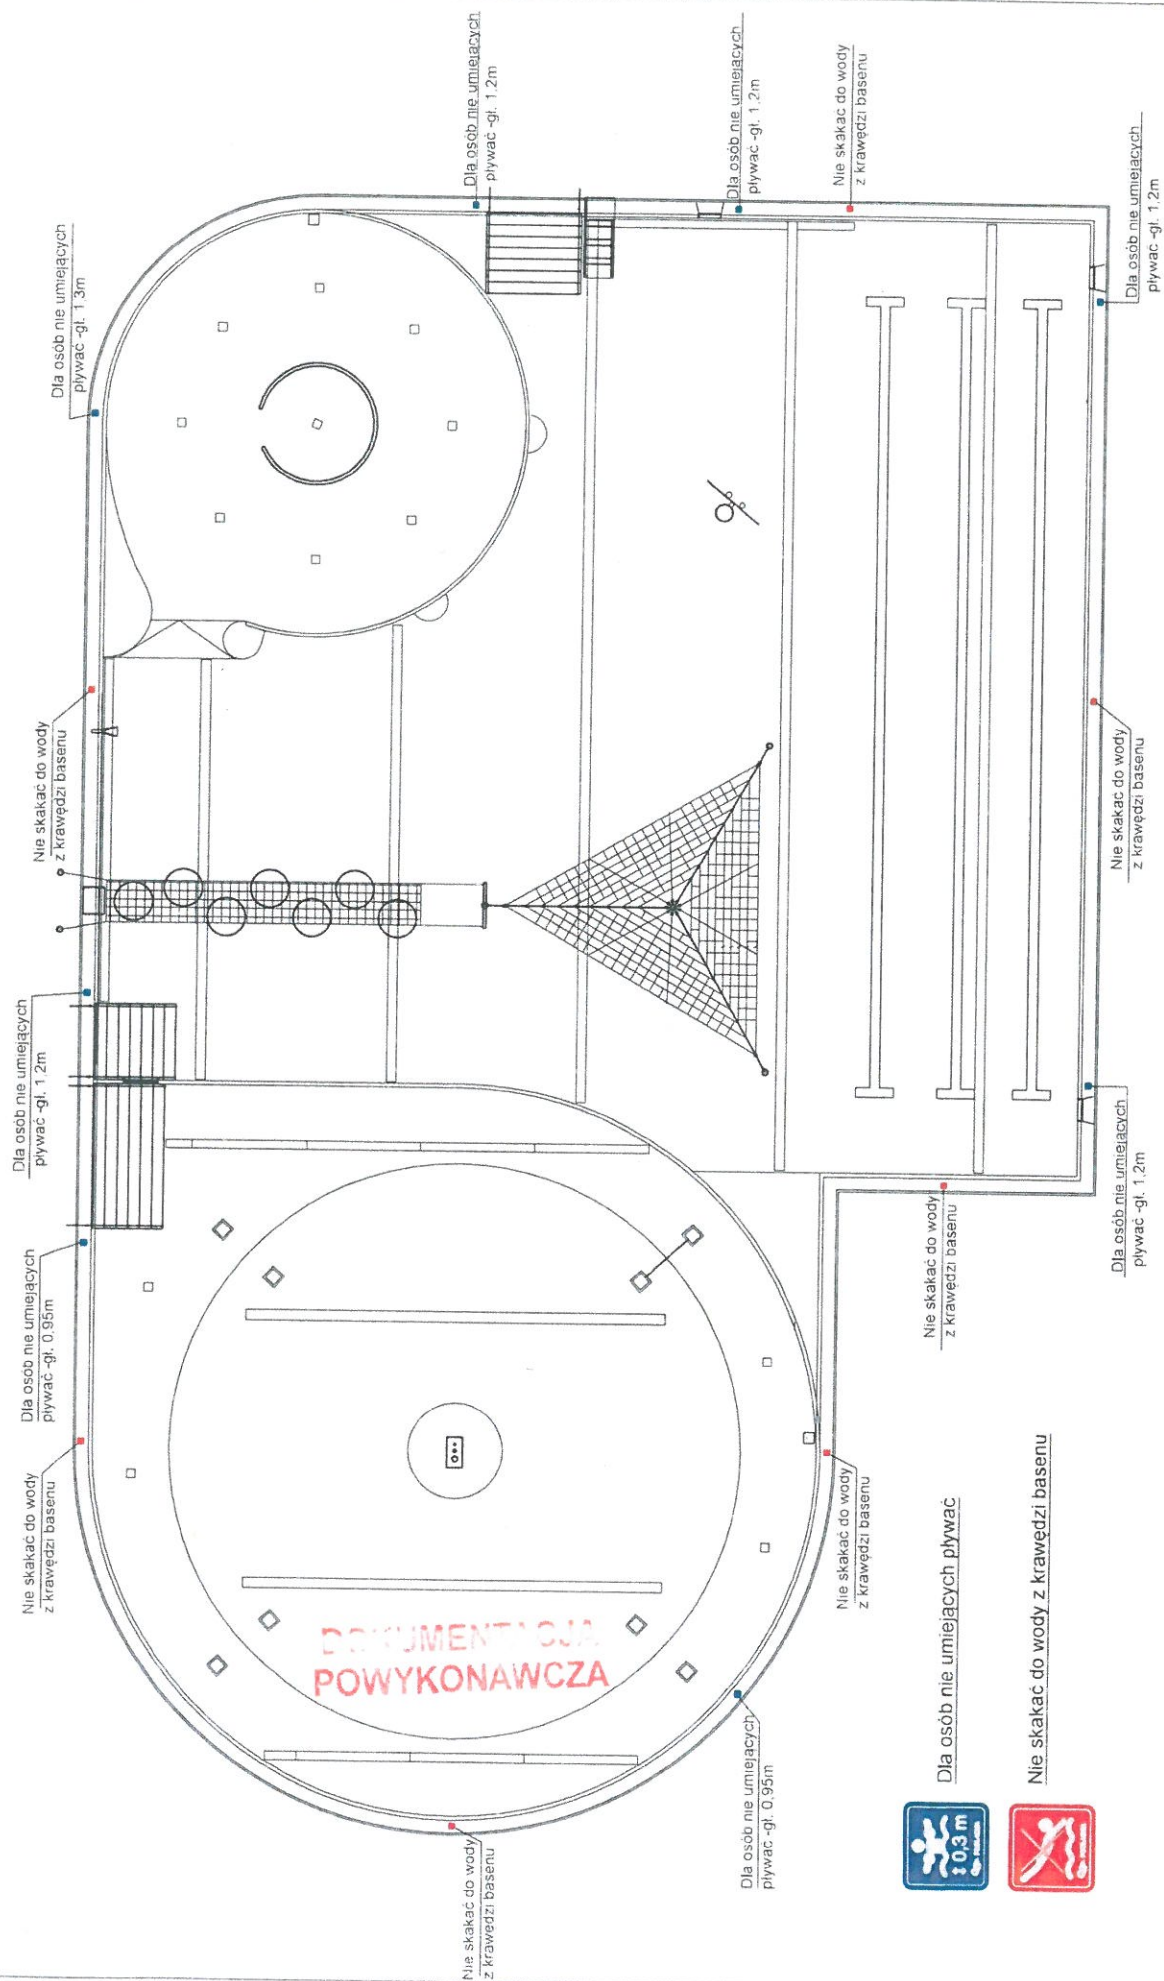

DOCUMENTACJA
POWYKONAWCZA




Dla osób nie umiejących pływać



Nie skakać do wody z krawędzi basenu

BASEN SOLANKOWY - rozmieszczenie piktogramów

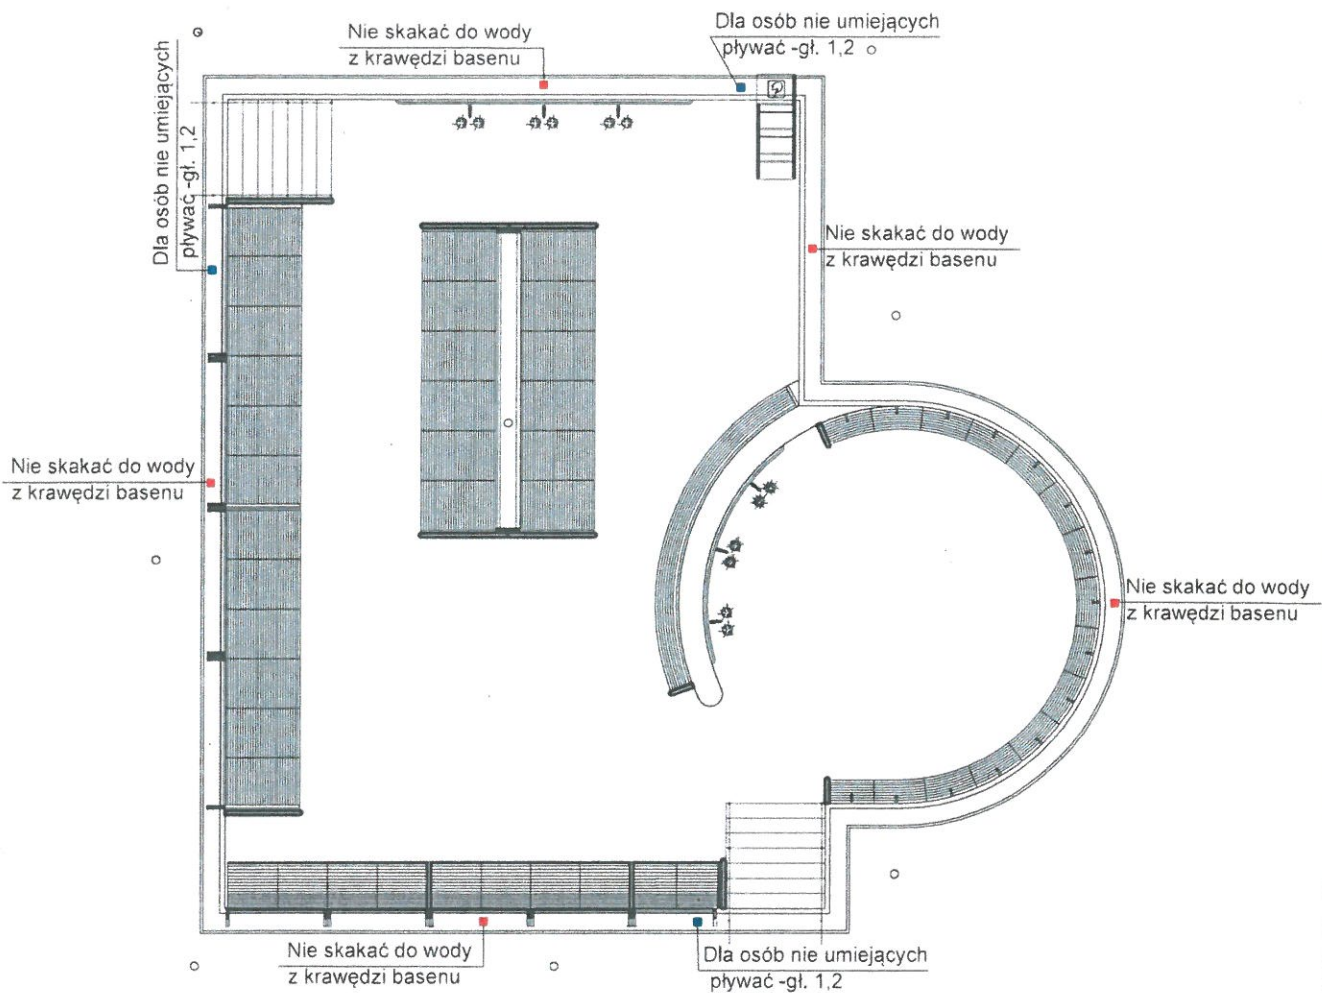

**DOKUMENT
POWYKONAWCZA**




Dla osób nie umiejących pływać



Nie skakać do wody z krawędzi basenu

BRODZIK DLA DZIECI - rozmieszczenie piktogramów

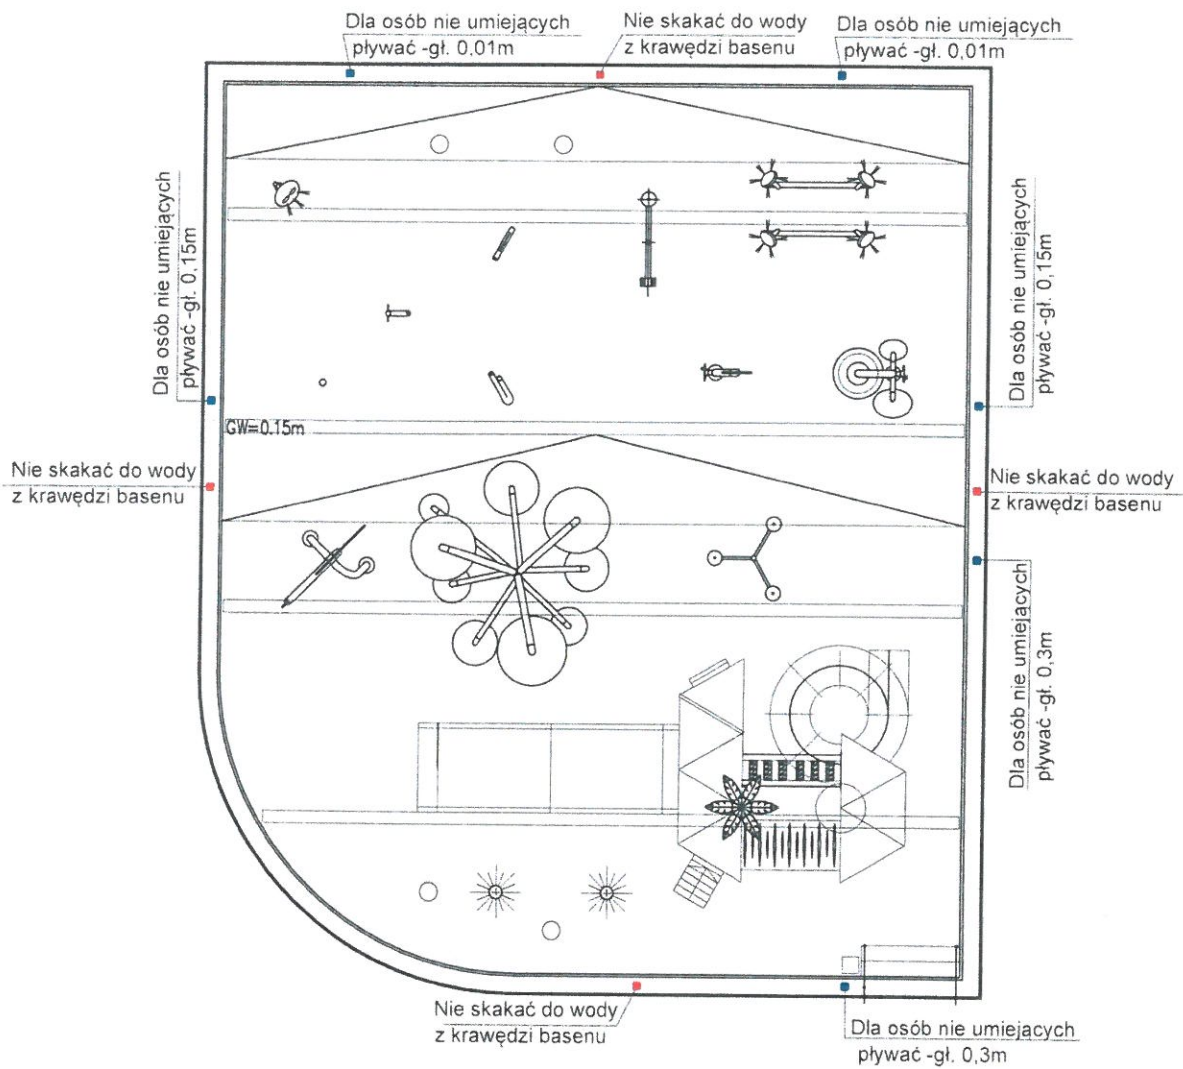

Dla osób nie umiejących pływać



Nie skakać do wody z krawędzi basenu

**DOKUMENTACJA
POWYKONAWCZA**