


PRZEKRÓJ A-A  
skala 1:100

STAROSTWO POWIATOWE  
38-600 LESKO  
Rynek 1

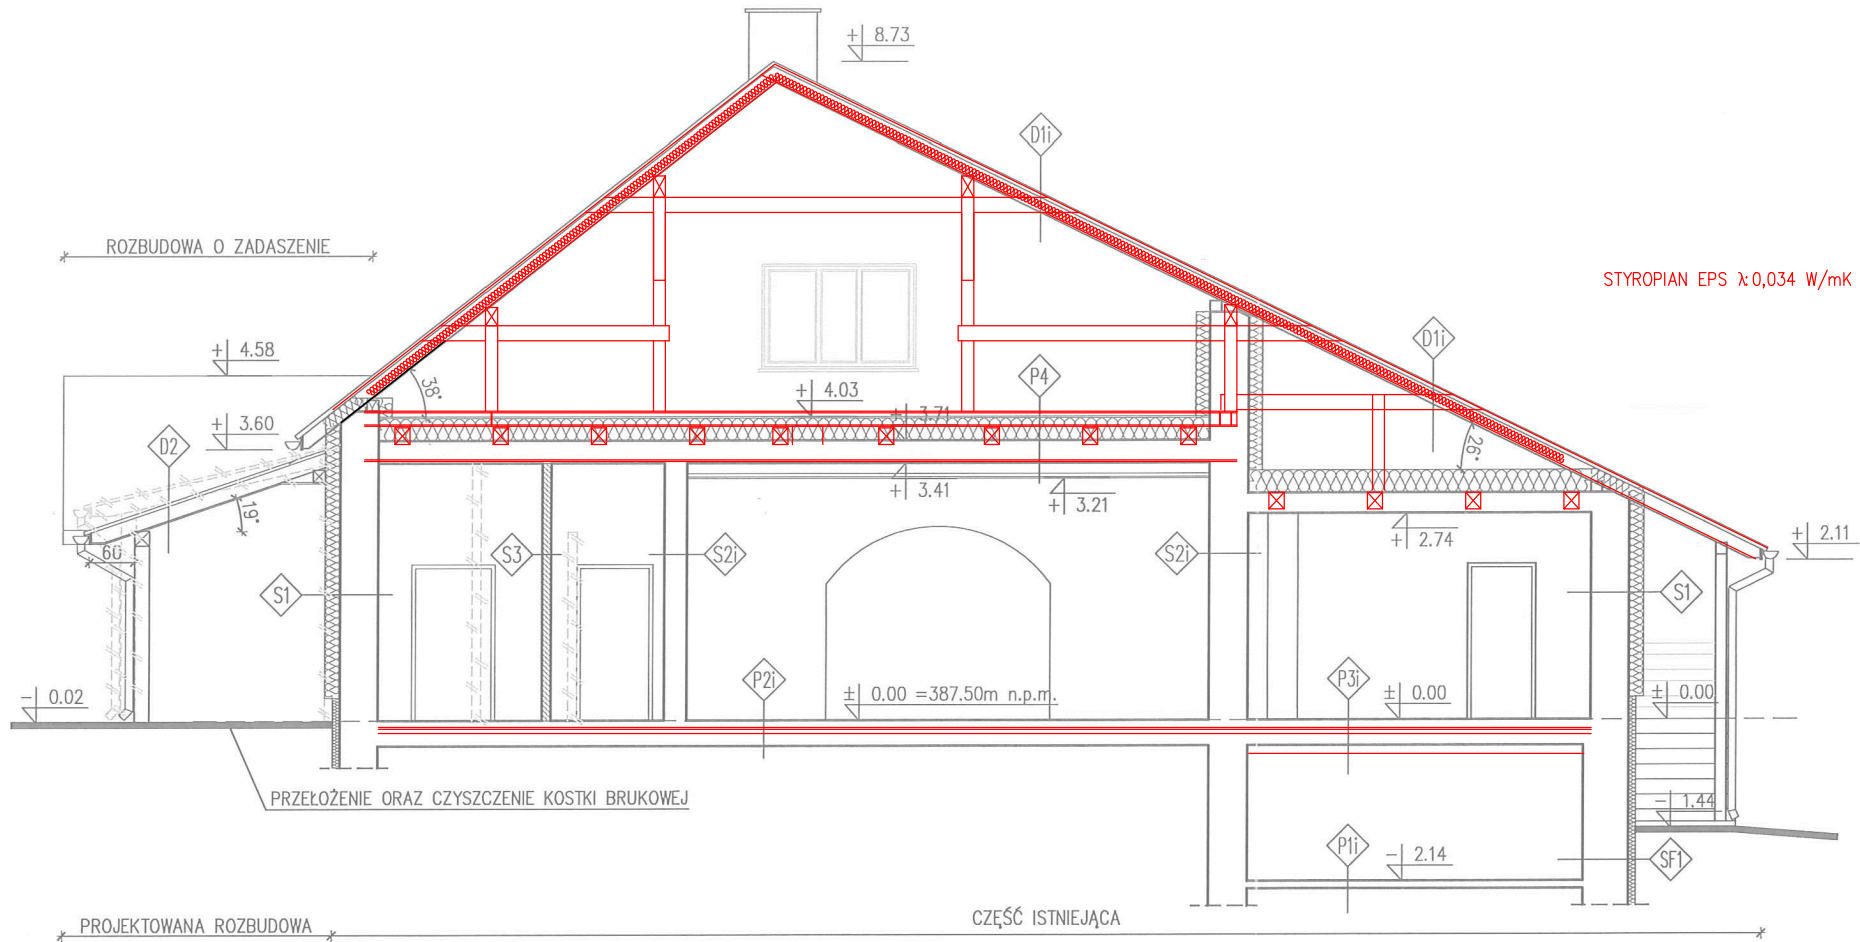

Sf1	PLYTKI ELEWACYJNE KLINKIEROWE p.p.t.
	POLISTYREN EKSTRODOWANY GR. 10cm
	IZOLACJA PRZECIWWODNA
	ISTN. TYNK (UZUPEŁNIENIE)
	ISTN. ŚCIANA FUNDAMENTOWA gr.60cm
	ISTN. TYNK

S1	TYNK SILIKONOWY CIENKOWARSTWOWY
	STYROPIAN EPS λ 0,038 W/mK gr. 20cm
	ISTN. ŚCIANA gr.50cm
	ISTN. TYNK

S2i	ISTNIEJĄCY TYNK
	ISTNIEJĄCA ŚCIANA
	ISTNIEJĄCY TYNK

S3	TYNK CEM.-WAP.
	PUSTAK Z BETONU KOMÓRKOWEGO gr. 12cm
	TYNK CEM.-WAP.

P1i	POSADZKA BETONOWA
-----	-------------------

<del>P2i</del>	<del>POSADZKA BETONOWA</del>
<del></del>	<del>ISTNIEJĄCE WARSTWY PODŁOGI NA GRUNCIE</del>
<del></del>	<del>GRUNT RODZIMY</del>

<del>P3i</del>	<del>PLYTKI GRES/PANELE</del>
<del></del>	<del>ISTNIEJĄCE WARSTWY POSADZKI NA GRUNCIE</del>
<del></del>	<del>TYNK CEMENTOWY</del>

<del>P4</del>	<del>PLYTA OSB</del>
<del></del>	<del>FOLIA PAROPRZEPUSZCZALNA</del>
<del></del>	<del>WEŁNA MIN. gr. 30cm (pomiedzy rusztem drew.)</del>
<del></del>	<del>SZLICHTA CEMENTOWA gr. 3cm</del>
<del></del>	<del>ISTNIEJĄCY STROP GĘSTOŻEBROWY</del>
<del></del>	<del>TYNK CEM.-WAP.</del>
<del></del>	<del>2xPLYTA GKF RUSZCIE SYSTEMOWYM</del>

<del>D1i</del>	<del>BLACHA TRAPEZOWA</del>
<del></del>	<del>ŁATY</del>
<del></del>	<del>KONTRŁATY</del>
<del></del>	<del>KROKWE</del>

<del>D2</del>	<del>BLACHA TRAPEZOWA</del>
<del></del>	<del>ŁATY 5x5cm</del>
<del></del>	<del>KONTRŁATY 5x2,5cm</del>
<del></del>	<del>KROKWE 8x18cm</del>
<del></del>	<del>PODBITKA DREWNIANA gr. 2cm</del>

P2i	PLYTKI CERAMICZNE
	WYLEWKA GR. 6cm
	STYROPIAN EPS250 GR. 10cm
	2xPAPA TERMOZGRZEWALNA
	CHUDY BETON GR. 10cm
	POSPÓŁKA GR. 15cm
	SKUCIE ISTN. WARST. PODŁOGI NA GRUNCIE
	GRUNT RODZIMY

D1i	BLACHA TRAPEZOWA
	ŁATY
	KONTRŁATY
	FOLIA POROPRZEPUSZCZALNA
	KROKWE
	WEŁNA MINERALNA GR. 10cm

P3i	PLYTKI GRES/PANELE
	ISTNIEJĄCE WARSTWY POSADZKI NA GRUNCIE
	TYNK CEMENTOWY
	STYROPIAN GR. 19cm
	SYSTEMOWY KLEJ NA SIATCE

P4	DESKOWANIE (PRZEJŚCIA)
	FOLIA PAROPRZEPUSZCZALNA
	WEŁNA MIN. gr. 30cm (pomiedzy rusztem drew.)
	KONSTRUKCJA DREWNIANA SUF/WIEŻBA DACH.
	FOLIA PAROSZCZELNA
	2xPLYTA GKF RUSZCIE SYSTEMOWYM (EI30)

P2i	PLYTKI CERAMICZNE
	WYLEWKA GR. 6cm
	STYROPIAN EPS250 GR. 10cm
	2xPAPA TERMOZGRZEWALNA
	CHUDY BETON GR. 10cm
	POSPÓŁKA GR. 15cm
	SKUCIE ISTN. WARST. PODŁOGI NA GRUNCIE
	GRUNT RODZIMY

UWAGI:

- WYMIARY SPRAWDZIĆ NA BUDOWIE, W RAZIE NIEZGODNOŚCI SKONTAKTOWAĆ SIĘ Z PROJEKTANTEM.
- RYSunEK ROZPATRYWAĆ ŁĄCZNIE Z PROJEKTAMI BRANŻOWYMI.
- WSZYSTKIE ZMIANY UZGODNIĆ Z PROJEKTANTEM

TEMAT PROJEKT BUDOWLANY PRZEBUDOWA I ROZBUDOWA BUDYNKU ŚWIETLICY WIEJSKIEJ W BEZMIECHOWEJ GÓRNEJ		ARCHISTYL	
ADRES GM. LESKO, BEZMIECHOWA GÓRNA DZ. NR 305		BRANŻA ARCHITEKTURA	
TYTUŁ RYSUNKU ELEWACJE		SKALA 1:100	
OPRACOWAŁ: mgr inż. arch. Paweł Orlef	upr. nr/specjalność Rz/A-06/05 ARCHITEKTONICZNA	podpis 	DATA 12.2021 r.
SPRAWDZIŁ: mgr inż. arch. Mirosław Macioszek	upr. nr MPOIA/090/2010 ARCHITEKTONICZNA	podpis 	NR ARK. A-03
Pracownia Projektowa ARCHISTYL Paweł Orlef 38-600 Lesko ul. Stoleczna 6 www.archistyl.pl tel. +48 609 520 824			