

- płyty c.o. i wodno-ranizacyjne
- kratka ścielkowa
- kanał wentylacji grawitacyjnej poc
- kanał wentylacji grawitacyjnej w p
- grzejnik c.o. wg projektu instalacji
- rozdzielacz c.o. wg projektu instalacji
- odbojopięcz
- osłona narożnikowa
- ściana Ytong
- styroplan
- ściana żelbetowa wg PW Konstrukcji
- ściana z płyt gipsowo-kartonowych
- słupy konstrukcyjne wg PW Konstrukcji
- dźwig szpitalny
- dźwig towarowy
- klaki schodowe
- osłona przedślonieczna

(SAN 7 BUD) PRZEDSIĘBIORSTWO ROBÓT
INŻYNIERYJNO-BUDOWLANYCH SP. Z O.O.
65-140 Zielona Góra, ul. Wyczółkowskiego 2
**DOKUMENTACJA
POWYKONAWCZA**

PRACOWNIA
KIEROWNIK
inż. Marcin Małachuk
projektant

Uwaga:
1. Grzejniki wg projektu instalacji c.o.
2. Suity podwieszone wg odrębnych rysunków
3. Wyposażenie pomieszczeń wg projektu technologicznego
4. Elementy konstrukcyjne wg projektu konstrukcji

ZMIANA

SCHEMAT PODŁĄCZENIA WENTYL
W POMIESZCZENIU 3.53


ZAKRES OPRACOWANIA


A

SCHEMAT PODŁĄCZENIA DO WENTYLACJI
W POMIESZCZENIACH 1.51, 1.48, 1.21

(SAN-BUD) PRZEDSIĘBIORSTWO ROBÓT
INŻYNIERYJNO-BUDOWLANYCH SP. Z O.O.
65-146 Zielona Góra, ul. Wycieczkowskiego 2

(SAN-BUD) SP. Z O.O.
INŻYNIERYJNO-BUDOWLANE
PRACOWNIA PROJEKTOWA

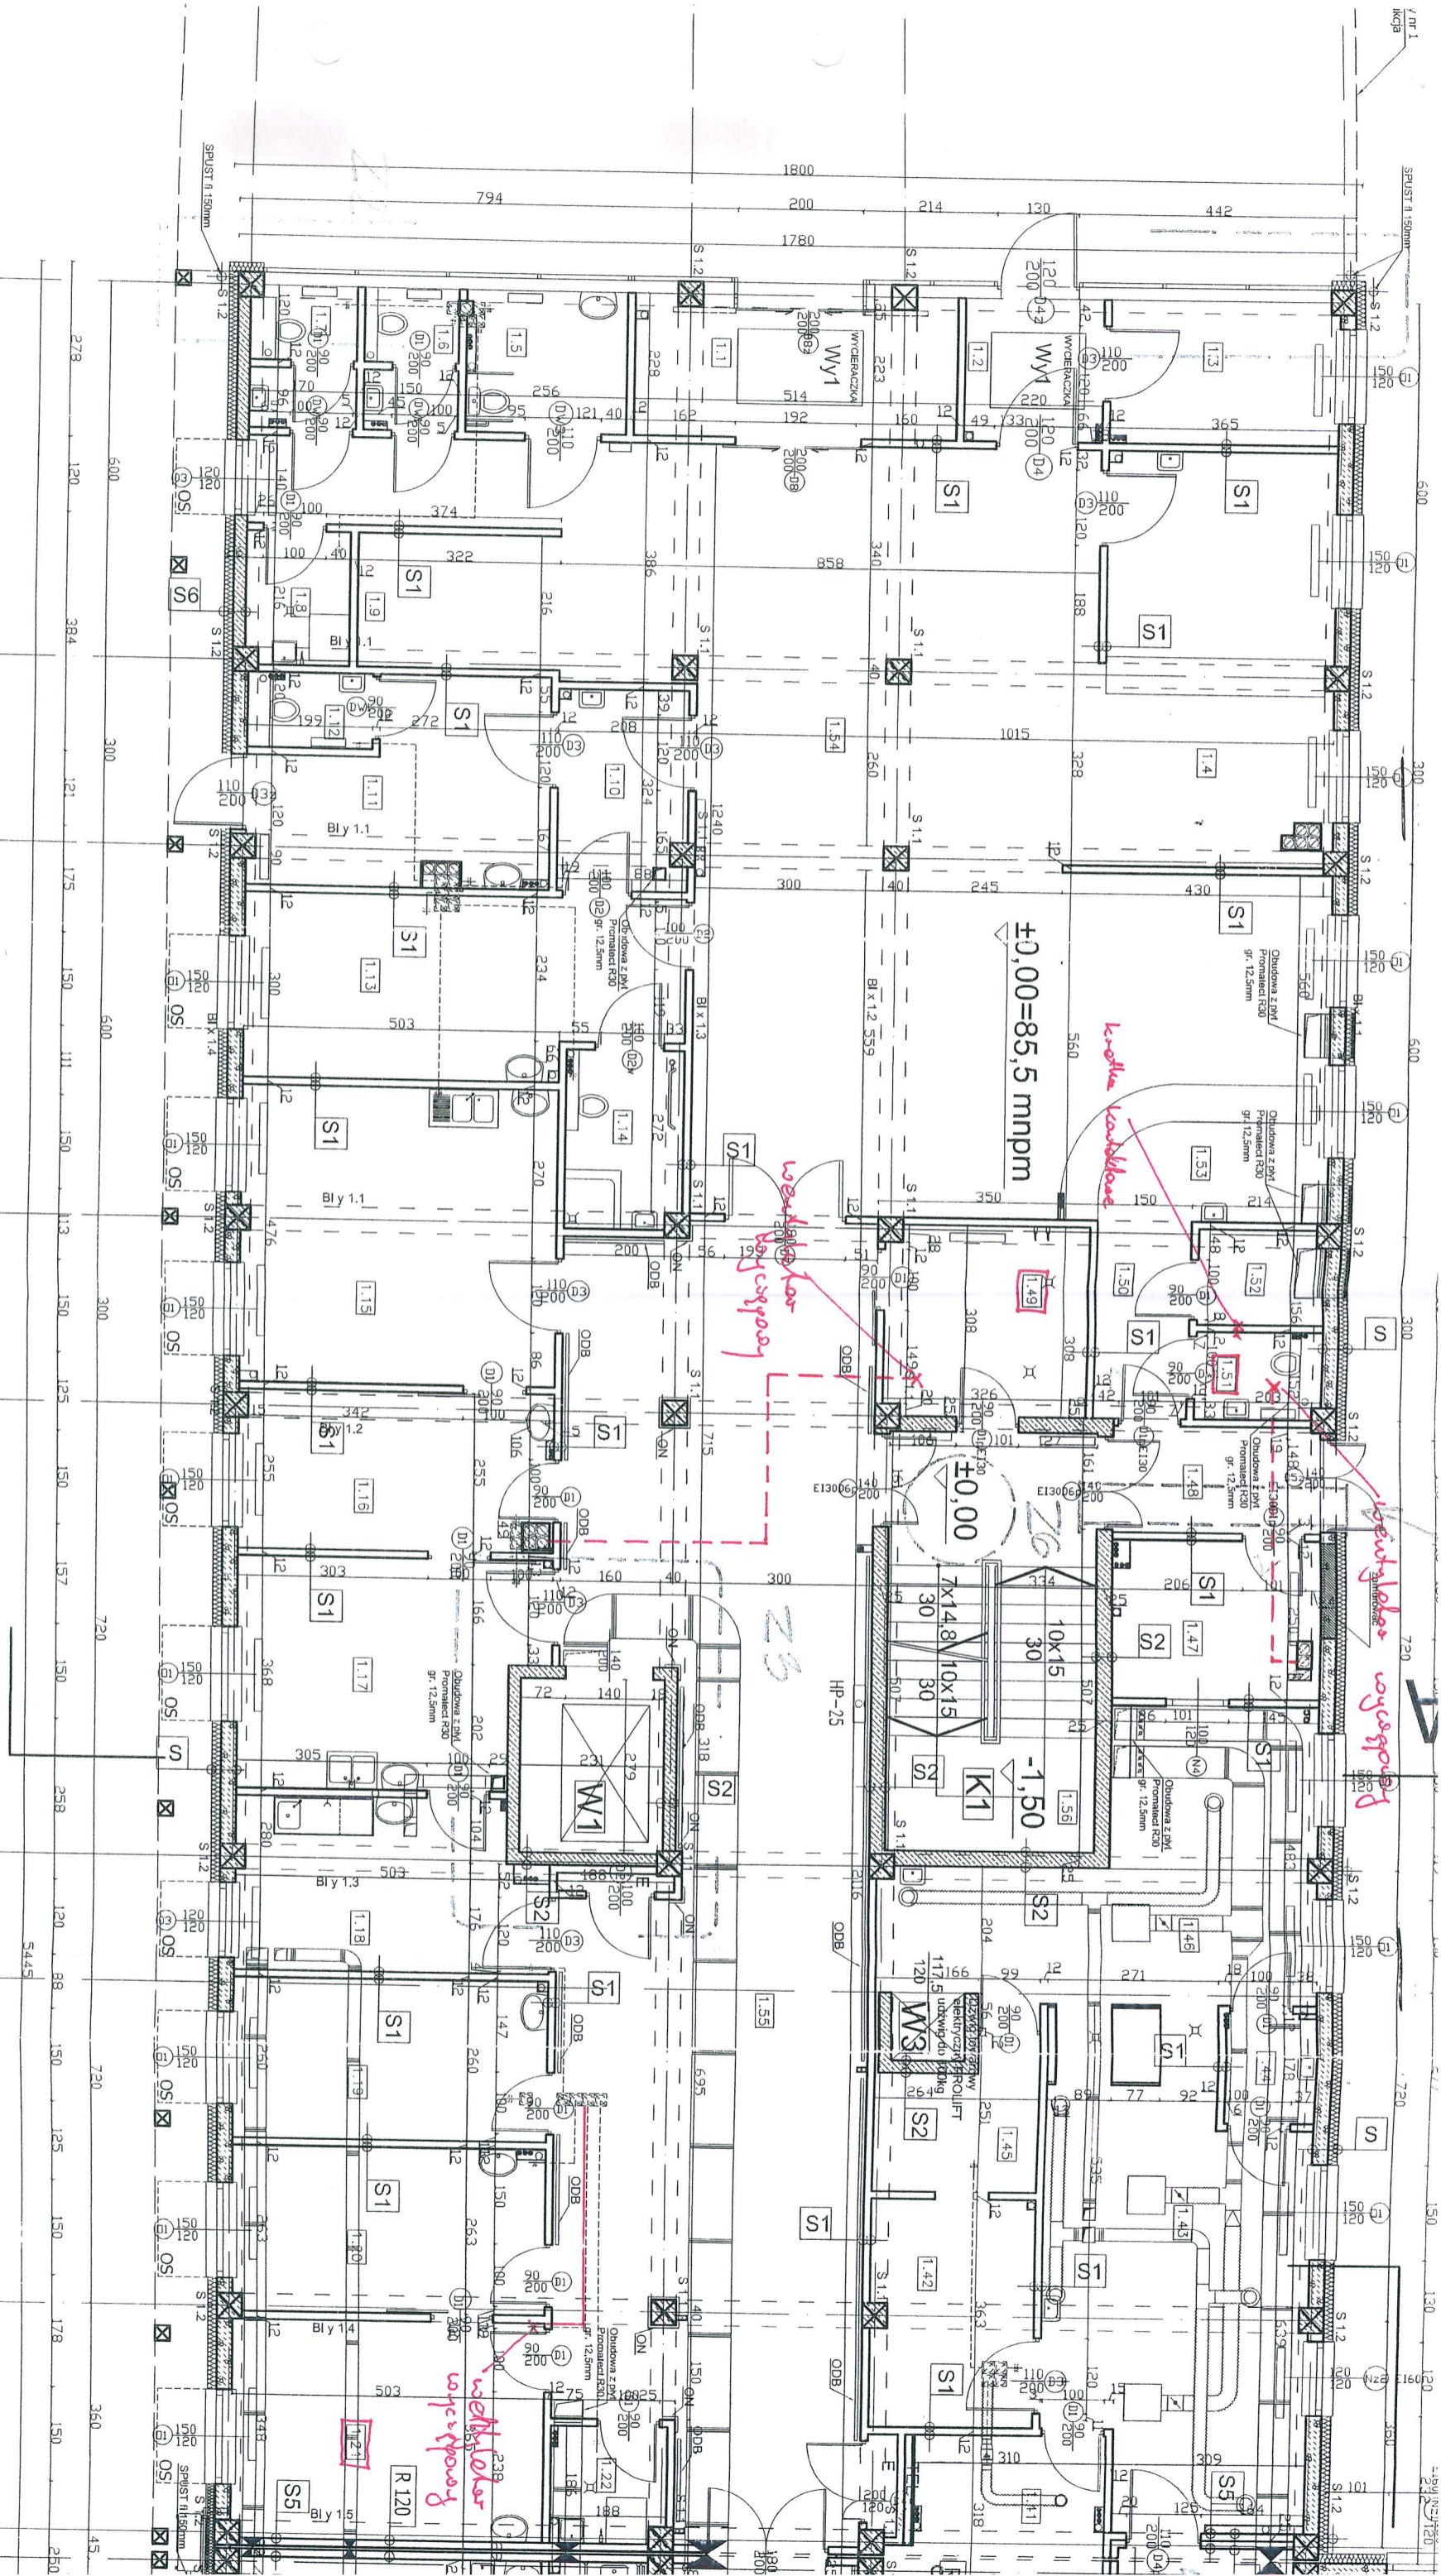

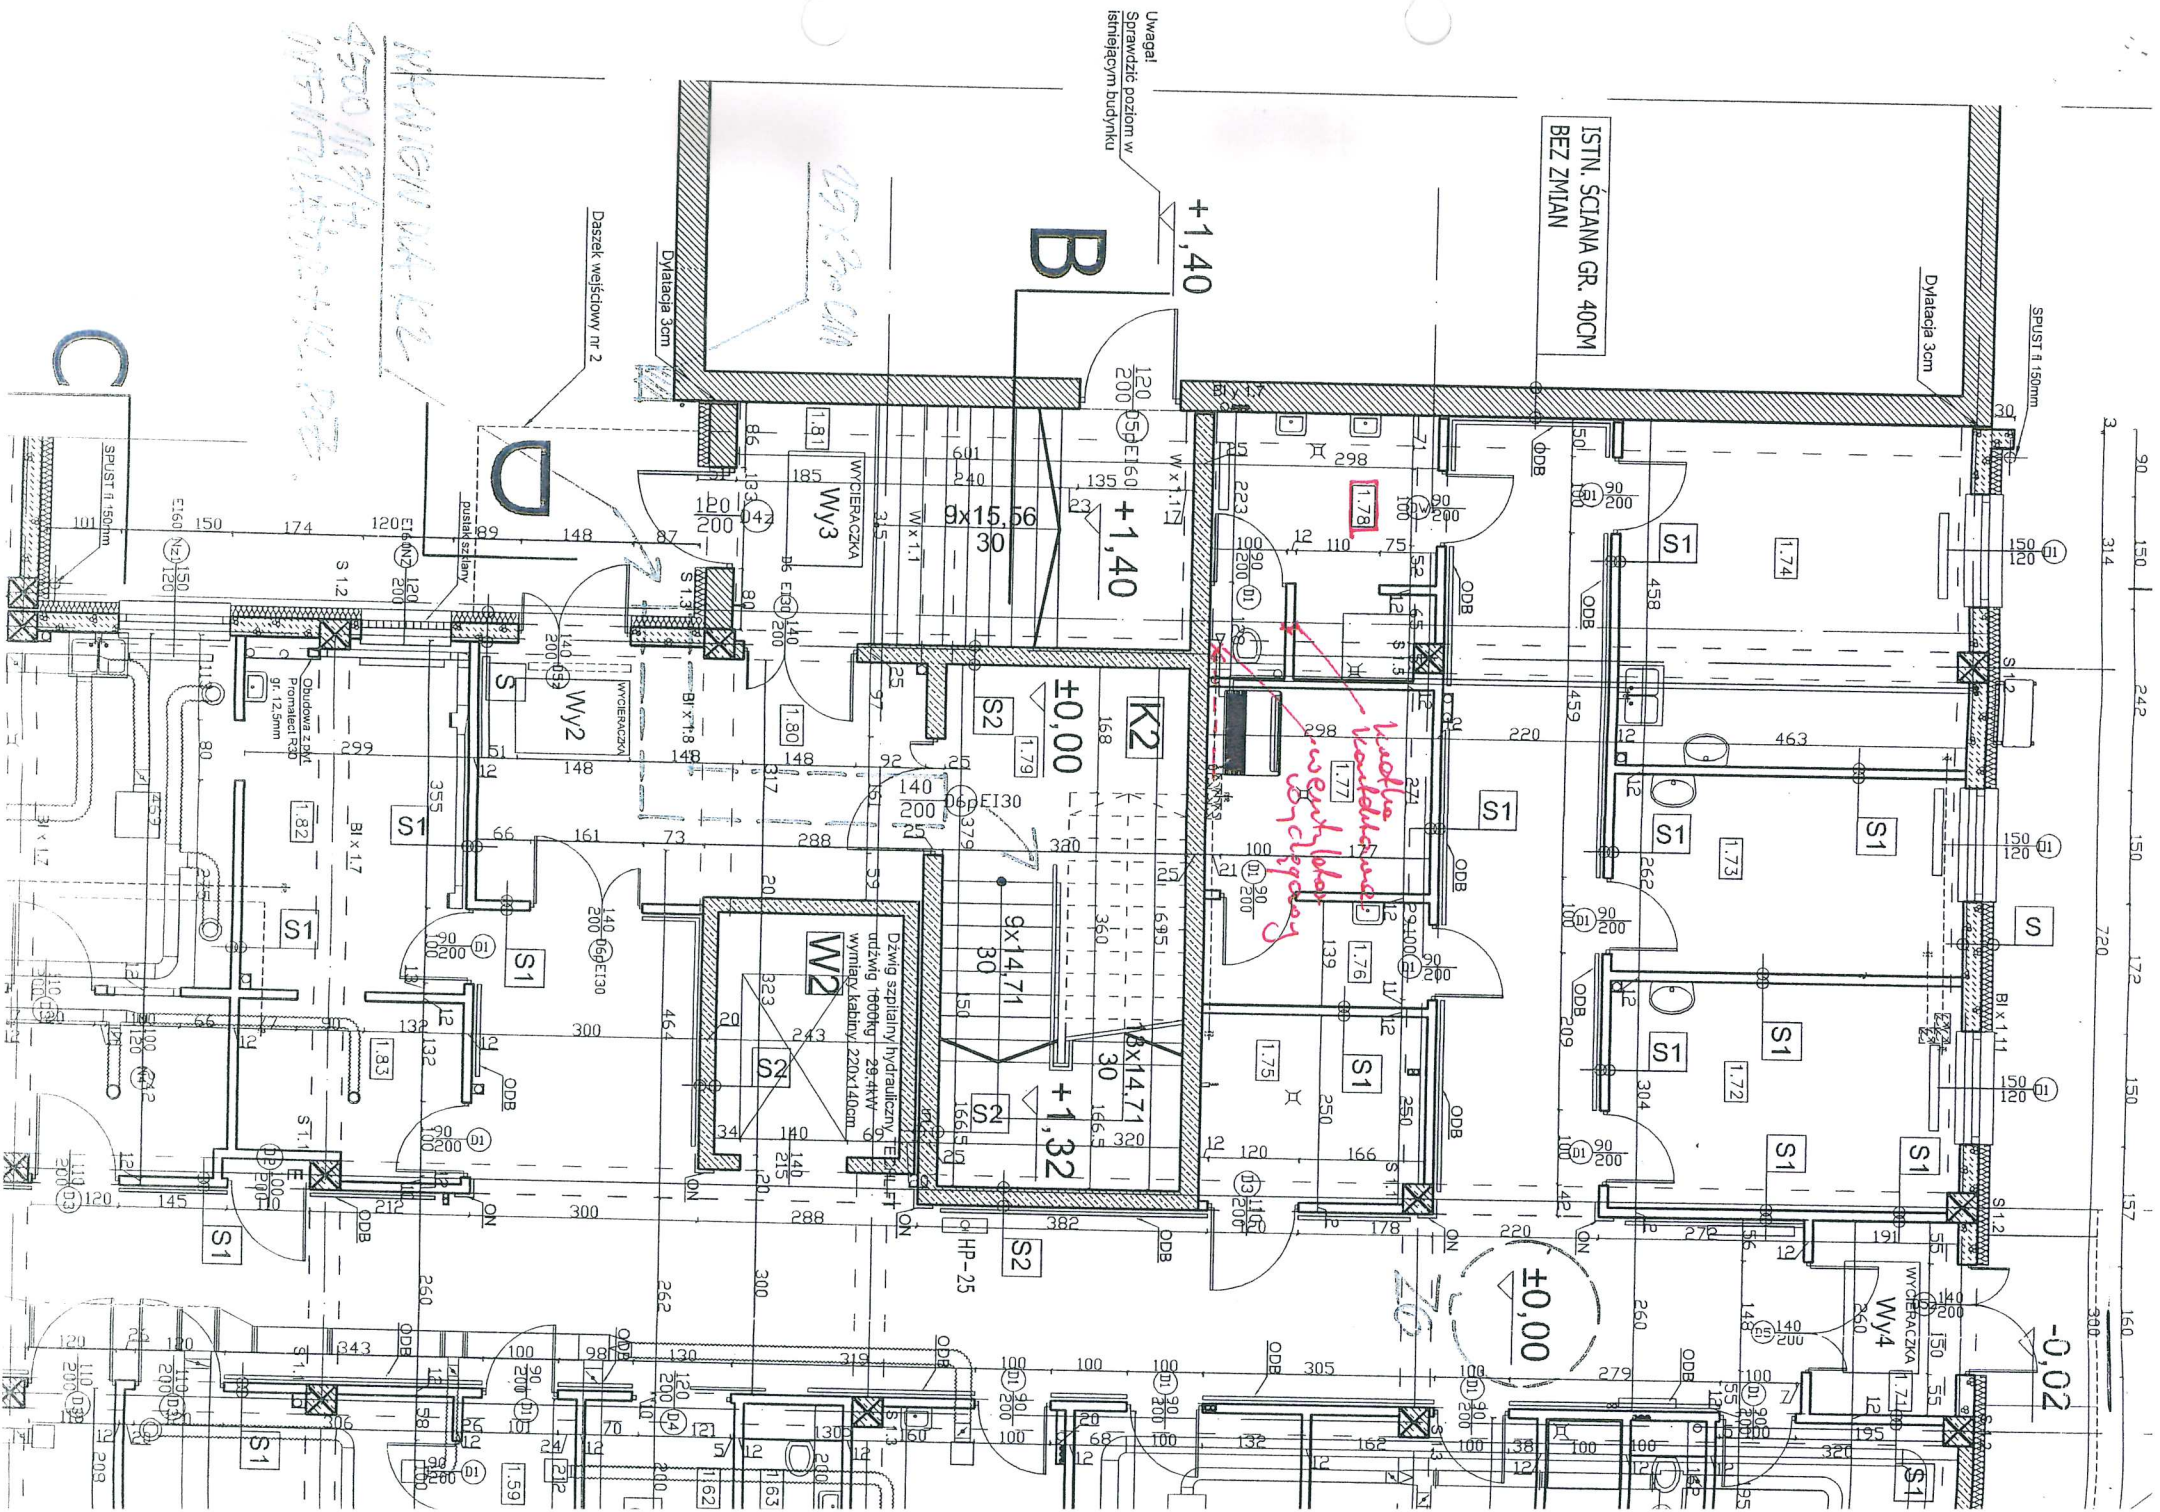

- HP-25
- E
- IEL
- tablica elektryczna wg projektu instalacji elektrycznej
- tablica teletechniczna wg projektu instalacji elektry
- kanały wentylacji mechanicznej
- piony c.o. i wodno-kanalizacyjne, obudowa - płyta
- kratka ściekowa
- kanał wentylacji grawitacyjnej pod sufitem pomieszczenia
- kanał wentylacji grawitacyjnej w pomieszczeniu
- grzejnik c.o. wg projektu instalacji c.o. i c.t.
- rozdzielacz c.o. wg projektu instalacji c.o. i c.t.
- odbojopowrót
- osłona narożnikowa
- ściana Ytong
- styropian
- ściana żelbetowa wg PW Konstrukcja
- ściana z płyt gipsowo-kartonowych
- słupy konstrukcyjne wg PW Konstrukcja
- dźwig szpitalny
- dźwig towarowy
- klatki schodowe
- osłona przeciwsłoneczna

(SAN + BUD) PRZEDSIĘBIORSTWO ROBÓT
INŻYNIERYJNO-BUDOWLANYCH SP. Z O.O.
65-140 Zielona Góra, ul. Wyczółkowskiego 2-20
**DOKUMENTACJA
POWYKONAWCZA**

**PRZEBUDOWA
KIEROWNIK BUDOWY**
mgr inż. **Włodzisław Matyja**
nr upr. L.D.S.005.170.WA/OK/06


- W1 W2 W3 K1 K2 OS

Uwaga:


- Grzejniki wg projektu instalacji c.o.
- Sufity podwieszone wg odrębnych rysunków
- Wypozażenie pomieszczeń wg projektu technologii
- Elementy konstrukcyjne wg projektu konstrukcji

ZMIANA POZIOMA

**SCHEMAT PODŁĄCZENIA WENTYLACJI
W POMIESZCZENIACH 2.80, 2.86, 2.87, 2.88, 2.89**

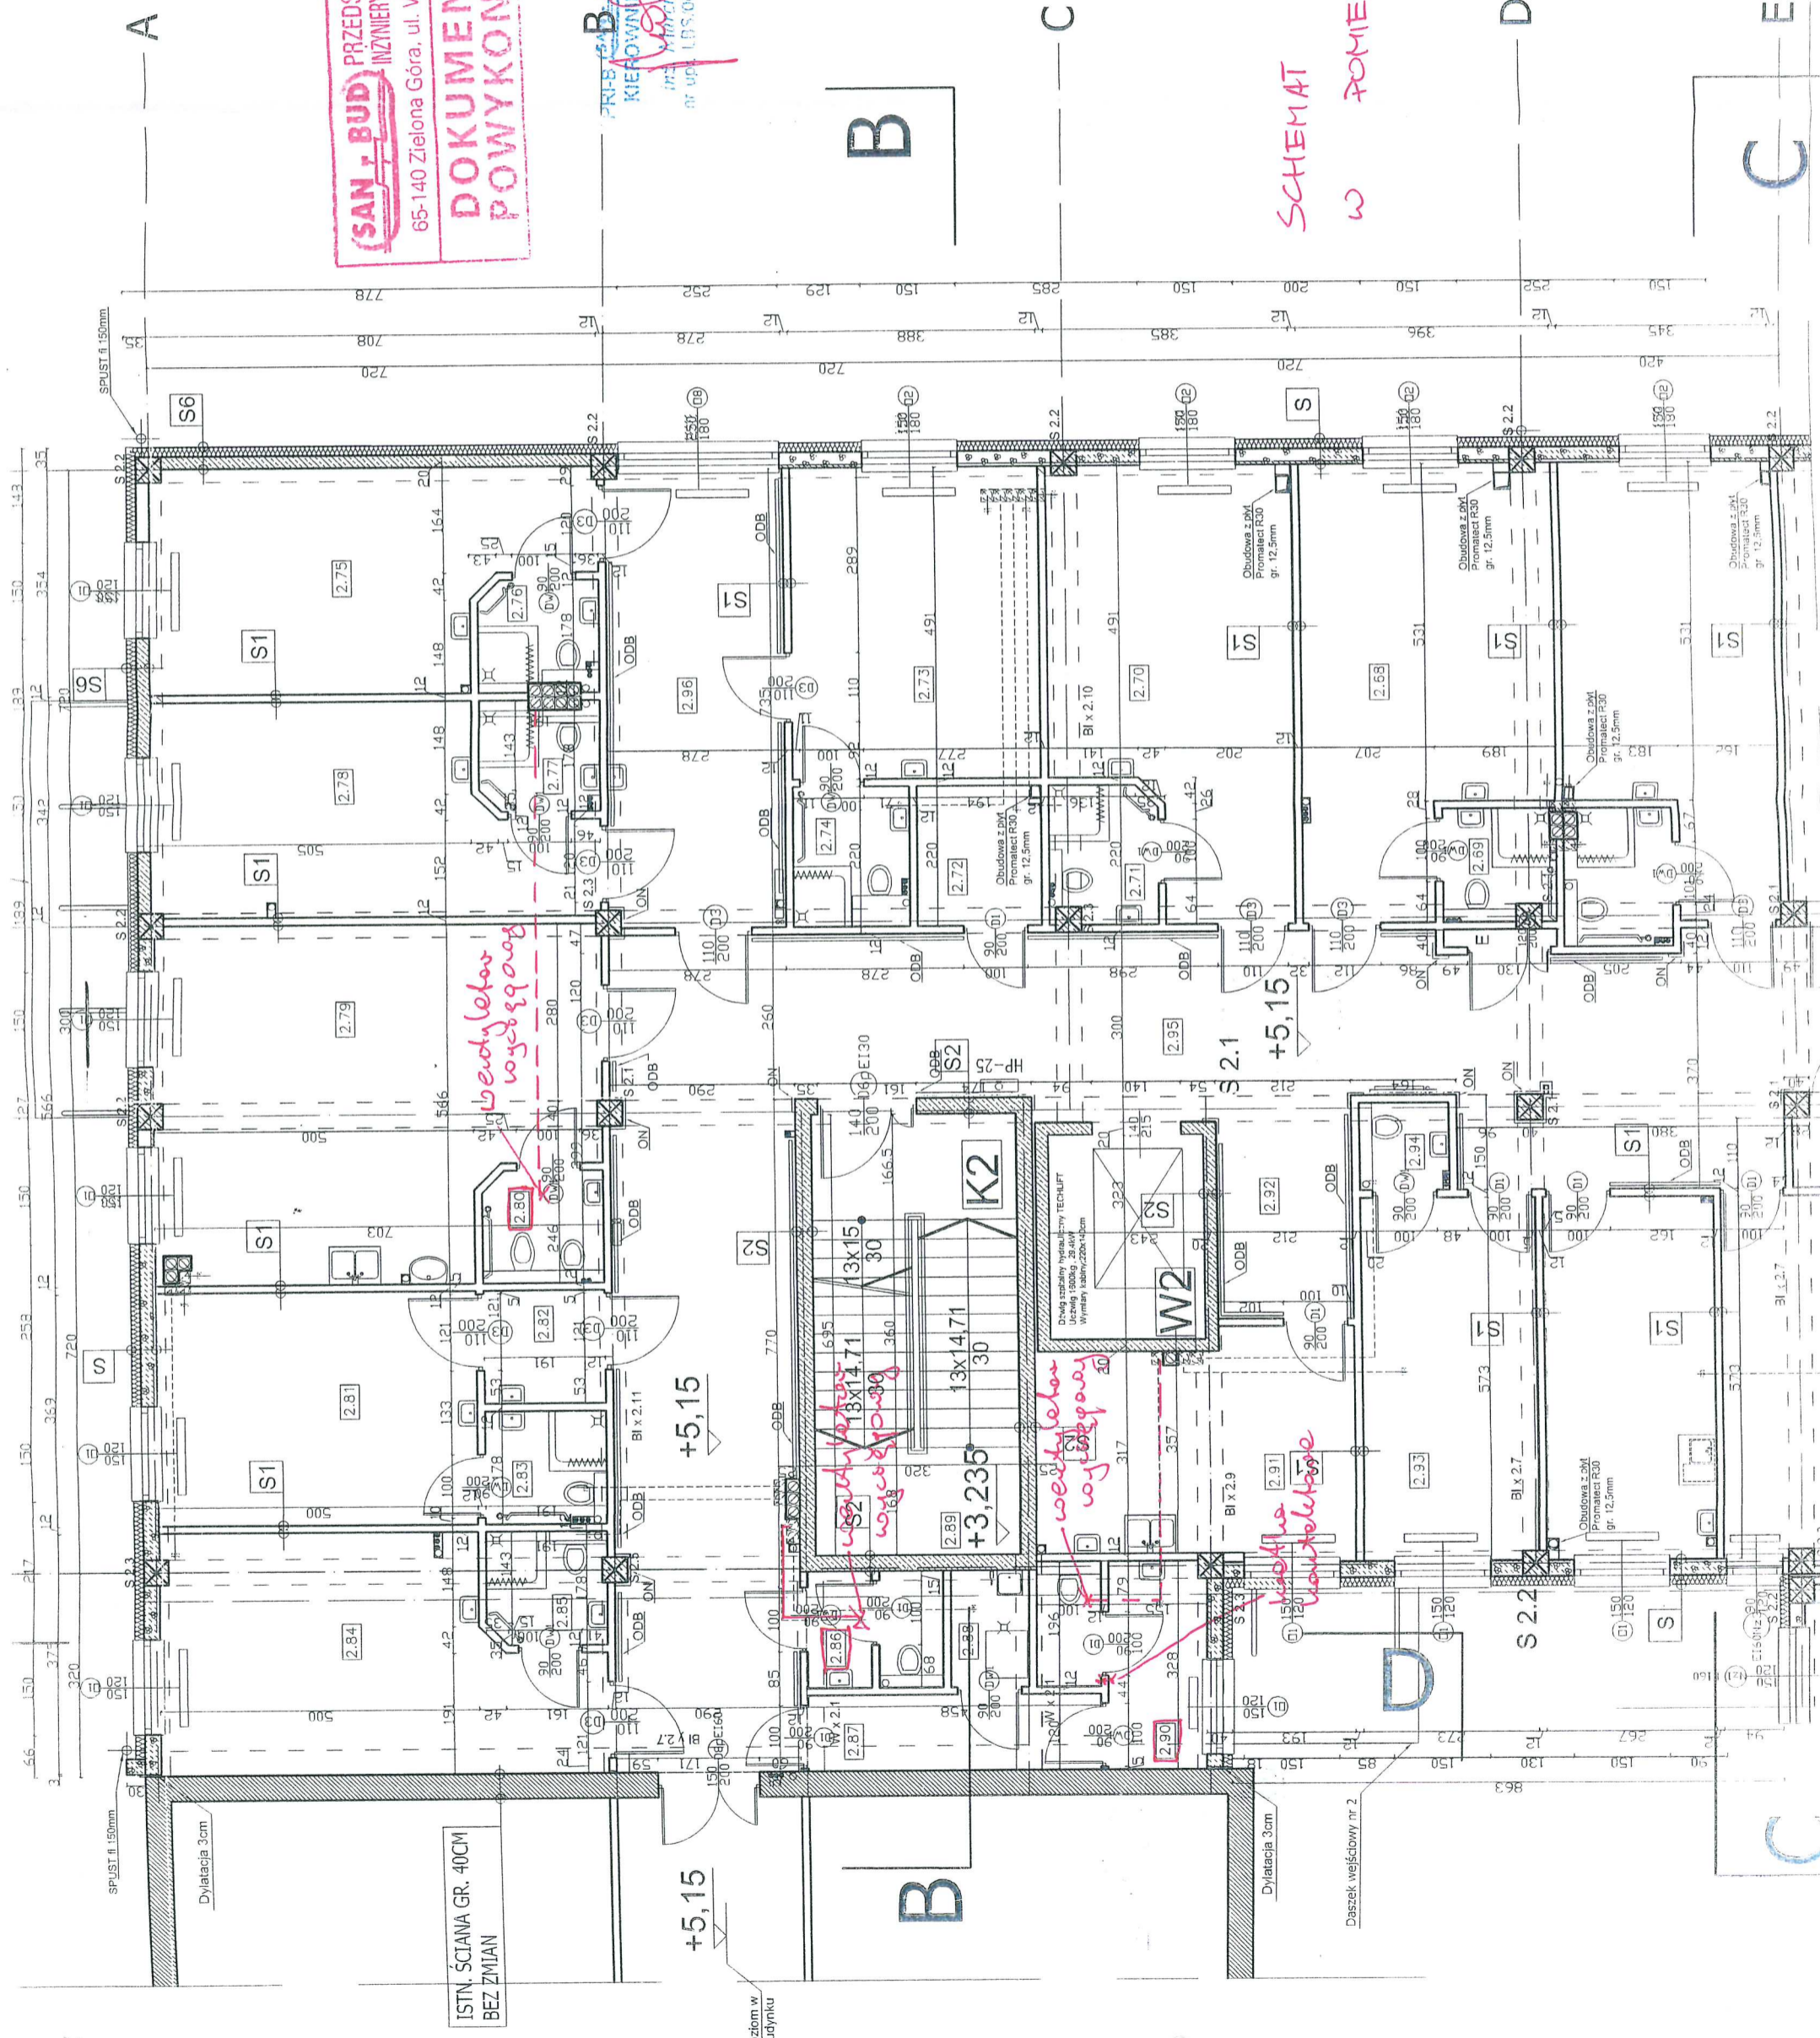

ZAKRES OPRACOWANIA

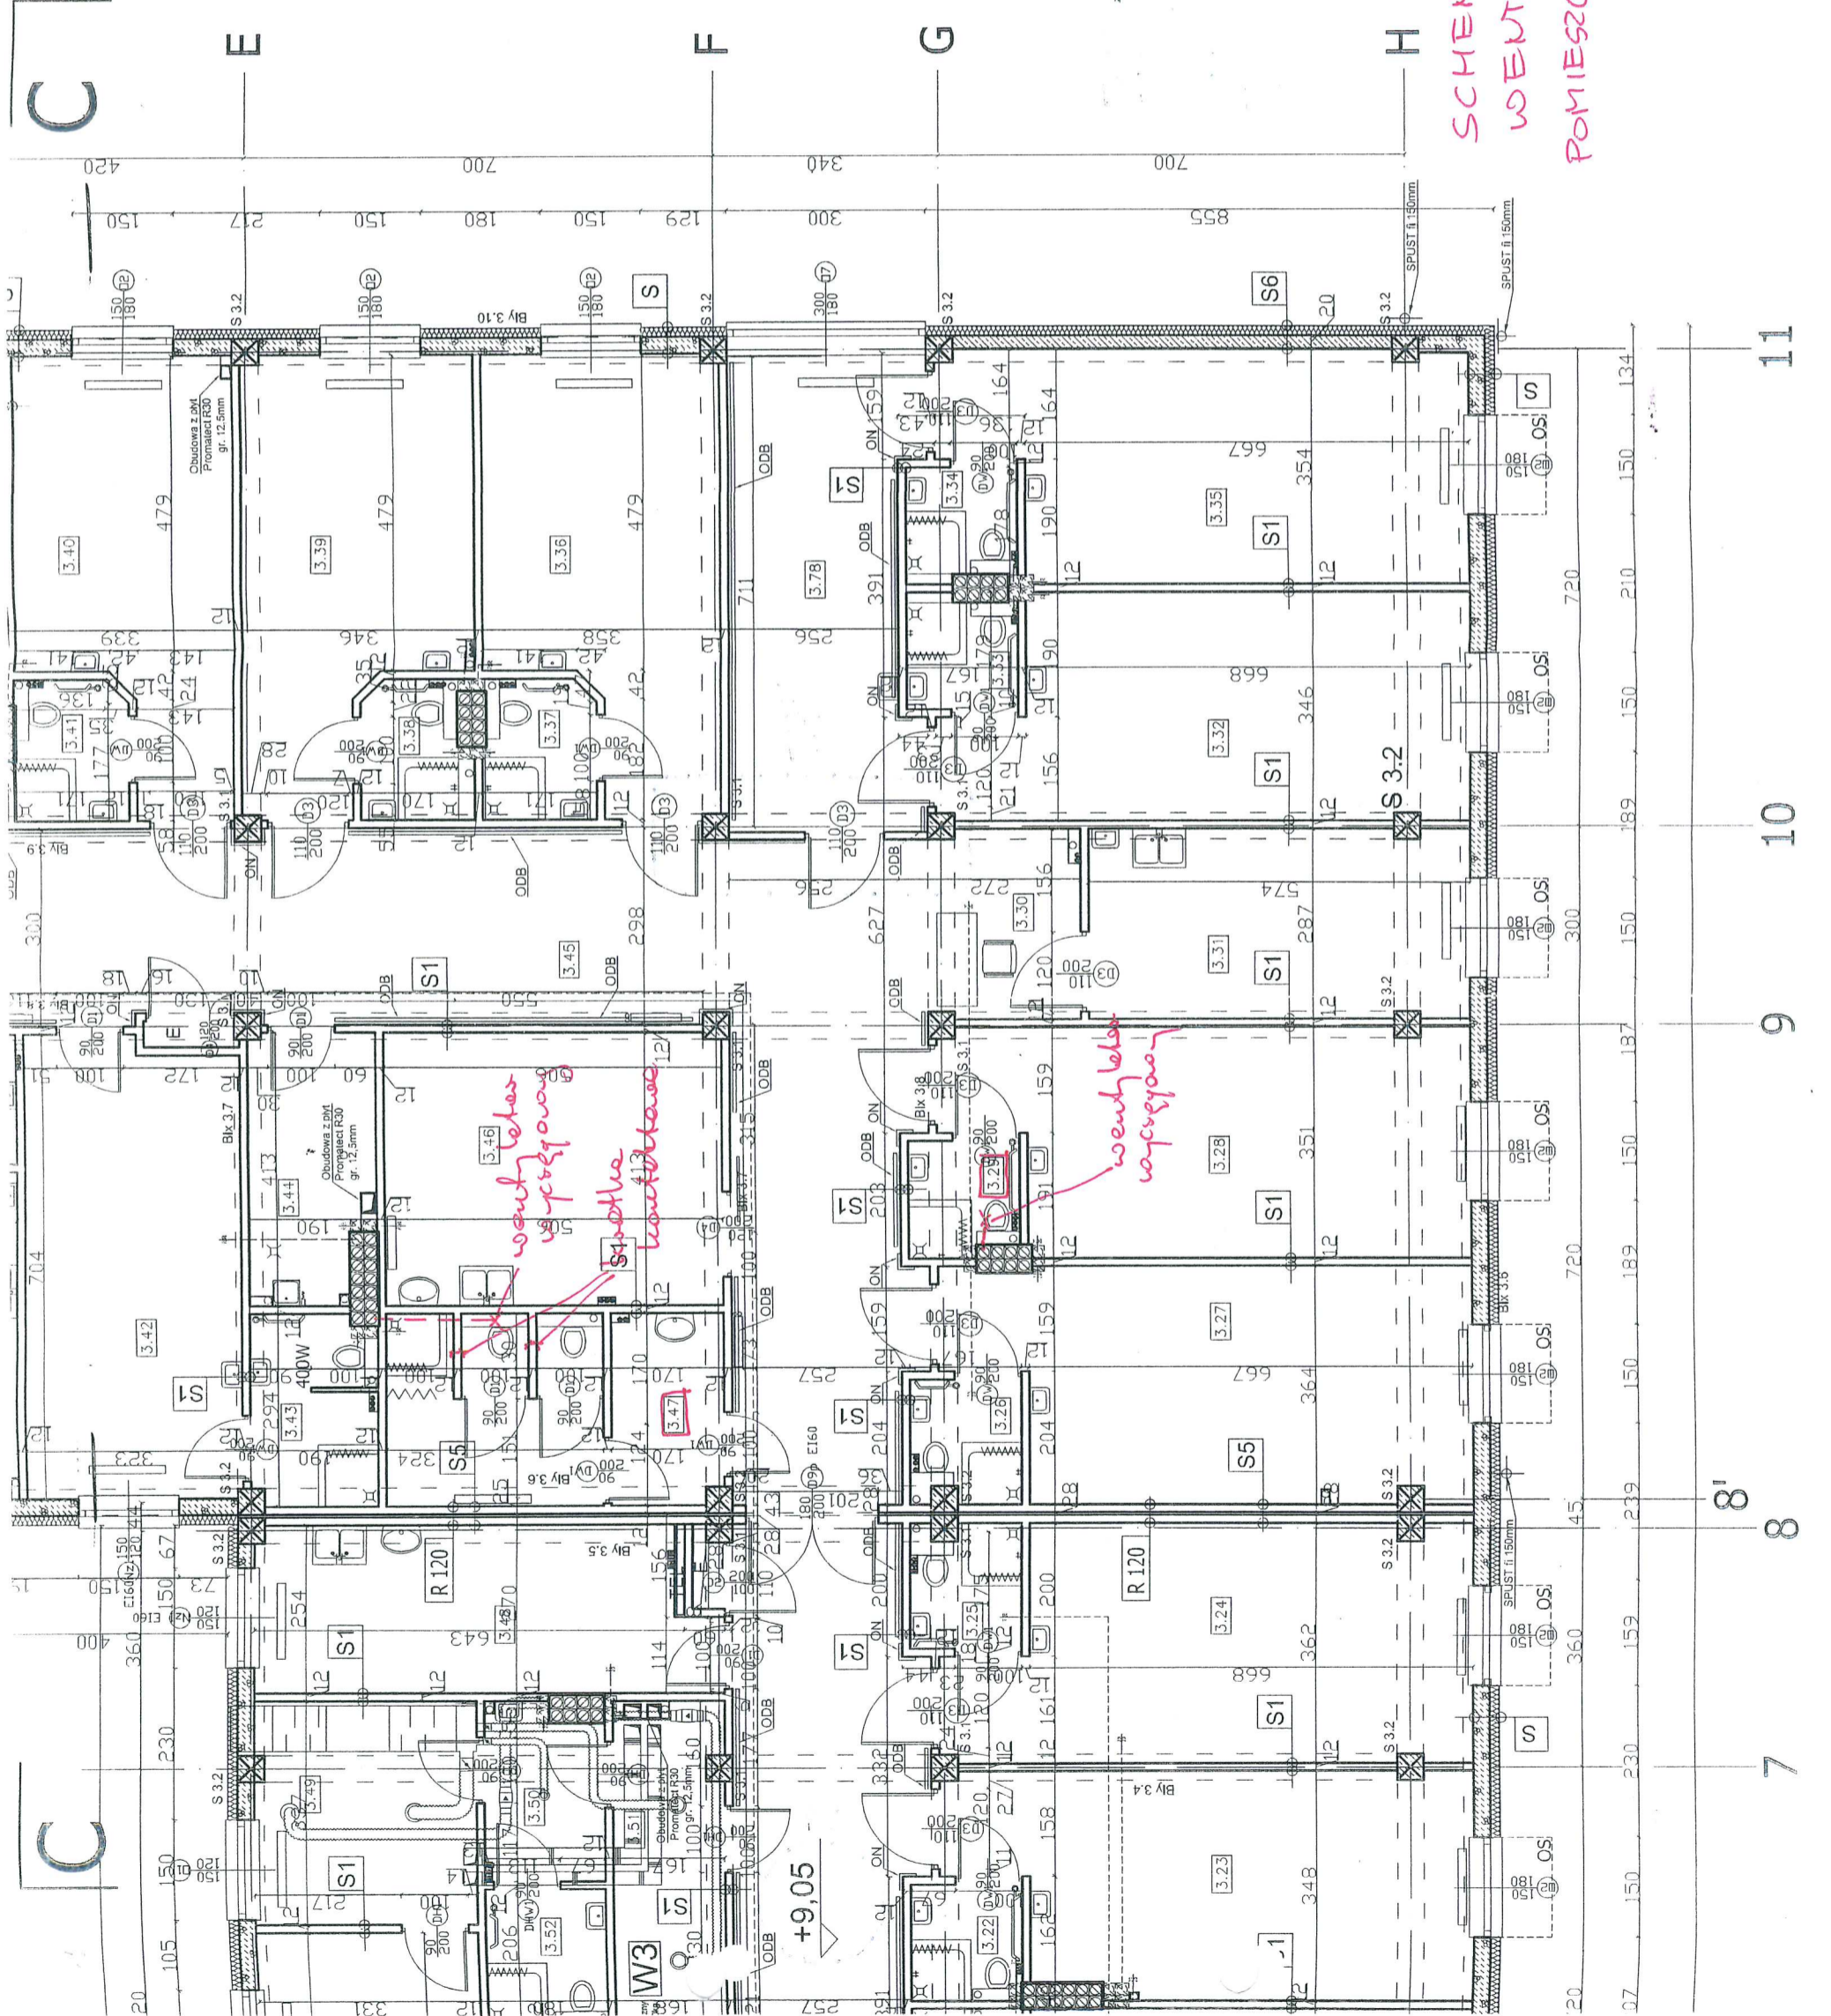

Zestawienie	
Nr pom.	Przeznaczenie

W1 W2 W3
K1 K2 K3
OS
OS

Uwaga:


- Grzejniki wg projektu instalacji c.o.
- Sufity podwieszone wg odrębnych rysunków i op. L&S/005/1/OWOK/2017
- Wypozażenie pomieszczeń wg projektu technologii
- Elementy konstrukcyjne wg projektu konstrukcji

ZMIANA DRZWI DZWIIGN
- DODANO DRZWI + ŚCIANKA
ZMIANA POZIOMY

SCHEMAT PODŁĄCZENIA
WENTYLACJI W
POMIESZCZENIACH 3.47, 3.29

ZAKRES OPRACOWANIA

7 8 9 10 11

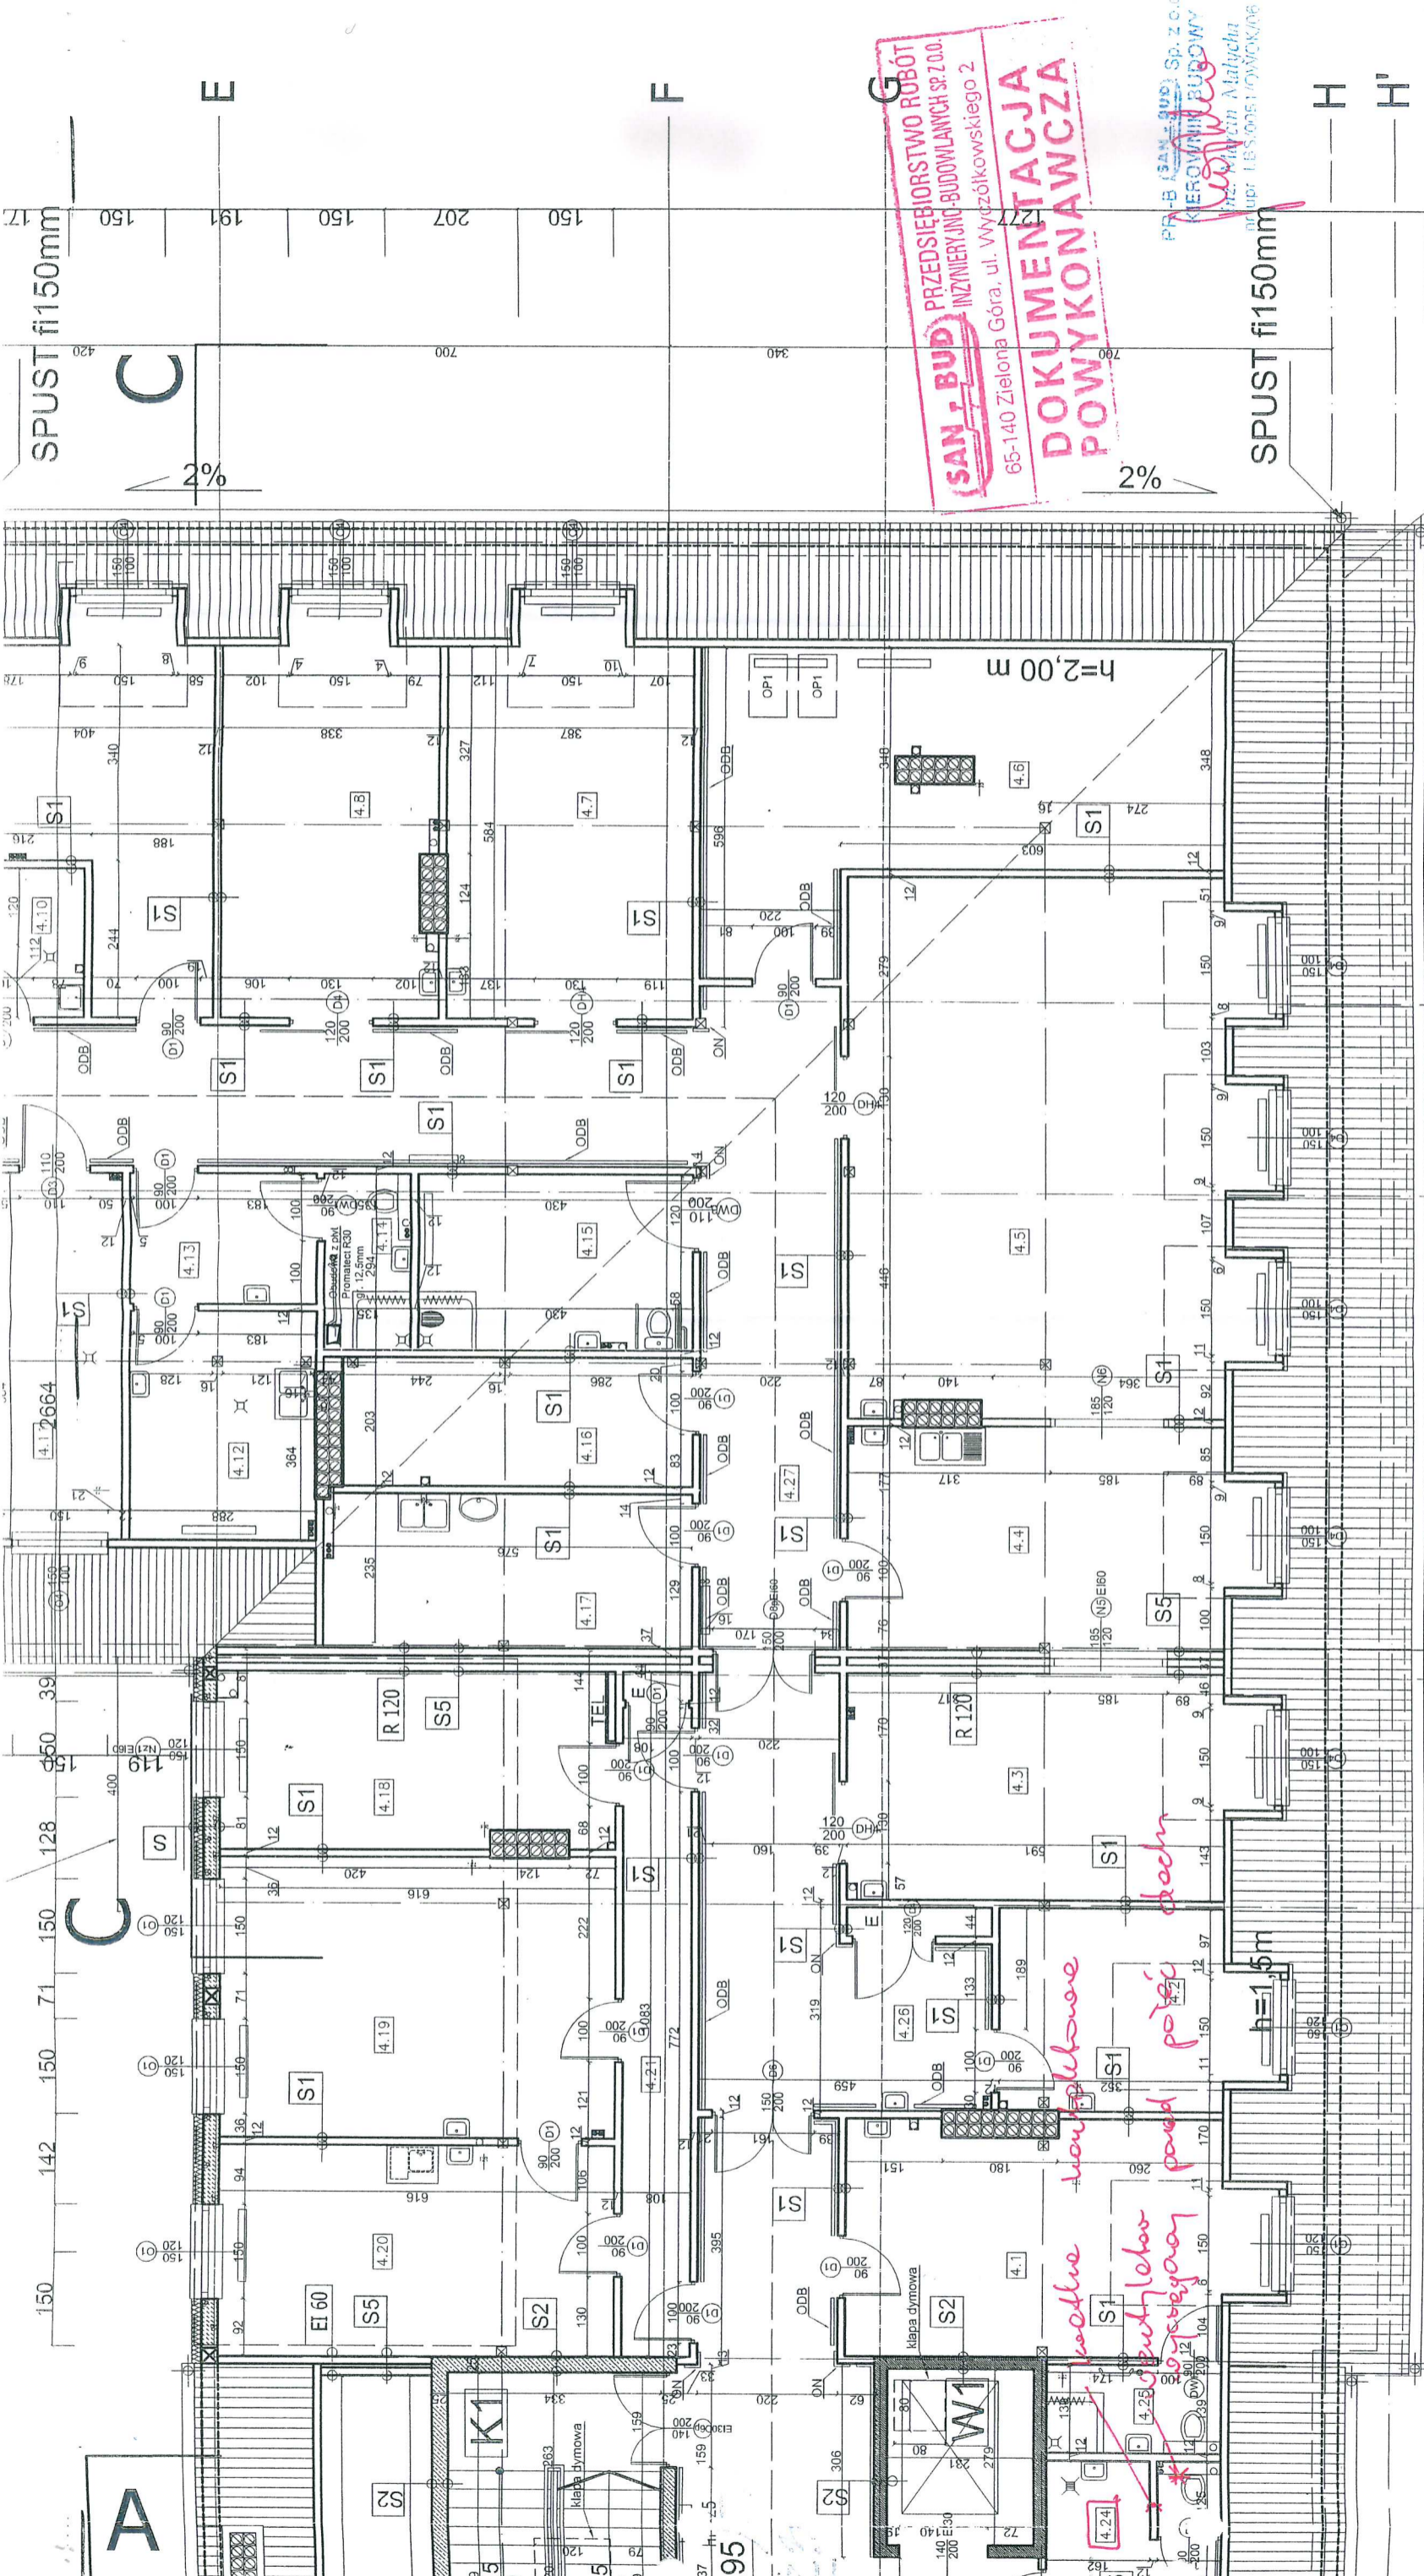

(SAN_T_BUD) PRZEDSIĘBIORSTWO ROBÓT
INŻYNIERYJNO-BUDOWLANYCH SP. Z O.O.
65-140 Zielona Góra, ul. Wyczółkowskiego 2


**DOKUMENTACJA
POWYKONAWCZA**

PR-B (SAN_T_BUD) Sp. z o.o.
KIEROWNIK BUDOWY
mgr inż. Marcin Małachuk

Ścianka kolankowa żelbetowa
wg PW Konstrukcja

**SCHEMAT PODŁĄCZENIA WENTYLACJI
W POMIESZCZENIU 4.24**

ZAKRES OPRACOWA

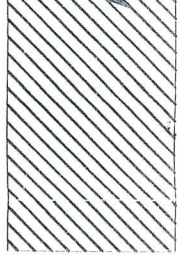

A

6

7

8

8'

9

10

11

Woj. lubuskie
Powiat zielonogórski
Miasto Sulechów
Obwód 1
Sekcja 431.214.0534,0543
Działka 417/1

"GEOMETRA" Sp. z o.o.
66-100 SULECHÓW, ul. Szkolna 9
tel. 068 385 4231, 352 82 51, fax 068 352 82 50
NIP 927-010-09-11 Reg. 476619628

KS.rob. SC 259/2010
KERG 1214-110/2010

GEODETA
Krzysztof Hojan

GEODETA UPRAWNIONY
upr. nr 18711 MGPIB
inż. Andrzej Makaryk

Powiatowy Ośrodek
 Dokumentacji Geologicznej i Kartograficznej
 w Zielonej Górze Delegatura w Sulęchowie
 Wyeksponowane na niniejszej mapie obiekty
 budowlane zostały zinventoryzowane, a doku-
 menty powstałe w wyniku inwentaryzacji przejęto
 do państwowego zasobu geodezyjnego i karto-
 graficznego w dniu: 28.07.2010 r.
 i zaewidencjonowano pod nr.: 1214 - 100 / 2010
Sulechów
 (miejscowość i data)
28.07.2010 r.
 (imię i nazwisko, podpis, stanowisko
 służbowe osoby upoważnionej)

