



RZUT PIWNIC 1:100

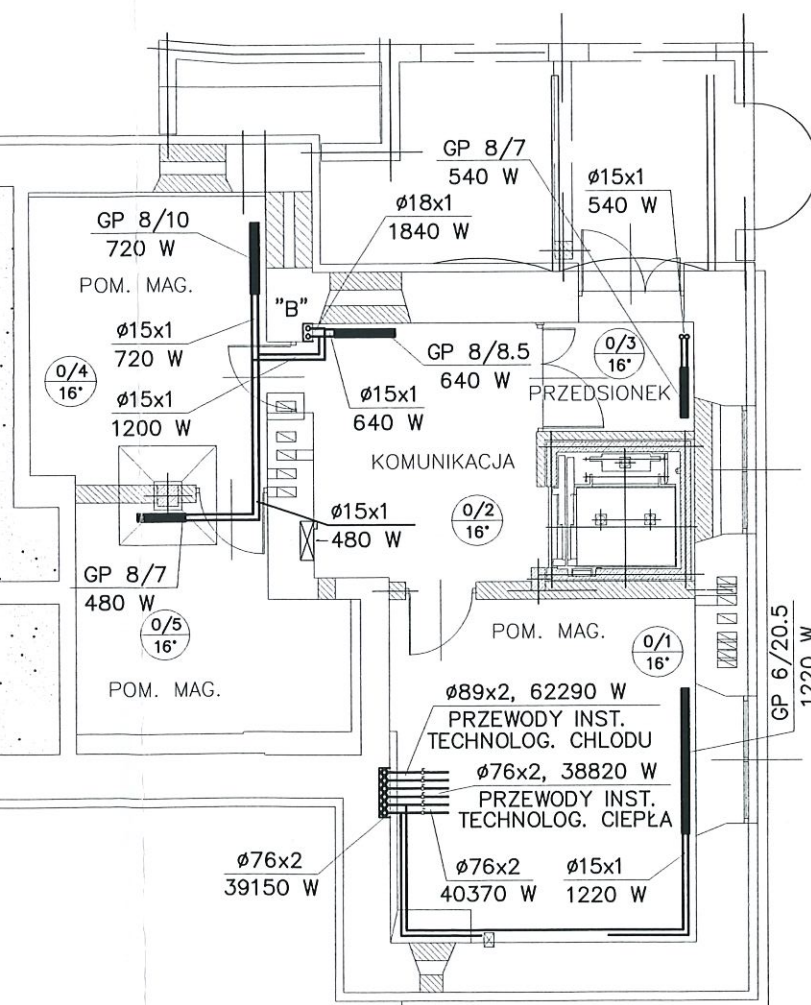


ATELIER >>ZETTA <<		DATA	01.09.08r
PROJEKT POWYKONAWCZY	MUZEUM WIGIERSKIEGO PARKU NARODOWEGO im. A. LITYŃSKIEGO W STARYM FOLWARKU CZĘŚĆ "A"	SKALA	1:100
RYSUNEK	RZUT PIWNIC-INSTALACJA C.O., CIEPŁA I CHŁODU TECHNOLOGICZNEGO	RYS.	1
AUTOR	dr inż. Sławomir Sidoruk	BRANŻA	IS
WSPÓŁPRACA	mgr inż. Justyna Tomczak-Morzy	BŁ 362/89	

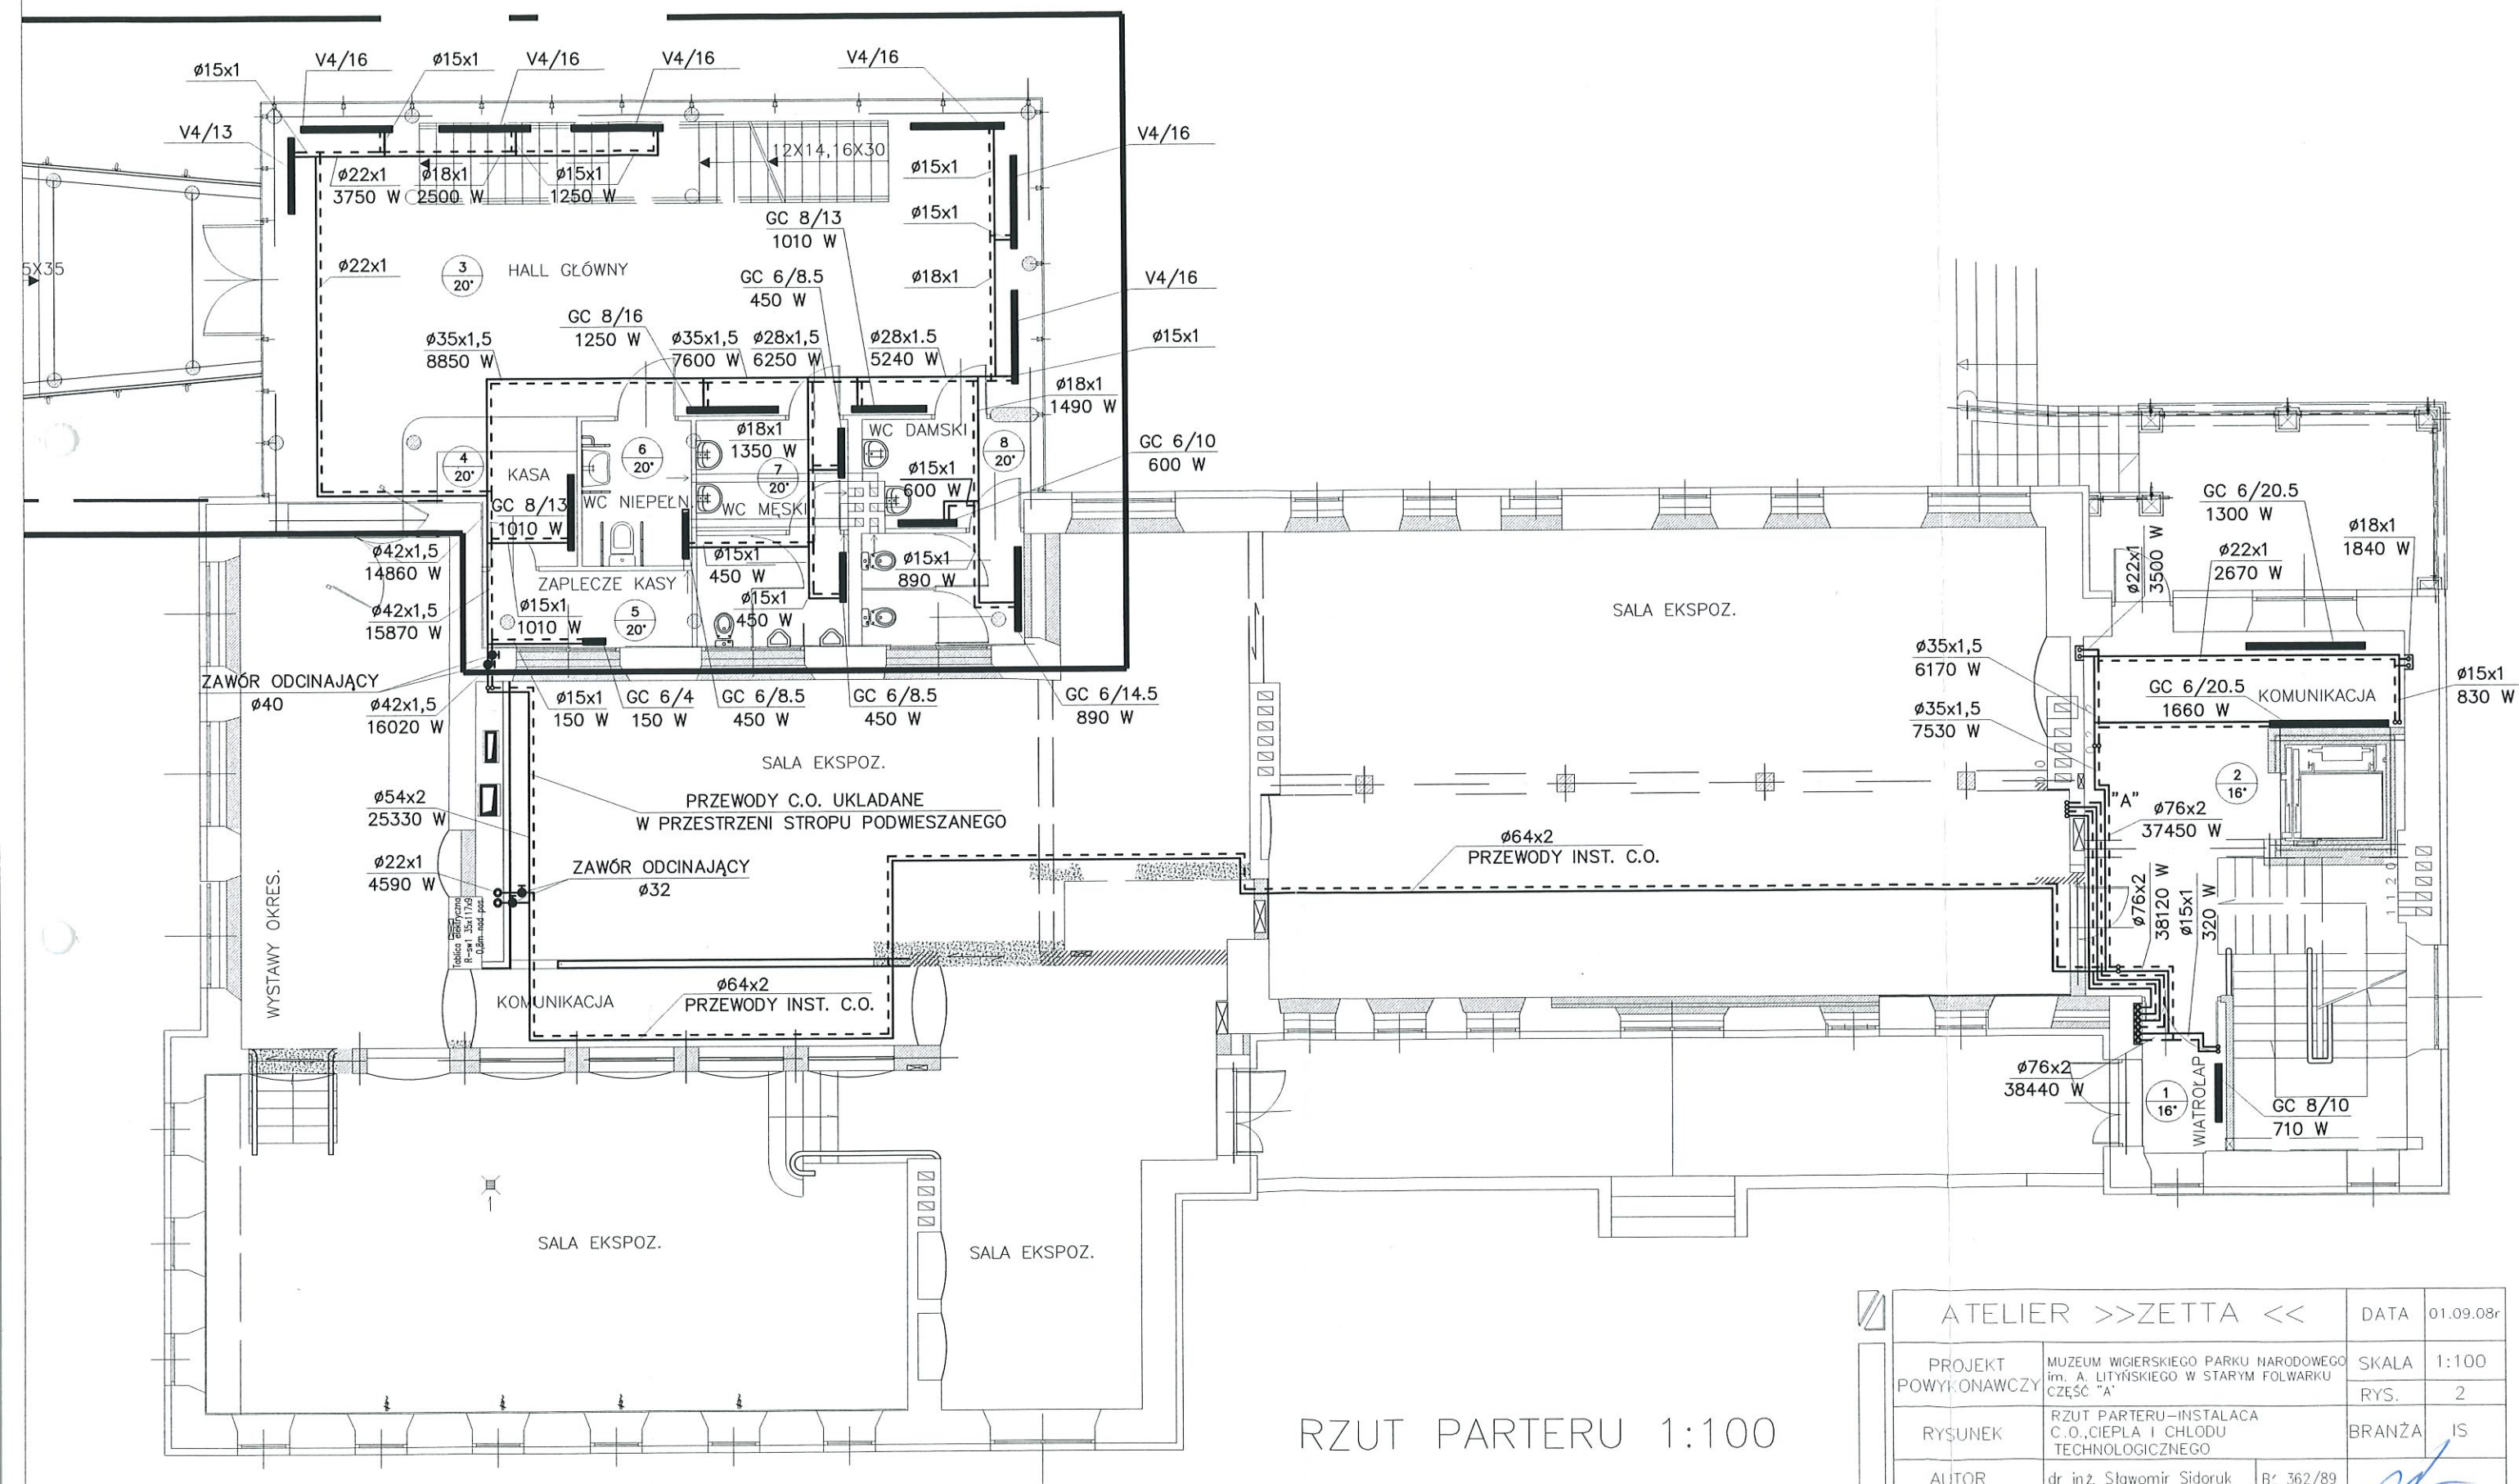


RZUT PARTERU 1:100

ATELIER >>ZETTA <<		DATA	01.09.08r
PROJEKT POWYKONAWCZY	MUZEUM WIGIERSKIEGO PARKU NARODOWEGO im. A. LITYŃSKIEGO W STARYM FOLWARKU CZĘŚĆ "A"	SKALA	1:100
		RYS.	2
RYSUNEK	RZUT PARTERU-INSTALACJA C.O., CIEPŁA I CHŁODU TECHNOLOGICZNEGO	BRANŻA	IS
AUTOR	dr inż. Sławomir Sidoruk	Bz	362/89
WSPÓŁPRACA	mgr inż. Justyna Tomczak-Morzy	<i>Tomczak-Morzy</i>	

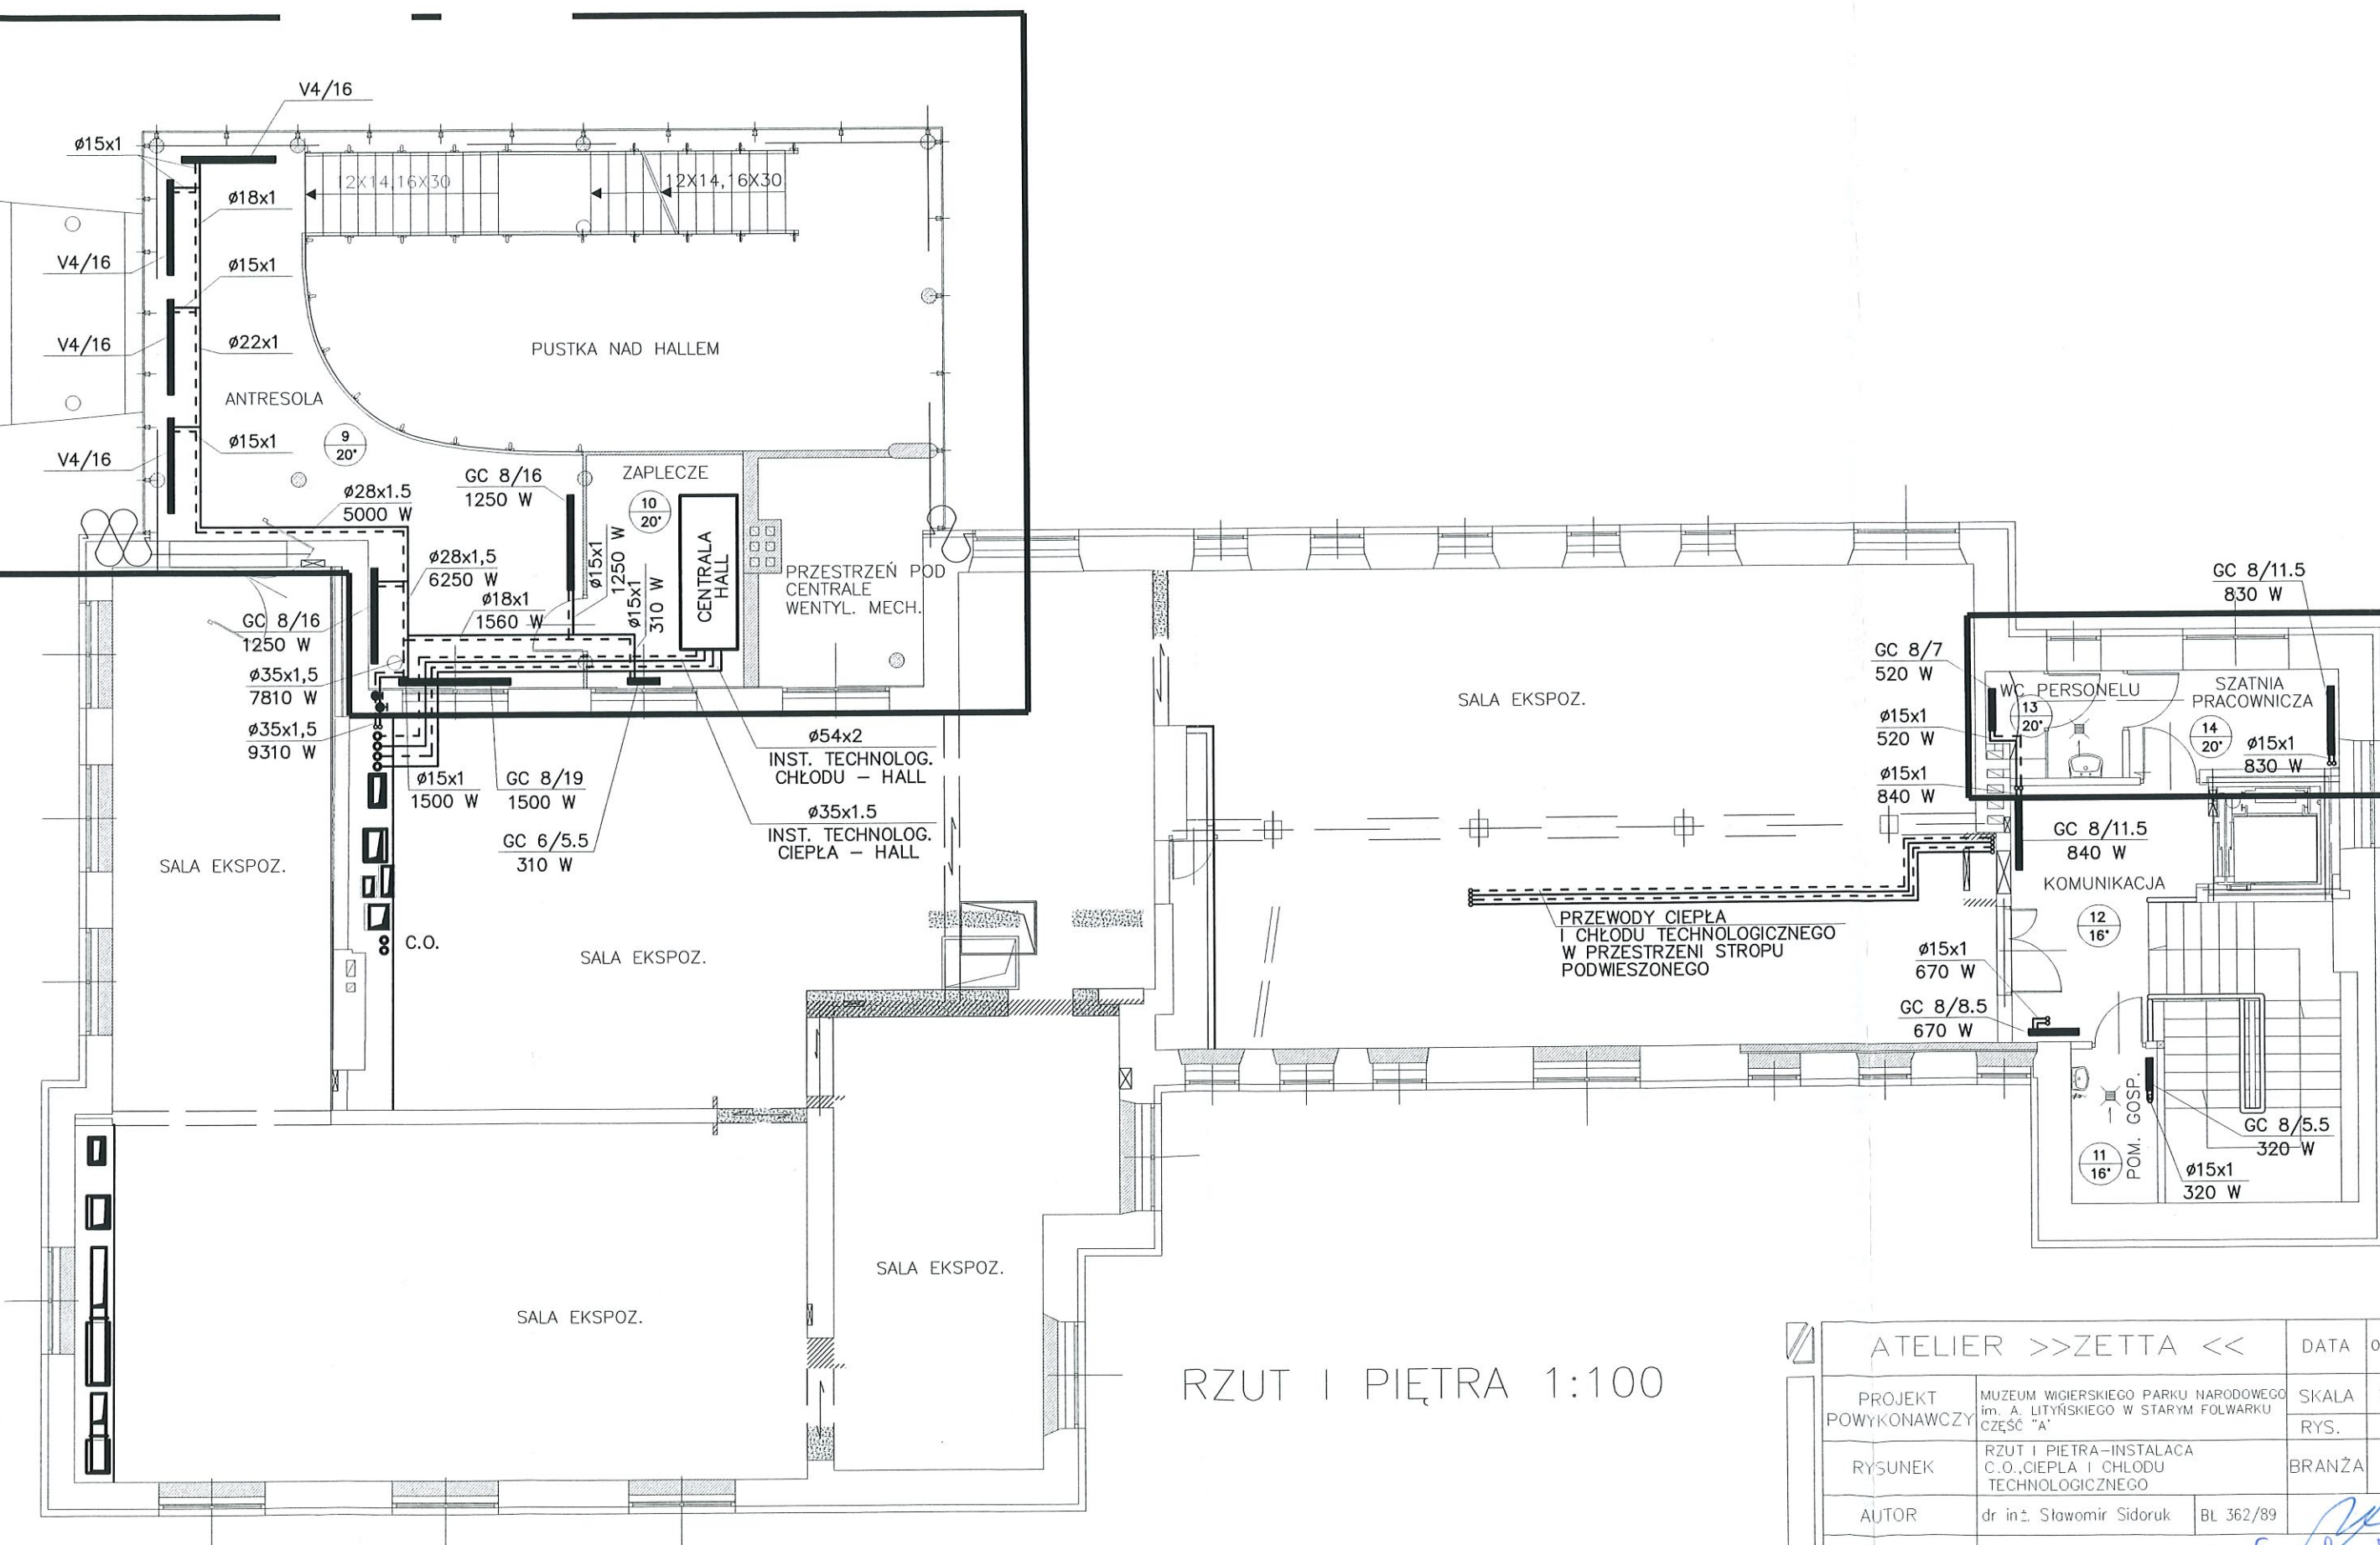

RZUT I PIĘTRA 1:100

ATELIER >>ZETTA <<		DATA	01.09.08r
PROJEKT POWYKONAWCZY	MUZEUM WIGERSKIEGO PARKU NARODOWEGO im. A. LITYŃSKIEGO W STARYM FOLWARKU CZĘŚĆ "A"	SKALA	1:100
RYSUNEK	RZUT I PIĘTRA-INSTALACJA C.O., CIEPŁA I CHŁODU TECHNOLOGICZNEGO	RYS.	3
AUTOR	dr inż. Sławomir Sidoruk	BRANŻA	IS
WSPÓŁPRACA	mgr inż. Justyna Tomczak-Morzy		

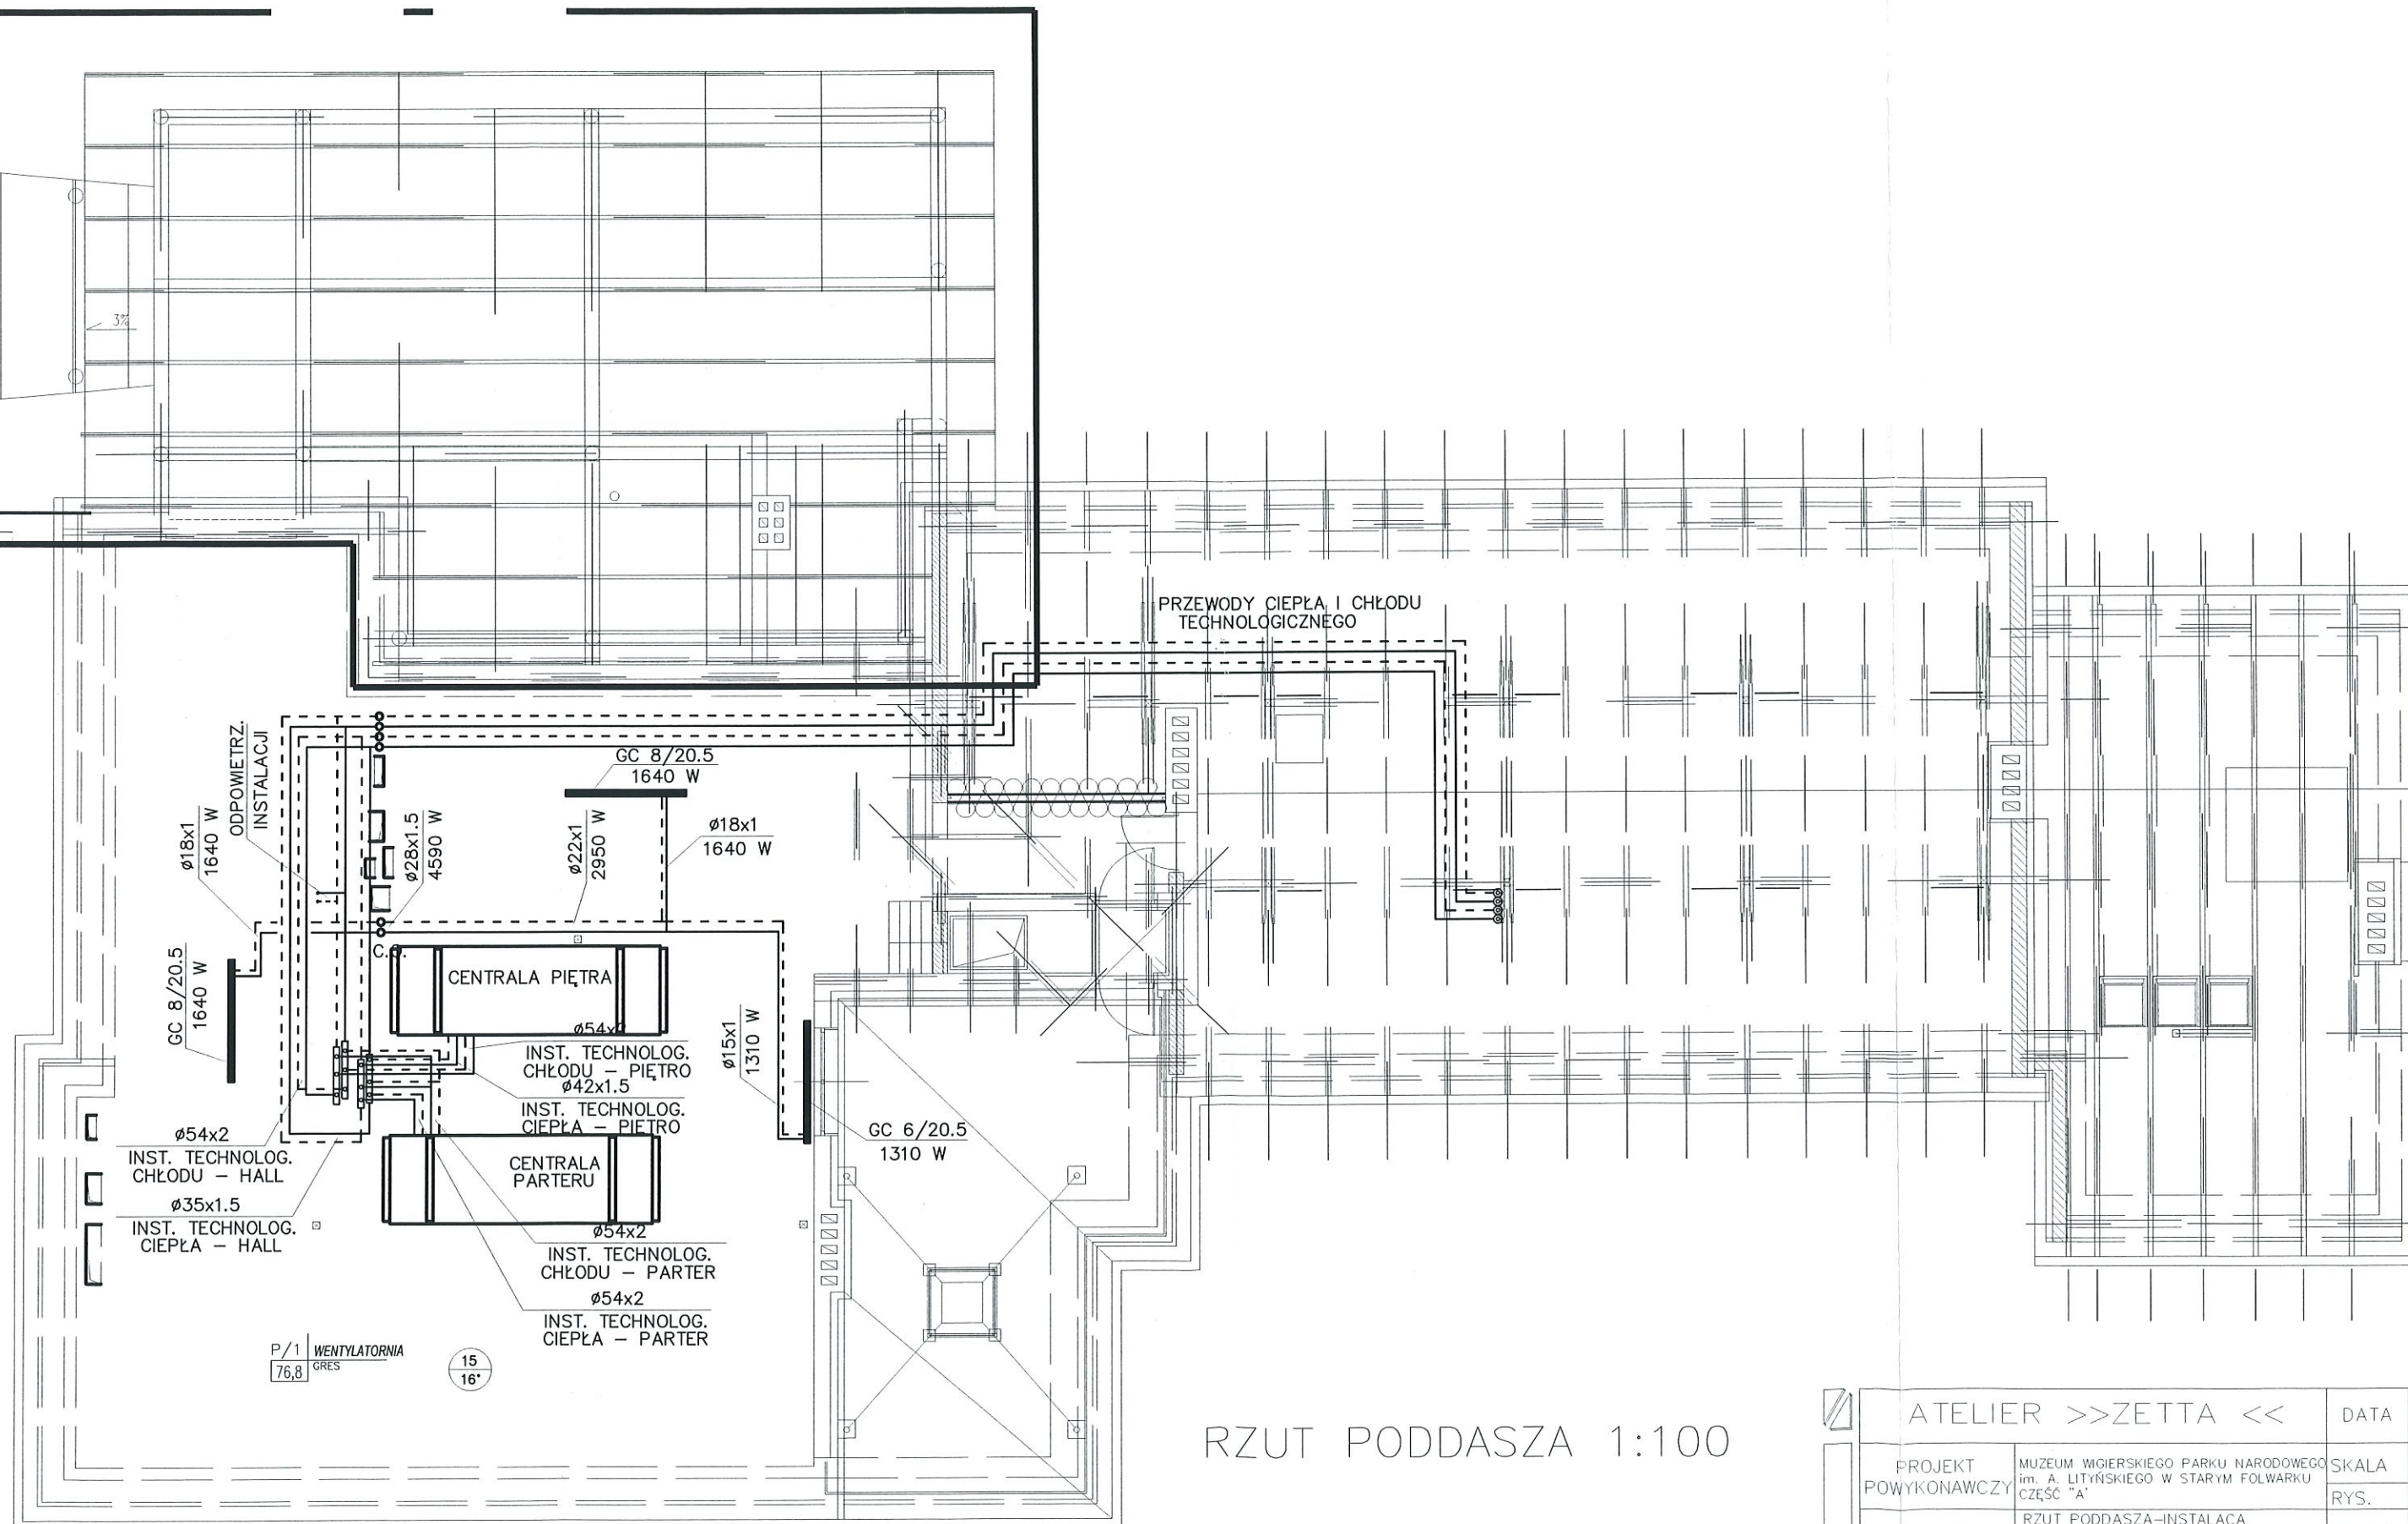

RZUT PODDASZA 1:100

ATELIER >>ZETTA <<		DATA	01.09.08r
PROJEKT POWYKONAWCZY	MUZEUM WIGIERSKIEGO PARKU NARODOWEGO im. A. LITYŃSKIEGO W STARYM FOLWARKU CZĘŚĆ "A"	SKALA	1:100
		RYS.	4
RYSUNEK	RZUT PODDASZA-INSTALACJA C.O., CIEPŁA I CHŁODU TECHNOLOGICZNEGO	BRANŻA	IS
AUTOR	dr inż. Sławomir Sidoruk	Bz. 362/89	<i>Tomczak-Morzy</i>
WSPÓŁPRACA	mgr inż. Justyna Tomczak-Morzy		