
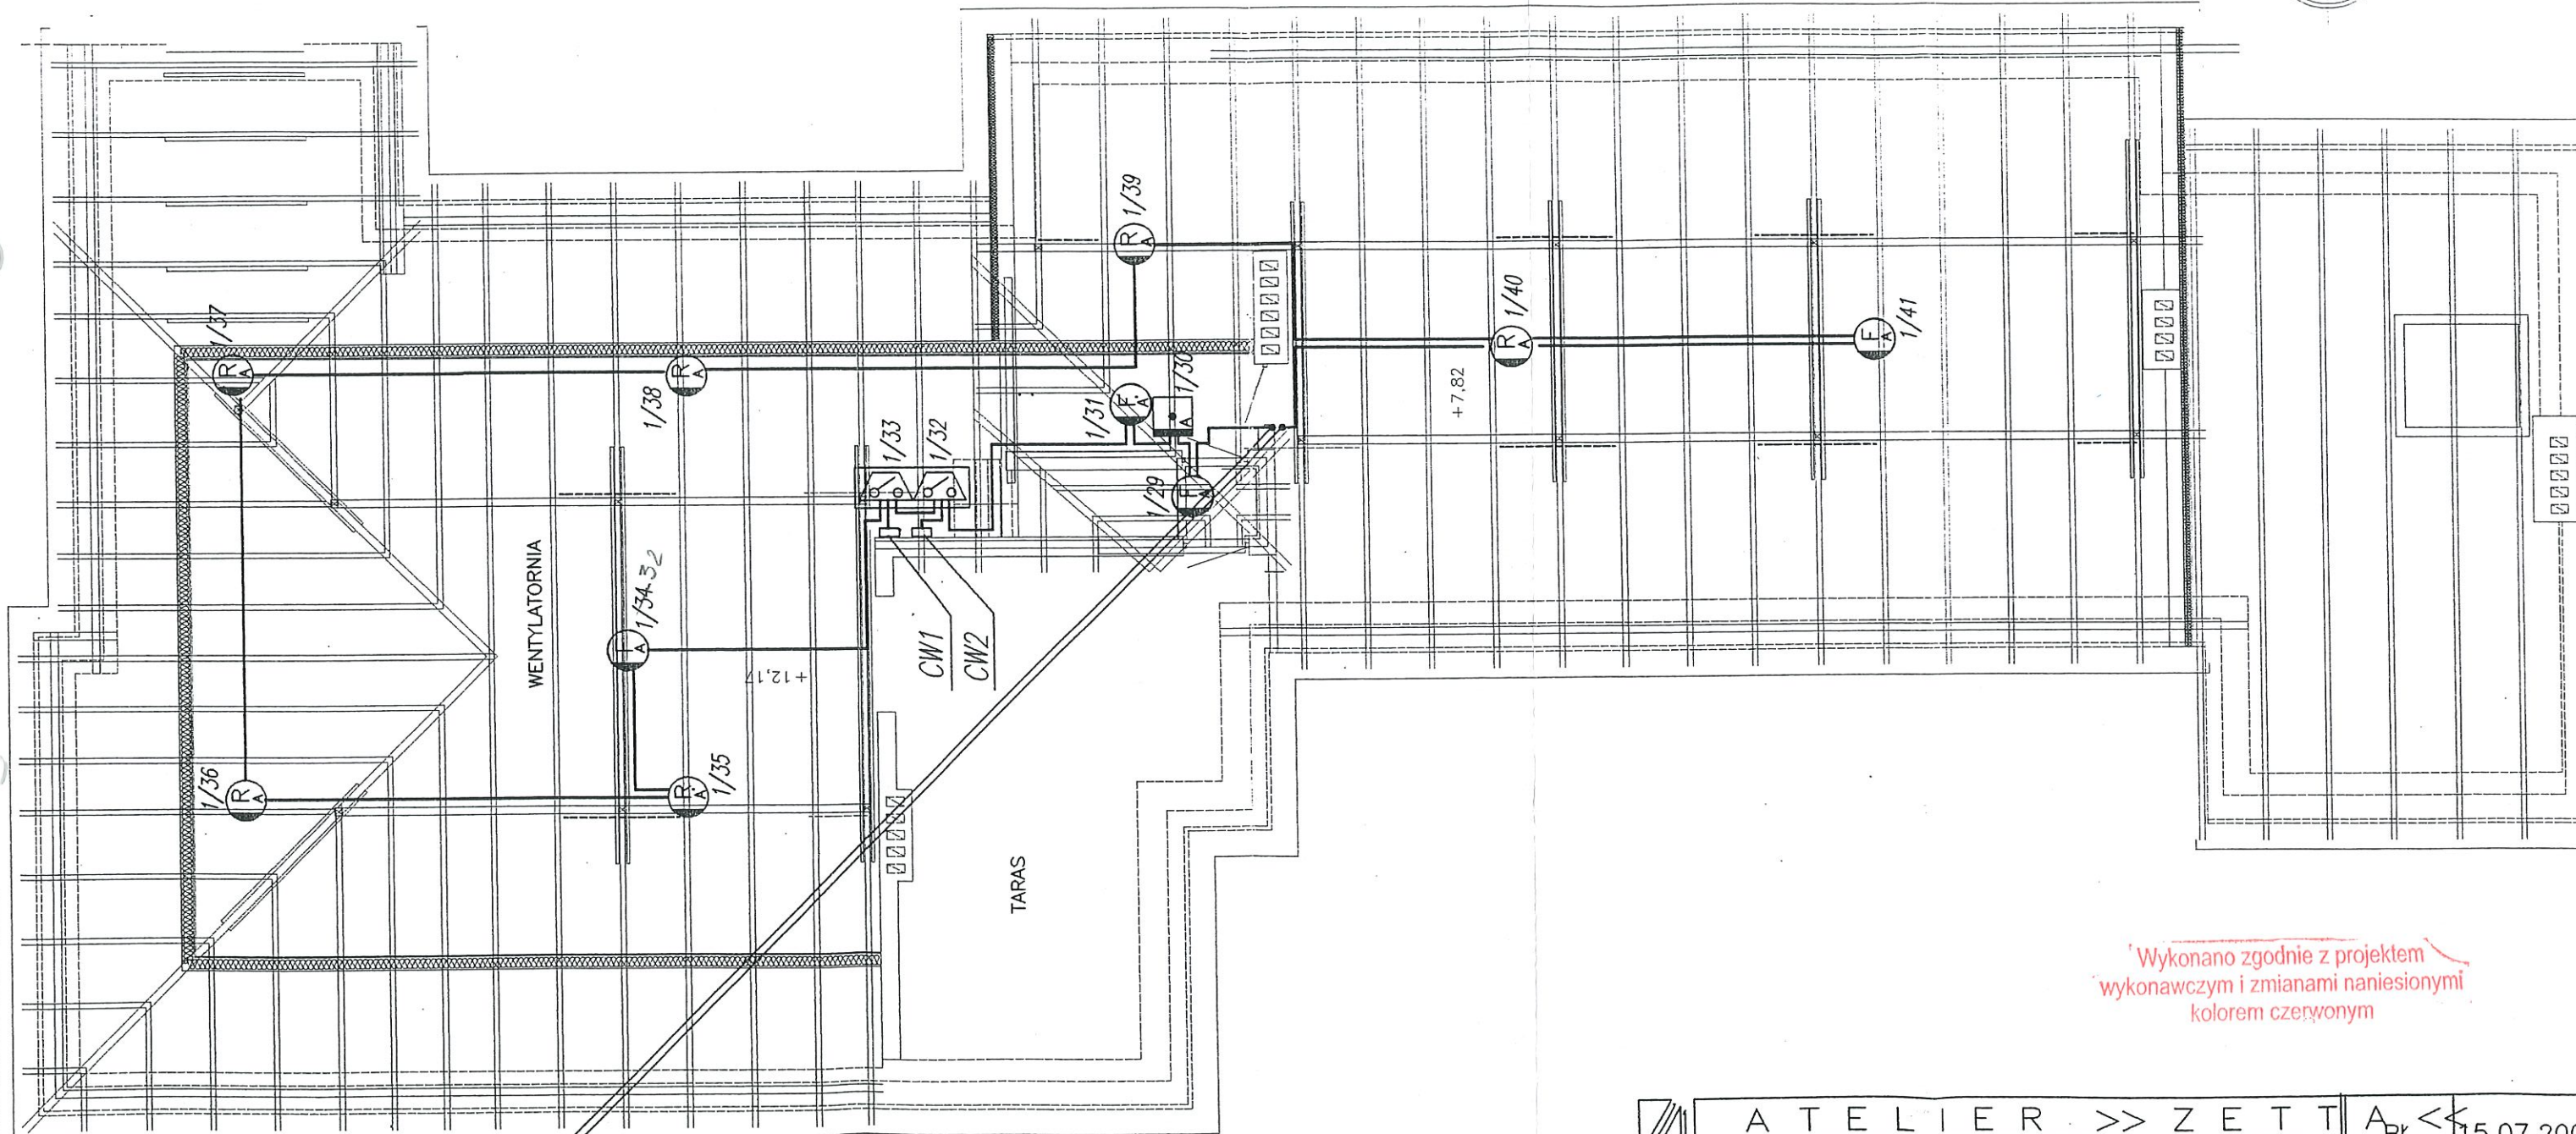


MUZEUM im. A. LITYŃSKIEGO
WIGERSKIEGO PARKU NARODOWEGO W STARYM
FOLWARKU
CZĘŚĆ "A" - ADAPTACJA -


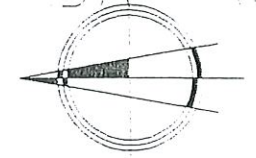


Wykonano zgodnie z projektem
wykonawczym i zmianami naniesionymi
kolorem czerwonym

YnTKSYekw1x2x0,8 - LA1
YnTKSYekw1x2x0,8 - LA1


ATELIER >> ZETT		A _{BL} << 15.07.200	
- UL. SURASKA 2/11, 15-422 BIAŁYSTOK - TEL: 0-85 7424949 -			
PROJEKT	PRZEBUDOWA I ROZBUDOWA BUDYNKU "A" STACJI EDUKACYJNEJ "MUZEUM IM. ALFREDA LITYŃSKIEGO" W WIGERSKIM PARKU NARODOWYM W STARYM FOLWARKU - ETAP I -	SKALA	1:100
RYSUNEK	RZUT PODDASZA	RYS.	5/5
AUTOR	mgr inż. A. DUBOWSKI	PROJEKT WYKONAWCZY ZAMIENNY	

MUZEUM im. A. LITYŃSKIEGO
W GIERSKIEGO PARKU NARODOWEGO W STARYM
FOLWARKU
CZĘŚĆ "A" - ADAPTACJA -

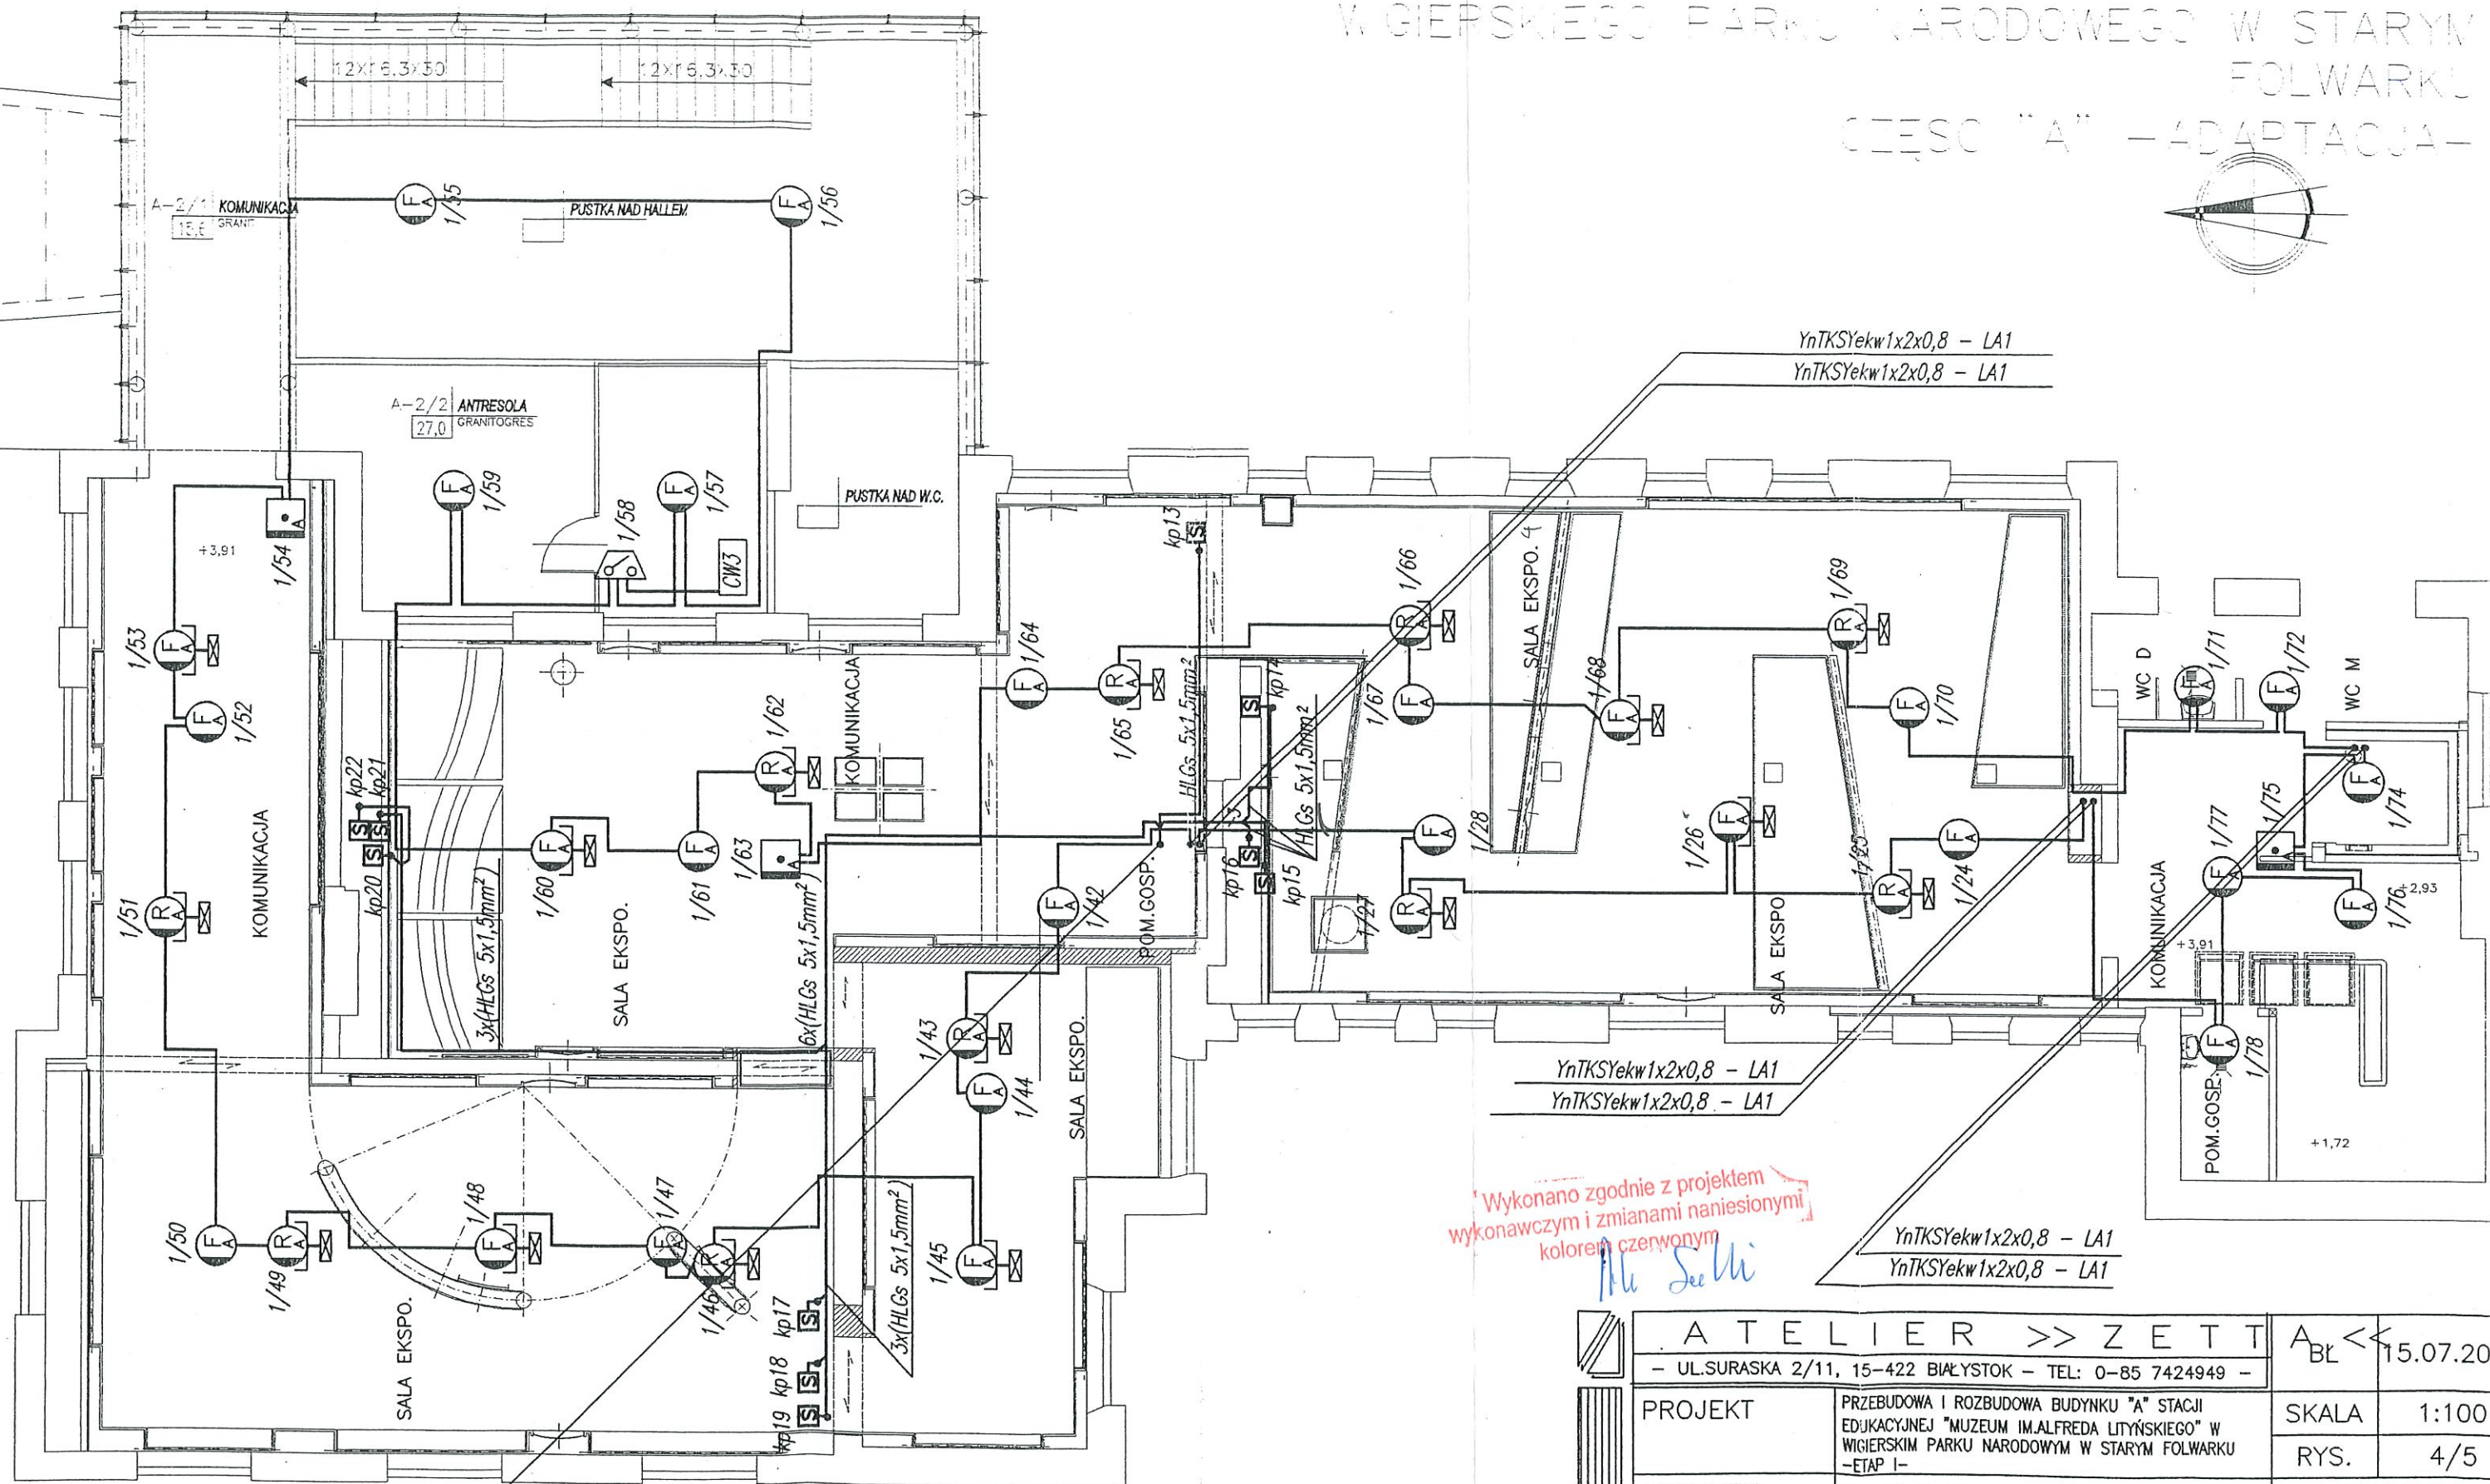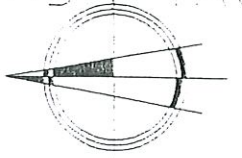


Wykonano zgodnie z projektem
wykonawczym i zmianami naniesionymi
kolorem czerwonym

ATELIER >> ZETT		A _{BL} << 15.07.20		
- UL.SURASKA 2/11, 15-422 BIAŁYSTOK - TEL: 0-85 7424949 -				
PROJEKT	PRZEBUDOWA I ROZBUDOWA BUDYNKU "A" STACJI EDUKACYJNEJ "MUZEUM IM.ALFREDA LITYŃSKIEGO" W WIGERSKIM PARKU NARODOWYM W STARYM FOLWARKU -ETAP I-		SKALA	1:100
			RYS.	4/5
RYSUNEK	RZUT PIĘTRA.		PROJEKT WYKONAWCZY ZAMIENNY	
AUTOR	mgr inż.	A.DUBOWSKI		
PROJEKT chroniony prawem autorskim - zgodnie z Ustawą o Prawie Autorskim i prawach pokrewnych Dz.U.24,poz.83 z dn.4.02.1994r. Powielanie całości lub fragmentów bez zgody autora projektu - ZABRONIŁO				

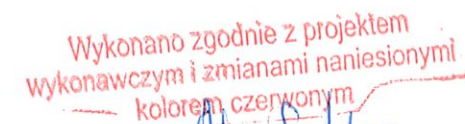


A T E L I E R >> Z E T T		A _{BL} <<	15.07.20
- UL.SURASKA 2/11, 15-422 BIAŁYSTOK - TEL: 0-85 7424949 -			
PROJEKT	PRZEBUDOWA I ROZBUDOWA BUDYNKU "A" STACJI EDUKACYJNEJ "MUZEUM IM. ALFREDA LITYŃSKIEGO" W WIGIERSKIM PARKU NARODOWYM W STARYM FOLWARKU - ETAP I -		SKALA 1:100
RYSunEK	RZUT PARTERU		RYŚ. 3/5
AUTOR	mgr inż.	A. DUBOWSKI	PROJEKT WYKONAWCZY ZAMIENNY

MUZEUM im. A. LITYŃSKIEGO
WIGIERSKIEGO PARKU NARODOWEGO W STARYM
FOLWARKU
CZĘŚĆ "A" — ADAPTACJA —

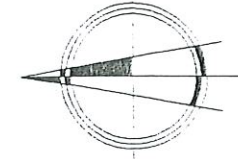

YnTKSYekw1x2x0,8 — LA1
YnTKSYekw1x2x0,8 — LA1

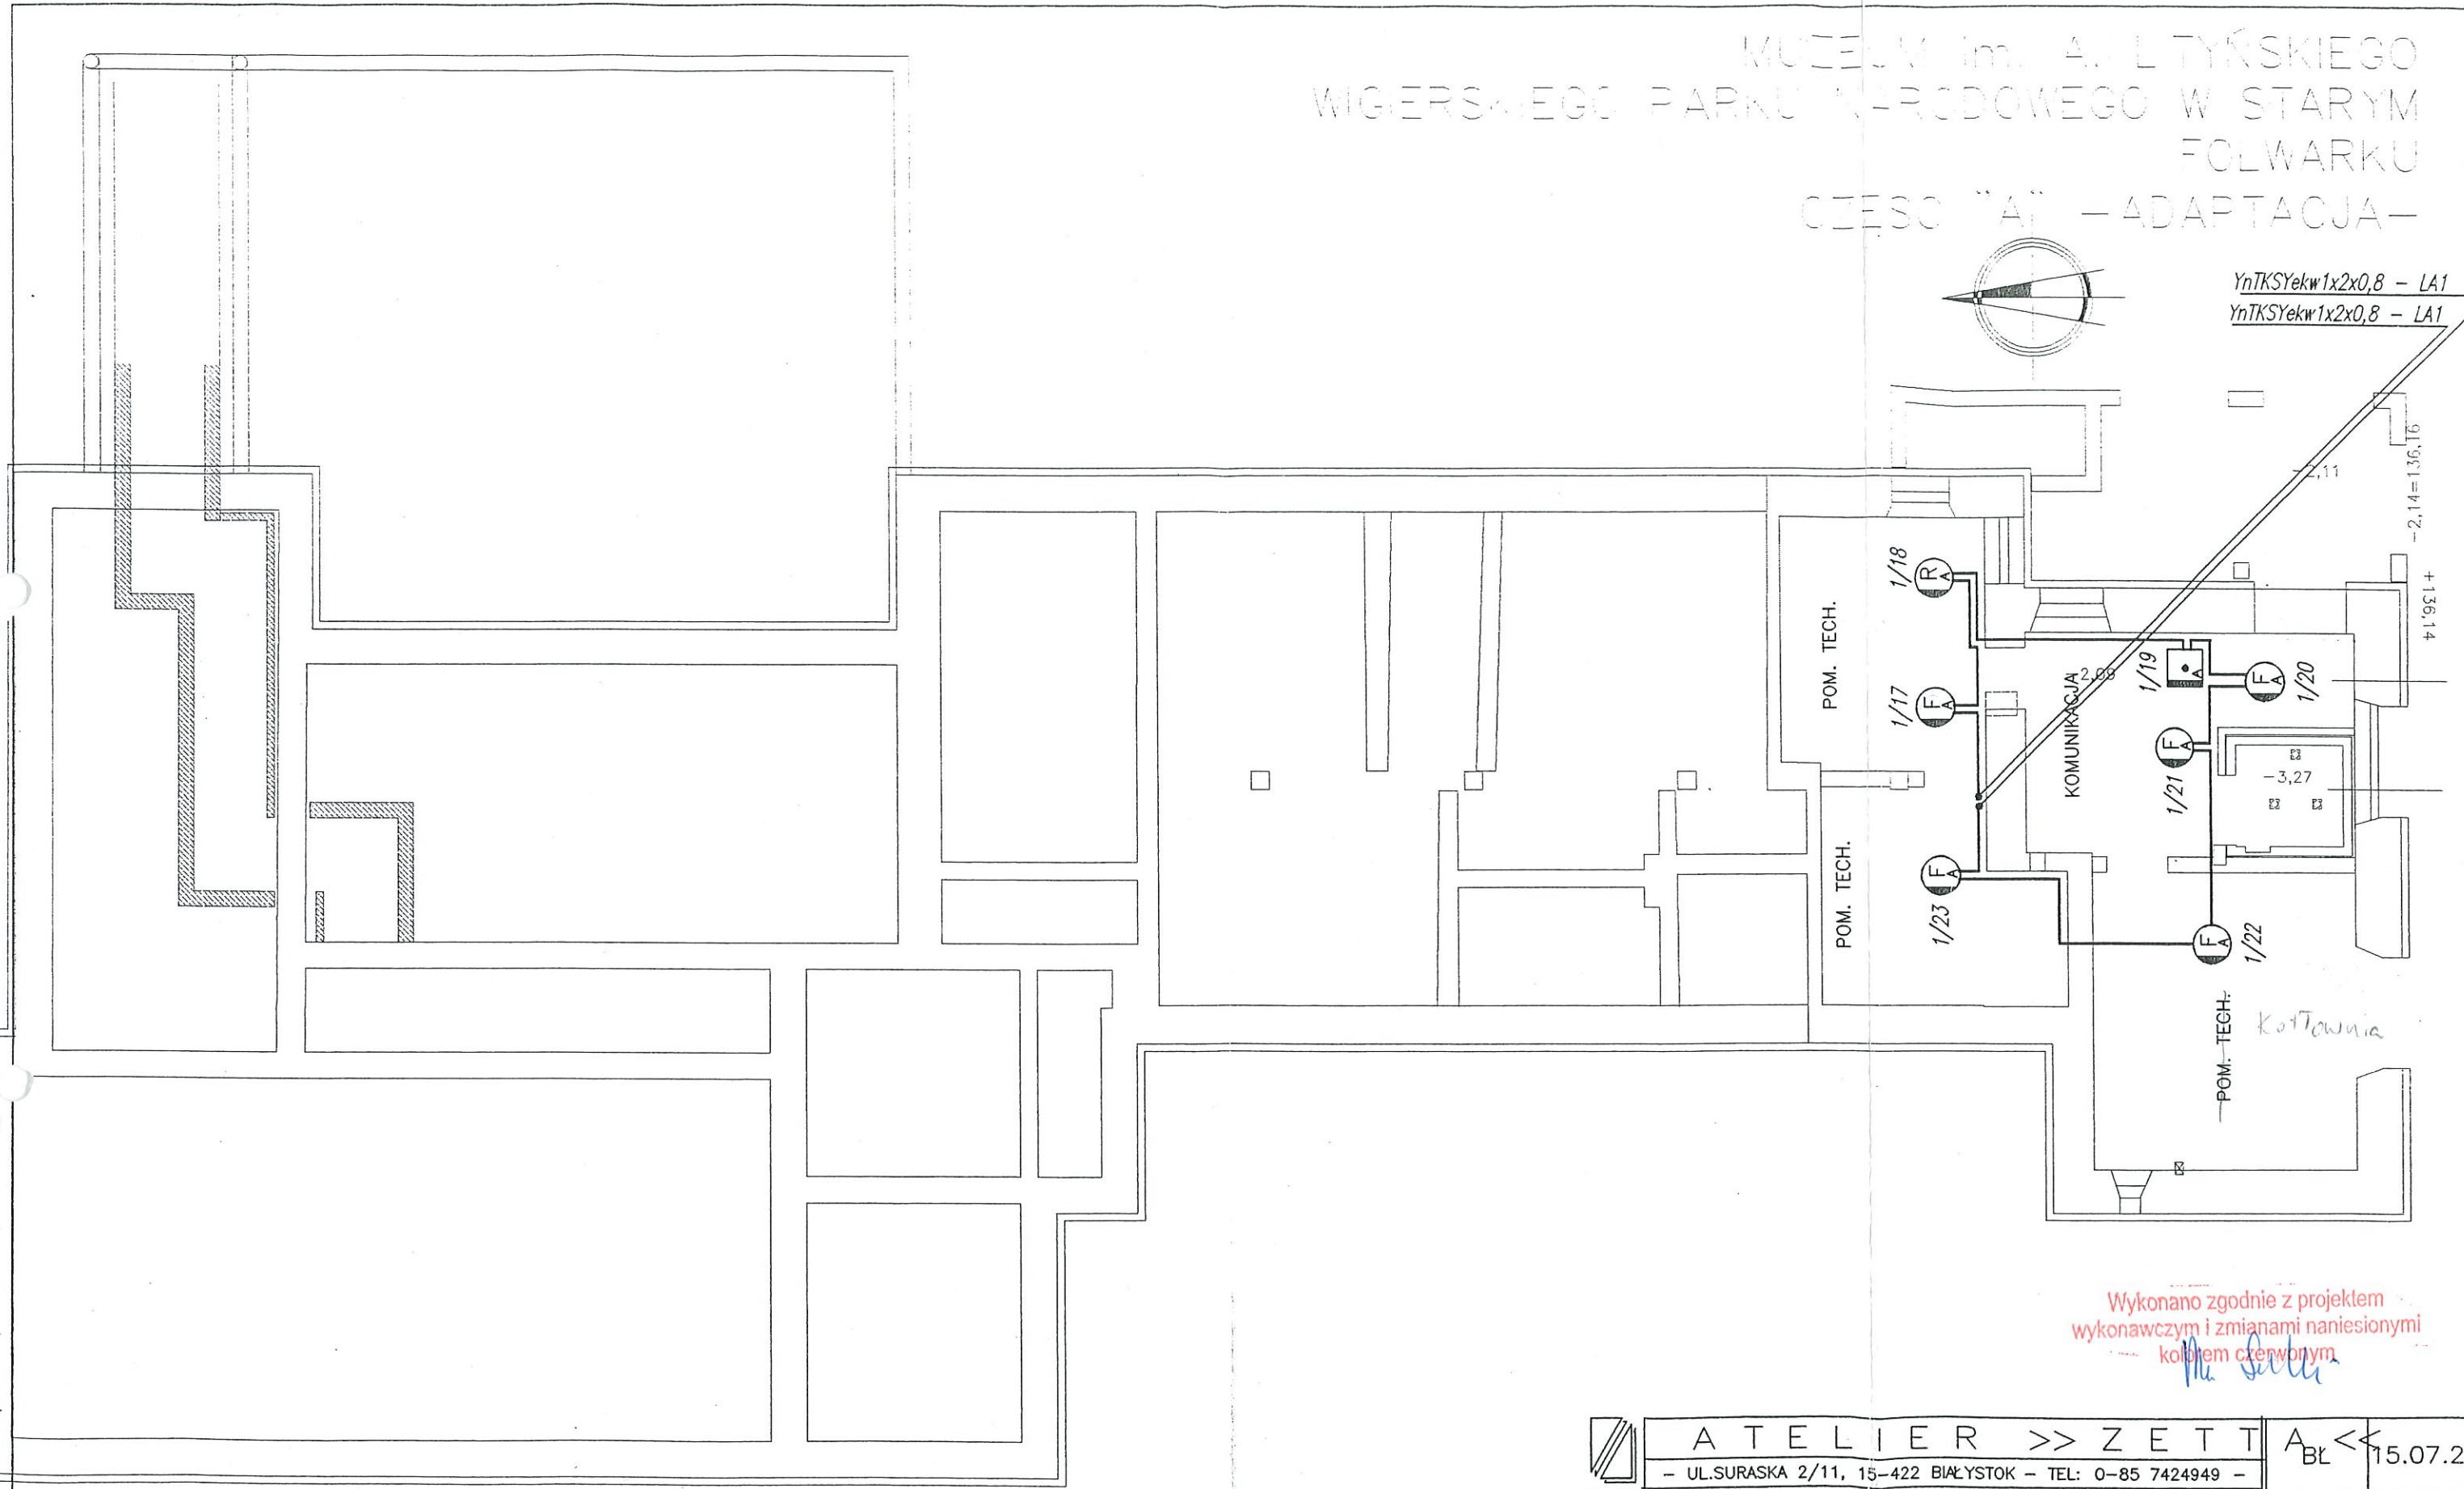

Wykonano zgodnie z projektem
wykonawczym i zmianami naniesionymi
kolorem czerwonym

ATELIER >> ZETT		A _{BŁ} << 15.07.200	
- UL. SURASKA 2/11, 15-422 BIAŁYSTOK - TEL: 0-85 7424949 -			
PROJEKT	PRZEBUDOWA I ROZBUDOWA BUDYNKU "A" STACJI EDUKACYJNEJ "MUZEUM IM. ALFREDA LITYŃSKIEGO" W WIGIERSKIM PARKU NARODOWYM W STARYM FOLWARKU - ETAP I -	SKALA	1:100
RYSUNEK	RZUT PIWNIC	RYS.	2/5
AUTOR	mgr inż. A. DUBOWSKI	PROJEKT WYKONAWCZY ZAMIENNY	