


UWAGA !
PROJEKT WYKONAWCZY Z
LIPCA 2009 TRACI WAŻNOŚĆ

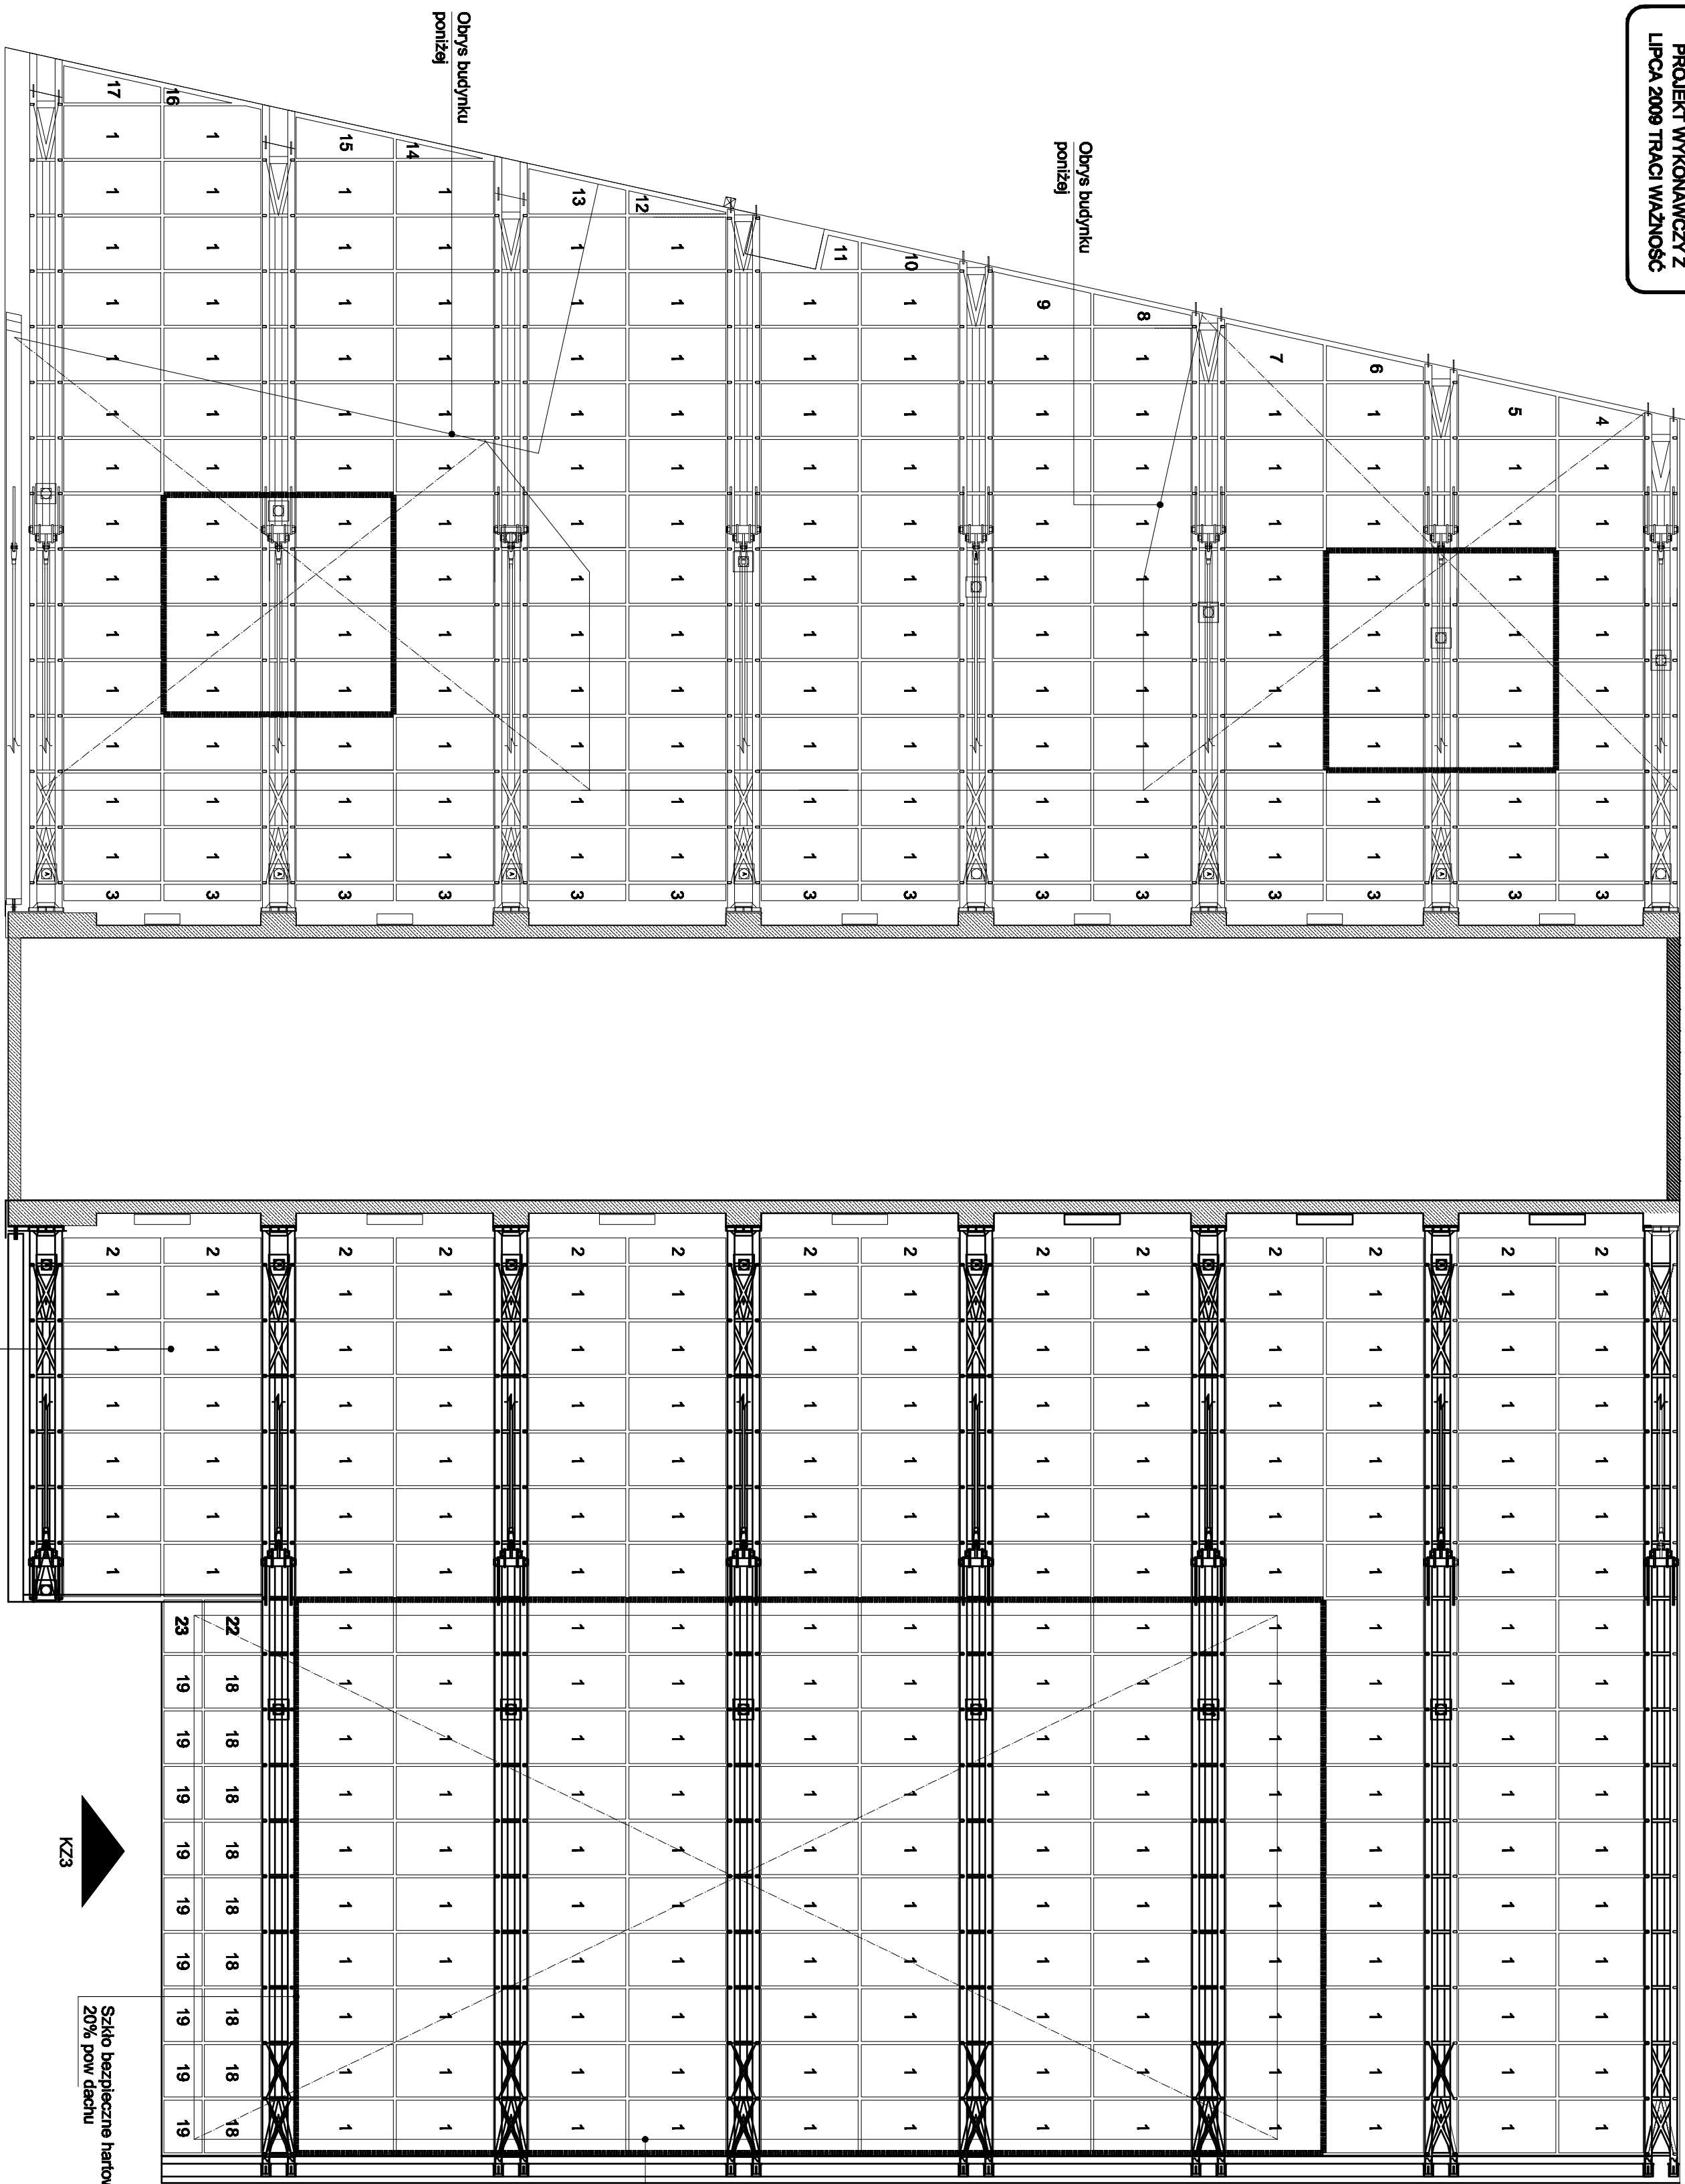

TYP	WYMIARY	LICZBA
1	108 198	398
2	50 198	14
3	33 198	14
4	78 141 198	1
5	122 79 198	1
6	70 136 198 27	1
7	114 102 198 71	1
8	62 136 198 61	1
9	106 102 198 63	1
10	54 136 198	1
11	58 136 198 78 77	1
12	94 136 198	1

TYP	WYMIARY	LICZBA
13	90 136 198 47	1
14	41 136 187	1
15	82 136 198 61	1
16	71 136 198	1
17	74 136 198 31	1
18	104 109	9





TYP	WYMIARY	LICZBA
19	104 95	9
22	109 90	1
23	90 95	1

CAŁKOWITA LICZBA ELEMENTÓW SZKŁANYCH	420
---	-----

CAŁKOWITA LICZBA ELEMENTÓW SZKŁANYCH (TYP1)	E15 106
---	------------

CAŁKOWITA LICZBA ELEMENTÓW SZKŁANYCH	E30 394
---	------------

UWAGA!
Szkło standardu Saint - Gobain
ESG COOL-LITE. Powłoka: skn
154 II, 8mm,
lg=48%, L=17%, g=27%, ramka
16mm (Ug=1.0) argon
SWISSPACER
szary / STADIP 55.2. Szkło
przeciwprzebiegłe, neutralne, w
oddzieniu lekko
błękitnym.
Szkło standardu Saint -
PYROSUNSS CLIMAPLUS
HORIZONTAL.
Powłoka: skn 165 II, lg=60%,
g=32%, ramka 16mm (U=1.0 - 1.1)
Od spodu laminat 44.2. W
dzielnicy północnym wymagana
odporność E30.
Rysunek nie stanowi podstawy
zamówienia. Wszelkie wymiary
i podmięty w naturze po wykonaniu
konstrukcji stalowej dachu.
Przed złożeniem zamówienia należy
wykonać rysunki warsztatowe i
uzyskać
akceptację dostawców, konsultantów
oraz Projektanta.

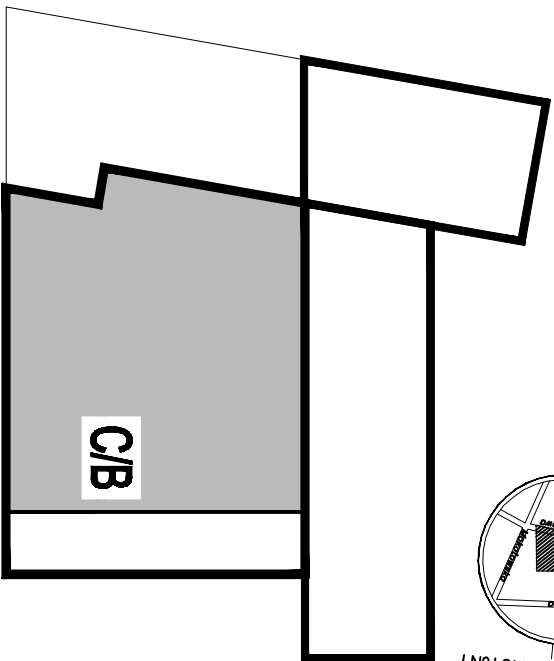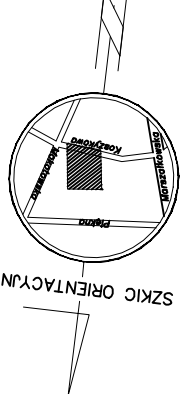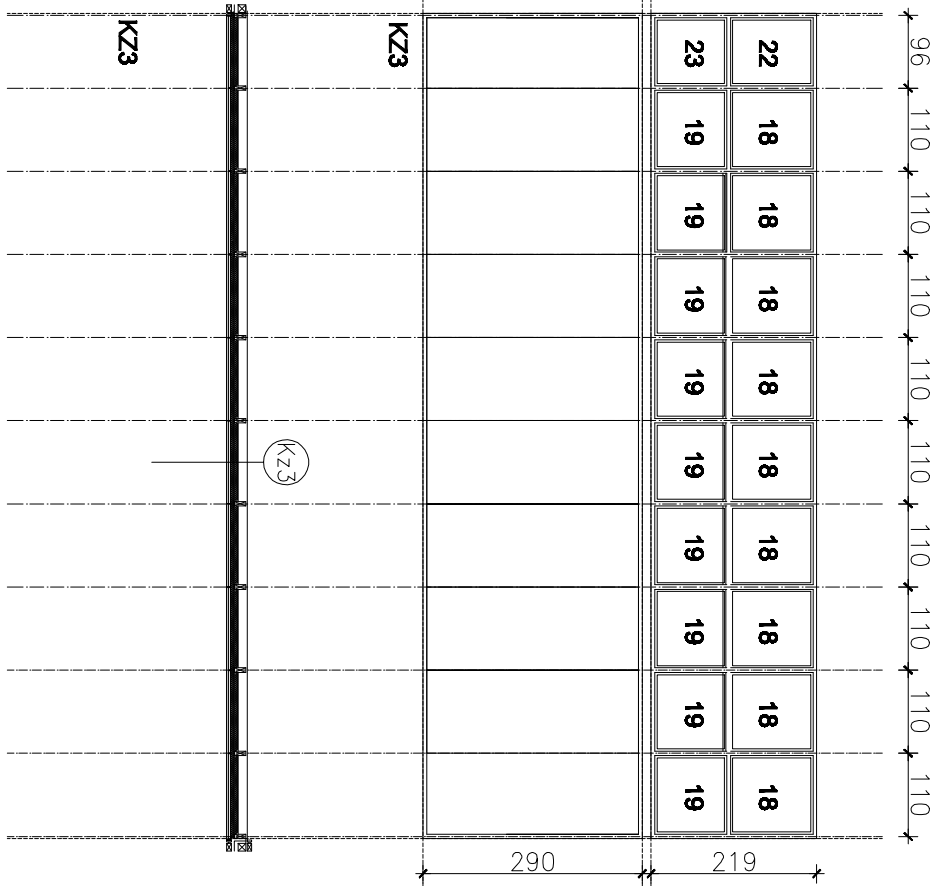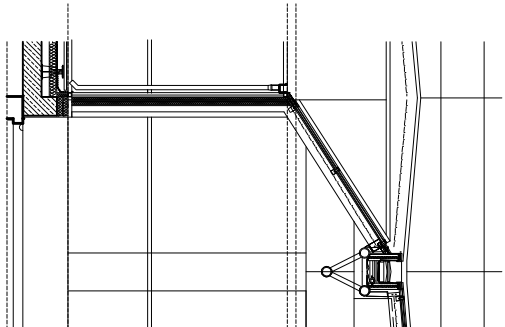

TEMAT:
ROZBUDOWA I MODERNIZACJA
BIBLIOTEKI PUBLICZNEJ M.ST. WARSZAWY ORAZ
BIBLIOTEKI GŁÓWNEJ WOJEWÓDZTWA MAZOWIECKIEGO

INWESTOR:
BIBLIOTEKA PUBLICZNA M.ST. WARSZAWY
BIBLIOTEKA GŁÓWNA WOJEWÓDZTWA MAZOWIECKIEGO

FAZA: PROJEKT WYKONAWCZY ZMIENNY AKTUALIZACJA WZA

BRANŻA: ARCHITEKTURA A

PROJEKTANT GENERALNY: BULANDA, MUCHA - ARCHITEKCI Sp. z o.o.

ul. Łódzka 4
01-653 Warszawa
tel. +48 22 361 01 30
E-mail: biuro@bulandmucha.pl

PROJEKT BRANŻOWE:

ARUP
One Arup & Partners International Limited Sp. z o.o.
ul. Chałubińskiego 16
00-610 Warszawa, Poland
tel. +48 22 634 61 61 fax +48 22 465 46 56
www.arup.com

ZESPÓŁ AUTORÓW: NR UPRAWNIENI PODPIS

ANDRZEJ BULANDA SI-65908
WŁODZIMIERZ MUCHA Ca 1501

MUCHA BRZIOCKI

DOROTA GONIMIEWICZ

MARCEJ KALUJAN

IKAR KONOWALSKA

WIKTOR KOSZCZ

DANIEL SZOLIMSKI

AGNIESZKA SZURAN

SPRAWDZAJĄCY: NR UPRAWNIENI PODPIS

JACEK CHYROSZ 46067

TREŚĆ RYSUNKU

NR RYSUNKU

BP - 1 - CB - WZA - A - 611 .1

WARSAWA SIERPIEŃ 2012

UWAGA! PRAWA AUTORSKIE ZAPASZCZKOWE