
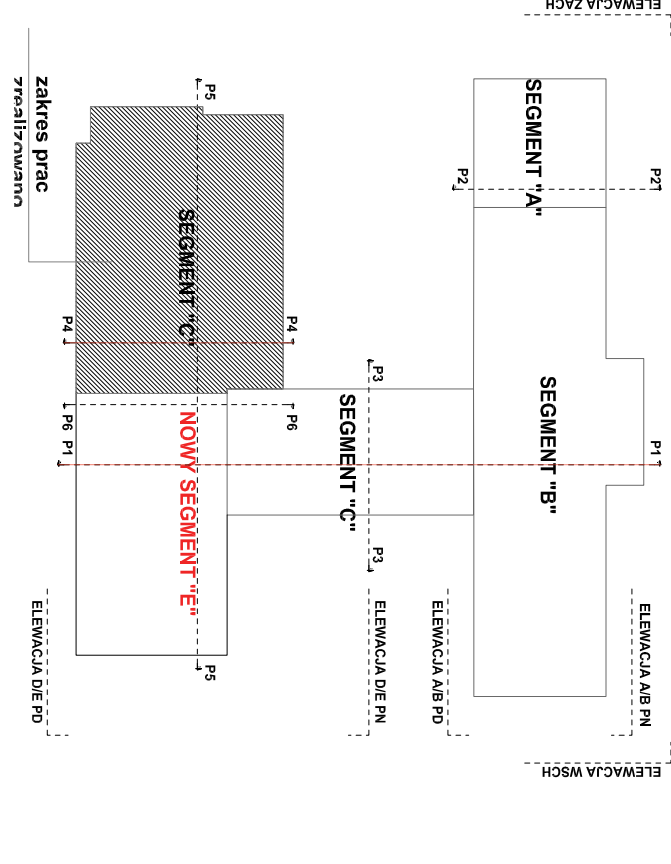


OZNACZENIA

- ISTN. ŚCIANY
- WYBURZENIA
- ŚCIANY / ZAMIEROWANIA W RAMACH REMONTU
- PROJ. ŚCIANY – przedściniki gk
- PROJ. ŚCIANY PŁYTAK CERAMICZNY (25/120x)
- IZOLACJA TERMICZNA STROPÓW
- IZOLACJA TERMICZNA WĘNA
- PROJ. ŚCIANY OK
- PROJ. ŚCIANY WDZIELENIA PROZ

PROJEKTOWANE DRZWI
SZEROKOŚĆ (OP PROZ)
WYSOKOŚĆ – OZNACZENIE

KOLOREK SZARYM POKAZANO PRACE ZREALIZOWANE

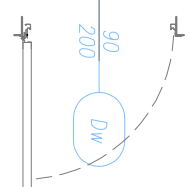

modus

ul. Mierosława 21/31, 31-579 Kraków

tel./fax: +48 12 63 11 020 e-mail: biuro@modus.pl

BIURO


ADRES

ul. GIGANTÓW 8 SŁOZOWA 31-11104

11102, 11105, 11114, 11117, 11116, 11106

INWESTOR

GINIA SŁOZOWA

Tytuł

PRZEBUDOWA – CZĘŚĆ PROJEKTOWANA

PRACOWNIA

mgr inż. arch. MIROSŁAW MACIOSEK

IPR04.0002010

PRZYS

OPRACOWAŁ

mgr inż. arch. AGNIESZKA SOMIŃSKA

IPR04.0002011

PRZYS

BRANŻA

ARCHITEKTURA

06-2023-1

PBZ

1 : 100

AN RYSUNKU

A-2.1


PRZEMO 1

PRZEMO 4