


OZNACZENIA

- ISiN, ŚCIANY
- WYBUDZENIA
- ŚCIANY / ZAWIERNIANIE W RAMACH REMONTU
- BŁOCZEK GĄDOBEŁONOWY
- PROJ. ŚCIANY – przedsielnie gk
- PROJ. ŚCIANY PUSTAK CERAMICZNY (25/12CM)
- PROJ. ŚCIANY
- IZOLACJA TERMICZNA STROPÓW
- IZOLACJA TERMICZNA WĘJNA
- PROJ. ŚCIANY GK
- ŚCIANY WODZIELENA PROZ

PROJEKTOWANE DREW
SZEROKOŚĆ (OD PROZ)
WYSOKOŚĆ – OZNACZENIE
KOLOREM SZARYM POKAZANO PRACE
W ZAKRESIE REMONTU I WYKONANIA PRAC

Dokumentacja stron zawierająca proc
wykonawczych na dzień 30.10.2024 r
– zawiera aktualizację rzutów wynikającą z
postanowienia Komendanta Wojewódzkiego
straży pożarnej;
– powołanie zamierzonego w zakresie zmian
sposobu użytkowania części pomieszczeń
– aktualizację wynikającą z potrzeb i usłżeń ze
spółki na budowie

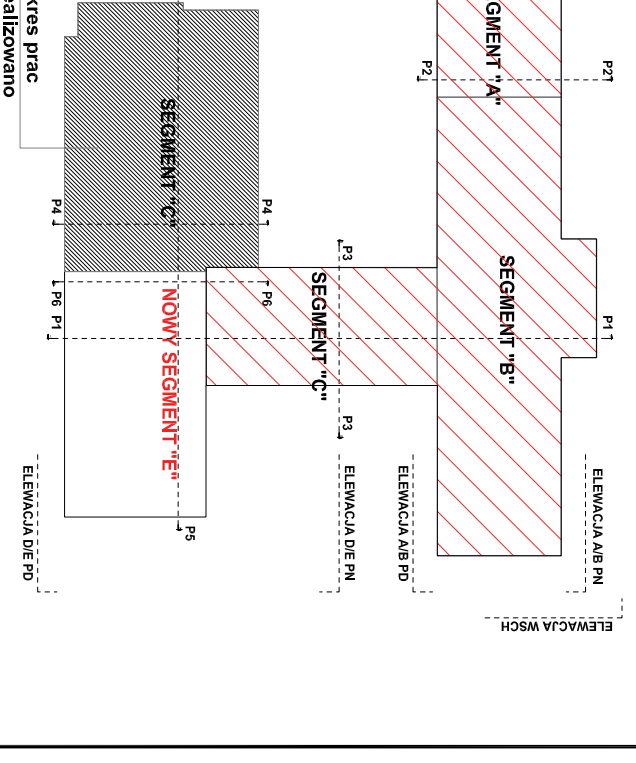

modus				ul. Mieczysława 21/23, 31-573 Kraków tel./fax: +48 12 63 11 035 e-mail: mm@modus.pl			
TYTUŁ				PROJEKT ROZBUDOWY PRZEBUDOWY SZKOŁY PODSTAWOWEJ NR 1 W			
INWESTOR				GMINA SIŁCZOSZOWA			
ADRES				UL. SZKOŁNA 9 SIŁCZOSZOWA, 31-1014			
TYTUŁ				RZUT II PIĘTRA (PODDASE)			
PROJEKTOWAŁ				UPRZEMISŁA			
ZAPISY				UPRZEMISŁA			
BRANŻA				SKALA			
ARCHITEKTURA				1:100			
WYKONANO				A-1,4A			