


Dokumentację stron zawierających pros
wykonanych na dzień 30.10.2024 r.
zawiera dokumentację zrealizowaną z
pozwoleniem Komendanta Wojewódzkiego
straży pożarnej,
pozwolenie zamienne w zakresie zmiany
składu użytkownika części pomieszczeń
określonych w projekcie i ustaleniu ze
spółką no budowie

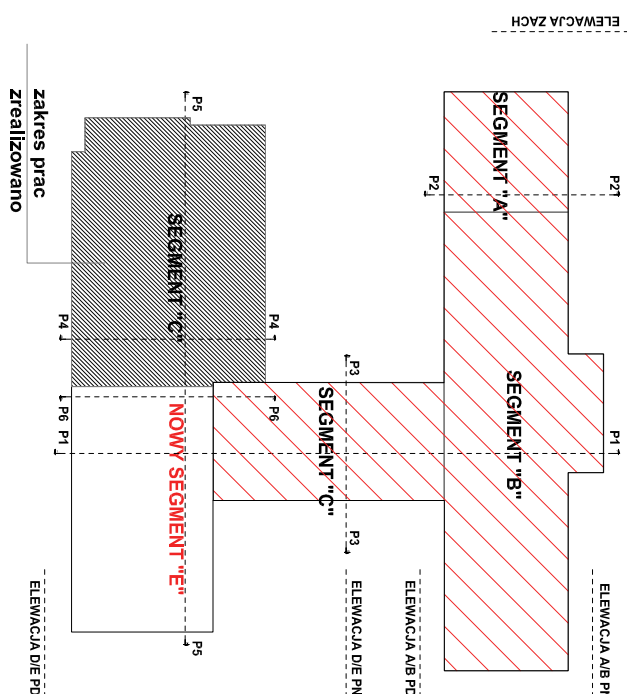

modus		ul. Mszczerska 21/24, 31-573 Kraków tel./fax: +48 12 63 11 035 e-mail: mm@modus.pl	
Tytuł		Projekt Rozbudowy Przedszkola i Podstawy Nr 1 w Słobowicach, ul. Mszczerska 21/24, 31-573 Kraków Budynek D - nowa część pomieszczeń Inwentaryzacja powykonawcza	
Inwestor		GMINA SŁOBOWICE	
Typ		RZUT II PIĘTRA (PODDASZE)	
Projektant		URZĄDZENIE	
Zespół		mgr inż. arch. MRODZKI MACIEJ	
Branża		ARCHITEKTURA	
Data		10.2024 r.	
Skala		1:100	
Architektura		AW - 1.4A	