

Obiekt: Zielonczyn dz.67/24
Obręb ewid: 320407_5.0011, Zielonczyn
Jednostka ewidencyjna: 320407_5, Stepnica
Powiat : poleniowski, woj.zachodniopomorskie

skala 1:500
Kierownik roboty
mgr inż. Paweł Zamkiewicz
nr upr. 17401

układ współrzędnych -PUWG 2000_5
poziom odniesienia wysokości: Kronsztadt
Mapę do celów projektowych sporządzono przy wykorzystaniu:
1. mapy zasadniczej 1: 500 sekcje:
5.206 18 12 3 4
2. danych branżowych części uzbrojenia podziemnego obiektów wskazanych przez projektanta.
3. pomiaru zieleni wysokiej i pomników przyrody.
4. opracowanych geodezyjnie elementów planu zagospodarowania przestrzennego (linie rozgraniczające linie regulacyjne, osie ulic)

Na mapie do celów projektowych wykazano następujące uzgodnione projekty sieci uzbrojenia terenu:
WGK.6630.429.2019 - t

- Informacje dodatkowe:
1. - zakres pomiaru
 2. Redakcja znaków zgodna z rozporządzeniem MR.Pi.T z dn. 23.07.2021r.(Dz.U 2021 poz.1385).
 3. Mapa nadaje się do celów projektowych w zakresie pomiaru
 4. Stopień kartometryczności mapy do celów projektowych jest zgodna z rozporządzeniem MSWiA z dn. 9.11.2011 r. (Dz.U 2011 nr 263 poz.1572).
 5. Wszelkie trwałe obiekty budowlane podlegają wytyczeniu przez jednostkę wykonawstwa geodezyjnego.
 6. Nie wyklucza się istnienia w terenie również uzbrojenia, o którym brak było informacji branżowych i nie zostały odnalezione w terenie w czasie inwentaryzacji geodezyjnej.
 7. Mapa zgodna z Rozporządzeniem Ministra Rozwoju z dn. 7 lipca 2021 r. Mapa nadaje się do projektowania budynków w odległości ≤ 4 m lub innych obiektów budowlanych w odległości ≤ 3 m od granicy działki ewidencyjnej.

Uzbrojenie podziemne opracowano na podstawie:
1. danych branżowych - z literą B
2. pośredniego ustalenia przebiegu aparaturą elektromag. - z literą A
3. bezpośredniego pomiaru powykonawczych - bez litery
W związku z tym w częściach 1 i 2 nie gwarantuje się kompletności, a dokładność położenia uzbrojenia na mapie może być niższa od dokładności kartometrycznej mapy.

Aktualność mapy do celów projektowych na dzień:
27.06.2024 r.

GEODEZJA
Paweł Zamkiewicz
72-003 Dobra ul. Lazurowa 19
tel. 91 452 8153, 603 762 247
e-mail: geodezja.dobra@wp.pl
(jednostka wykonawstwa geodezyjnego)

Wykonano metodą : wektorową w ramach roboty geodezyjnej
WGK. 6640.1513.2024
zgłoszonej w WGKiK w Goleniowie

W zakresie pomiaru znajdują się następujące punkty osnowy geodezyjnej nr: brak.
Podlegające ochronie na podstawie - art. 15,art. 48 ust.1, pkt 3 ustawy Prawo geodezyjne i kartograficzne

Granice i nr działek ewidencyjnych według danych WGKiK w Policach z dn. 26-06-2024 r.


Rejestracja :

Oświadczam, że niniejszy dokument został opracowany w wyniku prac geodezyjnych i kartograficznych, których rezultaty zawiera operat techniczny pozytywnie zweryfikowany. Jednocześnie informuję, że jestem świadomy odpowiedzialności karnej za złożenie fałszywego oświadczenia. Podstawa prawna: art. 12b ust. 5a-5c ustawy z dnia 17 maja 1989 r. Prawo geodezyjne i kartograficzne (t.j. Dz.U 2020.276 z zm.)	
Identyfikator zgłoszenia prac geodezyjnych	WGK.6640.1513.2024
Organ służby geodezyjnej, który otrzymał zgłoszenie	STAROSTA GOLENIOWSKI
Wykonawca prac geodezyjnych	GEODEZJA Paweł Zamkiewicz ul. Lazurowa 19 72-003 Dobra NIP: 845-143-39-75
Nr oraz data sporządzenia dokumentu zawierającego wynik pozytywnej weryfikacji	Protokół weryfikacji wyników zgłoszonych prac geodezyjnych: nr WGK.6640.1513.2024_35670 z dnia 15.07.2024r.
Imię i nazwisko oraz nr uprawnień zawodowych kierownika prac	mgr inż. Paweł Zamkiewicz nr uprawnień 17401

mgr inż. Paweł Zamkiewicz
Kierownik jednostki wykonawstwa geodezyjnego

potwierdzam zgodność mapy
do celów projektowych z oryginałem

mgr inż. Katarzyna Dekert
Nr upr bud. 69/Sz/94

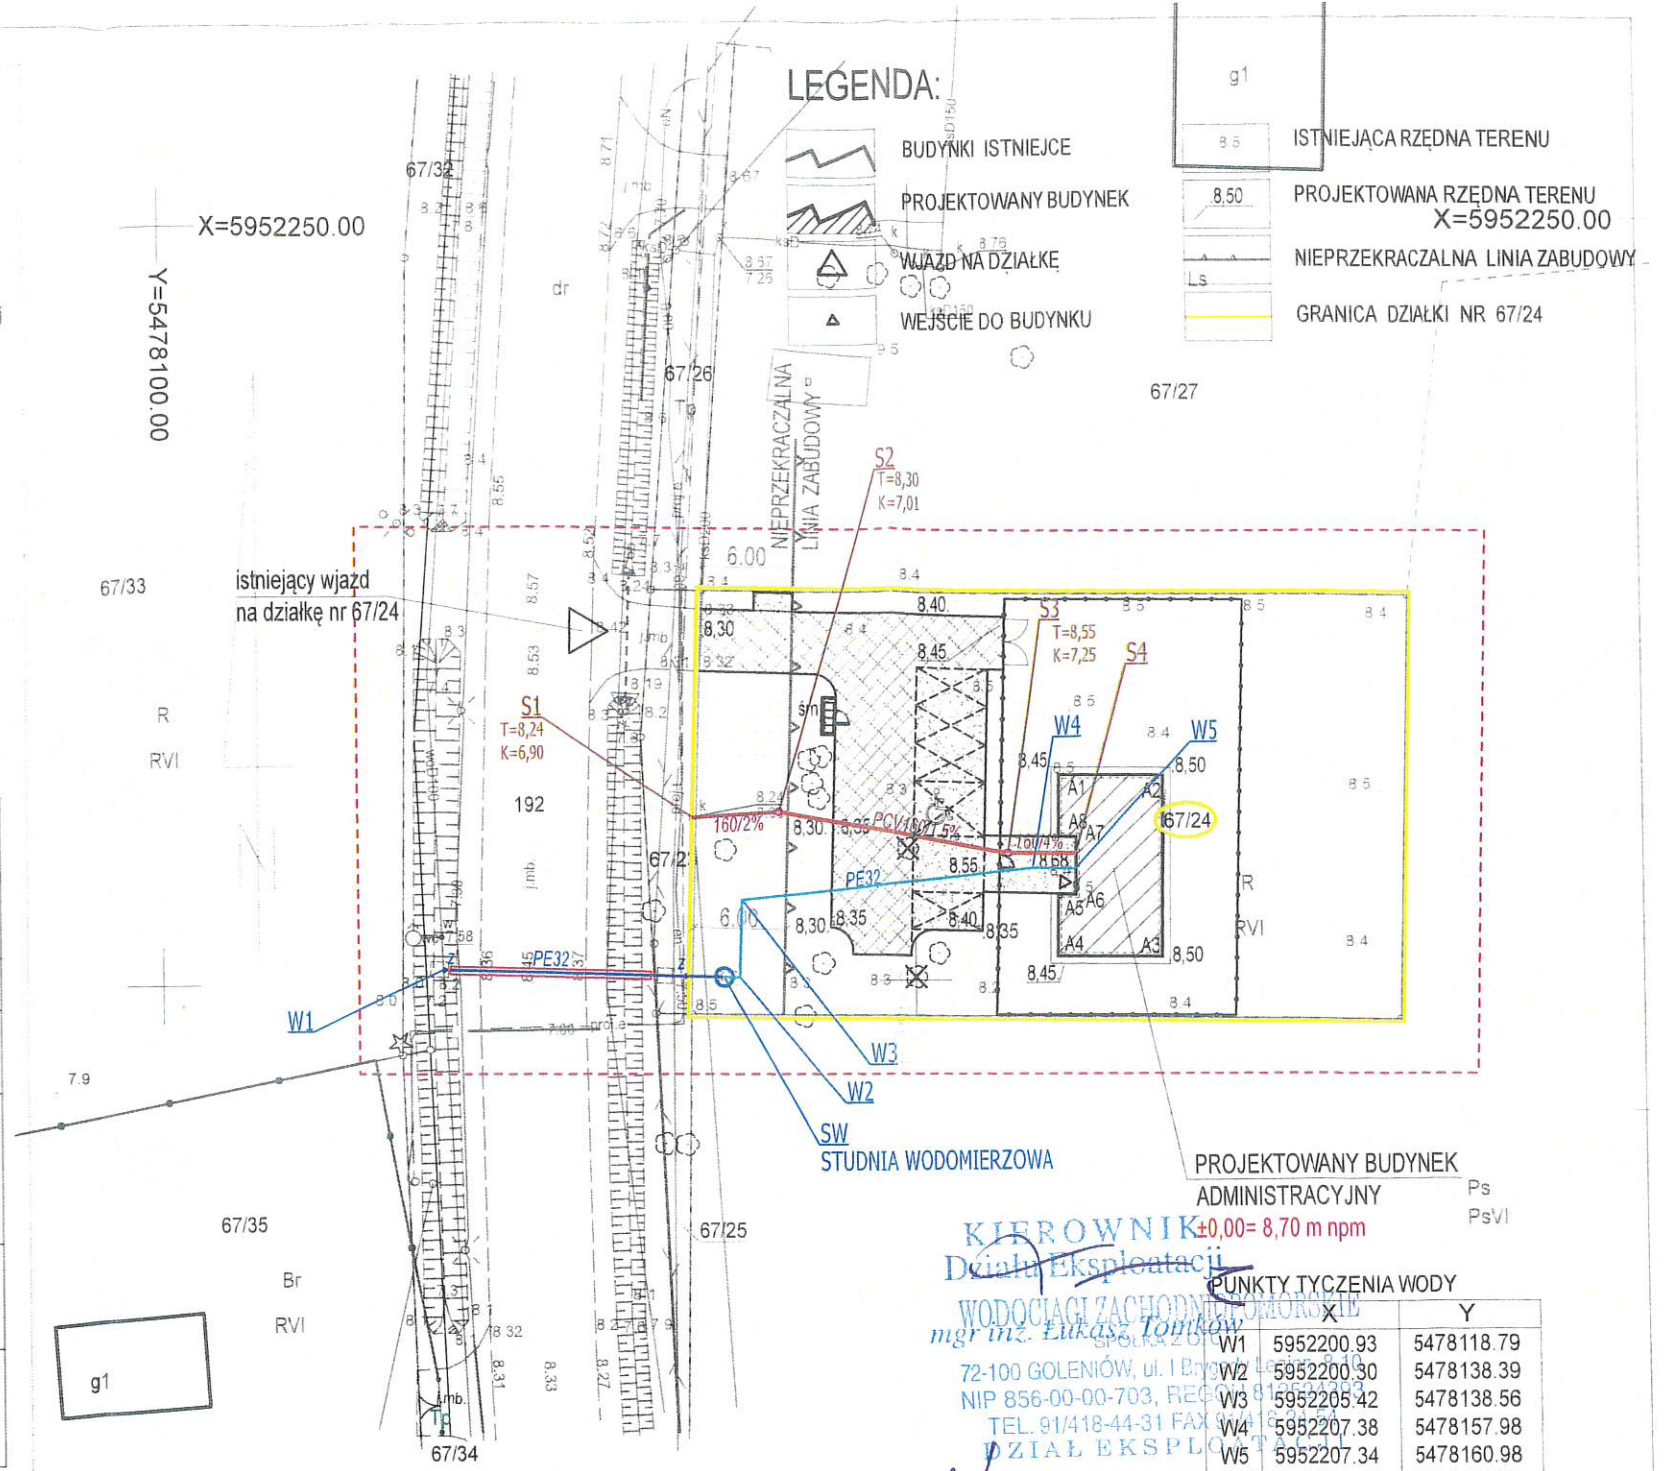

- LEGENDA:
- ZEWNĘTRZNA INSTALACJA WODOCIĄGOWA
 - PRZYŁĄCZE WODOCIĄGOWE
 - ZEWNĘTRZNA INSTALACJA KANALIZACJI SANITARNEJ
 - PRZYŁĄCZE KANALIZACJI SANITARNEJ

PUNKTY TYCZENIA WODY		
	X	Y
W1	5952200.93	5478118.79
W2	5952200.30	5478138.39
W3	5952205.42	5478138.56
W4	5952207.38	5478157.98
W5	5952207.34	5478160.98
SW	5952200.34	5478137.33

PUNKTY TYCZENIA KANALIZACJI SANITARNEJ		
	X	Y
S1	5952210.94	5478135.31
S2	5952211.26	5478140.97
S3	5952208.41	5478156.42
S4	5952208.34	5478161.00

PROJEKT ZAGOSPODAROWANIA TERENU	
BUDOWA BUDYNKU ADMINISTRACYJNEGO LEŚNICTW STEPICA I ZIELONCZYN dz. 67/24, obręb 001 Zielonczyn, gm. Stepnica	
ZAGOSPODAROWANIE TERENU - PLAN SYTUACYJNY	
SANITARNA	
IMIĘ I NAZWISKO PROJEKTANTA	mgr inż. KATARZYNA DEKERT
NUMER UPRAWNIEN BUDOWLANICH	69/Sz/94
IMIĘ I NAZWISKO PROJEKTANTA	mgr inż. BOGNA TOMASZEWSKA
NUMER UPRAWNIEN BUDOWLANICH	92/Sz/2002
DATA SPORZĄDZENIA	SIERPIEŃ 2024 r.

PODPIS	SKALA:
	1:500
PODPIS	NR RYSUNKU
	S1