


| | | | | | | |
|---|--|--|--|----------------|---|---|
| JAKS Wrocław Spółka Jawna 79-472 Szuszyńska, ul. Mostowa 2 tel./fax (0-71) 4623-936, 4624-128, 471 4554 tel./fax (0-71) 4554, tel./fax (0-69) 487-744 do 46 e-mail: jaks@jaks.pl NIP 851-031-24-62 | | DATA 1.2006r | | BRZ 1.2006r | NR UPRAWNIEN BRANZA POBIS Dostosowanie urządzeń sik do zainstalowanych torowych | PROJEKT POMYŚLOWY NR LAMOWY 201/PL/SP/PT016-09 NR RYS R1 |
| PROJEKT JERZY MORDAL SPRAWCZ JAN CZAJKA CPRACOWN | | OBJEKT STACJA BRZEZINKA ŚREDZKA NAZWA RYSUNKU Plan schematyczny | | | | |

Plan schematyczny urządzeń bezpieczeństwa

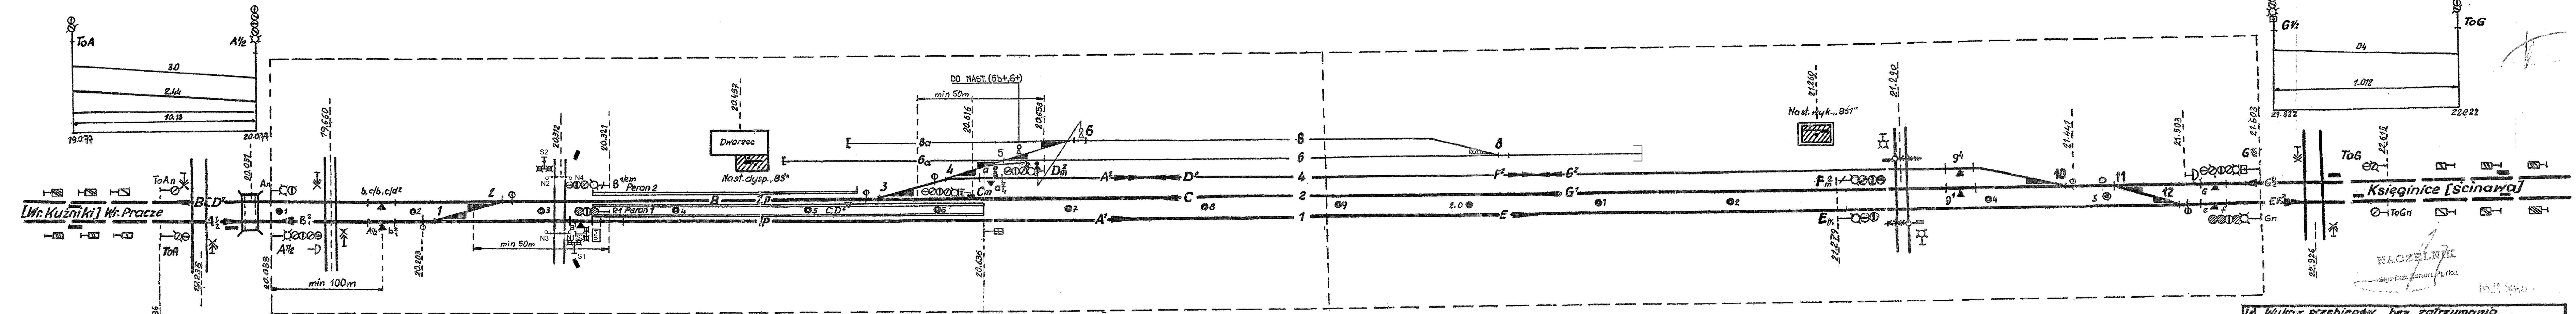



| | |
|---|---------------------------------|
| 1 | Wyk. przebiegów bez zatrzymania |
| 2 | Wyk. przebiegów z zatrzymaniem |

| | | | |
|-------------------------------------|---|--------------------|---|
| Jednostka projektowa/ Wykonawca: | PRTEL PROTEL Sp. z o.o. ul. Brzozowa 10, 50-514 Wrocław | Inwestor: | PKP Polska Linia Kolejowa S.A. ul. Targowa 74, 50-514 Wrocław |
| Branża: | Zespół projektowy | Nr uprawnień: | Podpis: " |
| Projektant: | mgr inż. Jacek Małas | OWS-4B-z-28/99 | Podpis: " |
| Sprawdzający: | mgr inż. Małgorzata Majewska | 38B/DOŚ/15 | Podpis: " |
| Nazwa zadania: | Zabudowa urządzeń przejazdowych kategorii A0 wraz z TVU i oświetleniem na przejeździe kolejowo-drogowym w km 20,312 stacji Brzezinka Średzka linii nr 273 | | |
| Nazwa rysunku: | Plan schematyczny st. Brzezinka Średzka | | |
| Skala: | Data: | Nr umowy: | Stadium: |
| Brak | 12.2017 | 61/209/0013/17/210 | Dokumentacja Powykonawcza |

| | |
|--------------------------------|--|
| Zastępca Nr. 2 dnia 19.11.2017 | |
| Zastępca Nr. 2 dnia 19.11.2017 | |

| | | |
|--|--|--------------------------------------|
| WISKA Automatyka Kolejowa Kotłobrzaska 22 54-313 Wrocław | St. Brzezinka Średzka. Centralizacja elektryczna zwrótnicy nr 10, 11, 12 | Umowa: Data: 10.2010 Rys. |
| Projektant: mgr inż. K. Wiśniewski Sprawdził: mgr inż. J. Małas | Upr. 284/DOŚ/06 proj. 284/DOŚ/06 proj. 284/DOŚ/06 | Proj. 284/DOŚ/06 proj. 284/DOŚ/06 |

| | | |
|---|--|------------------------|
| St. Brzezinka Średzka Plan schematyczny urz. bezp. | | Nr 1-2533 ark. 1 |
|---|--|------------------------|

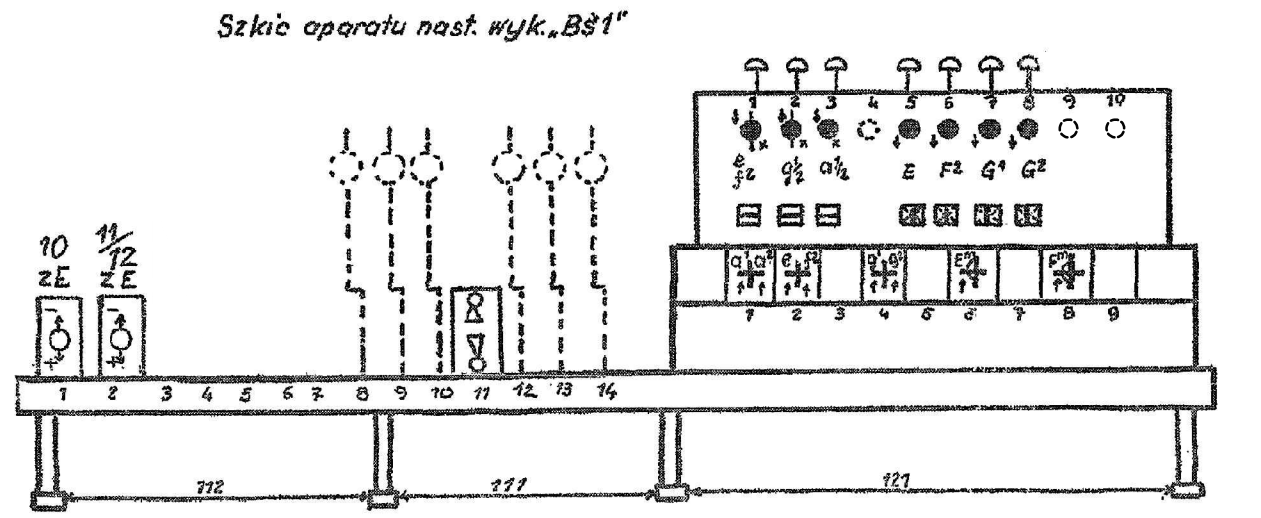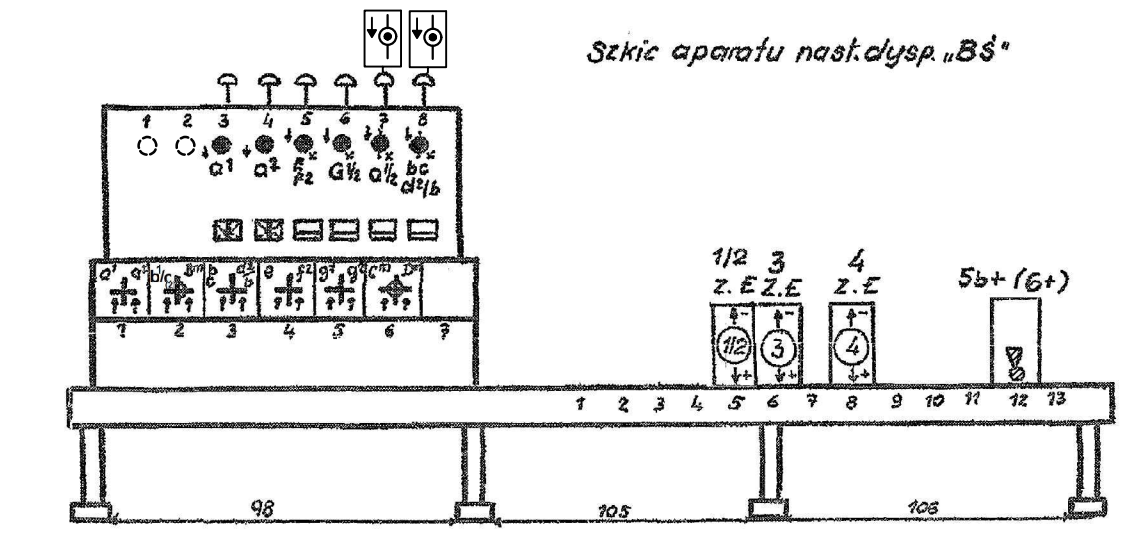

| | | | |
|---|--|--|--|
| BIURO PROJEKTOWY WYKONAWCA "PROTEL" Spółka z o.o. ul. Brzozowa 10, 50-514 Wrocław www.protel.wroclaw.pl | | Inwestor PKP Polska Linia Kolejowa S.A. ul. Targowa 74, 50-514 Wrocław | |
| Nazwa zadania: Zabudowa urządzeń przejazdowych kategorii A0 wraz z TVU i oświetleniem na przejeździe kolejowo-drogowym w km 20,312 stacji Brzezinka Średzka linii nr 273 | | Nazwa rysunku: R1 | |
| Stadium: RTS Data: 07.2021 | | Wykonawca: TELETECHNIKA - PIOTR BRYCH ul. Palestrina 8 lok. 49 03-321 Warszawa | |
| ZAMAWIAJĄCY: PKP Polska Linia Kolejowa S.A. Zakład Lini Kolejowych we Wrocławiu ul. Joanników 13 50-525 Wrocław | | WYKONAWCA: PIOTR BRYCH ul. Palestrina 8 lok. 49 03-321 Warszawa | |
| Nazwa opracowania: "Uzależnienie w przebiegach pociągów przejazdu kat. A0 w km 20,312 linii 273, stacja Brzezinka Średzka" | | Stadium: DOKUMENTACJA POWYKONAWCZA | |
| BRANZA: Sterowanie ruchem kolejowym | | Nazwa rysunku: Plan schematyczny | |
| Funkcja: PROJEKTANT: mgr inż. Marcin Kuczyński OPRACOWANIE: mgr inż. Józef Brych SPRAWDZAJĄCY: mgr inż. Ryszard Bielek | | Imię i nazwisko: Uprawnienia: Data: Podpis: MAZ/0423/PWBKs/17 OKI-2-29/99 CBP upr 11/97/86 | |