


MAPA INWENTARYZACJI POWYKONAWCZEJ  
PO MODERNIZACJI LINII KOLEJOWEJ NR 7

Skala 1:500  
Arkusz nr 1

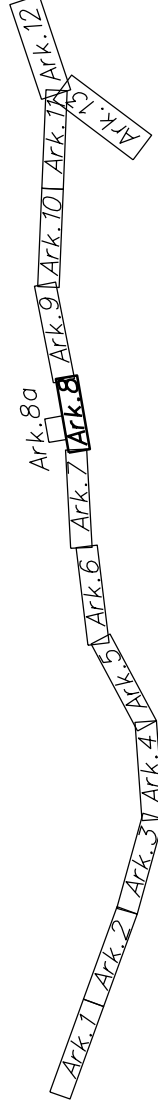

Linia nr: 7 Warszawa Wschodnia Osobowa - Dorohusk  
Szlak: Mołycz - Lublin  
Km: 165+219 - 172+668  
Seksje mapy: 8.151.07.15.4.3; 8.151.07.15.4.4;  
8.151.07.20.2.1; 8.151.07.20.2.2;  
DER: KNKr2.6315.638.2019  
Układ współrzędnych: "2000"  
Układ wysokości: Kransztadt "1986"  
Stan na dzień: 30.06.2021 r.

Usytuowanie obiektów budowlanych jest zgodne  
z projektem, zgodą sporządzenia terenu  
przez projektanta jako nie istotne.

Numer opinii KZUD: 191/007/2015 z dnia 19.10.2015

Woj. lubelskie  
Powiat: m.Lublin [066301\_1]  
Obręb: Węglinek [0070]  
Ark. mapy ewid.: 8;  
Działka: 115; 113/1; 114/5; 114/7;  
Obręb: Stary Gaj [0035]  
Działka: 1;

- Granica terenu zamkniętego PKP

Wykonawca:

**GEOTEC** SP. z o.o.  
38-300 Górków Rynek 18/9  
tel. (19) 353 66 62  
KRS 000350659  
NIP 738-211-38-46 REGON 121168065

GEODETA UPRAWNIONY  
inż. Jacek Górnowski  
Nr uprawnień 15936

