

Skala 1 : 1000


- działki nr 333/3 na działki nr 333/4 o pow. 0,0232 ha,
333/5 o pow. 0,1418 ha, 333/6 o pow. 0,1750 ha,
333/7 o pow. 0,2147 ha, 333/8 o pow. 0,2147 ha
i 333/9 o pow. 0,2147 ha.

Uwaga: Do czasu uruchomienia projektowanych ciągów komunikacyjnych dla wydzielonych działek należy ustanowić odpowiednie służebności przejścia i przejazdu zapewniające dostęp do drogi publicznej działki nr 184.

GEIDA

Pracownia Podziębina Marek Asjenski
ul. Pułkownika 42 96-500 Szamotuły
NIP: 839-165-47-57 Regon: 143119300
tel. 051 76 152 00 pgg@poczta.onet.pl

Sochaczew, dnia 10.12.2024 r.
GEODETA UPRAWNIONY
mgr inż. Marcin Majewski
wpz. G.G.K. nr 22657

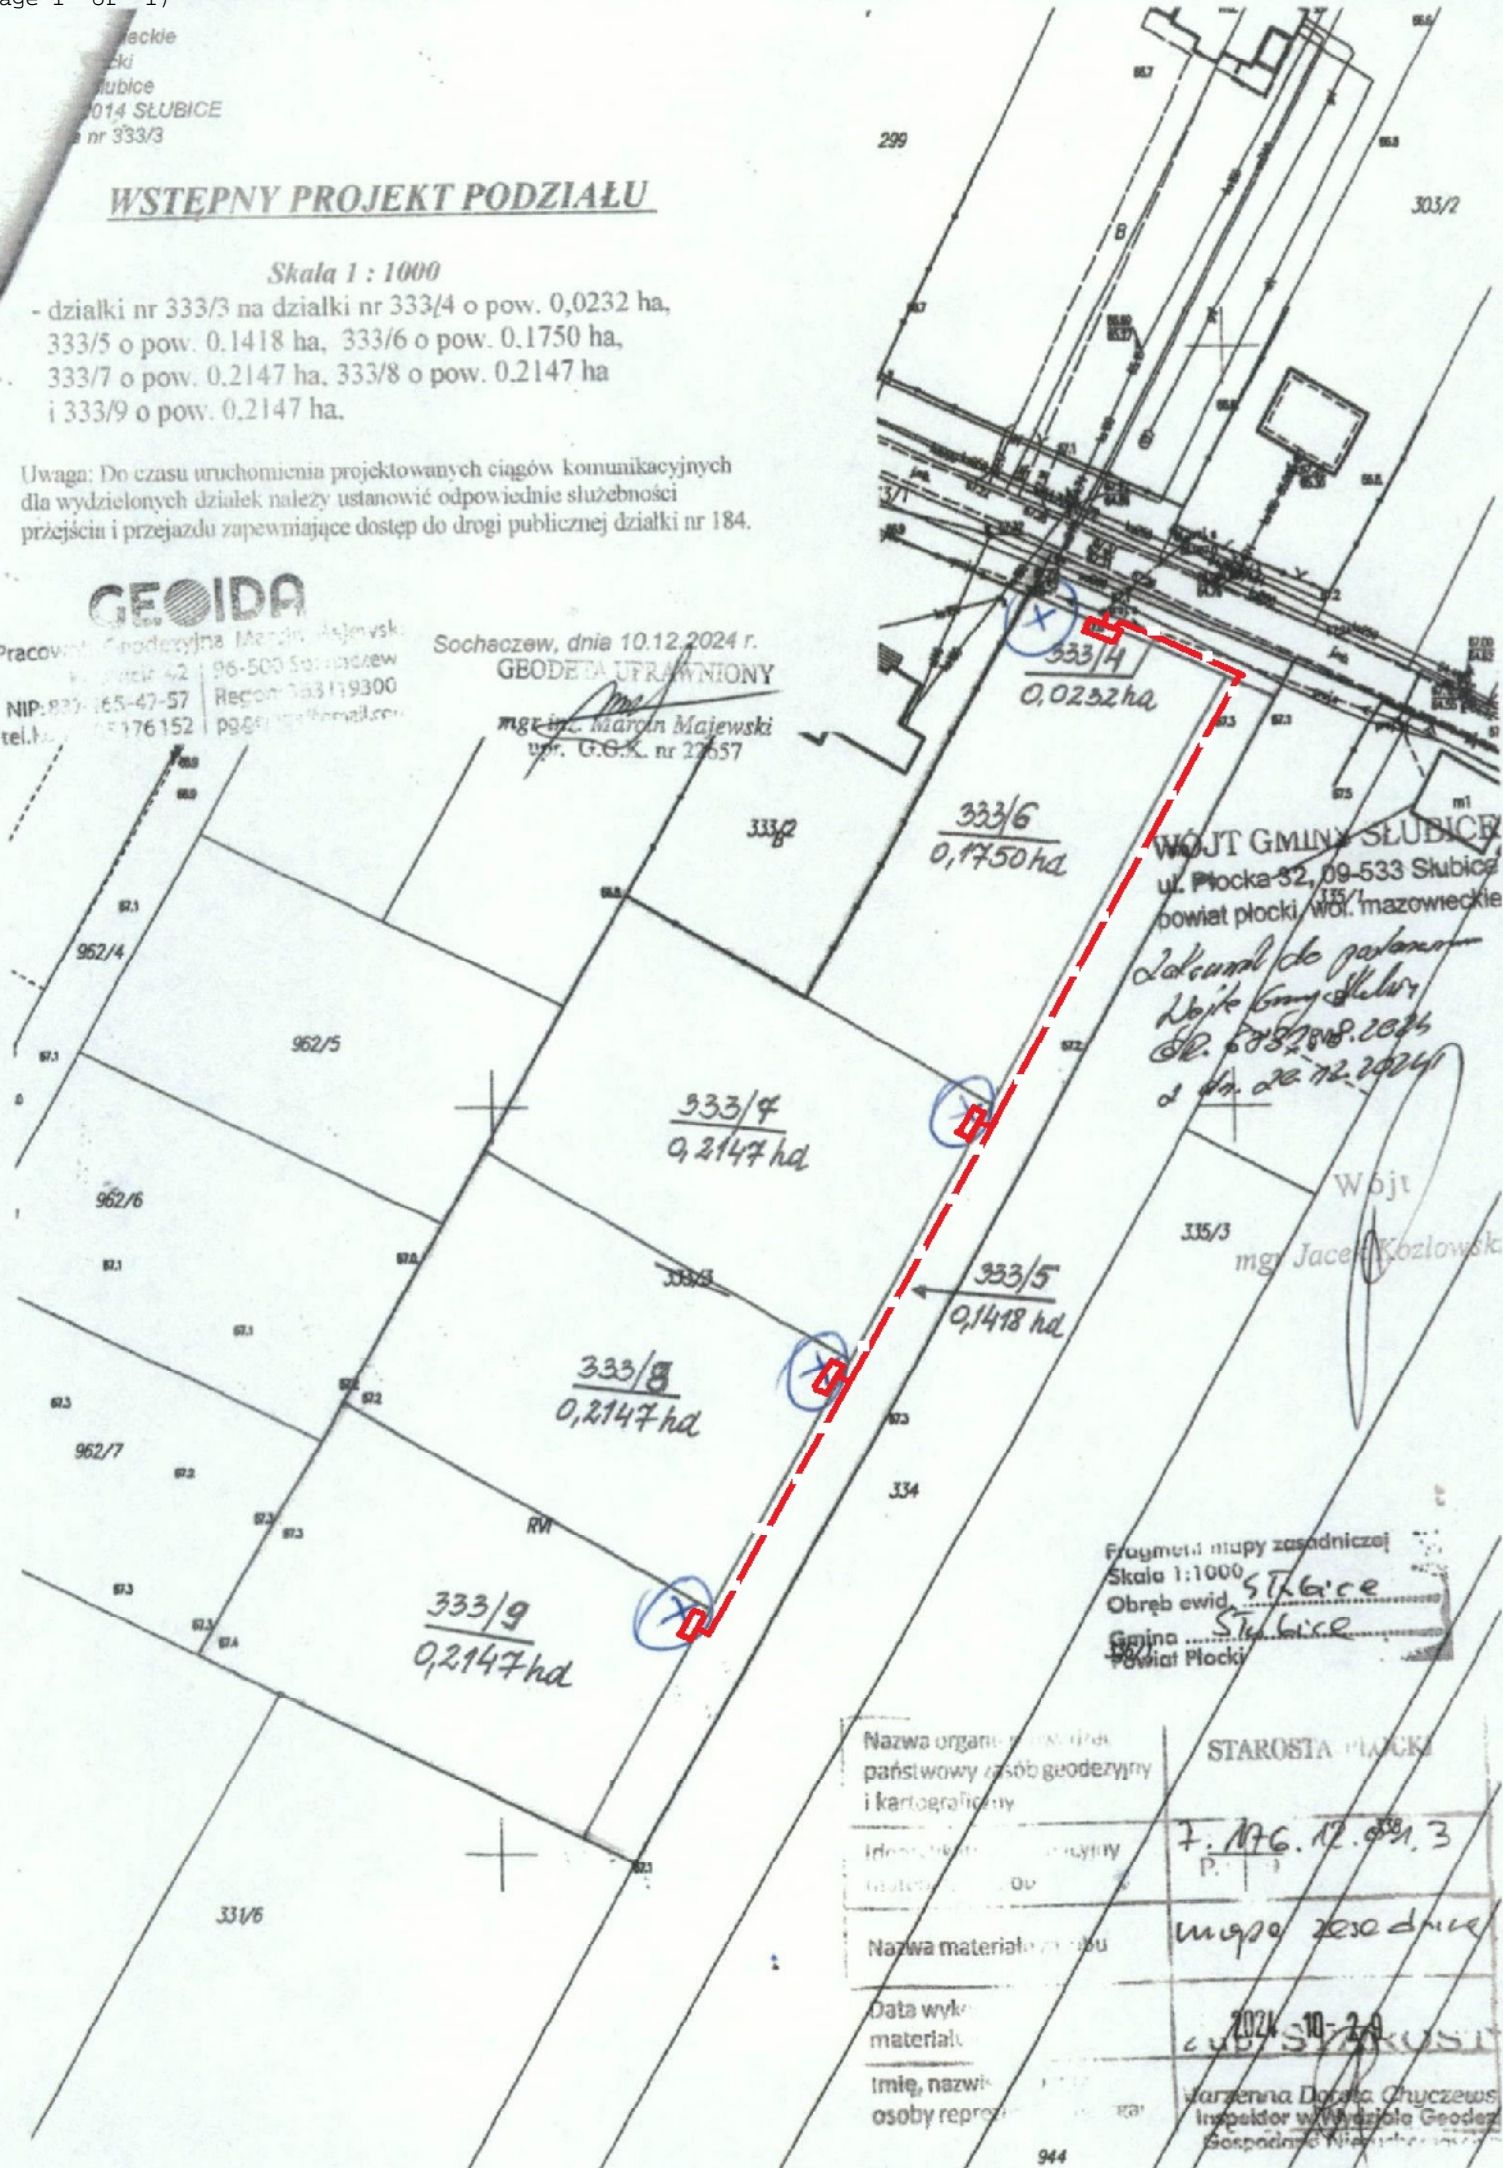

Fragment mapy zasadniczej
Skala 1:1000
Powiat Płocki

Nazwa organu: **Państwowy zasób geodezyjny i kartograficzny**


Nazwa materiału: ...

Data wyk-
materialu

Imię, nazwisko
osoby reprezentującej

~~STAROSTA PLACKI~~



2024-10-29

~~Wojciech Dorota Chyczewski~~
~~Inspektor w Wydziale Geodezji~~
