

OB1/33/1500127
P-13072
DOKUMENTACJA
POWYKONAWCZA

2016 -04- 2 5

PM INSTAL
FABRYCZNA, KŁOZAN
84-242 Luzino, Wycickiego 4
tel. 584 010 793, 515 38 889, fax. 58 736 34 39
NIP: 588-239-56-86, REGON: 221626843
biuro@pm-instal.com www.pm-instal.com



Nr zlecenia	ZN/3697/3333MZI/2015/1500127		
Obiekt	Straszyn, gm. Pruszcz Gdański		
Projekt	Budowa linii kablowej nn 0,4 kV w Straszynie, domów mieszkalnych i działek w zabudowie na dz. nr 252/47, 252/50, 254/38-254/41, 254/42, 254/44, 254/29, 254/28, 254/27		
Projektant	Łukasz Marczyk		
Upr. nr POM213/PWOE/09 w specjalności instalacyjnej w zakresie sieci, instalacji i urządzeń elektrycznych i elektroenergetycznych			
Sprawdzający	Marcin Hanioch		
Upr. nr POM197/PWOE/10 w specjalności instalacyjnej w zakresie sieci, instalacji i urządzeń elektrycznych i elektroenergetycznych			
Data	10.2015	Nr rysunku	1:500
Nr archiw. projektu	E-01	Enn-234	

o, projektowane i uzgodnione w Referacie, godzianca Dokumentacji w Pruszcze Gdańskim.
Właściciel, władający, inwestor, są prawnie zobowiązani do ochrony znaków
geodezyjnych na terenie inwestycji budowlanej (nieruchomości)
art.15, 48 pkt.3 ustawy z dnia 17.05.89r. Dz.U.Nr. 30, poz.163 - Prawa geodez. i kartograf. i.
Mapa w postaci numerycznej wykonana na podstawie danych pozyskanych metodą łączoną
(pomiar bezpośredni, materiały archiwalne, digitalizacja)
Granice wnieśli na podstawie pliku dxf otrzymanego z PODGIK w Pruszcze Gdańskim.
Służebność gruntowych w KW nie badano.


UNAGI
ZAKRES OPRACOWANIA

Granice koloru zielonego - dane ewidencyjne nie spełniające
wymagań określonych w obowiązujących standardach technicznych.

STAROSTWO POWIATOWE W PRUSZCZU GDŃSKIM
REFERAT UZGADNIANIA DOKUMENTACJI PROJEKTOWEJ
W granicach opracowania mapy występują projektowane
i zarejestrowane w RUDP przewody i urządzenia zgodnie
z treścią niniejszej dokumentacji.

Pruszcz Gdań. 13.10.2016r.

STAROSTWO POWIATOWE W PRUSZCZU GDŃSKIM
REFERAT UZGADNIANIA DOKUMENTACJI PROJEKTOWEJ
W opisie urządzenia projektowanego oraz uzgodnienia
wynikającego z projektu budowlanego w RUDP przewody
i urządzenia zgodnie z treścią niniejszej dokumentacji.
Pruszcz Gdań. 13.10.2016r.

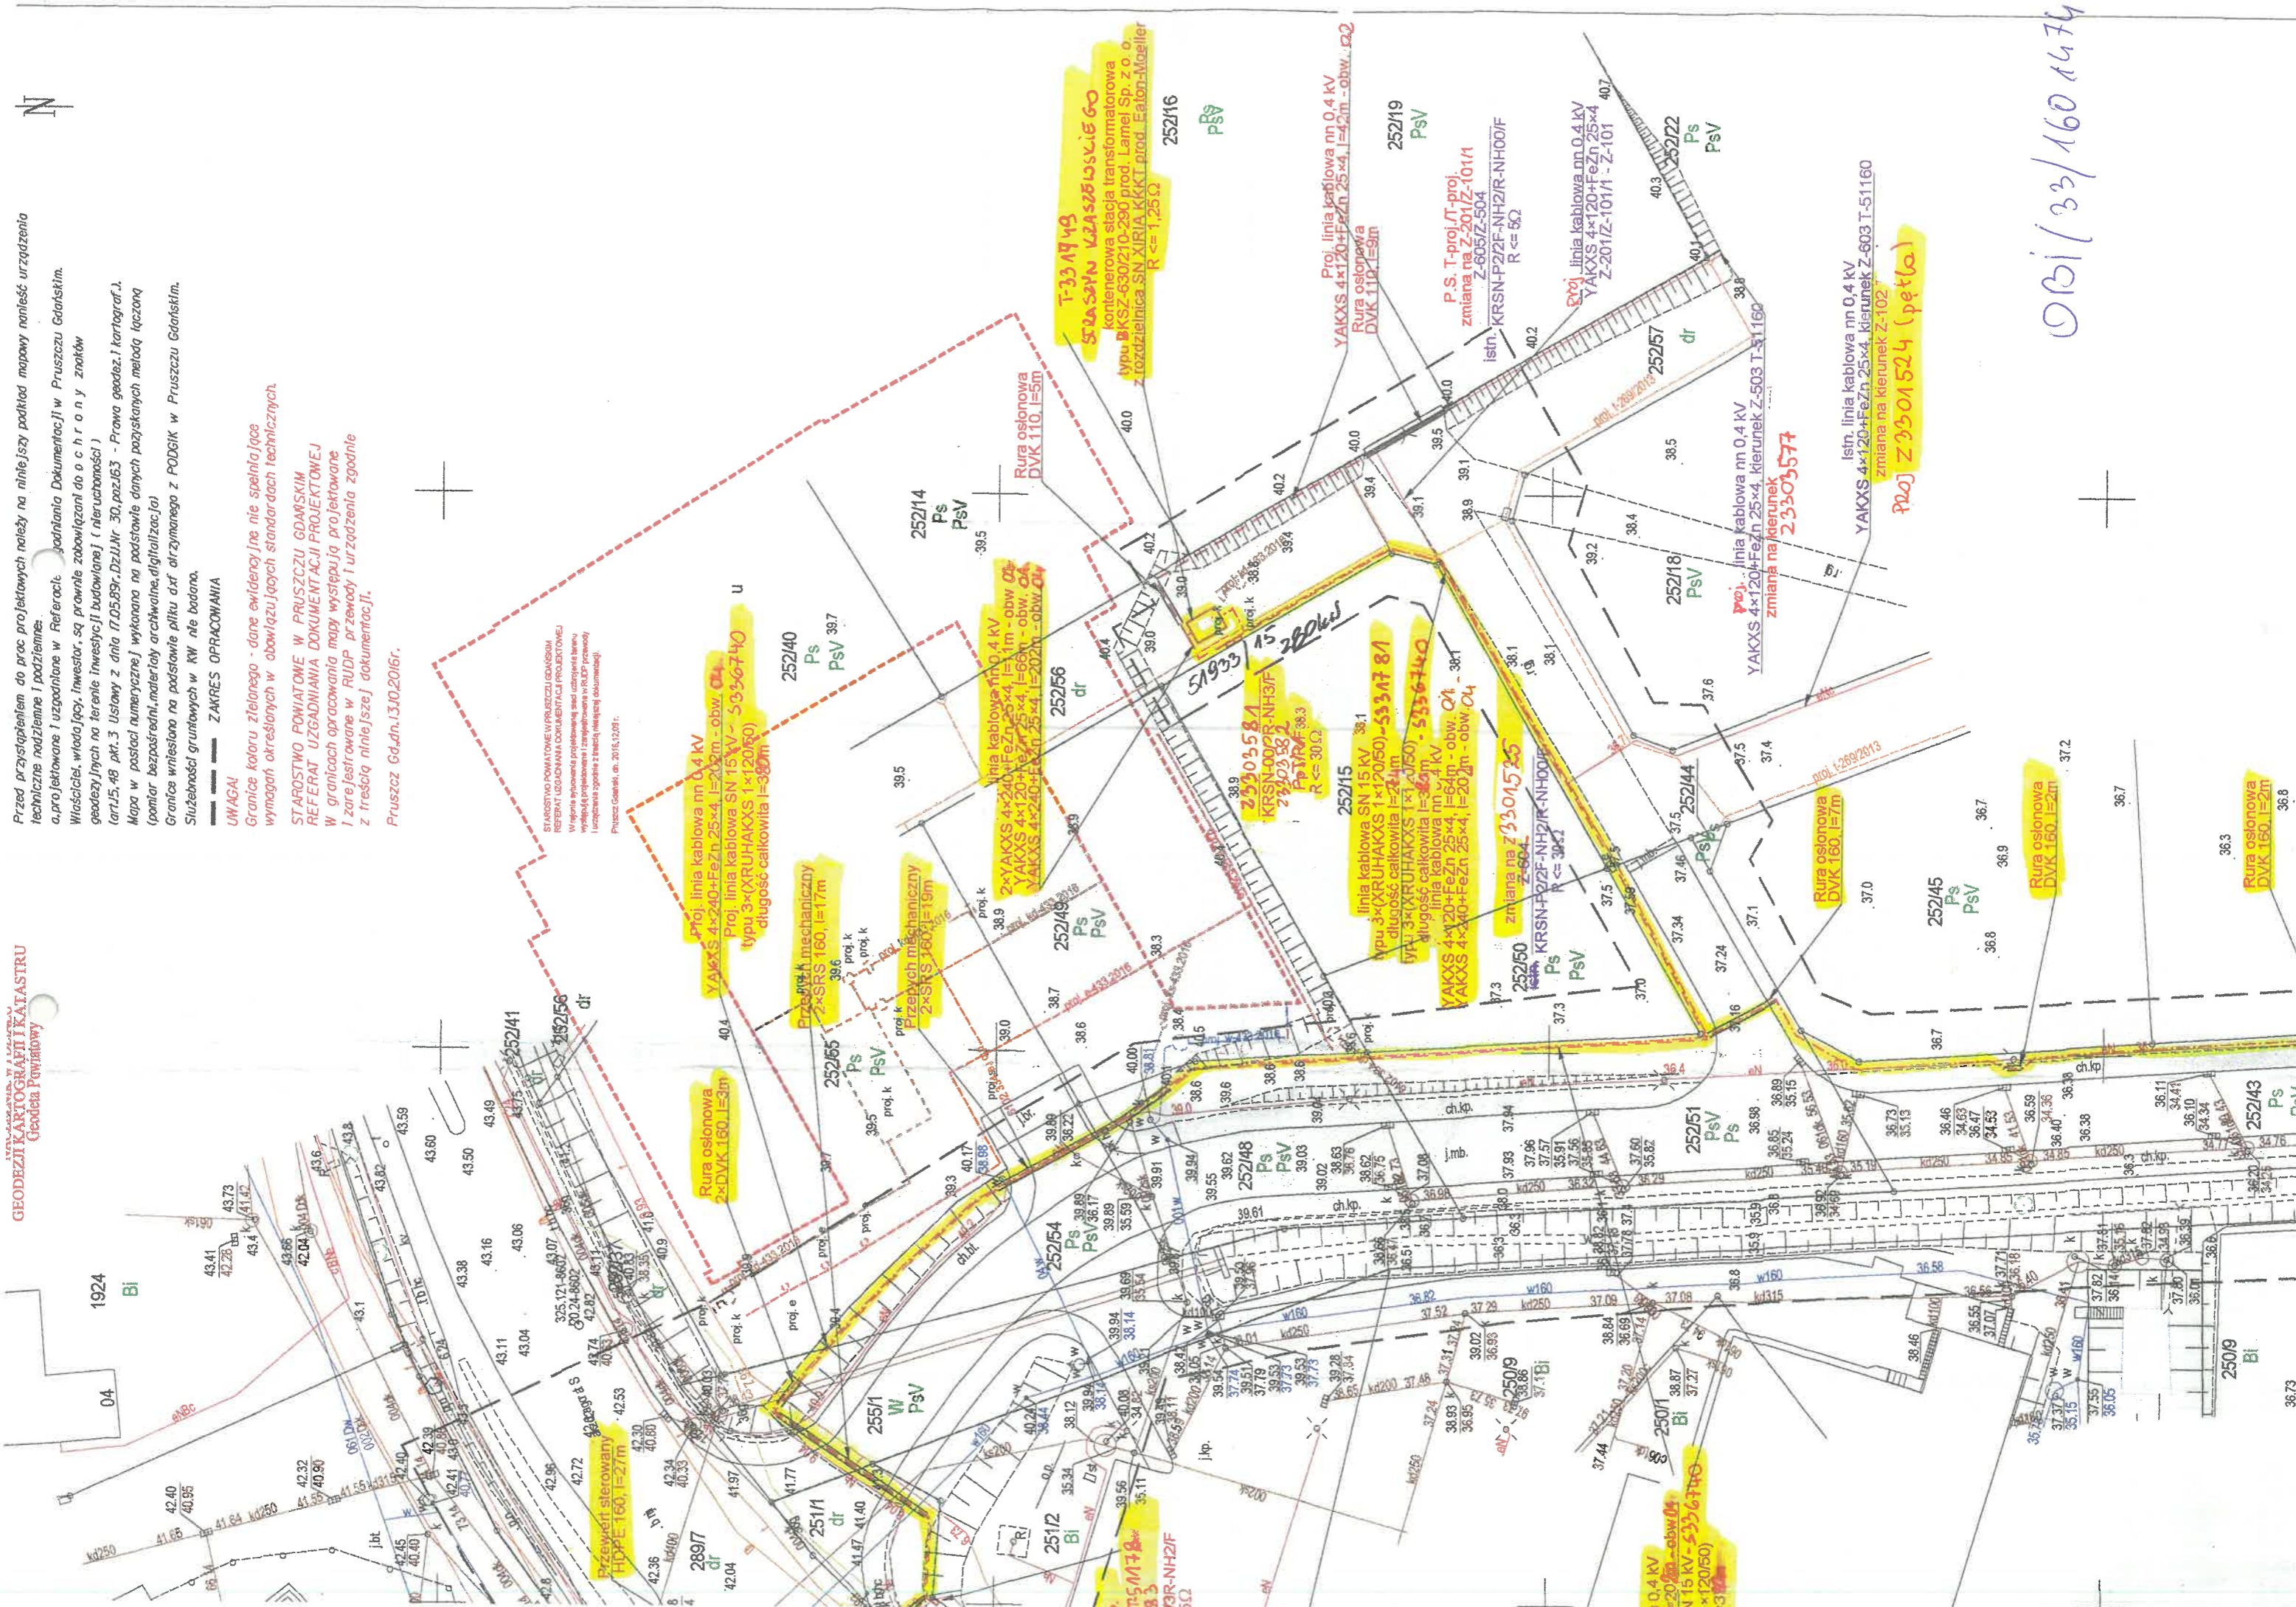

001/33/160 1474