



ISTN.  
Z 3303872

Z-601  
KRSN-P2/2F-NH2/R-NH00/F

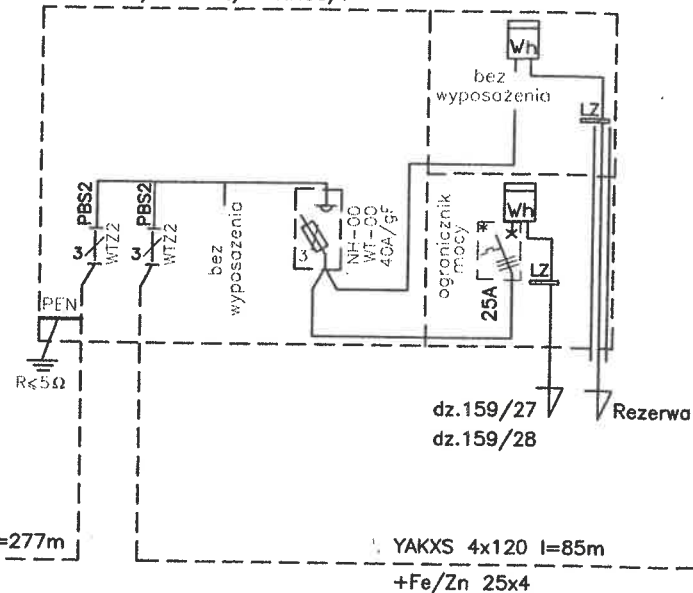


ISTN Z 3303873

Z-602  
KRSN-P2/2F-NH2/R-NH00/F

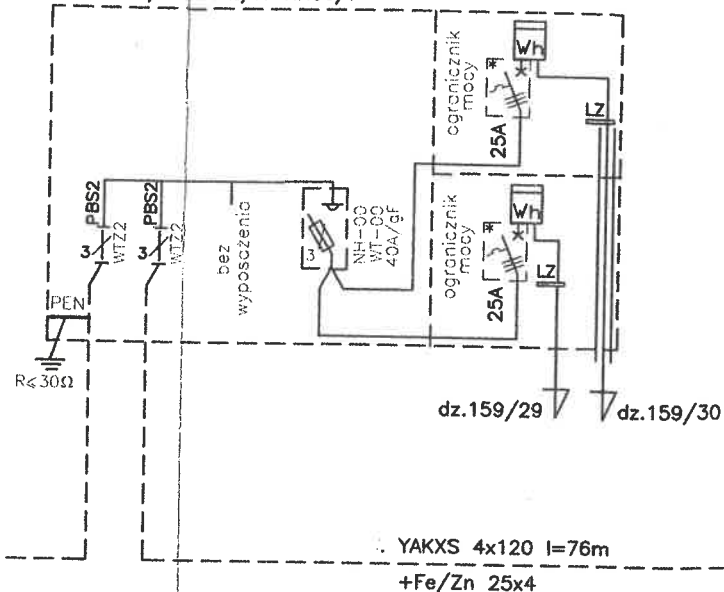


ISTN Z 3303874

Z-603  
KRSN-P2/2F-NH2/R-NH00/F

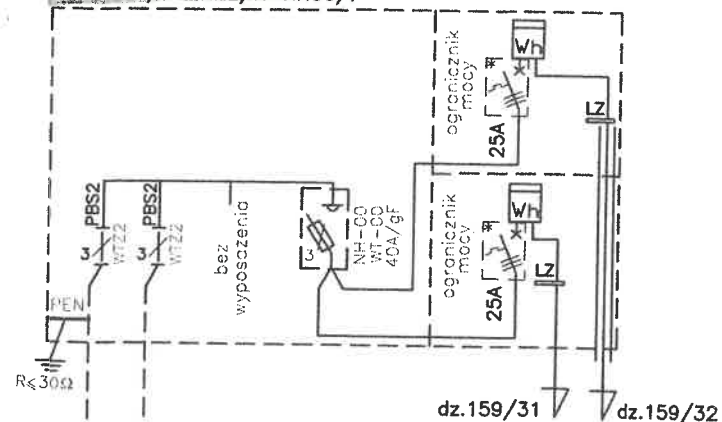


Z-605 PROJ. Z 3303876  
KRSN-P2/2F-NH2/R-NH00/F

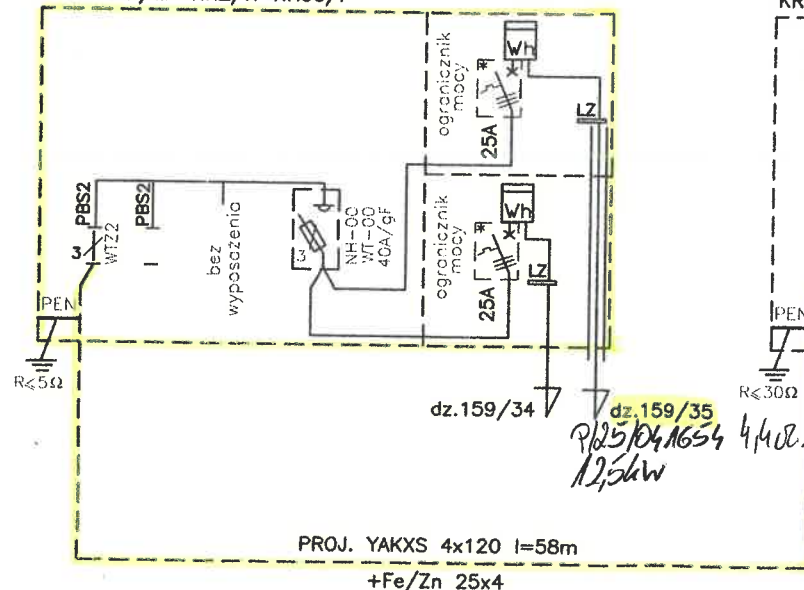

Z 3303875

Z-604  
KRSN-P2/2F-NH2/R-NH00/F

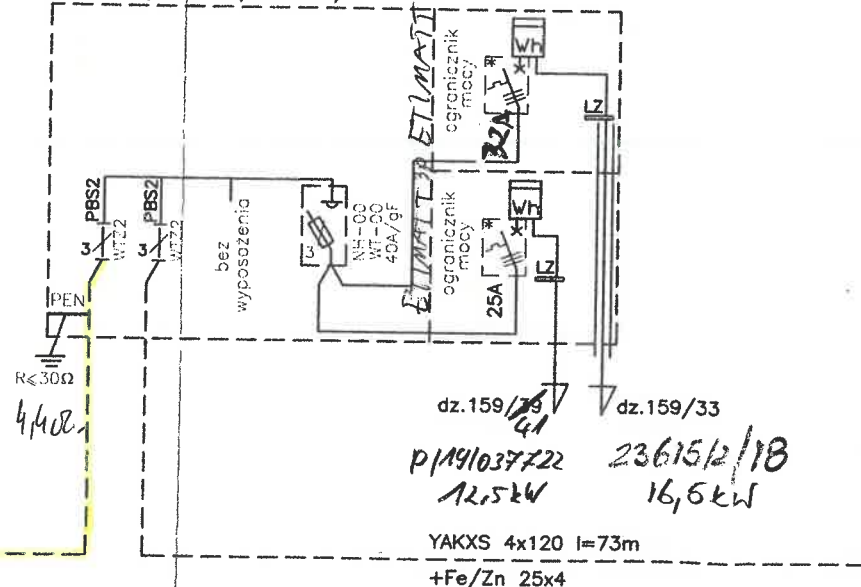

ELEKTRO-KOMPLEKS  
s.j. A. Guzow, T. Hołub  
82-200 Malbork, ul. Sienkiewicza 57 c/2  
tel. 503-005-531, 608-097-303  
NIP 579-225-61-59

DOKUMENTACJA  
POWYKONAWCZA

2019-01-03  
(data)

Janusz Reut  
Inżynier

2 podanie 2  
DT-13699

OB1/33/1603878

upr. bud. do projektowania, nadzoru  
i kierowania robotami budowlanymi  
w spec. instalacji elektrycznej  
zgodnie z UAN/83-016/88, POM/E/0394/08

Układ sieci TN-C

STOSOWAĆ KLÓDKI I ZAMKI WEDŁUG  
SYSTEMU MASTER-KEY  
WYPOSAŻYĆ CZĘŚĆ KABLOWĄ ZŁĄCZA  
(Z WYJĄTKIEM CZĘŚCI POMIAROWEJ)  
W UCHWYTY DO ZAKŁADANIA KLÓDEK

STAROSTWO POWIATOWE  
w Tczewie  
ul. Piaskowa 2  
83-110 Tczew  
(25)

FIRMA STANEL ul. Kalinowa 1  
83-033 Gołębiewo Wielkie

INWESTOR: ENERGA-OPERATOR SA, Oddział w Gdańsku  
ul. Marynarki Polskiej 130, 80-557 Gdańsk

PROJEKT: Linia kablowa nn 0,4kV - budowa  
Subkowy ul. Sadowa i Wybickiego

ZADANIE NR: OBI/33/1603898

RYSUJEK: Schemat zasilania 0,4kV

FAZA: PBW

DATA: VII.2017

IMIĘ I NAZWISKO:

NR RYS.

PROJEKTANT: inż. Stanisław Skulimowski  
POM/0127/PWOE/04

SPRAWDZIE: inż. Andrzej Szybowicz  
459/Gd/74

OPRACOWAŁ: mgr inż. Jonasz Dworek

2