

# KONSPROJEKT

inż. WIESŁAWA KOLENDA

Turkowice 46, 62-700 Turek

tel. 609 553 996, email: [kolendaw@poczta.onet.pl](mailto:kolendaw@poczta.onet.pl)

NIP: 668-120-89-56, REGON: 311450260



## PROJEKT BUDOWLANY

Nazwa zamierzenia budowlanego	BUDOWA ŚWIETLICY WIEJSKIEJ W ROGOWIE ORAZ ZMIANA SPOSOBU UŻYTKOWANIA ISTNIEJĄCEGO BUDYNKU KONTENEROWEGO WRAZ ZE ZMIANĄ JEGO LOKALIZACJI NA DZIAŁCE
Adres i kategoria obiektu budowlanego	GMINA PRZYKONA, OBRĘB ROGÓW, DZIAŁKA NR 214/3 KATEGORIA OBIEKTU: 1. ŚWIETLICA WIEJSKA – IX 2. BUDYNEK GOSPODARCZY (KONTENEROWY) – III
Nazwa jednostki ewidencyjnej Nazwa i nr obrębu ewidencyjnego Nr działek ewidencyjnych	GMINA PRZYKONA 302706_2 ROGÓW 0022 214/3
Imię i nazwisko lub nazwa inwestora oraz jego adres	GMINA PRZYKONA UL. SZKOLNA 7, 62-731 PRZYKONA

### SPIS ZAWARTOŚCI PROJEKTU BUDOWLANEGO

- CZĘŚĆ FORMALNO – PRAWNA PROJEKTU
- PROJEKT ZAGOSPODAROWANIA TERENU
- PROJEKT ARCHITEKTONICZNO-BUDOWLANY
- OPINIE, UZGODNIENIA, POZWOLENIA I INNE DOKUMENTY

**DOKUMENTACJA  
POWYKONAWCZA**

*Obiekt wykonano zgodnie  
z planem m. 1, 2*

**KIEROWNIK BUDOWY**  
*Miroslaw Kurzawinski*




Za zgodność z oryginałem

Przykona, dnia 22.01.2025r.

*Strony nr 1, 2*

**Z up. WÓJTA**  
*Ewa Dygas*  
Zastępca Wójta



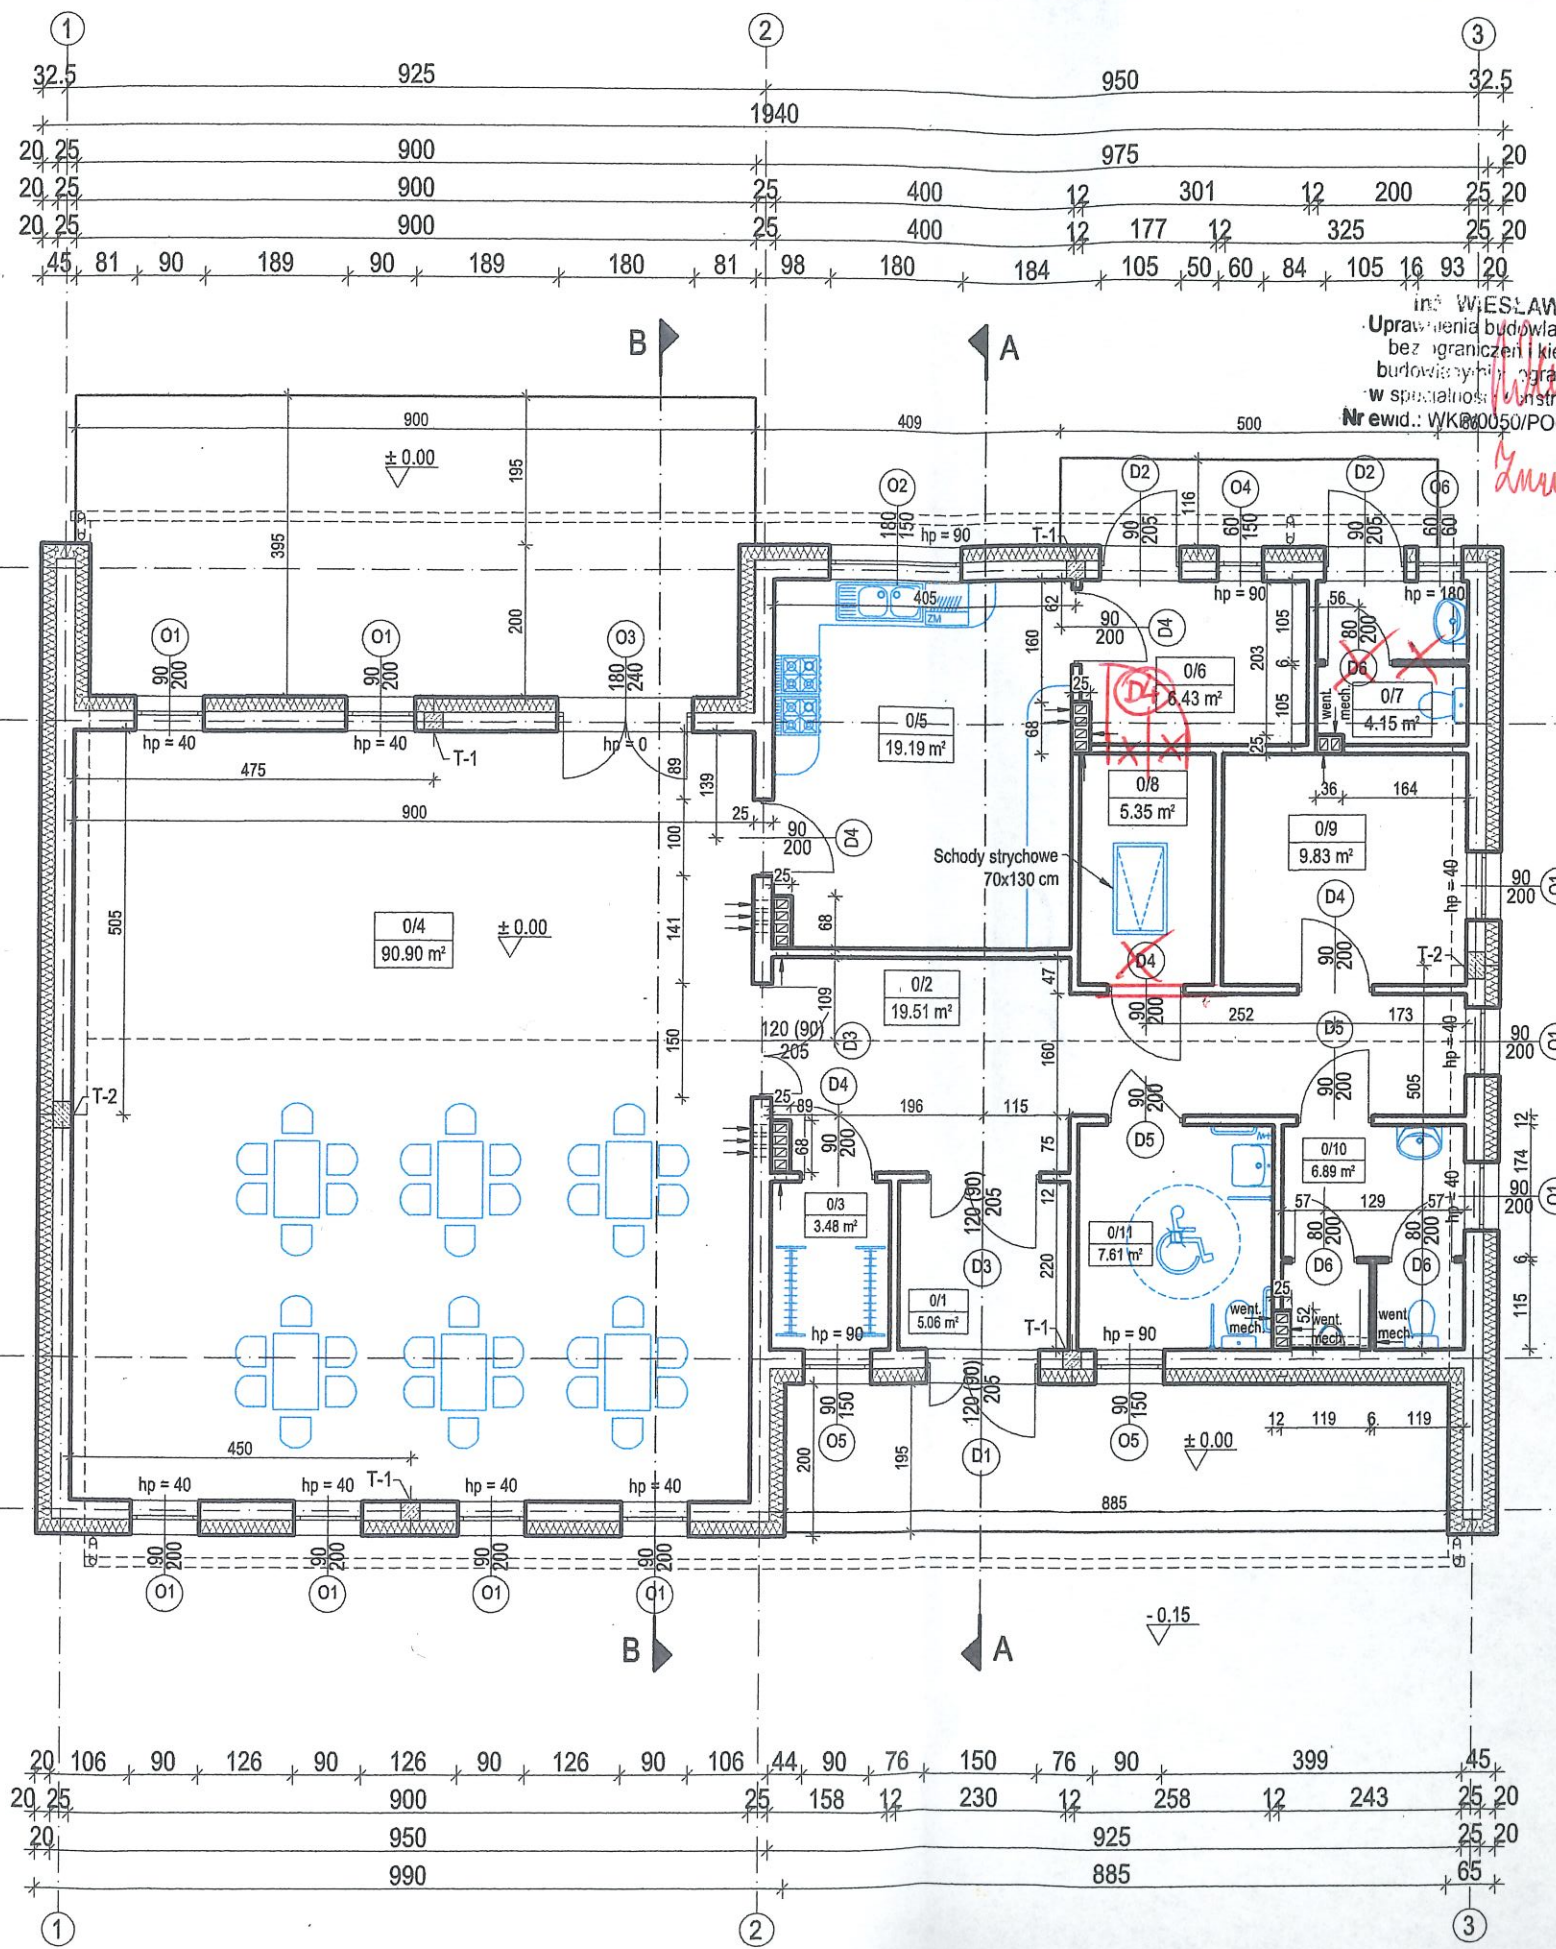

Uzgodniono pod względem wymagań higienicznych i zdrowotnych bez zastrzeżeń (z zastrzeżeniami)

Data: 14.12.2021  
L.p. opinii: 10/12

(podpis i pieczęć inżyniera)  
mgr inż. Wanda Stoyńska  
zawód: sanitarny higieniczny  
nr upr. 67-BP/0/94  
w zakresie budownictwa przemysłowego i ogólnego bez służby zdrowia  
62-510 Konin, ul. Teligi 12, tel. 063 2450065

inż. WIESŁAWA KOLENDA  
Uprawnienia budowlane do projektowania bez ograniczeń w kierownictwie robotami budowlanymi w granicach określonego zakresu w specjalności konstrukcyjno-budowlanej  
Nr ewid.: WK 80050/POOK/10; GP 7342-10/96

**WYKAZ POMIESZCZEŃ: PARTER**

Nr	Nazwa pomieszczenia	Pow. użytkowa
0/1	Wiatrołap	5.06 m <sup>2</sup>
0/2	Korytarz	19.51 m <sup>2</sup>
0/3	Szatnia	3.48 m <sup>2</sup>
0/4	Sala świetlicy	90.90 m <sup>2</sup>
0/5	Kuchnia	19.19 m <sup>2</sup>
0/6	Komora przyjęć cateringu	6.43 m <sup>2</sup>
0/7	WC Pom. techniczne	4.15 m <sup>2</sup>
0/8	Pom. gospodarcze 1	5.35 m <sup>2</sup>
0/9	Pom. gospodarcze 2	9.83 m <sup>2</sup>
0/10	WC męskie	6.89 m <sup>2</sup>
0/11	WC damskie + NP	7.61 m <sup>2</sup>
<b>Razem</b>		<b>178.40 m<sup>2</sup></b>

**UWAGA:**

1. Na rzutach kondygnacji podano wymiary drzwi w świetle ościeżnicy - wymiary w świetle muru poszerzyć zgodnie z wymogami danego producenta

Rzeczoznawca ds. zabezpieczeń przeciwpożarowych  
inż. Feliks Grzelka Nr upr. 131/03  
Stare Miasto, data: 14.12.2021  
Zgodnie z projektem z wymaganiami ochrony przeciwpożarowej  
STWIERDZAM

**DOKUMENTACJA POWYKONAWCZA**

Obiekt: Budynek Kultury (Świetlica Wiejska)  
Z dokumentacji zgodnej z projektem

KIEROWNIK BUDOWY  
Mieczysław Kurzawiński

**KONSPEKT - WIESŁAWA KOLENDA**  
TURKOWICE 46, 62-700 TUREK

Obiekt: BUDYNEK KULTURY (ŚWIELICA WIEJSKA)

Investor: GMINA PRZYKONA  
UL. SZKOLNA 7, 62-731 PRZYKONA

Temat: RZUT PARTERU

Lokalizacja: GMINA PRZYKONA, ROGÓW, DZ. NR 214/3

Projektant: mgr inż. arch. IWONA RYLSKA  
Nr ewid. WP-OIA/OKK/UpB/53/2011

Sprawdzający: mgr inż. arch. AGNIESZKA OGRODOWCZYK-GRUSZCZYŃSKA  
Nr ewid. 16/R-258/LOIA/04

Skala: 1 : 100 (A3) Data: grudzień /2021 Nr rys. A-1