



Rzut
- skala 1:50 -

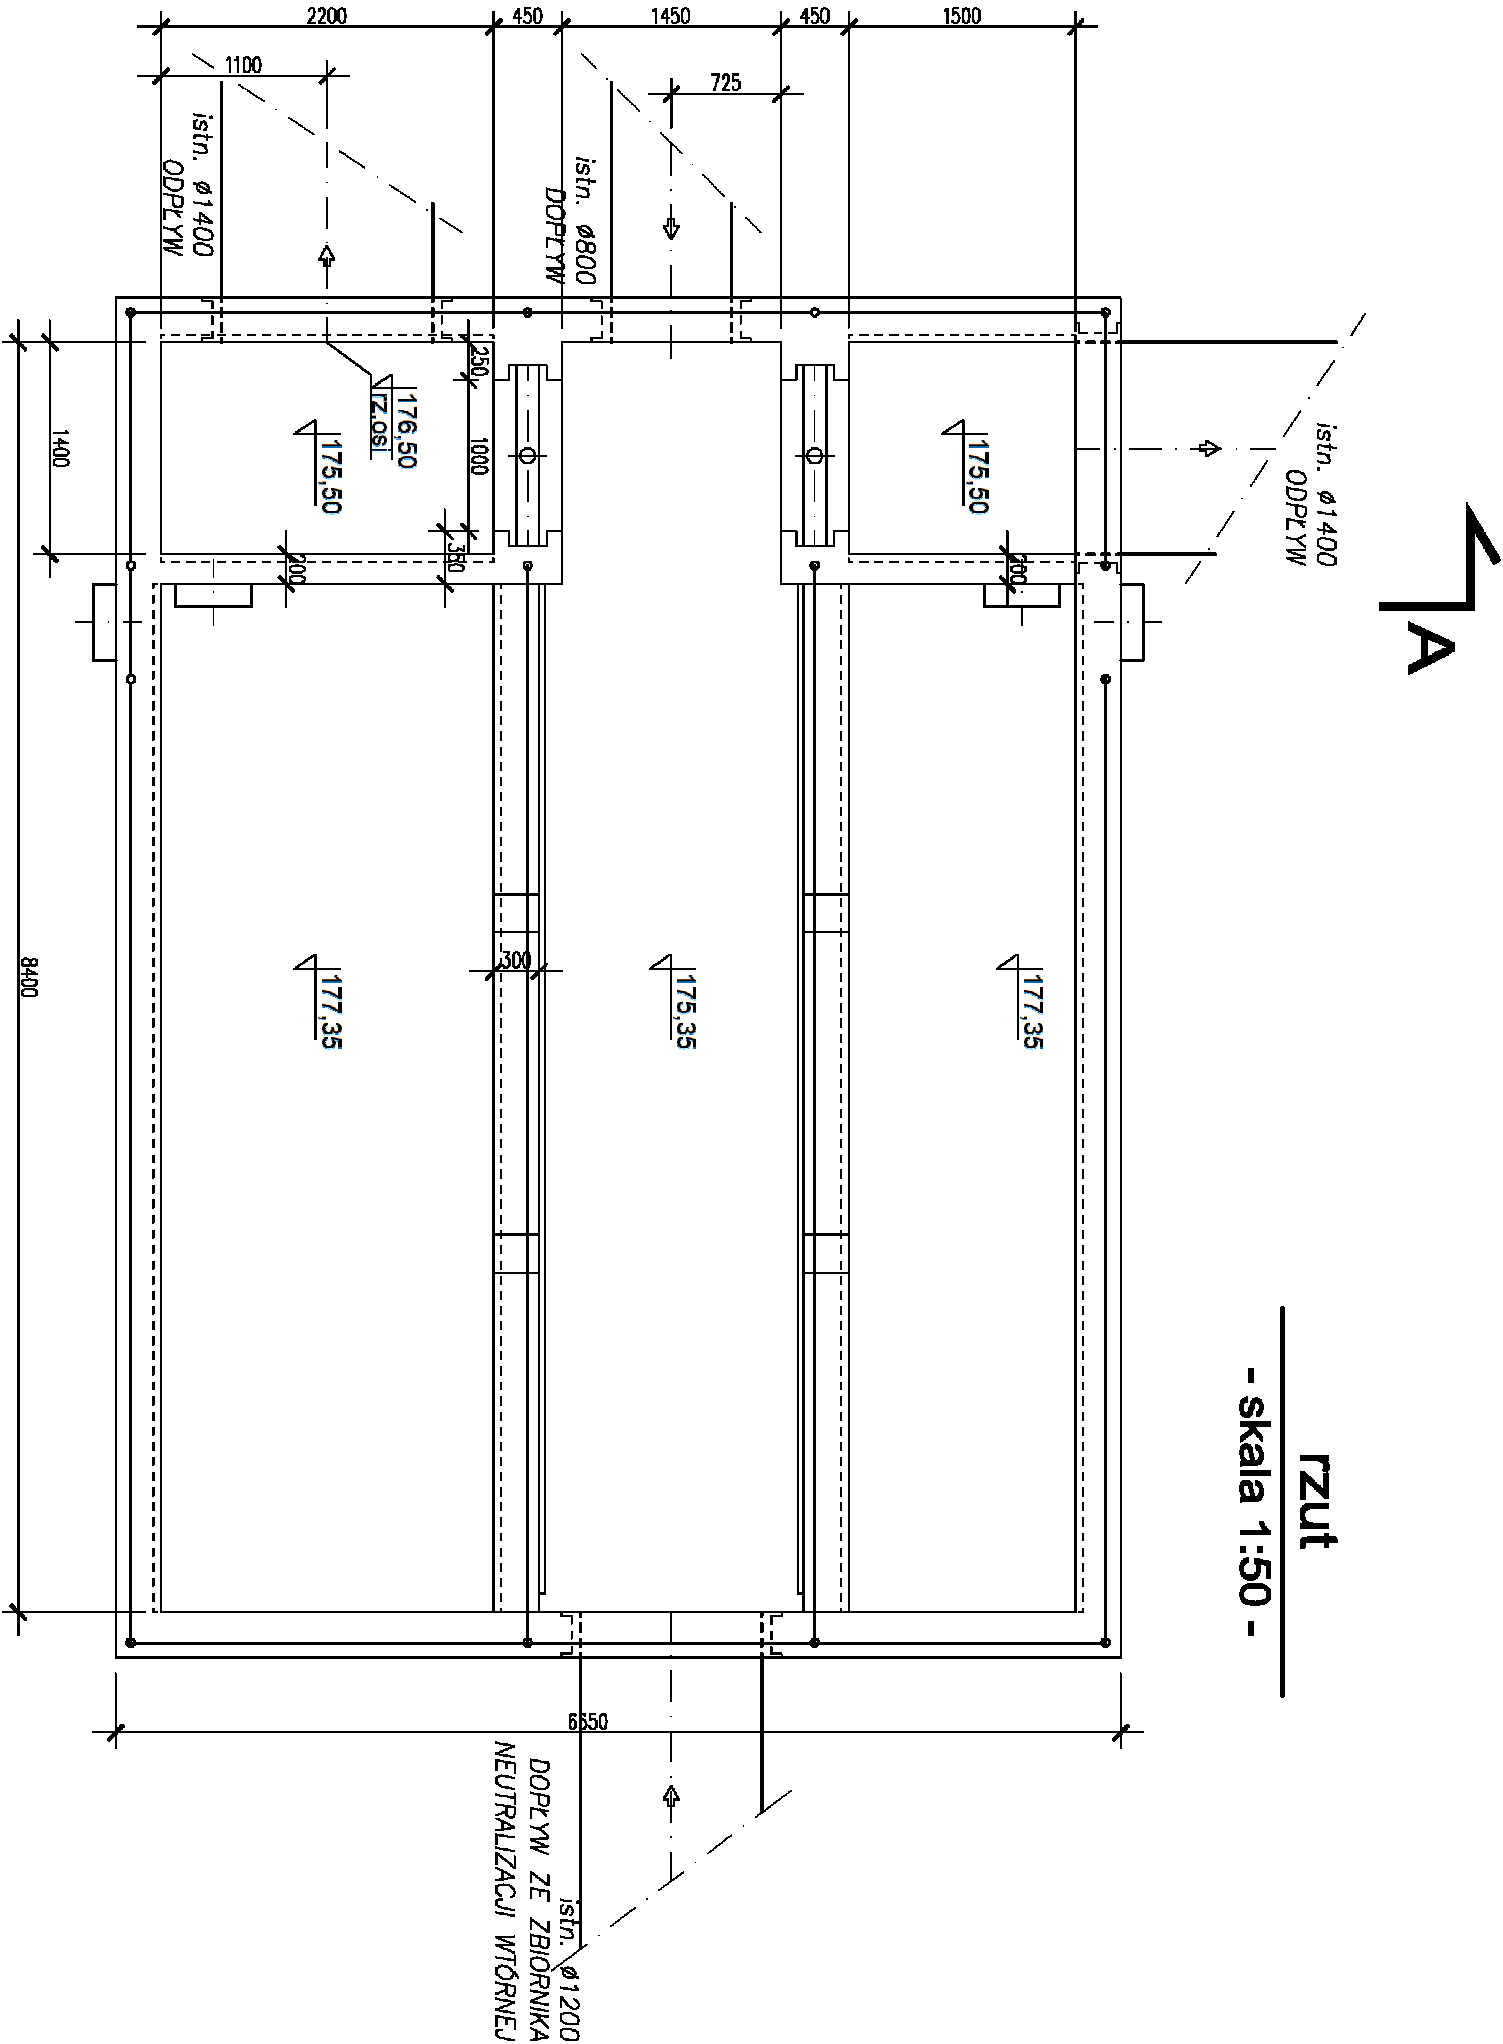


przekrój A-A
- skala 1:50 -

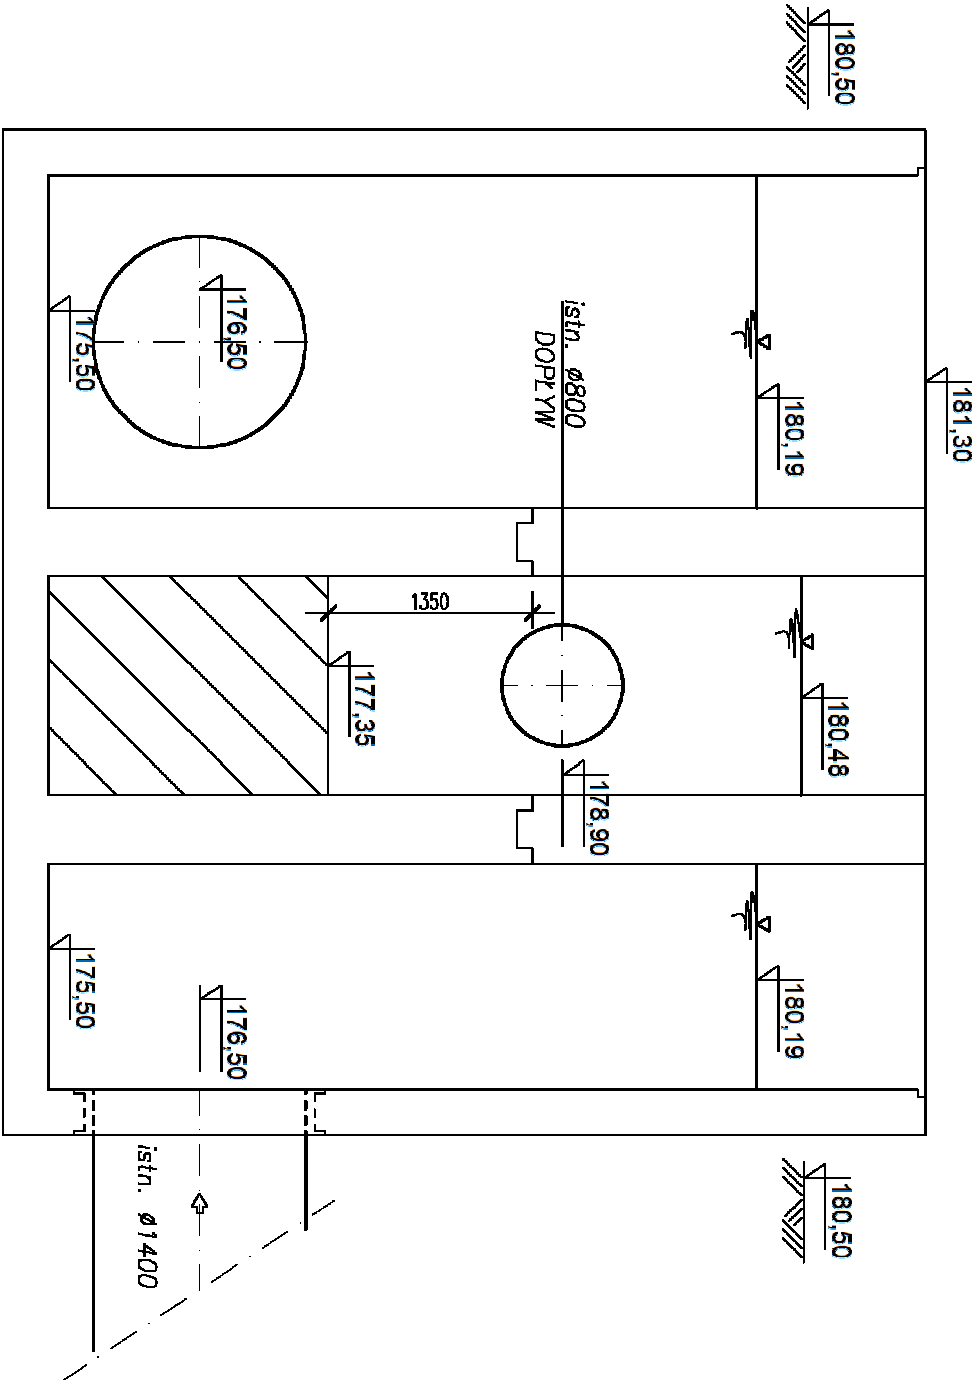

UWAGA !

Rysunek wykonano na podstawie istniejącej dokumentacji
powykonawczej.

	Przedsiębiorstwo Inżynierskie Inwestor			Nr. archiw.	
	ul. Wolterno Łukoskiego 26, 95-100 Zgierz			946/2025	
Faza	Obiekt			Nr rysunku	
PW	Modernizacja układu recyrkulacji osadu nadmiernego w Zgierzu			7	
Skala	Tresc rys.			Il. rys.	
1:50	Komora rozdziatu na komory osadu czynnego			8	
Branża	FUNKCJA	IMIE I NAZWISKO	NR UPRAWN.	PODPIS	
TECHNOL	Projektował	mgr inż J. Piłchta	181/TO/89-90		
Data	Opracował	mgr inż M. Kwieciński			
19.12.2025.	Sprawił	mgr inż M. Toff	Wg-401/01		