




ELEVACJA ZACHODNIA
WESTERN ELEVATION

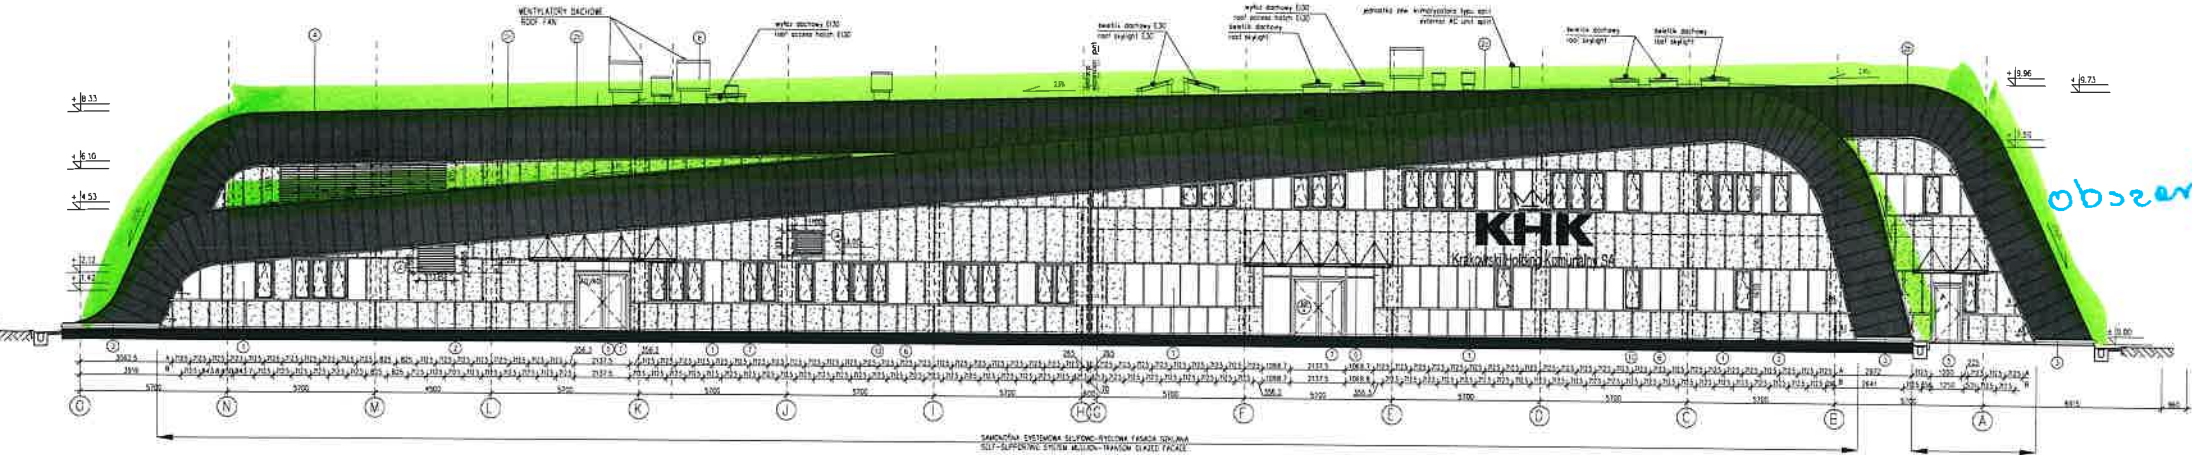


ELEVACJA WSCHODNIA
EASTERN ELEVATION

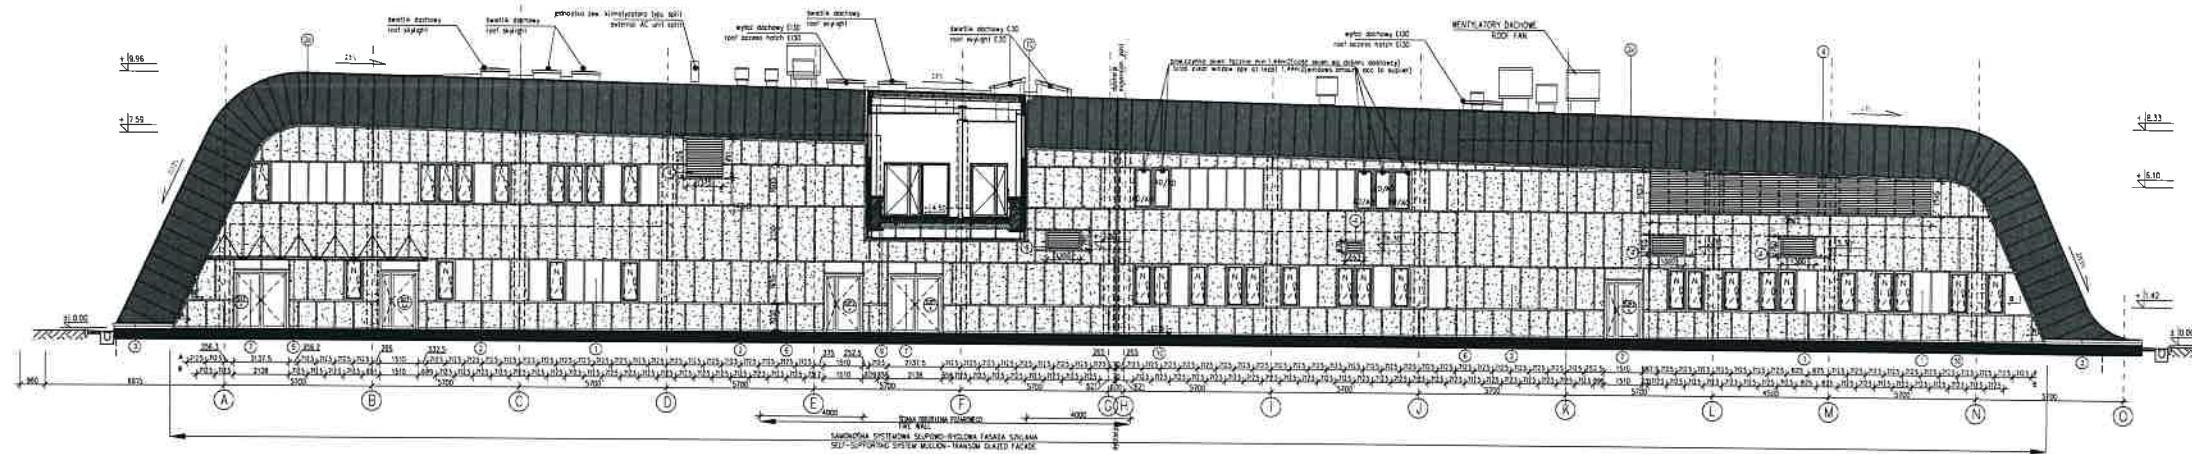


ELEVACJA POŁUDNIOWA
SOUTHERN ELEVATION

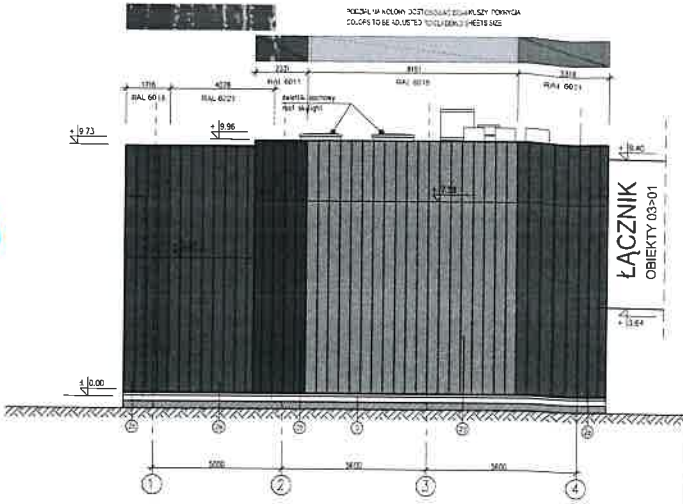


ELEVACJA PÓŁNOCNA
NORTHERN ELEVATION

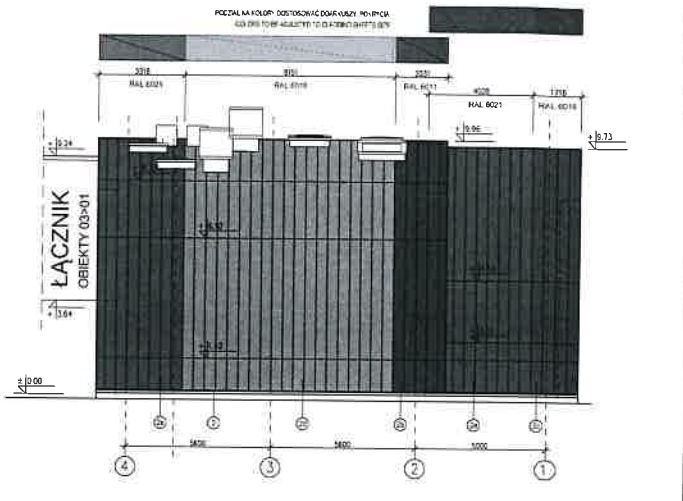

ELEVACJA PÓŁNOCNA
NORTHERN ELEVATION

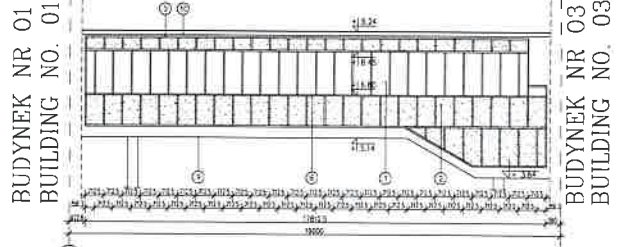

ELEVACJA POŁUDNIOWA
SOUTHERN ELEVATION

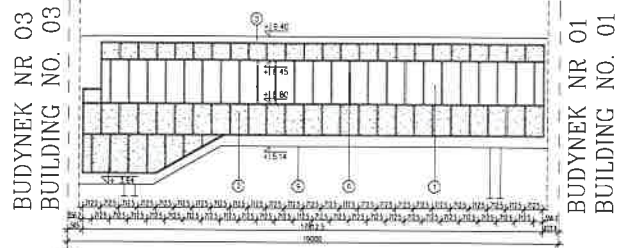

ZEWNĘTRZNE ŚCIANY SKOŚNE I DACH EXTERNAL SLOPE WALLS AND ROOF	ZEWNĘTRZNE ŚCIANY PIONOWE EXTERNAL VERTICAL WALLS	ŁĄCZNIK KOMUNIKACYJNY CONNECTION CORRIDOR
ALUMINIOWA BLACHA ELEVATION ALUMINUM SHEET (int of green) color: RAL 6011	PANEL PRZEZIERNY SZKLANY TYP: SCIANA KURTYNOWA Z PROFILI ALUMINIOWYCH color: RAL 6011 TRANSPARENT FACADE PANEL GLAZING TYPE: CURTAIN WALL (ALUMINIUM PROFILES) color: CLEAR	PANEL PRZEZIERNY SZKLANY TYP: SCIANA KURTYNOWA Z PROFILI ALUMINIOWYCH color: RAL 6011 TRANSPARENT FACADE PANEL GLAZING TYPE: CURTAIN WALL (ALUMINIUM PROFILES) color: CLEAR
TYTANOWOALUMINIOWA BLACHA ELEVATION ALUMINUM SHEET (int of green) color: RAL 6016	PANEL PRZEZIERNY SZKLANY TYP: SCIANA KURTYNOWA Z PROFILI ALUMINIOWYCH color: RAL 6016 TRANSPARENT FACADE PANEL GLAZING TYPE: CURTAIN WALL (ALUMINIUM PROFILES) color: CLEAR	PANEL PRZEZIERNY SZKLANY TYP: SCIANA KURTYNOWA Z PROFILI ALUMINIOWYCH color: RAL 7015 (szary) NON-TRANSPARENT FACADE PANEL GLAZING TYPE: CURTAIN WALL (ALUMINIUM PROFILES) color: RAL 7015 (gray)
ALUMINIOWA BLACHA ELEVATION ALUMINUM SHEET (int of green) color: RAL 6016	ALUMINIOWA BLACHA ELEVATION ALUMINUM SHEET (int of green) color: RAL 6011	OKRĘGI BLACHARSKIE color: RAL 7015 (szary) FLASHINGS
TYTANOWOALUMINIOWA BLACHA ELEVATION ALUMINUM SHEET (int of green) color: RAL 6016	ALUMINIOWA BLACHA ELEVATION ALUMINUM SHEET (int of green) color: RAL 6016	PROFIL SCIANY KURTYNOWEJ SYSTEMOWEJ SĄPOWÓW-GŁOWEJ color: RAL 7015 (szary) SELF-SUPPORTING SYSTEM MULLION-TRANSOM SYSTEM CURTAIN WALL PROFILES color: RAL 7015 (gray)
OSŁOŻKI BLACHARSKIE color: RAL 7015 (szary) FLASHINGS	ALUMINIOWA BLACHA ELEVATION ALUMINUM SHEET (int of green) color: RAL 6011	ALUMINIOWE PŁYTY KOMPozyTOWE color: RAL 7015 (szary) ALUMINIUM COMPOSITE PANELS
URZĄDZENIA WENTYLACYJNE NA DACHU color: RAL 7015 (szary) VENTILATION ON THE ROOF	OSŁOŻKI BLACHARSKIE color: RAL 7015 (szary) FLASHINGS	RYMNA color: RAL 7015 (szary) GUTTER BOX
	PROFIL SCIANY KURTYNOWEJ SYSTEMOWEJ SĄPOWÓW-GŁOWEJ color: RAL 7015 (szary) SELF-SUPPORTING SYSTEM MULLION-TRANSOM SYSTEM CURTAIN WALL PROFILES color: RAL 7015 (gray)	
	OSŁOŻKI BLACHARSKIE color: RAL 7015 (szary) FLASHINGS	
	URZĄDZENIA WENTYLACYJNE NA DACHU color: RAL 7015 (szary) VENTILATION ON THE ROOF	
	ALUMINIOWE PŁYTY KOMPozyTOWE color: RAL 7015 (szary) ALUMINIUM COMPOSITE PANELS	
	OKNO TYP: SYSTEMOWE Z PROFILI ALUMINIOWYCH color: RAL 7015 (szary) WINDOW TYPE: SYSTEM ALUMINIUM PROFILES color: CLEAR	


DOKUMENTACJA
POWYKONAWCZA
AS - BUILT

AD/AD AUTOMATYCZNE OTWIERANIE W CZASIE KĄPA PŁOZARNEJ
AUTOMATIC OPENING DURING FIRE ACTION
FL ±0.00=198.30m nprn

KRAKOWSKI HOLDING KOMUNALNY S.A.

posco POSCO ENGINEERING & CONSTRUCTION CO., LTD.

PROCHEM Spółka Akcyjna

CE-03-03 - BUDYNEK ADMINISTRACYJNO-SOCJALNO-EDUKACYJNY

CE-03-03 - ADMINISTRATION-SOCIAL-EDUCATION BUILDING

ELEVATIONS

1-600-00-EA120

1-600-00-EA120-03008

