



12.01.2014  
10.01.2014

TERAPIA			
Lp	Oznaczenia	Nazwa elementu	Ilość
Instalacja glikolu			
1	HEAWY 90	Pompa ciepła HEAWY 90 Neoheat	3 szt.
2	ZBzg	Zawór bezpieczeństwa glikolu HUSTY SYR 1/2"	3 szt.
3	NW_G	Naczynie wzbiorcze Reflex S80	2 szt.
4	PO_PC	Pompa LFP Poe MEGA1+ 65POe150A/B	3 szt.
5	ZZ1g	Zawór zwrotny Socla SAS DN65 PN16	3 szt.
6	F1g	Filtr osadnikowy EFAWA DN80	3 szt.
7	F2g	Socla Filtr DN 100	1 szt.
8	ZO1g	Zawór odcinający DN 100	4 szt.
9	ZO2g	Zawór odcinający DN 80 Socla SAS SYLAX PN16	12 szt.
10	ZR-Tg rozd.	Zawór trójdrogowy Danfoss VF3 DN65	2 szt.
11	Odp. A	Zawór odpowietrzający Ferro	5 szt.
12	Odw.	Zawór spustowy Teide	11 szt.
Instalacja C.O.			
13	WC_CO	Wymiennik C.O. glikol/woda 100kW New HEAT S 182M-90	1 szt.
14	ZBO	Zbiornik buforowy INOX TANK 1500l	1 szt.
15	PO_CO_W	Pompa obiegowa (strona wymiennika) WILO Yonos MAXO 40/0,5-12	1 szt.
16	PO_CO_OB	Pompa obiegowa (strona obiegów grzewczych) LFP 50POe150A/B	1 szt.
17	ZBz	Zawór bezpieczeństwa 2	1 szt.
18	NW_CO	Naczynie wzbiorcze Reflêx N300	1 szt.
19	KE	Kocioł elektryczny Bosh Tronic Haet 3500 24kW	2 szt.
20	ZR-T	Zawór przełączający ESBE SERIA VRG230	1 szt.
21	ZZ1	Zawór zwrotny DN 50	3 szt.
22	F1	Filtr DN 100	3 szt.
23	F2	Filtr DN 50	1 szt.
24	F3	Filtr DN 25	2 szt.
25	ZO1	Zawór odcinający DN 100	12 szt.
26	ZO2	Zawór odcinający DN 50	5 szt.
27	ZO3	Zawór odcinający DN 50	5 szt.
28	ZO4	Zawór odcinający DN 25	6 szt.
29	Odp. A	Zawór odpowietrzający Ferro	2 szt.
30	Odw.	Zawór spustowy Teide	4 szt.
31	LC1	Przetwornik przepływu Kamstrup Ultraflow 54 + licznik Multical DN 65	1 szt.
Instalacja C.W.U.			
32	WC_CWU	Wymiennik C.W.U. glikol/woda 100kW New HEAT S 202M-50	1 szt.
33	ZBzh	Zawór bezpieczeństwa SYR 2115	1 szt.
34	NW_CWU	Naczynie wzbiorcze Reflex DT300	1 szt.
35	PO_CWU	Pompa C.W.U. LFP PWr 25/80	1 szt.
36	PO_CCWU	Pompa cyrkulacyjna LFP PWr 25/80	1 szt.
37	ZBO_CWU1	INOX TANK zbiornik c.w.u. bez węzownicy 1500 litrów	1 szt.
38	ZBO_CWU2	INOX TANK zbiornik c.w.u. z węzownicą 1500 litrów	1 szt.
39	ZZ1h	Zawór zwrotny DN 25	1 szt.
40	ZZ2h	Zawór zwrotny DN 20	1 szt.
41	F1h	Filtr DN 25	1 szt.
42	F2h	Filtr DN 32	1 szt.
43	ZO1h	Zawór odcinający DN 65	4 szt.
44	ZO2h	Zawór odcinający DN 32	4 szt.
45	ZO3h	Zawór odcinający DN 25	2 szt.
46	Odw.	Zawór spustowy Teide	3 szt.
47	LC2	Przetwornik przepływu Kamstrup Ultraflow 54 + licznik Multical	1 szt.

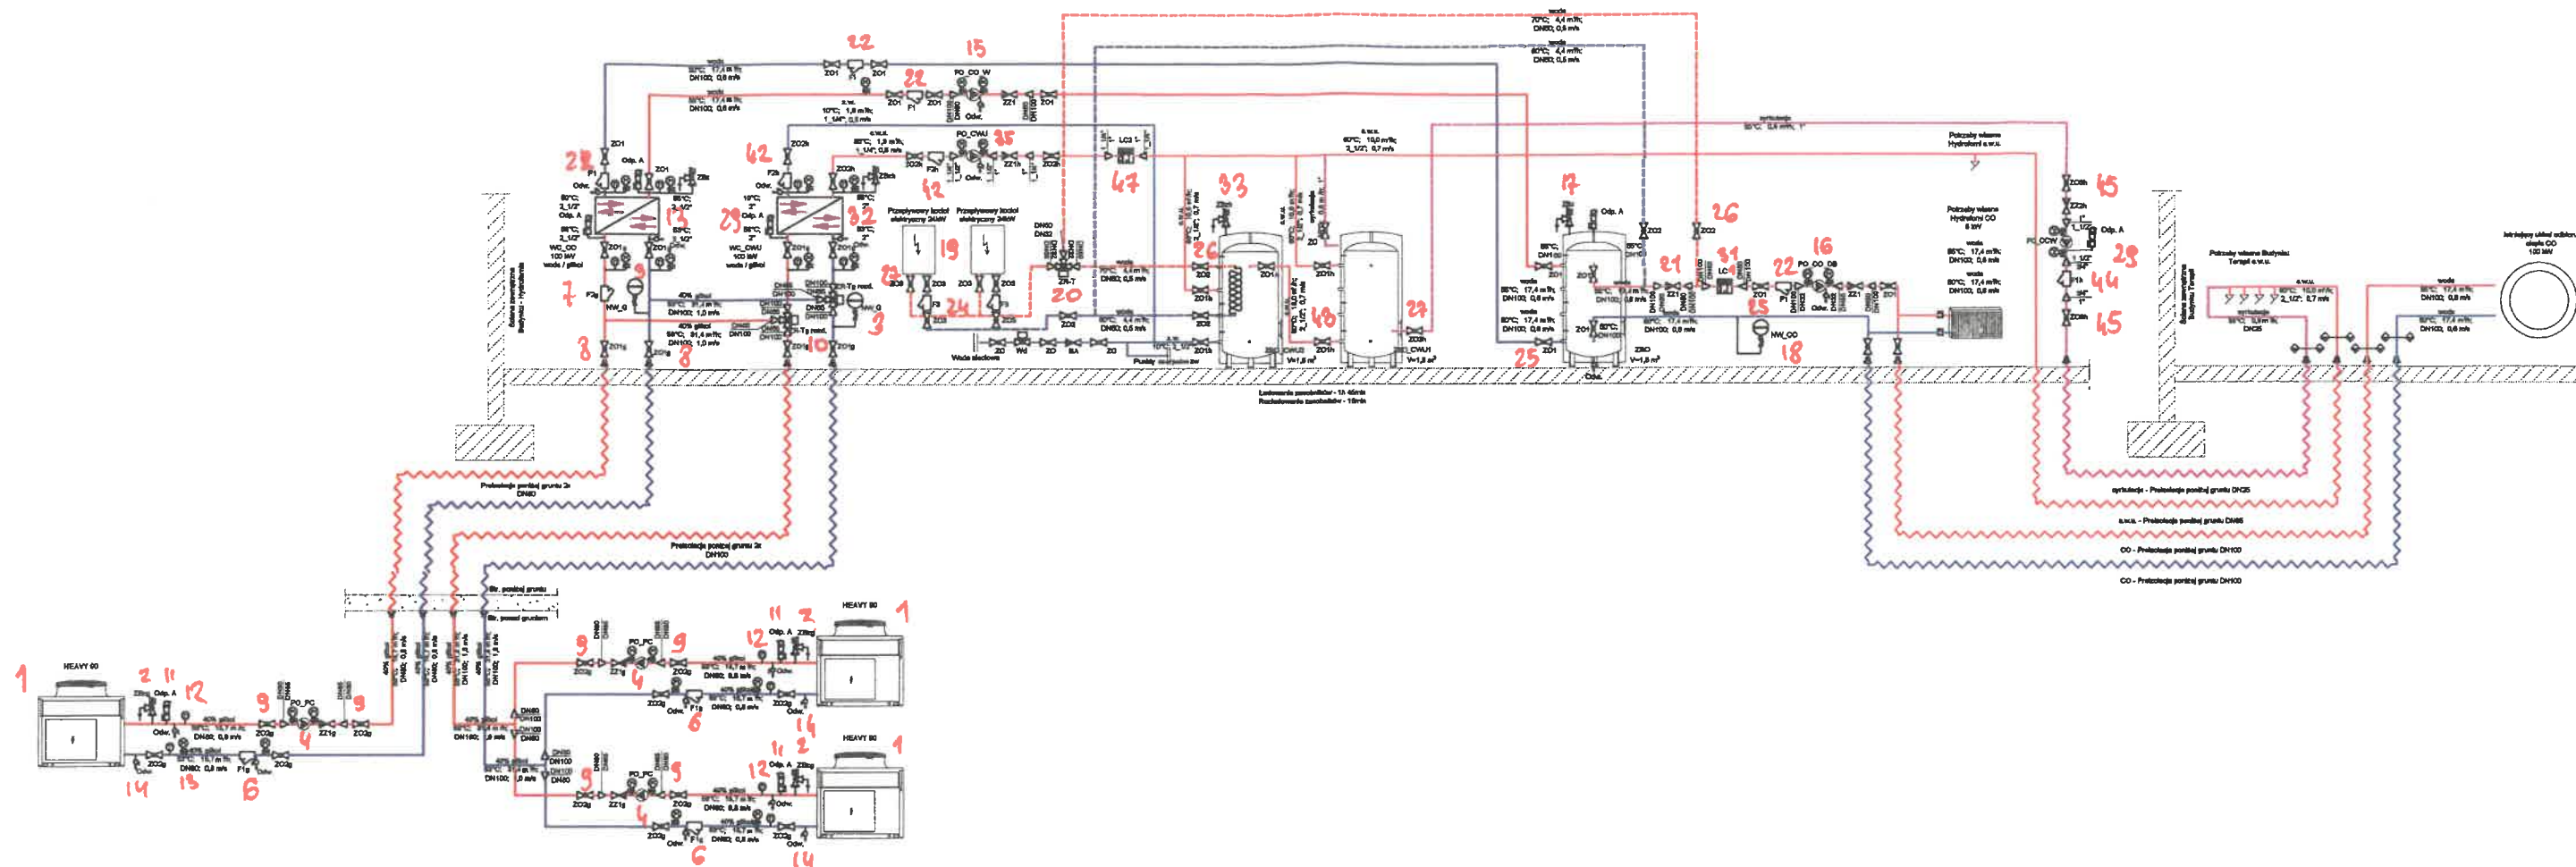

ADRES	Ośrodek Leczenia Odwykowego ul. Pałacowa 15, 46-100 Woskowice Małe	
INWESTOR	Ośrodek Leczenia Odwykowego ul. Pałacowa 15, 46-100 Woskowice Małe	
BRANŻA	INSTALACJE SANITARNE	
PROJEKTOWAŁ		PODPIS
ASYSTA	mgr inż. Weronika Golec	PODPIS
		DATA 11.01.2023
TYTUŁ RYSUNKU Poprawa jakości powietrza poprzez wymianę źródła ciepła na ekologiczne w Ośrodku Leczenia Odwykowego w Woskowicach Małych – BUDYNEK HYDROFORNI		
NR RYSUNKU	IS_2	WERSJA POWYKONAWCZY
		SKALA ----

DOKUMENT  
POWYKONAŁ

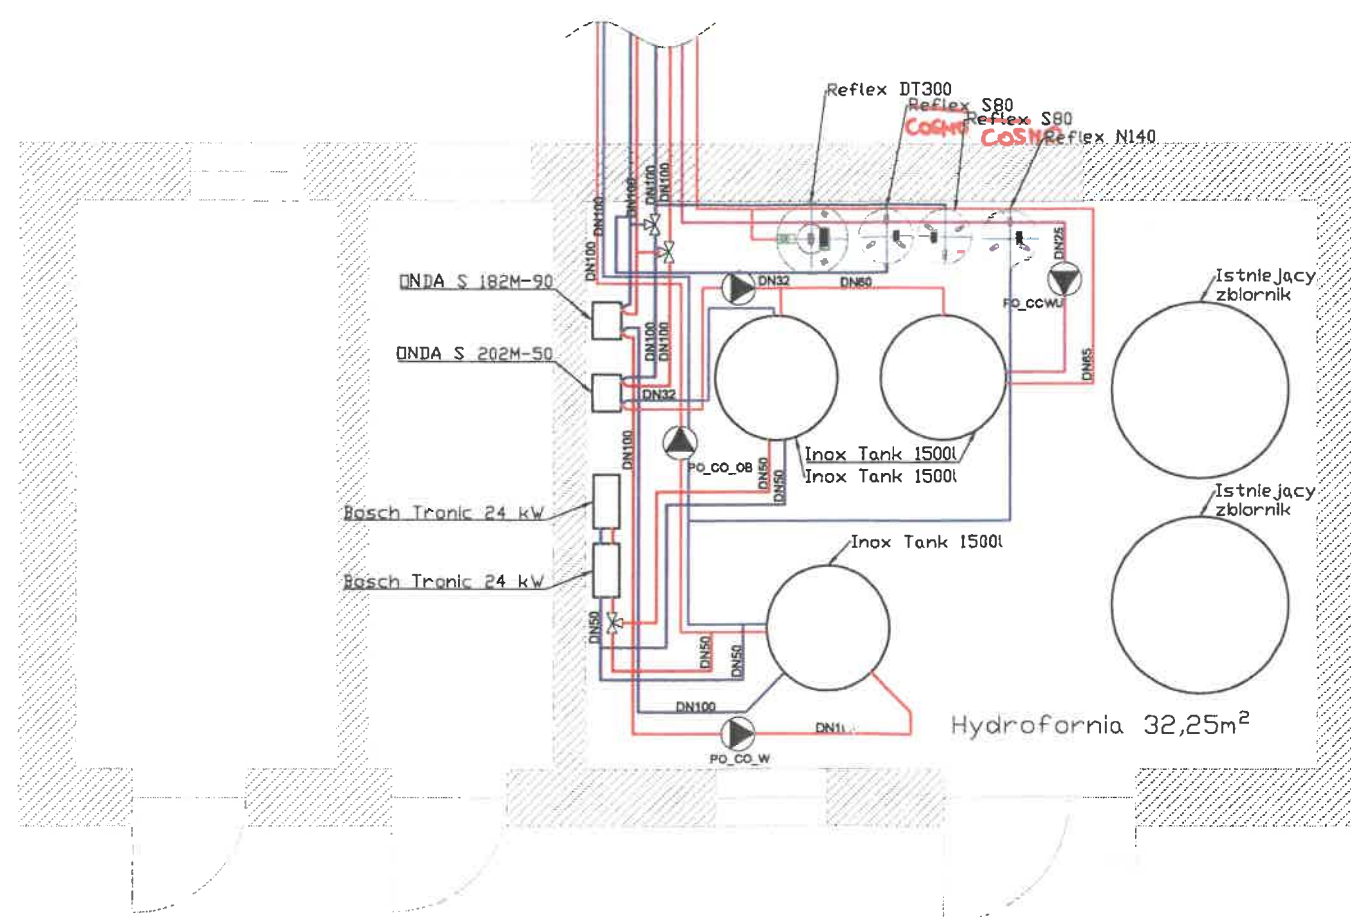

ADRES	Ośrodek Leczenia Odwykowego ul. Pałacowa 15, 46-100 Woskowice Małe	
INWESTOR	Ośrodek Leczenia Odwykowego ul. Pałacowa 15, 46-100 Woskowice Małe	
BRANŻA	INSTALACJE SANITARNE	
PROJEKTOWAŁ		PODPIS
ASYSTA	mgr inż. Weronika Golec	PODPIS
		DATA 11.01.2023
TYTUŁ RYSUNKU Poprawa jakości powietrza poprzez wymianę źródła ciepła na ekologiczne w Ośrodku Leczenia Odwykowego w Woskowicach Małych – BUDYNEK HYDROFORNI		
NR RYSUNKU	IS_4	WERSJA
	POWYKONAWCZY	SKALA
		----

**DIMEN** DIMEN s.c.  
ul. Stalowa 10  
56-400 Oleśnica