


Rzut parteru - hala 1



skala 1:100

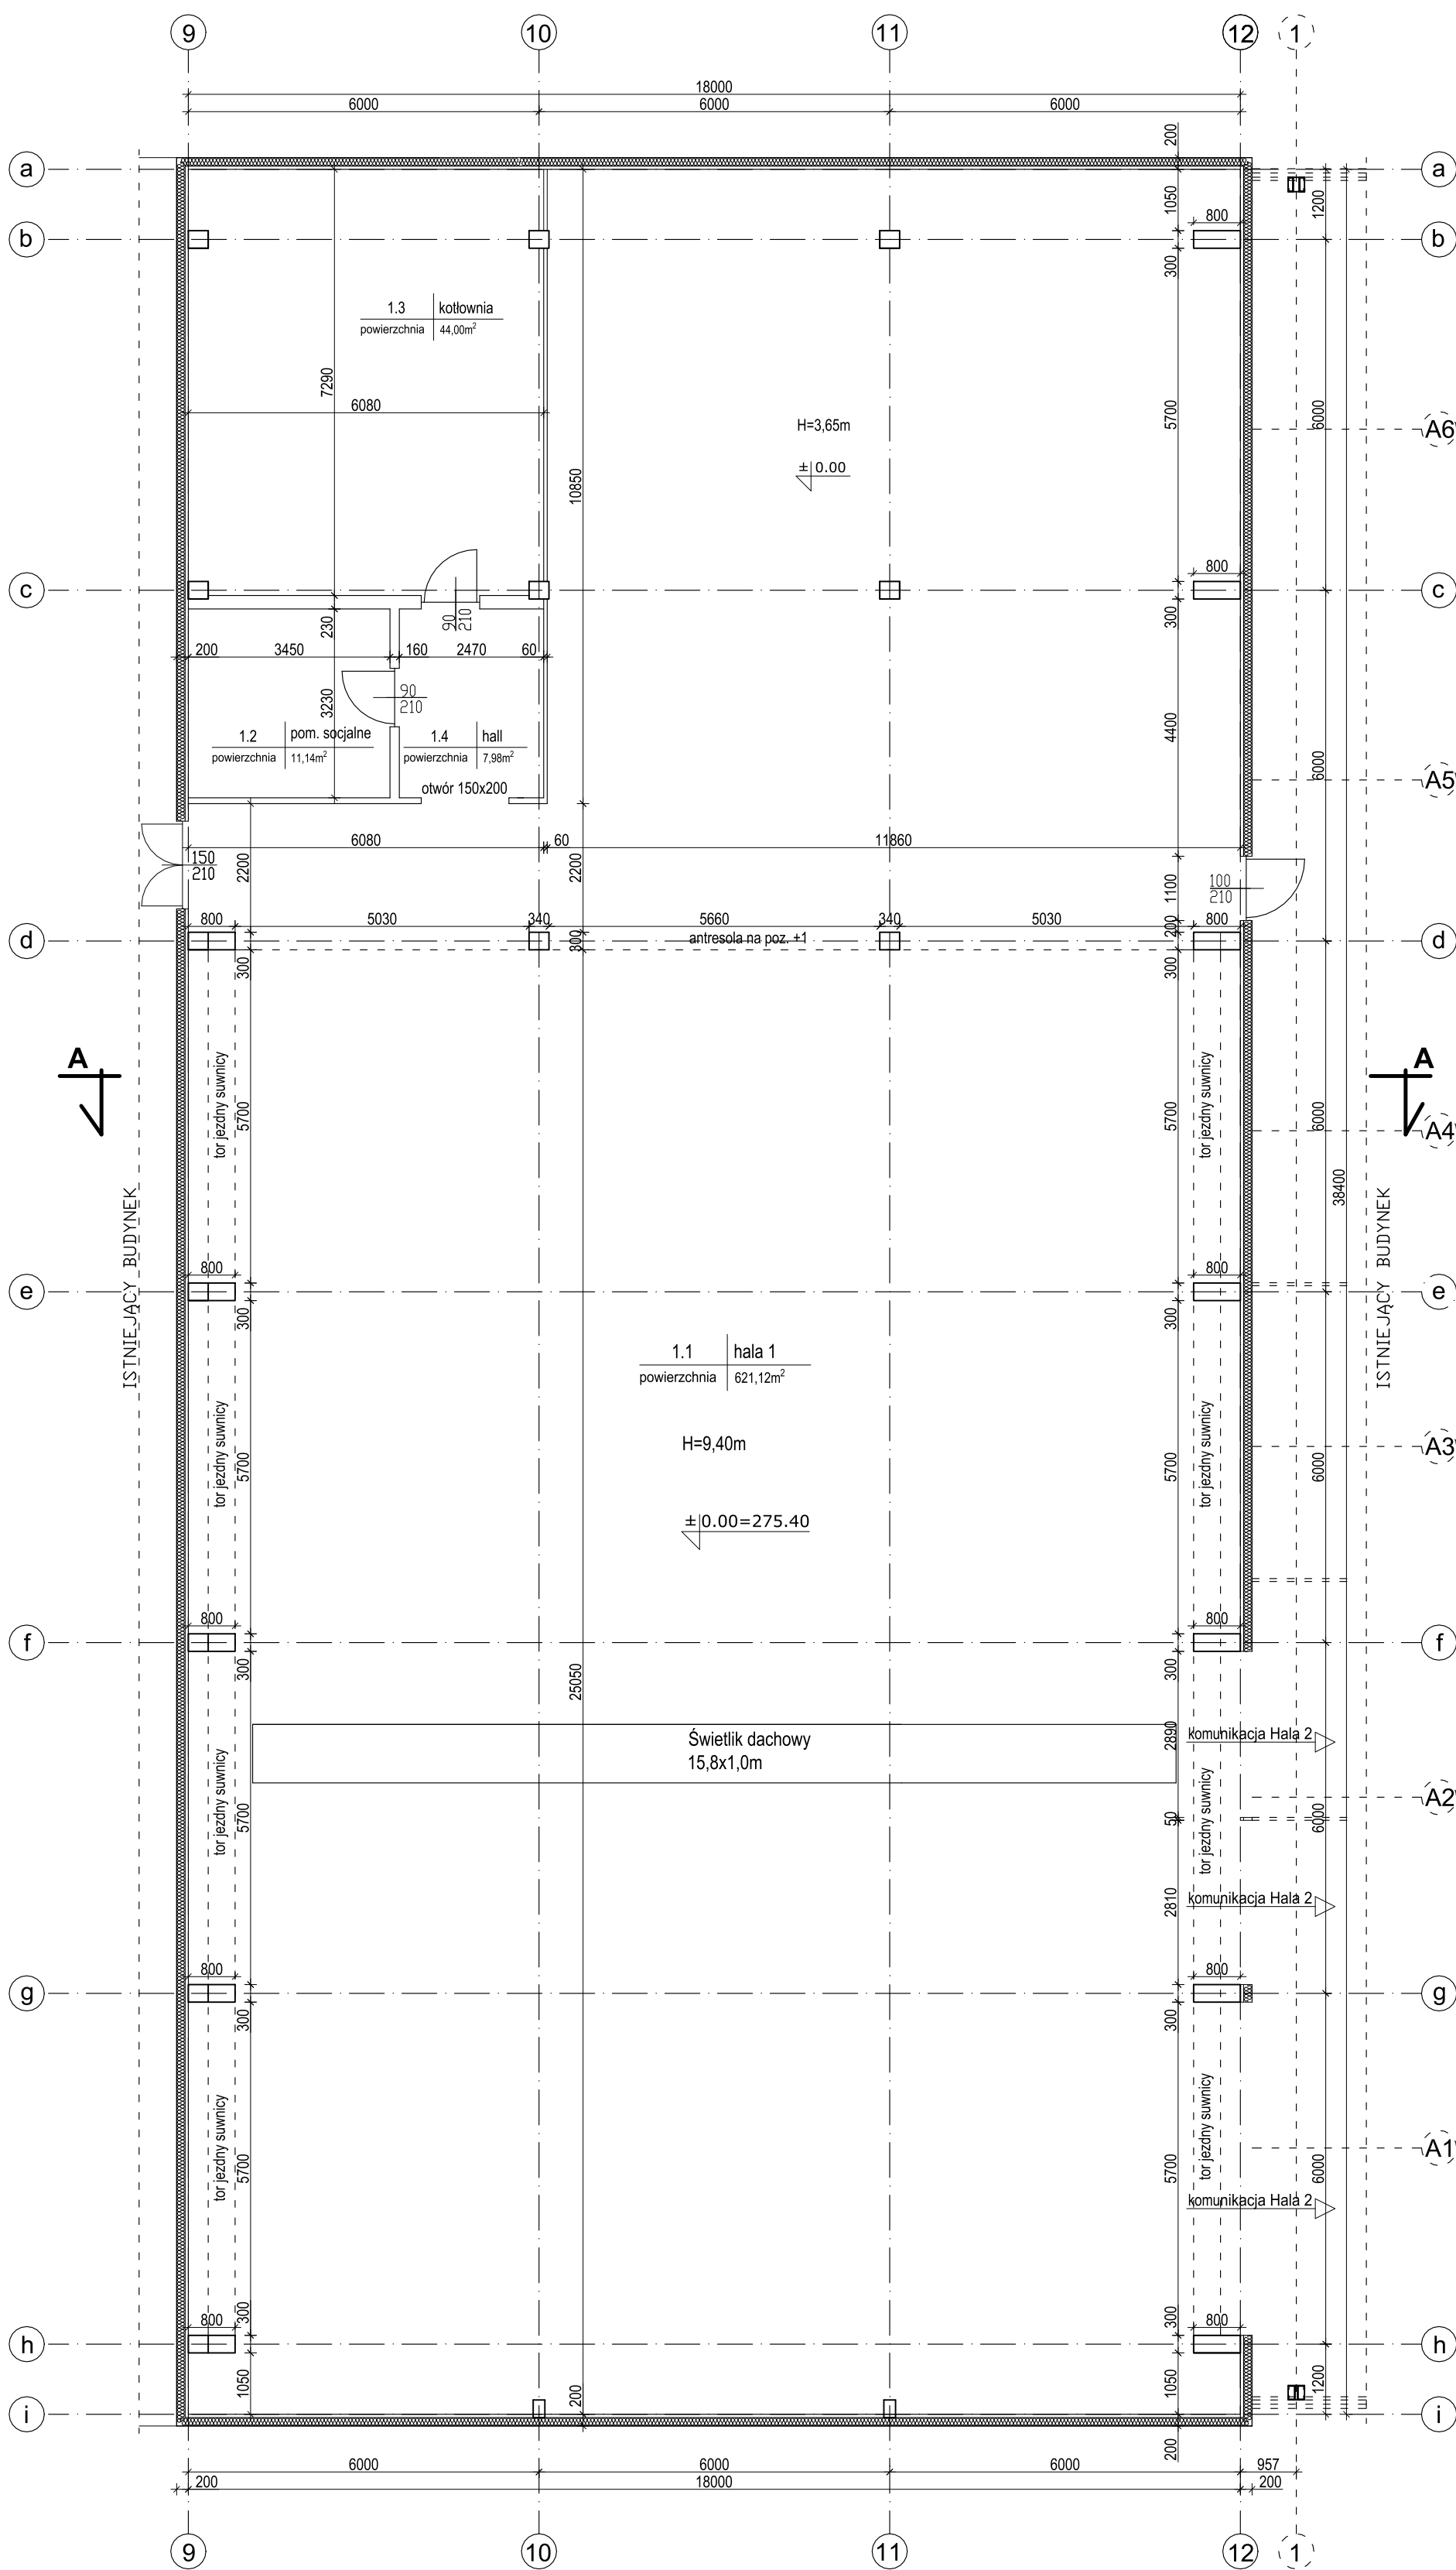


UWAGI:

1. WYMIARY PODANO W [MM], POZIOMY W [M].
2. RYSUNKI STANOWIĄ INWENTARYZACJĘ BUDOWLANĄ.
3. SPRAWDZONO WYMIARY CHARAKTERYSTYCZNE OBIEKTU ZE STANEM RZECZYWISTYM.
4. NINIEJSZE OPRACOWANIE WYKONANE NA PODSTAWIE ISTNIEJĄCEJ DOKUMENTACJI WYKONAWCZEJ I POWYKONAWCZEJ.
5. NINIEJSZY RYSUNEK NALEŻY ROZPATRYWAĆ Z DOKUMENTACJĄ ARCHITEKTONICZNĄ I KONSTRUKCYJNĄ DLA DANEGO OBIEKTU.
6. PODCZAS PRAC INWENTARYZACYJNYCH NIE WYKONYWANO ODKRYWEK FUNDAMENTÓW, ŚCIAN KONSTRUKCYJNYCH ORAZ ELEMENTÓW WYPEŁNIAJĄCYCH.
7. ELEMENTY NOSNE BUDYNKU WKREŚLONO NA PODSTAWIE PIERWOTNEGO PROJEKTU BUDOWLANEGO ORAZ INWENTARYZACJI.
8. POSZCZEGÓLNE WARSTWY DLA ŚCIAN, PODŁÓG NA GRUNCIE ORAZ DACHU WKREŚLONO NA PODSTAWIE ISTNIEJĄCEJ DOKUMENTACJI I PIERWOTNEGO PROJEKTU POWYKONAWCZEGO.

LOKALIZACJA

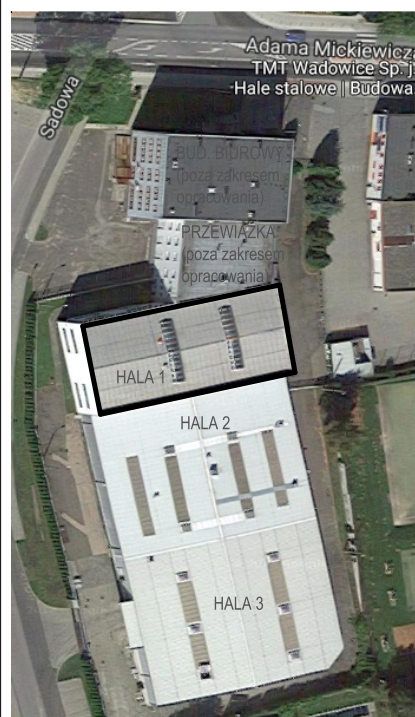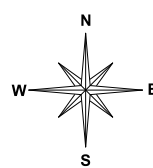

DATA DATE		NAZYSKO NAME		UPRAWNIENIA Nr. LICENCE NO.		PODPIS SIGNATURE	
PROJEKTOWAŁ DESIGNED		07-2017 mgr inż. M.Hanusiak		14/2003		 buildart <small>FIRMA INŻYNIERSKA MAREK HANUSIAK</small>	
WYKONAŁ DRAWN		07-2017 inż bud. A.Gacur					
SPRAWDZIŁ CHECKED		07-2017 mgr inż. A.Burzyński		175/83 B-B			
PLIK/FILE				SKALA/SCALE 1:100		FORMAT	
TYTUŁ/TITLE <i>RZUT PARTERU – HALA NR 1</i>							
PROJEKT/DESIGN <i>Budynek Hali Produkcyjno-Magazynowej</i>						ZLECENIODAWCA/CUSTOMER <i>Topotextil Sp. z o.o.</i>	
ADRES OBIEKTU <i>Wadowice, dz.nr 4058/2</i>						<i>ul. Mickiewicza 29</i> <i>34-100 Wadowice</i>	
KONTRAKT NR./CONTRACT NO		FAZA PROJEKTU/PHASE OF PROJECT INWENTARYZACJA		BRANŻA/BRANCH KONSTRUKCJA		RYSUNEK NR./DRAWING NO. 2	
REV.							
Rysunek ten chroni prawo autorskie. Kopiowanie i rozpowszechnianie bez zgody autora jest zabronione.							