




Rzut parteru - hala 2
skala 1:100

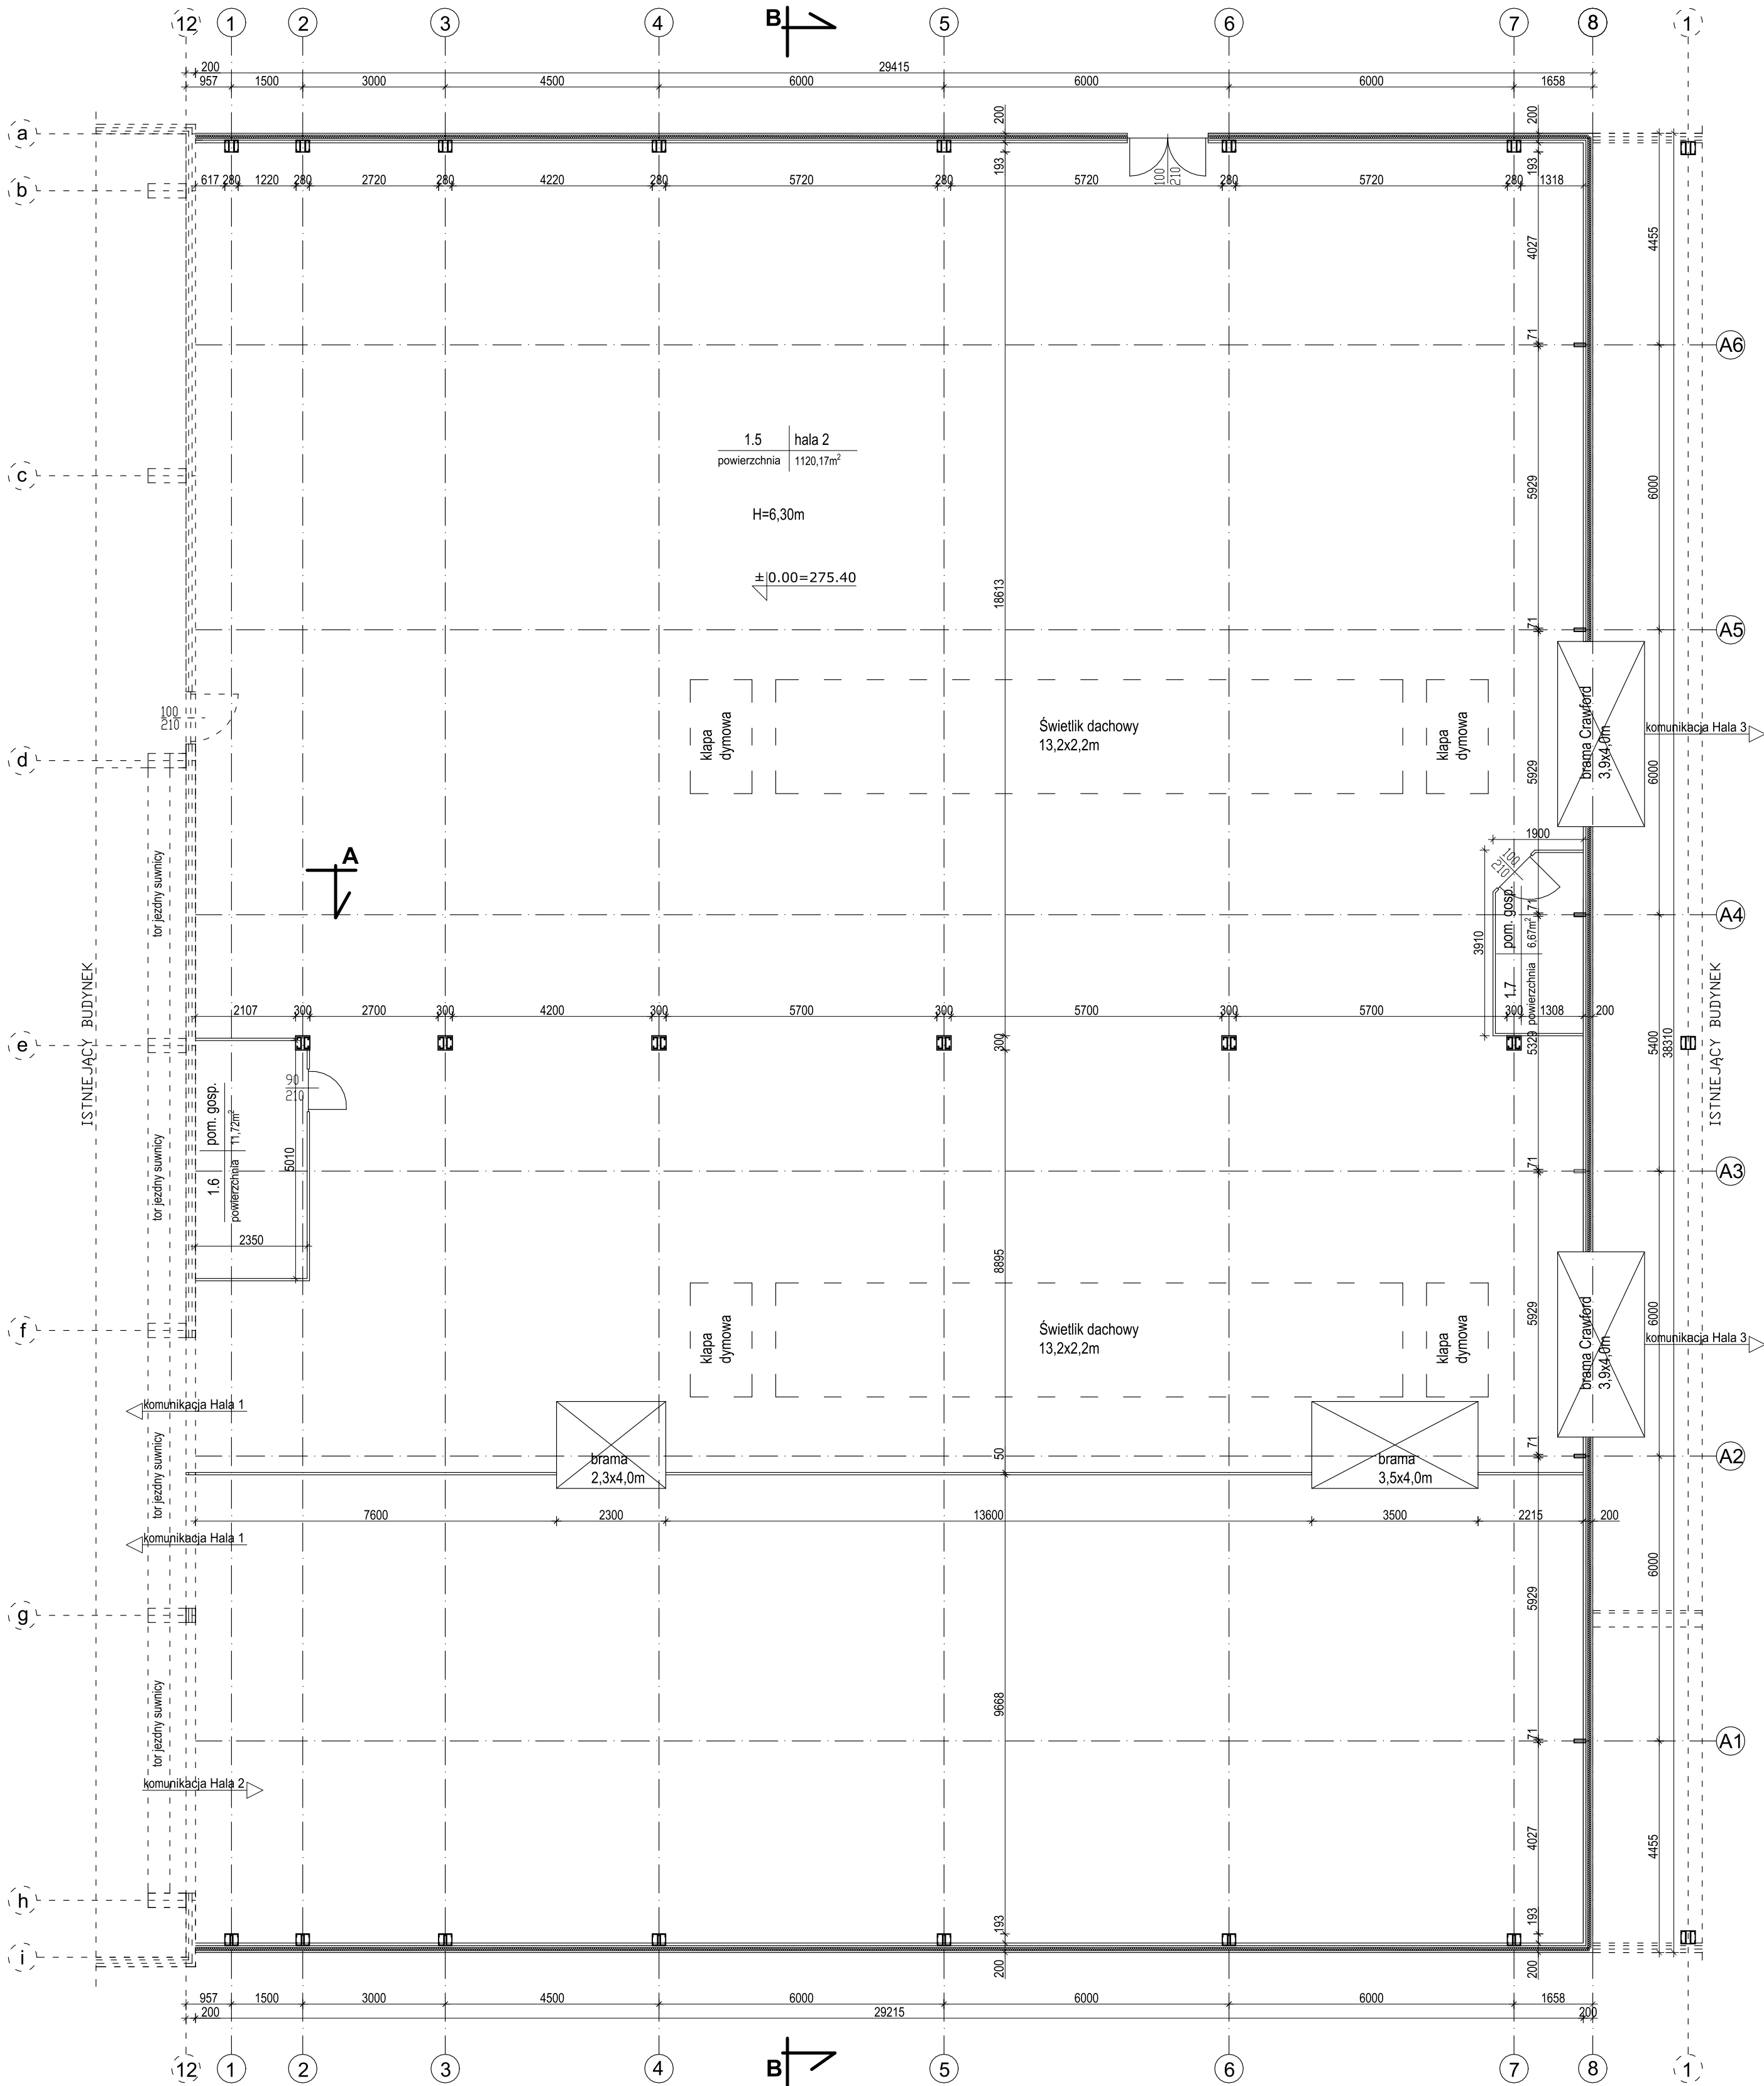


UWAGI:

- WYMIARY PODANO W [MM], POZIOMY W [M].
- RYUNKI STANOWIĄ INWENTARYZACJĘ BUDOWLANĄ.
- SPRAWDZONO WYMIARY CHARAKTERYSTYCZNE OBIEKTU ZE STANEM RZECZYWISTYM.
- NINIEJSZE OPRACOWANIE WYKONANE NA PODSTAWIE ISTNIEJĄCEJ DOKUMENTACJI WYKONAWCZEJ I POWYKONAWCZEJ.
- NINIEJSZY RYSUNEK NALEŻY ROZPATRYWAĆ Z DOKUMENTACJĄ ARCHITEKTONICZNĄ I KONSTRUKCYJNĄ DLA DANEGO OBIEKTU.
- PODCZAS PRAC INWENTARYZACYJNYCH NIE WYKONYWANO ODKRYWEK FUNDAMENTÓW, ŚCIAN KONSTRUKCYJNYCH ORAZ ELEMENTÓW WYPEŁNIAJĄCYCH.
- ELEMENTY NÓSNIE BUDYNKU WKREŚLONO NA PODSTAWIE PIERWOTNEGO PROJEKTU BUDOWLANEGO ORAZ INWENTARYZACJ.
- POSZCZEGÓLNE WARSTWY DLA ŚCIAN, PODŁÓG NA GRUNCIE ORAZ DACHU WKREŚLONO NA PODSTAWIE INSTNIEJĄCEJ DOKUMENTACJI I PIERWOTNEGO PROJEKTU POWYKONAWCZEGO.

LOKALIZACJA

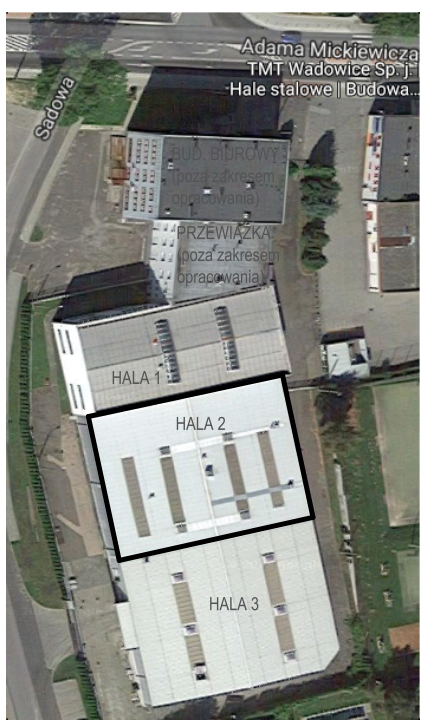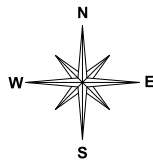

	DATA DATE	NAZWISKO NAME	UPRAWNIENIA Nr. LICENCE NO.	PODPIS SIGNATURE	 buildart <small>FIRMA INŻYNIERSKA MATERIAŁY HANDLOWE</small> <small>Firma Inżynierska Materiały Handlowe ul. Sienkiewicza 4, 34-100 Wadowice tel. 033 751 54 54 www.buildart.com.pl www.facebook.com/buildart</small>
PROJEKTOWAŁ DESIGNED	07-2017	mgr inż. M.Hanusiak	14/2003		
WYKONAŁ DRAWN	07-2017	inż bud. A.Gacur			
SPRAWDZIŁ CHECKED	07-2017	mgr inż. A.Burzyński	175/83 B-B		
PLIK/FILE		SKALA/SCALE 1:100	FORMAT		
TYTUŁ/TITLE <i>RZUT PARTERU – HALA NR 2</i>					
PROJEKT/DESIGN <i>Budynek Hali Produkcyjno-Magazynowej</i>					ZLECENIODAWCA/CUSTOMER <i>Toptextil Sp. z o.o. ul. Mickiewicza 29 34-100 Wadowice</i>
ADRES OBIEKTU <i>Wadowice, dz.nr 4058/2</i>					
KONTRAKT NR./CONTRACT NO	FAZA PROJEKTU/PHASE OF PROJECT INWENTARYZACJA		BRANŻA/BRANCH KONSTRUKCJA	RYSUNEK NR./DRAWING NO. <div>3</div>	REV.
Rysunek ten chroni prawo autorskie. Kopiowanie i rozpowszechnianie bez zgody autora jest zabronione.					