


Rzut parteru - całość  
skala 1:100



- UWAGI:
- WYMIARY PODANO W [MM], POZIOMY W [M].
  - RYSUNKI STANOWIĄ INWENTARYZACJĘ BUDOWLANĄ.
  - SPRAWDZONO WYMIARY CHARAKTERYSTYCZNE OBIEKTU ZE STANEM RZECZYWISTYM.
  - NINIEJSZE OPRACOWANIE WYKONANE NA PODSTAWIE ISTNIEJĄCEJ DOKUMENTACJI WYKONAWCZEJ I POWYKONAWCZEJ.
  - NINIEJSZY RYSUNEK NALEŻY ROZPATRYWAĆ Z DOKUMENTACJĄ ARCHITEKTONICZNĄ I KONSTRUKCYJNĄ DLA DANEGO OBIEKTU.
  - PODZAS PRAC INWENTARYZACYJNYCH NIE WYKONYWANO ODKRYWEK FUNDAMENTÓW, ŚCIAN KONSTRUKCYJNYCH ORAZ ELEMENTÓW WYPEŁNIAJĄCYCH.
  - ELEMENTY NOSNE BUDYNKU WKREŚLONO NA PODSTAWIE PIERWOTNEGO PROJEKTU BUDOWLANEGO ORAZ INWENTARYZACJ.
  - POSZCZEGÓLNE WARSTWY DLA ŚCIAN, PODŁÓG NA GRUNCIE ORAZ DACHU WKREŚLONO NA PODSTAWIE ISTNIEJĄCEJ DOKUMENTACJI I PIERWOTNEGO PROJEKTU POWYKONAWCZEGO.

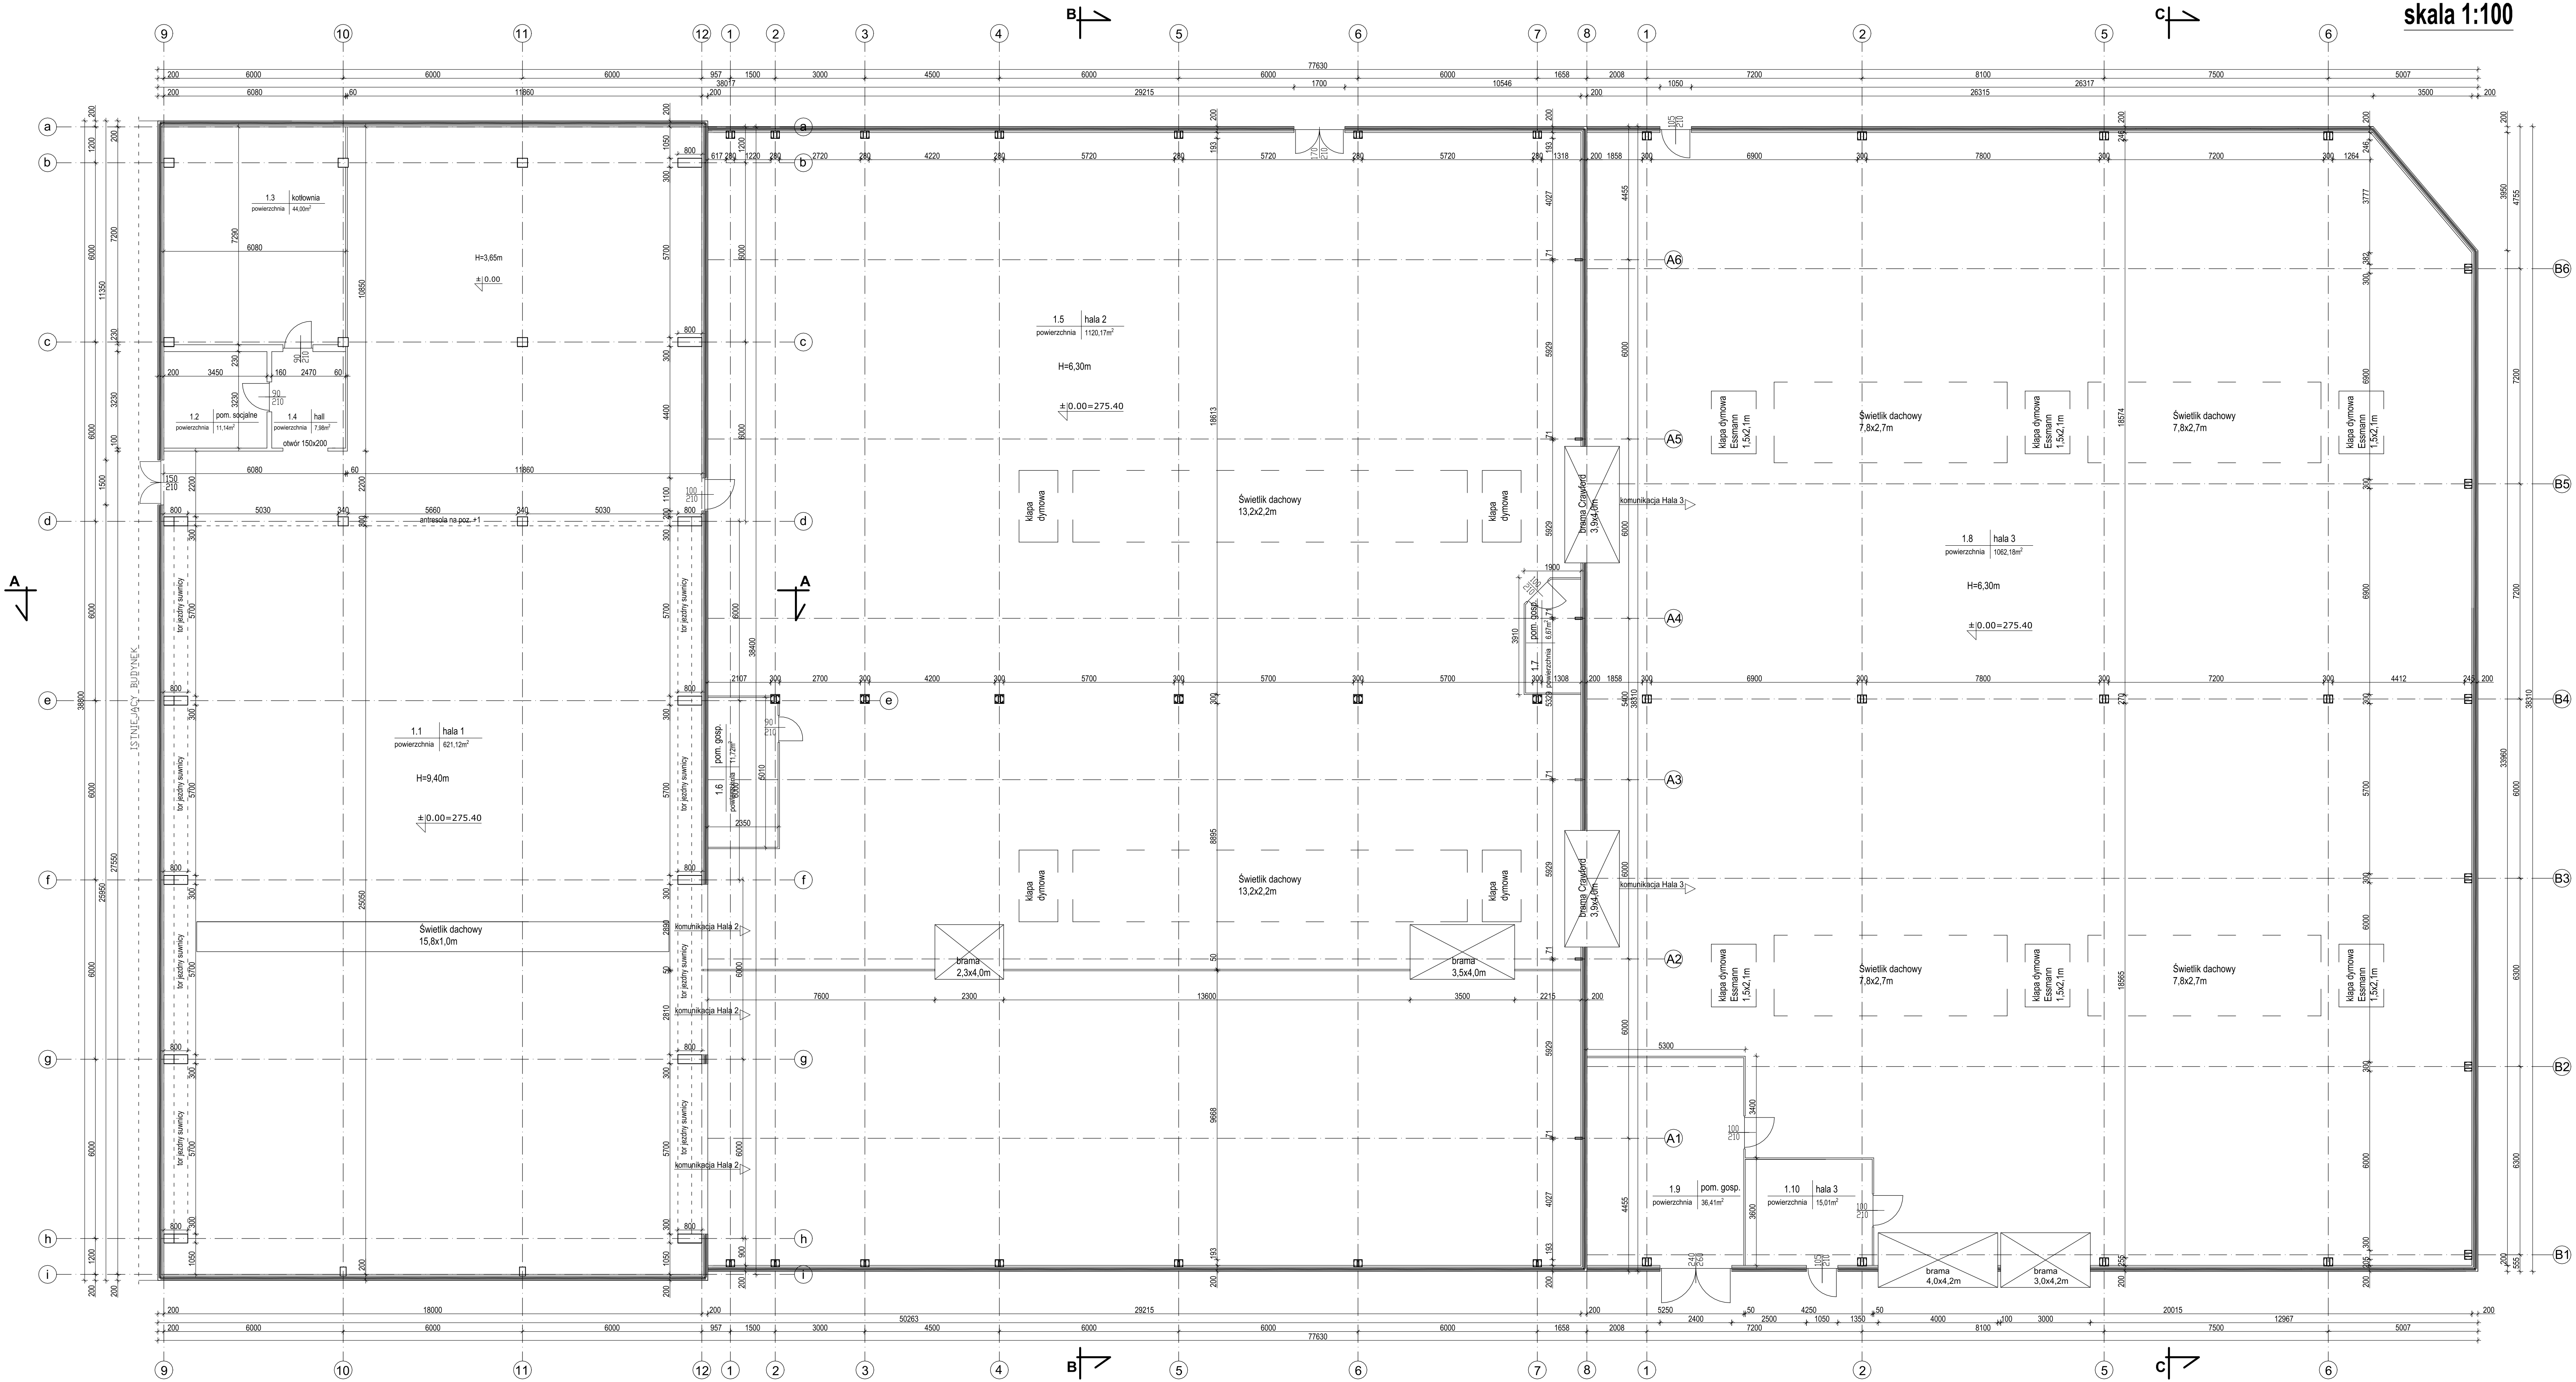

PROJEKTOWAŁ DESIGNED	DATA DATE	NAZWIŚKO NAME	UPRAWNIENIA N. LICENSE NO.	PODPIS SIGNATURE	 <div>buidart</div> <div><small>© 2014 BY PRZEDSIĘWZIĘCIE BUDOWLANE</small></div> <div><small>Pracownia Projektowa i Wykonawcza z siedzibą w Krakowie ul. Rybnicka 10 31-110 Kraków tel. 71 731 11 11 e-mail: biuro@buidart.pl</small></div>
WYKONAŁ DRAWN	07-2017	mgr inż. M.Hanusiak	14/2003		
SPRAWDZIŁ CHECKED	07-2017	inż bud. A.Gocur			
		mgr inż. A.Burzyński	175/83 B-B		
PLIK/FILE		SKALA/SCALE	FORMAT		
TYTUŁ/TITLE					
RZUT PARTERU – CAŁOŚĆ					
PROJEKT/DESIGN	Budynek Hali Produkcyjno-Magazynowej				ZLECENIODAWCA/CUSTOMER
ADRES OBIEKTU	Wadowice, dz.nr 4058/2				Toptextil Sp. z o.o. ul. Mickiewicza 29 34-100 Wadowice
KONTRAKT NR./CONTRACT NO	FAZA PROJEKTU/PHASE OF PROJECT		BRANŻA/BRANCH	RYSUNEK NR./DRAWING NO.	REV.
	INWENTARYZACJA		KONSTRUKCJA	1	
Rysunek ten chroni prawo autorskie. Kopiowanie i rozpowszechnianie bez zgody autora jest zabronione.					