


Rzut parteru - hala 3


skala 1:100

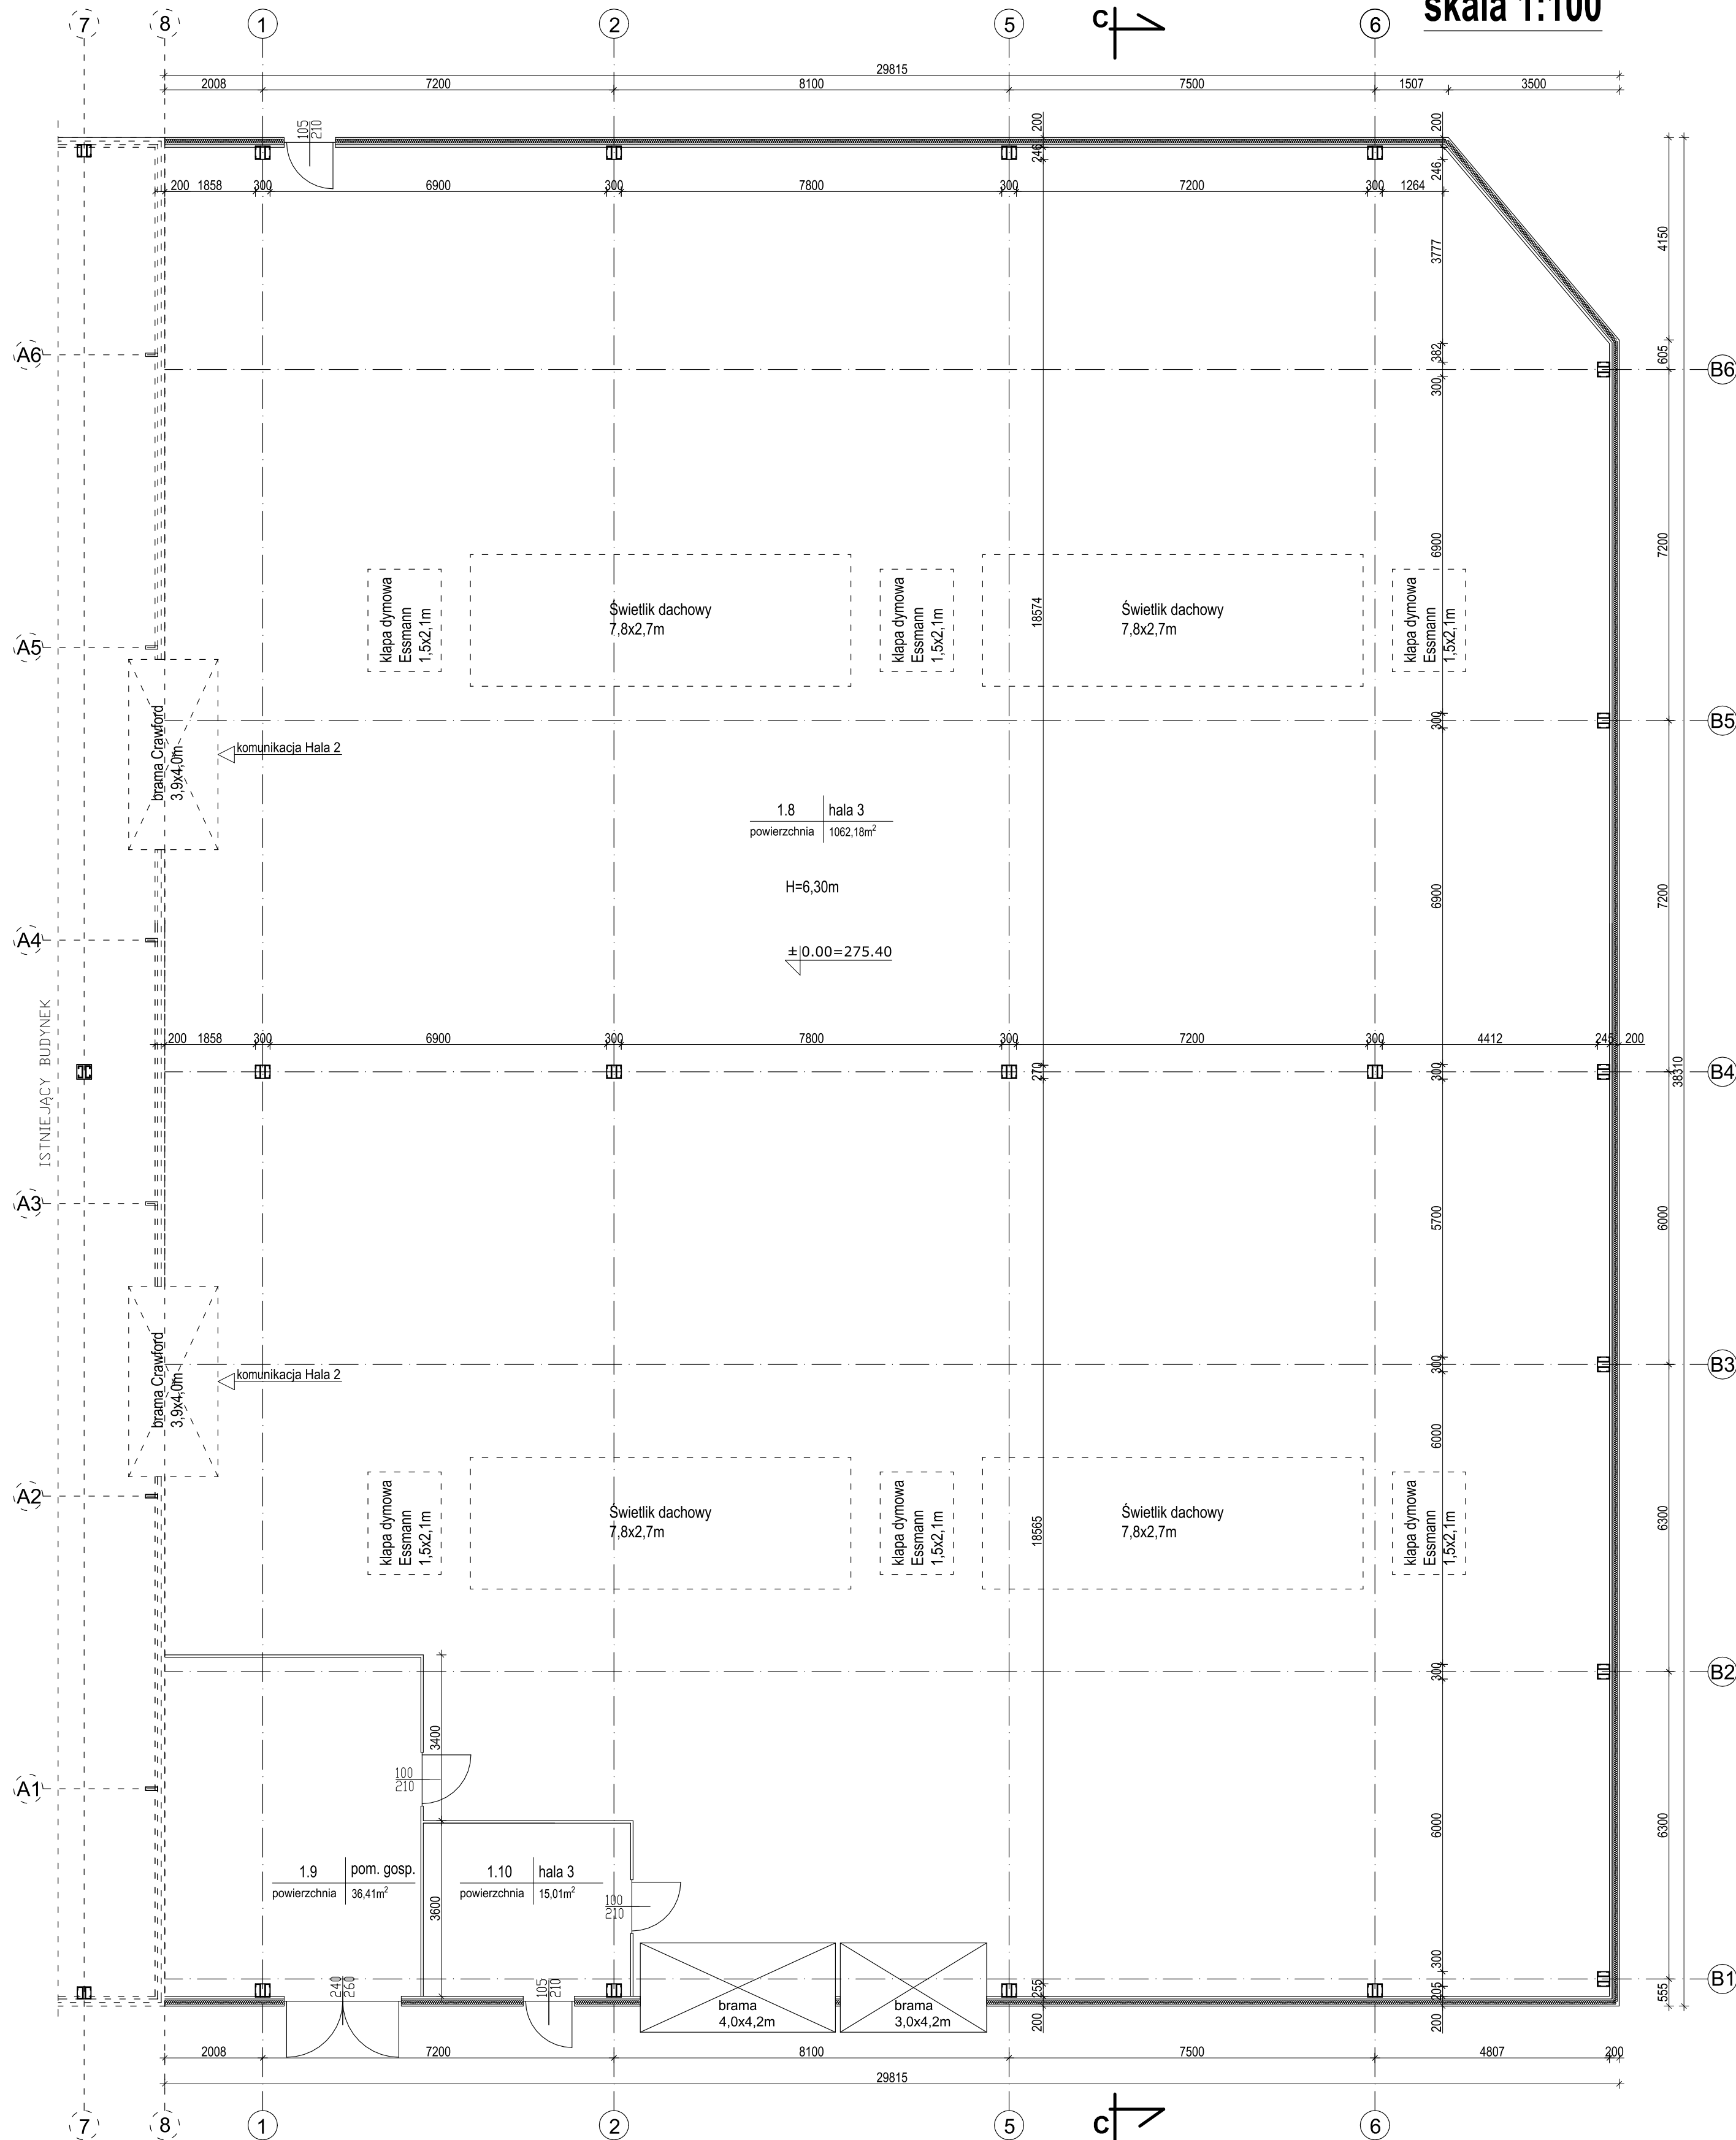


UWAGI:

1. WYMIARY PODANO W [MM], POZIOMY W [M].
2. RYSUNKI STANOWIĄ INWENTARYZACJĘ BUDOWLANĄ.
3. SPRAWDZONO WYMIARY CHARAKTERYSTYCZNE OBIEKTU ZE STANEM RZECZYWISTYM.
4. NINIEJSZE OPRACOWANIE WYKONANE NA PODSTAWIE ISTNIEJĄCEJ DOKUMENTACJI WYKONAWCZEJ I POWYKONAWCZEJ.
5. NINIEJSZY RYSUNEK NALEŻY ROZPATRYWAĆ Z DOKUMENTACJĄ ARCHITEKTONICZNĄ I KONSTRUKCYJNĄ DLA DANEGO OBIEKTU.
6. PODCZAS PRAC INWENTARYZACYJNYCH NIE WYKONYWANO ODKRYWEK FUNDAMENTÓW, ŚCIAN KONSTRUKCYJNYCH ORAZ ELEMENTÓW WYPEŁNIAJĄCYCH.
7. ELEMENTY NOSNE BUDYNKU WKREŚLONO NA PODSTAWIE PIERWOTNEGO PROJEKTU BUDOWLANEGO ORAZ INWENTARYZACJI.
8. POSZCZEGÓLNE WARSTWY DLA ŚCIAN, PODŁÓG NA GRUNCIE ORAZ DACHU WKREŚLONO NA PODSTAWIE ISTNIEJĄCEJ DOKUMENTACJI I PIERWOTNEGO PROJEKTU POWYKONAWCZEGO.

LOKALIZACJA

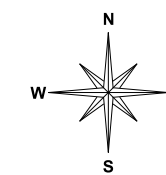

PROJEKTOWAŁ DESIGNED	07-2017	mgr inż. M.Hanusiak	UPRAWNIENIA Nr. LICENCE NO.	14/2003	PODPIS SIGNATURE	 buildart <small>FIRMA INŻYNIERSKA ANDRZEJ HANUSIAK</small>	<small>Firma Inżynierska Andrzej Hanusiak ul. Spółczyńska 4, 44-200 Wadowice tel. 033 858 845 biuro@buildart.com.pl www.buildart.com.pl</small>
WYKONAŁ DRAWN	07-2017	inż bud. A.Gacur					
SPRAWDZIŁ CHECKED	07-2017	mgr inż. A.Burzyński	175/83 B-B				
PLIK/FILE		SKALA/SCALE 1:100	FORMAT				
TYTUŁ/TITLE							
RZUT PARTERU – HALA NR 3							
PROJEKT/DESIGN <i>Budynek Hali Produkcyjno-Magazynowej</i>						ZLECENIODAWCA/CUSTOMER <i>Toptextil Sp. z o.o. ul. Mickiewicza 29 34-100 Wadowice</i>	
ADRES OBIEKTU <i>Wadowice, dz.nr 4058/2</i>							
KONTRAKT NR./CONTRACT NO		FAZA PROJEKTU/PHASE OF PROJECT INWENTARYZACJA		BRANŻA/BRANCH KONSTRUKCJA		RYSUNEK NR./DRAWING NO. <div>4</div>	REV.
Rysunek ten chroni prawo autorskie. Kopiowanie i rozpowszechnianie bez zgody autora jest zabronione.							