


Przekrój A-A

skala 1:100

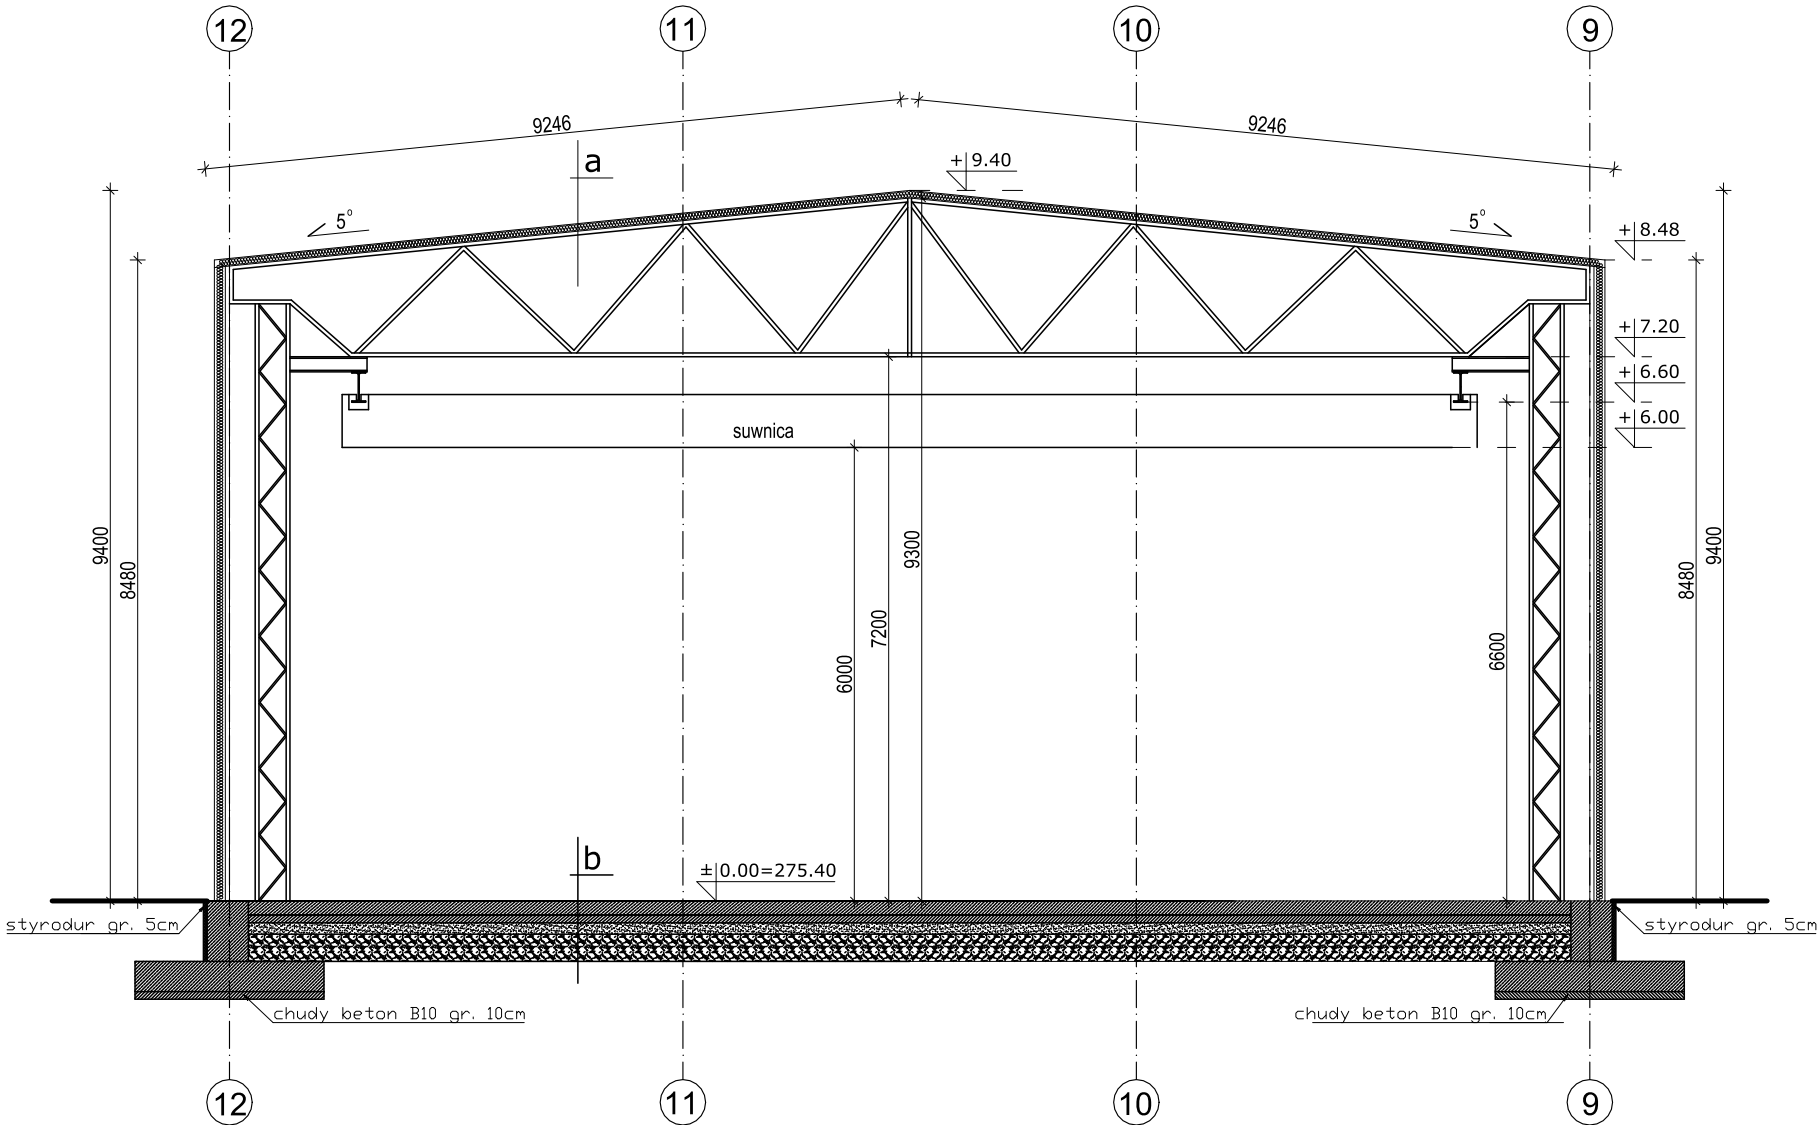


a	
	3 warstwy papy asfaltowej nr 500 na lepiku asfaltowym na gorąco
	Płyty z wełny mineralnej twardej gr.6cm
	Blacha stalowa fałdowa ocynkowana

b	
	Beton B20 z AMOREX gr.10cm
	Beton odporny na ścieranie gr.3cm
	Podłoże betonowe gr.5cm
	Izolacja przeciwwilgociowa 2xpapa asfaltowa na lepiku
	Podłoże betonowe gr.10cm na gruncie zatarte na szorstko powleczone 2x bitizoleom R
	Podsypka piaskowa gr.15cm
	Grunt ubity warstwami

UWAGI:

1. WYMIARY PODANO W [MM], POZIOMY W [M].
2. RYSUNKI STANOWIĄ INWENTARYZACJĘ BUDOWLANĄ.
3. SPRAWDZONO WYMIARY CHARAKTERYSTYCZNE OBIEKTU ZE STANEM RZECZYWISTYM.
4. NINIEJSZE OPRACOWANIE WYKONANE NA PODSTAWIE ISTNIEJĄCEJ DOKUMENTACJI WYKONAWCZEJ I POWYKONAWCZEJ.
5. NINIEJSZY RYSUNEK NALEŻY ROZPATRYWAĆ Z DOKUMENTACJĄ ARCHITEKTONICZNĄ I KONSTRUKCYJNĄ DLA DANEGO OBIEKTU.
6. PODCZAS PRAC INWENTARYZACYJNYCH NIE WYKONYWANO ODKRYWEK FUNDAMENTÓW, ŚCIAN KONSTRUKCYJNYCH ORAZ ELEMENTÓW WYPEŁNIAJĄCYCH.
7. ELEMENTY NOSNE BUDYNKU WKREŚLONO NA PODSTAWIE PIERWOTNEGO PROJEKTU BUDOWLANEGO ORAZ INWENTARYZACJ.
8. POSZCZEGÓLNE WARSTWY DLA ŚCIAN, PODŁÓG NA GRUNCIE ORAZ DACHU WKREŚLONO NA PODSTAWIE INSTNIEJĄCEJ DOKUMENTACJI I PIERWOTNEGO PROJEKTU POWYKONAWCZEGO.

LOKALIZACJA

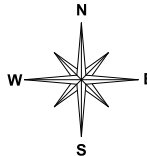

	DATA DATE	NAZWISKO NAME	UPRAWNIENIA Nr. LICENCE NO.	PODPIS SIGNATURE	<div> buildart <small>FIRMA INŻYNIERSKA MAREK HANUSIAK</small></div> <div><small>Firma Inżynierska Marek Hanusiak ul. Spokojna 4, 34-100 Wadowice tel. 507 234 145 biuro@buildart.com.pl www.buildart.com.pl</small></div>
PROJEKTOWAŁ DESIGNED	07-2017	mgr inż. M.Hanusiak	14/2003		
WYKONAŁ DRAWN	07-2017	inż bud. A.Gacur			
SPRAWDZIŁ CHECKED	07-2017	mgr inż. A.Burzyński	175/83 B-B		
PLIK/FILE		SKALA/SCALE 1:100	FORMAT		
TYTUŁ/TITLE <i>PRZEKRÓJ A-A</i>					
PROJEKT/DESIGN <i>Budynek Hali Produkcyjno-Magazynowej</i>				ZLECENIODAWCA/CUSTOMER <i>Toptextil Sp. z o.o. ul. Mickiewicza 29 34-100 Wadowice</i>	
ADRES OBIEKTU <i>Wadowice, dz.nr 4058/2</i>					
KONTRAKT NR./CONTRACT NO	FAZA PROJEKTU/PHASE OF PROJECT INWENTARYZACJA		BRANŻA/BRANCH KONSTRUKCJA	RYSUNEK NR./DRAWING NO. 5	REV.
Rysunek ten chroni prawo autorskie. Kopiowanie i rozpowszechnianie bez zgody autora jest zabronione.					