


Przekrój B-B
skala 1:100

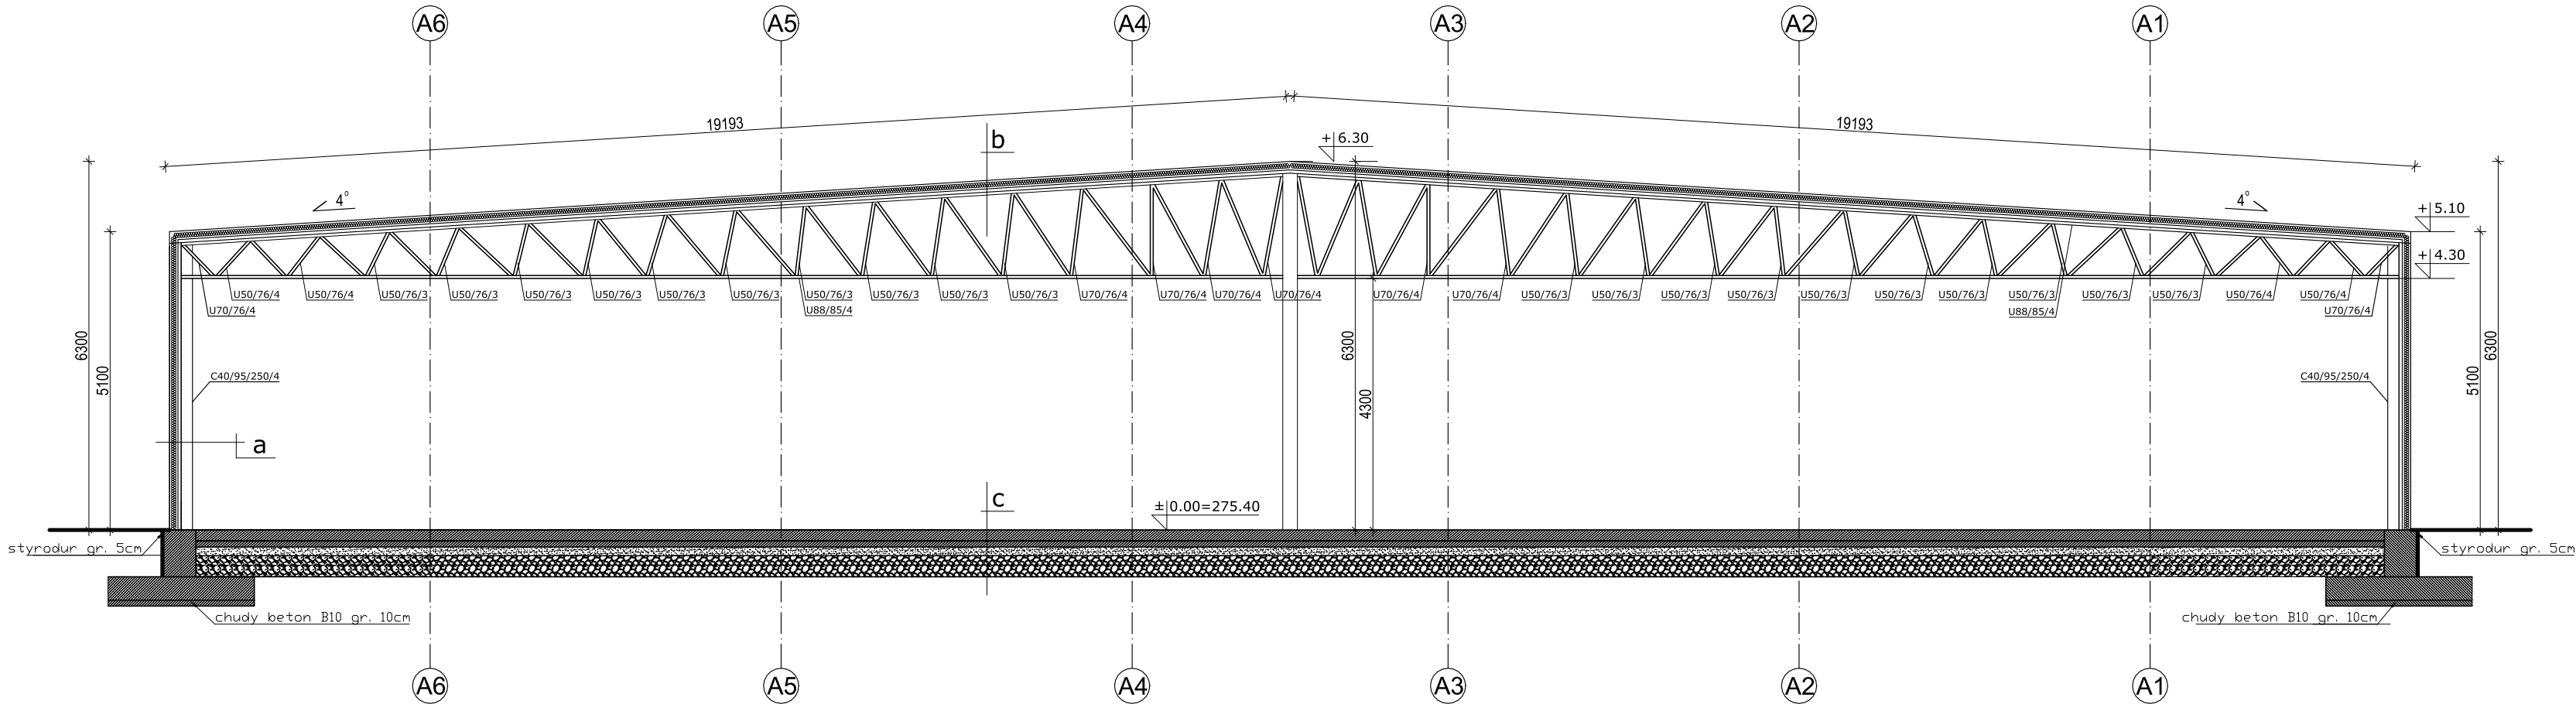



a	
	45 blacha trapezowa
	Z-150 rygiel ścienny
	Warstwa wiatroszczelna
	150 wełna szklana
	28x70 drewno
	Folia paroszczelna PE
	18 blacha trapezowa


b	
	45 blacha trapezowa
	Płyty z wełny mineralnej twardej gr.145mm
	Blacha stalowa fałdowa ocynkowana

c	
	Beton B20 z AMOREX gr.10cm
	Beton odporny na ścieranie gr.3cm
	Podłoże betonowe gr.5cm
	Izolacja przeciwwilgociowa 2xpapa asfaltowa na lepiku
	Podłoże betonowe gr.10cm na gruncie zatarte na szorstko powleczone 2x bitizolem R
	Podsypka piaskowa gr.15cm
	Grunt ubity warstwami

- UWAGI:
- WYMIARY PODANO W [MM], POZIOMY W [M].
 - RYСУNKI STANOWIĄ INWENTARYZACJĘ BUDOWLANĄ.
 - SPRAWDZONO WYMIARY CHARAKTERYSTYCZNE OBIEKTU ZE STANEM RZECZYWISTYM.
 - NINIEJSZE OPRACOWANIE WYKONANE NA PODSTAWIE ISTNIEJĄCEJ DOKUMENTACJI WYKONAWCZEJ I POWYKONAWCZEJ.
 - NINIEJSZY RYSUNEK NALEŻY ROZPATRYWAĆ Z DOKUMENTACJĄ ARCHITEKTONICZNĄ I KONSTRUKCYJNĄ DLA DANEGO OBIEKTU.
 - PODCZAS PRAC INWENTARYZACYJNYCH NIE WYKONYWANO ODKRYWEK FUNDAMENTÓW, ŚCIAN KONSTRUKCYJNYCH ORAZ ELEMENTÓW WYPEŁNIAJĄCYCH.
 - ELEMENTY NOSNE BUDYNKU WKREŚLONO NA PODSTAWIE PIERWOTNEGO PROJEKTU BUDOWLANEGO ORAZ INWENTARYZACJ.
 - POSZCZEGÓLNE WARSTWY DLA ŚCIAN, PODŁÓG NA GRUNCIE ORAZ DACHU WKREŚLONO NA PODSTAWIE INSTNIEJĄCEJ DOKUMENTACJI I PIERWOTNEGO PROJEKTU POWYKONAWCZEGO.

LOKALIZACJA

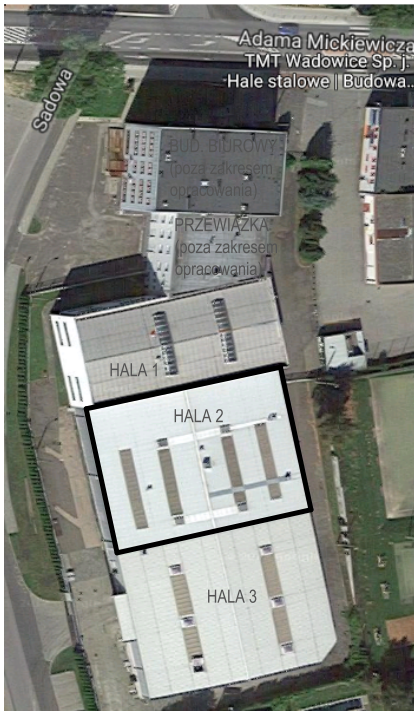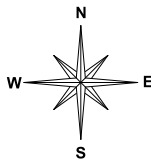

DATA DATE		NAZWISKO NAME	UPRAWNIENIA Nr. LICENCE NO.	PODPIS SIGNATURE	<div><div>buildart <small>FIRMA INŻYNIERSKA MAREK HANUSIAK</small></div></div> <div><small>Firma Inżynierska Marek Hanusiak ul. Spółeczna 4, 34-100 Wadowice tel. 033 384 862 hanu@buildart.com.pl www.buildart.com.pl</small></div>
PROJEKTOWAŁ DESIGNED	07-2017	mgr inż. M.Hanusiak	14/2003		
WYKONAŁ DRAWN	07-2017	inż bud. A.Gacur			
SPRAWDZIŁ CHECKED	07-2017	mgr inż. A.Burzyński	175/83 B-B		
PLIK/FILE		SKALA/SCALE 1:100	FORMAT		
TYTUŁ/TITLE <i>PRZEKRÓJ B-B</i>					
PROJEKT/DESIGN <i>Budynek Hali Produkcyjno-Magazynowej</i>					ZLECENIODAWCA/CUSTOMER <i>Toptextil Sp. z o.o. ul. Mickiewicza 29 34-100 Wadowice</i>
ADRES OBIEKTU <i>Wadowice, dz.nr 4058/2</i>					
KONTRAKT NR./CONTRACT NO	FAZA PROJEKTU/PHASE OF PROJECT INWENTARYZACJA		BRANŻA/BRANCH KONSTRUKCJA	RYSUNEK NR./DRAWING NO. 6	REV.
Rysunek ten chroni prawo autorskie. Kopiowanie i rozpowszechnianie bez zgody autora jest zabronione.					