

MAPA SYTUACYJNO – WYSOKOŚCIOWA
z pomiaru powykonawczego dróg serwisowych,
aparatury kontrolno-pomiarowej i rowów


skala 1 : 1000

wykonana w listopadzie 2006r. przez Przedsiębiorstwo Geodezyjno Kartograficzne "INTERGEO" Piotr Behra w Opolu,
na podstawie danych z bezpośredniego pomiaru w terenie wykonanych przez Biuro Projektów "EKOPROJEKT"
Sp. z o.o. z Zielonej Góry z grudnia 1996r. uzupełniona pomiarami wykonanymi w listopadzie 2006r. i w lipcu 2007r.
oraz uzupełniona pomiarami z lipca – grudnia 2008r. i czerwca 2009 przez PGK "INTERGEO" Opole
Granice działek wniesiono graficznie na podstawie mapy ewidencji gruntów w przybliżonej skali 1:5000.

Kierownik robót: Piotr Behra nr uprawn. 8579 KERG 1451-10/2008 Opole, lipiec 2009r.

Przedsiębiorstwo Geodezyjno Kartograficzne
"INTERGEO" Piotr Behra
45-129 Opole, ul. Kępska 2


Piotr Behra
Geodeta uprawniony
Nr upr. 8579 w zakresie 1, 2 i 4

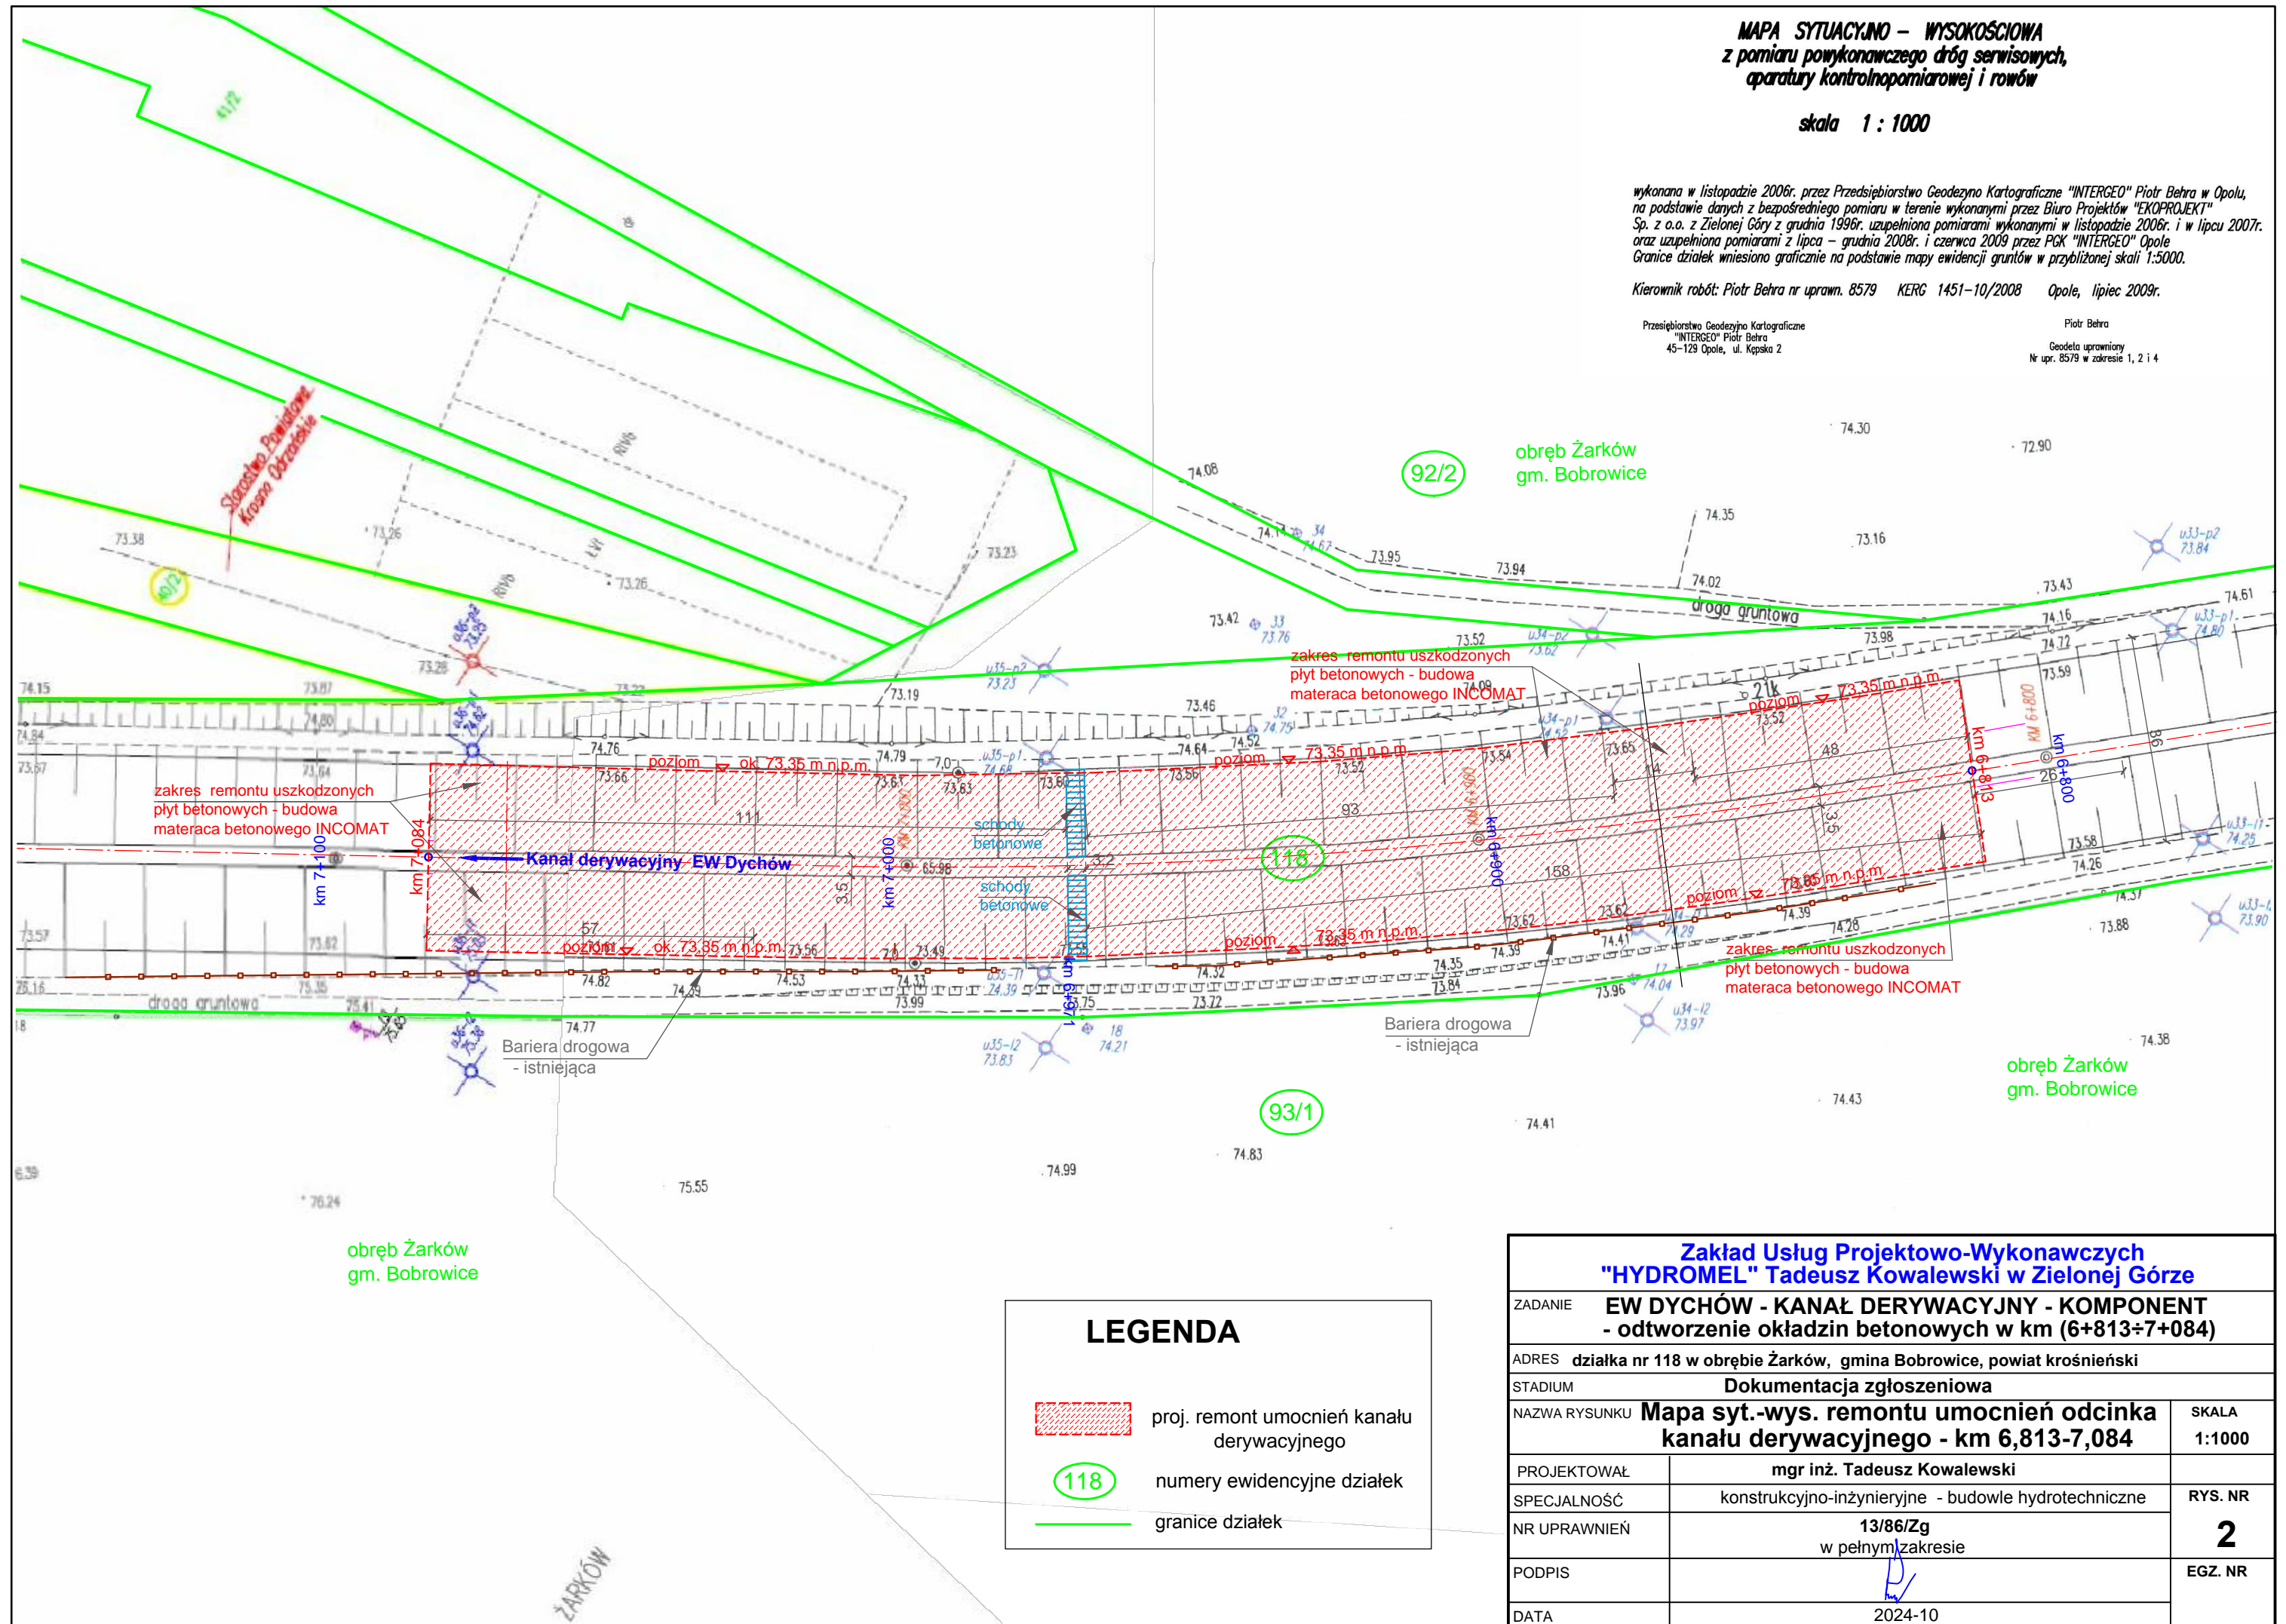

LEGENDA

- proj. remont umocnień kanału derywacyjnego
- numery ewidencyjne działek
- granice działek

Zakład Usług Projektowo-Wykonawczych
"HYDROMEL" Tadeusz Kowalewski w Zielonej Górze

ZADANIE	EW DYCHÓW - KANAŁ DERYWACYJNY - KOMPONENT - odtworzenie okładzin betonowych w km (6+813÷7+084)		
ADRES	działka nr 118 w obrębie Żarków, gmina Bobrowice, powiat krośnieński		
STADIUM	Dokumentacja zgłoszeniowa		
NAZWA RYSUNKU	Mapa syt.-wys. remontu umocnień odcinka kanału derywacyjnego - km 6,813-7,084		SKALA 1:1000
PROJEKTOWAŁ	mgr inż. Tadeusz Kowalewski		RYS. NR 2 EGZ. NR
SPECJALNOŚĆ	konstrukcyjno-inżynierskie - budowie hydrotechniczne		
NR UPRAWNIEN	13/86/Zg w pełnym zakresie		
PODPIS			
DATA	2024-10		