


DETAILNI SCHEMA SESTAVY FILTRU F01
SZCZEGÓŁOWY SCHEMAT FILTRU F01

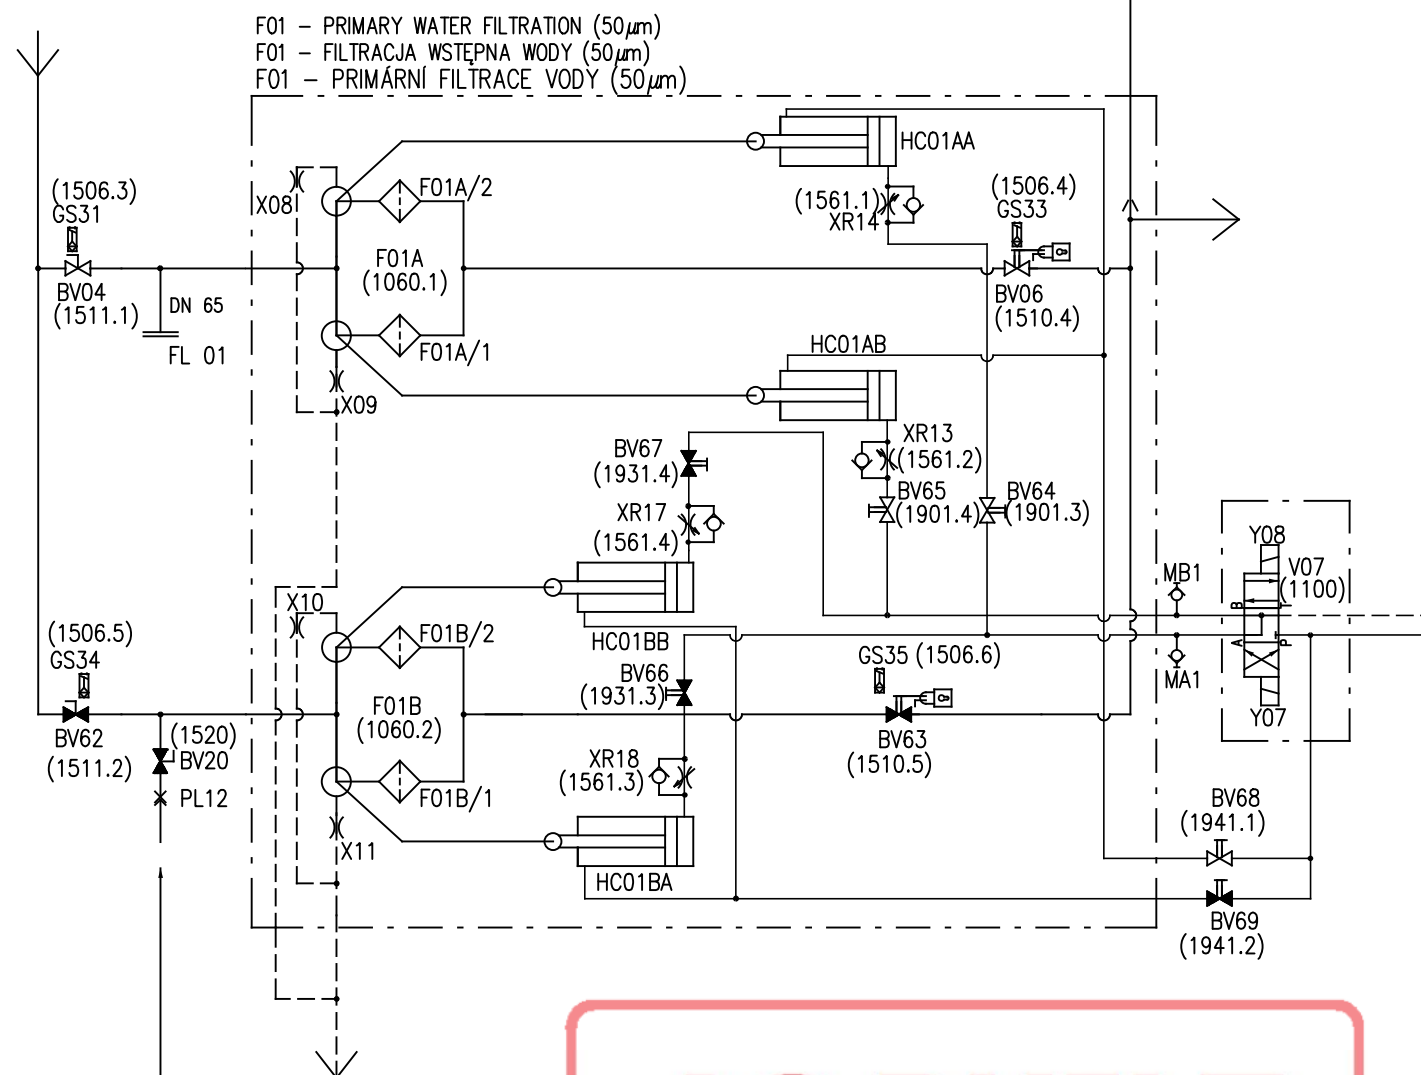

POSSIBILITY OF CONNECTION OF
BACKUP PRESSURE WATER SOURCE
MOŻLIWOŚĆ PODŁĄCZENIA REZERWOWEGO
ŹRÓDŁA WODY POD CIŚNIENIEM
MOŽNOST PŘIPOJENÍ ZÁLOŽNÍHO
ZDROJE TLAKOVÉ VODY

AS BUILT

DATE: 10.12. 2020
SIGNATURE:

Ta dokumentacja jest majątek handlowy HYDAC, spol. s r.o.
i jest przedmiotem tajemnice handlowej. Nie wolno udostępniać
do trzecich osób i nie wolno użyć dla celów fabrykacyjnych bez
poprzedniej zgody właściciela dokumentacji.

This drawing must not be used for manufacturing purposes,
copied nor communicated in any way to third parties without
written permission from HYDAC, spol. s r.o.

SCHEME IS DRAWN FOR THE SPHERICAL VALVE CLOSED POSITION

LOCATION OF CONTROL HYDRAULIC BOX "CBH" IN A POWERPLANT IS
ON THE FLOOR ABOVE THE SPHERICAL VALVE ON ELEVATION 265.58 m a.s.l.
DETAIL DESIGN SCHEMA - 30.10.2019

SCHEMAT JEST NARYSOWANY DLA POZYCJI ZAMKNIĘTEJ ZAWORU KULOWEGO

UMIESZCZENIE SZAFKI STEROWNICZEJ HYDRAULIKI ZK "CBH" W ELEKTROWNI JEST
NA PIĘTRZE NAD ZAWOREM KULOWYM NA WYSOKOŚCI 265,58 m n.p.m.
SCHEMAT-30.10.2019

SCHEMA JE KRESLENO PRO ZAVŘENOU POLOHU KULOVÉHO UZÁVĚRU

UMÍSTĚNÍ ŘÍDÍCÍ SKŘÍŇE HYDRAULIKY KU "CBH" V ELEKTRÁRNĚ:
V PATŘE NAD KULOVÝM UZÁVĚREM NA ELEVACI 265,58m n.m.

⑨	KILIAN	KANIA	09.12.2020	ZMIANA TRASY K BV22, ZMIANA POŁĄCZEŃ PLO6 I PLO8	
⑩	KOUTECKÝ	KANIA	30.10.2019	ZMIANA TRASY RUR (POWIERZA KZ), H05 WYMIANA NA RURE, DODAN CZOP PL17	
REW.	NAKREŚLIL	SCHWALIL	DATA	ZMIANA	ILOŚĆ

		PGE ENERGIA ODNAWIALNA S.A.			
DOSTAWA NOVEGO ZAWORU KULOWEGO TURBINY – 2017		ELEKTROWNIA SZCZYTOWO POMPOWA PORĄBKA - ŻAR			
SCHEMAT HYDRAULICZNY ZK HYDRAULIC SCHEMA OF SPHER.VALVE		PGE RYSUNEK NUMER:			
ROZMĚR MAT.	POLOTOVAR	PŘESNOST ISO 2768-mH TOLEROVÁNÍ ISO 8015 PROMĚTÁNÍ			MĚŘITKO
MAT. VÝCHOZÍ	TDP				
MAT. KONEČNÝ	VÝR. PROJEDN.				
KRESLIL	PANAČEK/KRUPA/KILIAN	NORM. REF.			
PŘEZKOUSĚL	ČIPKOVÁ	DATUM 09.12.2020		HYDAC spol. s r.o.	
SCHVÁLIL	KANIA	Č. KUS./ POČET LISTŮ			
SKUPINA				EKD Blansko Holding, a.s.	
TYP-HESLO		CELKOVÁ ČISTÁ HMOTNOST (kg)		NÁZEV	
SESTAVA	POZ.			HYDRAULICKÉ SCHÉMA KU	
ST. VÝKRES		ČISTÁ HM.(kg)	HRUBÁ HM.(kg)		
N. VÝKRES					
Tento dokument je obchodním majetkem HYDAC, spol. s r.o. a je předmětem obchodního tajemství. Nesmí být zpřístupněn třetí osobě a nesmí být použit pro výrobní účely bez předchozího souhlasu majitele.		HYDAC, spol. s r.o., Kanadská 794, Planá nad Lužnicí, 391 11, Česká republika		ČÍSLO VÝKRESU 4289921	
				REV. G	
				POČET LISTŮ: 2 LIST: 2	