


Návaznost na Hydr.schéma KU 4289921
Nawiązanie do schematu hydraulicznego ZK 4289921
Connection to Hydr.schema of Spherical Valve 4289921

Hranice ČAKU
Granice agregatu pomp ZK
Boundaries of The Pumping Unit

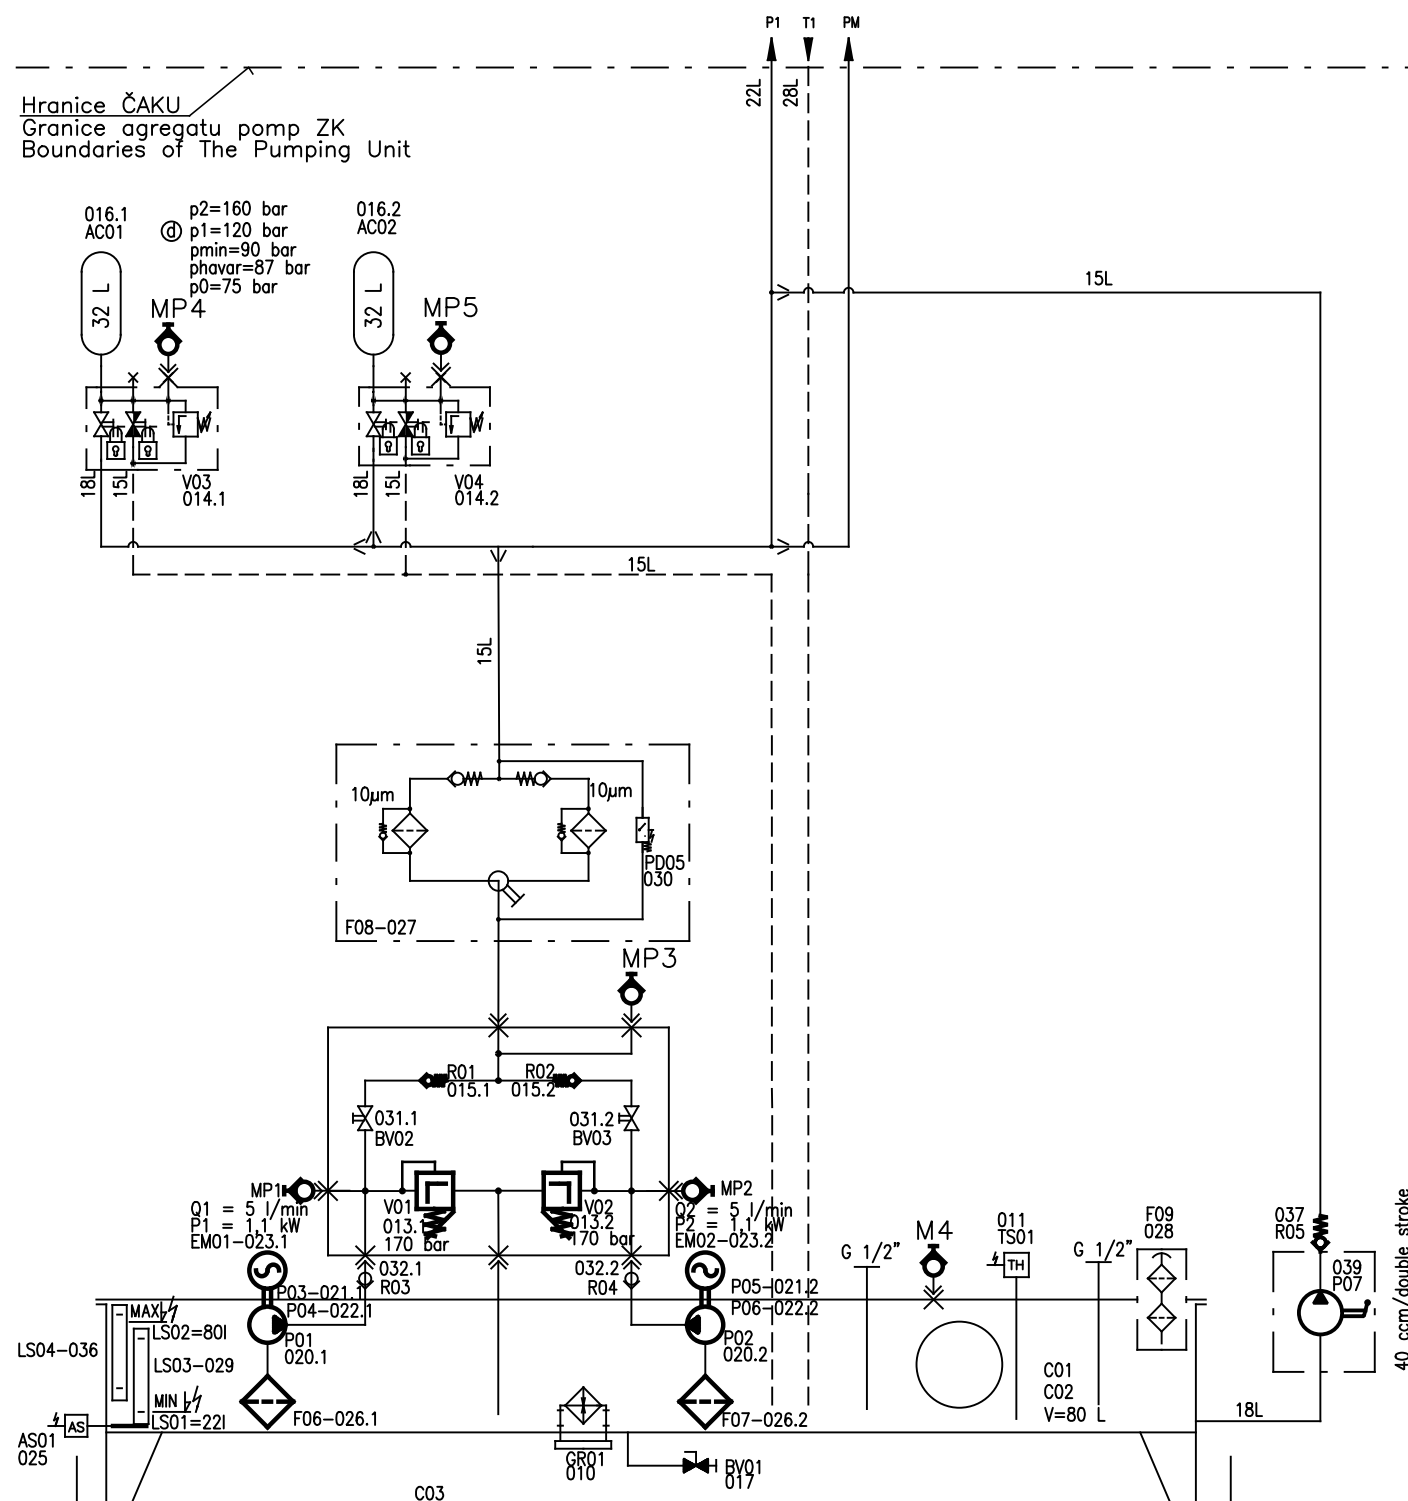

AS BUILT

DATE: 20.11.2019
SIGNATURE:

Ta dokumentacja jest majątek handlowy HYDAC, spol. s r.o.
i jest przedmiotem tajemnice handlowej. Nie wolno udostępniać
do trzecich osób i nie wolno użyć dla całej fabrykacyjnej bez
poprzedniej zgody właściciela dokumentacji.

This drawing must not be used for manufacturing purposes,
copied nor communicated in any way to third parties without
written permission from HYDAC, spol. s r.o.

SCOPE OF SV PUMPING UNIT PRESSURES: 80 ÷ 160bar

SV PUMPING UNIT LOCATION IN A POWERPLANT IS ON THE FLOOR
ABOVE THE SPHERICAL VALVE ON ELEVATION 265.58 m a.s.l. (IN THE
SV HYDRAULIC CONTROL BOX "CBH" – SEE 4289921)

DETAIL DESIGN SCHEMA 30.10.2019

CIŚNIENIE ROBOCZYCH OLEJU AGREGATU POMP: 80÷160 bar

UMIESZCZENIE AGREGATU POMPOWEGO ZK W ELEKTROWNI JEST
NA PIĘTRZE NAD ZAWOREM KULOWYM NA WYSOKOŚCI 265,58 m n.p.m.
(V SRODKU SZAFKI STEROWNICZEJ HYDRAULIKI ZK "CBH" –PATRZ 4289921)

SCHEMAT 30.10.2019

ROZSAH PRACOVNÍCH TLAKŮ OLEJE ČERP.AGREGÁTU: 80÷160bar

UMÍSTĚNÍ ČERPACÍHO AGREGÁTU KU V ELEKTRÁRNĚ: V PATŘE
NAD KULOVÝM UZÁVĚREM NA ELEVACI 265,58m n.m. (INTEGROVÁN DO SKŘÍNĚ
HYDRAULIKY KU "CBH" – VIZ 4289921)

①	KOUTECKÝ	KANIA	30.10.2019	ZMIANA CIŚNIENIA P1	
REW.	NAKREŚLIL	SCHWALIL	DATA	ZMIANA	ILOŚĆ

PGE ENERGIA ODNAWIALNA S.A.

DOSTAWA NOVEGO
ZAWORU KULOWEGO TURBINY – 2017

SCHEMAT HYDRAULICZNY AGREGATU
POMP ZK
HYDRAULIC SCHEMA OF SPHERICAL VALVE
PUMPING UNIT

ELEKTROWNIA
SZCZYTOWO POMPOWA
PORĄBKA - ŻAR

PGE RYSUNEK NUMER:

REW.-
INDEKS

ROZMÉR MAT.	POLOTOVAR
MAT. VÝCHOZI	TDP
MAT. KONEČNÝ	VÝR. PROJEDN.
KRESLIL PANÁČEK/KILIAN	NORM. REF.
PŘEZKOUŠEL	DATUM 30.10.2019
SCHVÁLIL KANIA	Č. KUS./ POČET LISTŮ
SKUPINA	
TYP-HESLO	CELKOVÁ ČISTÁ HMOTNOST (kg)
SESTAVA	POZ.
ST. VÝKRES	ČISTÁ HM.(kg)
N. VÝKRES	HRUBÁ HM.(kg)

PŘESNOST ISO 2768-mH	MĚŘITKO
TOLEROVÁNÍ ISO 8015	
PROMÍTÁNÍ	

HYDAC HYDAC spol. s r.o.

NÁZEV
HYDRAULICKÉ SCHÉMA
ČERP. AGREGÁTU KU

ČÍSLO VÝKRESU
4289923
POČET LISTŮ: 1 LIST: 1

REV.
D