


Nr uzgodnienia 2502100110 /TTDSILU/ET/01, dnia 18 luty 2025r

- Przy skrzyżowaniach i zbliżeniach do 1 m od osi istniejącej infrastruktury telekomunikacyjnej prace prowadzić ręcznie z zachowaniem szczególnej ostrożności zgodnie z obowiązującymi normami i przepisami techniczno-budowlanymi pod nadzorem właścicielskim przedstawiciela Orange Polska.
 - Przed planowanym rozpoczęciem robót należy wystąpić z wnioskiem o realizację nadzoru właścicielskiego wg zasad pracy na infrastrukturze Orange Polska podanych na stronie internetowej ww.orange.pl/wniosek nadzoru
 - Każde wejście na infrastrukturę własności Orange Polska bez złożonego w/w wniosku, będzie traktowane jako nielegalne i zgłaszane do organów ścigania oraz Państwowego Inspektora Nadzoru Budowlanego z wszelkimi tego konsekwencjami.
 - W przypadku nie zastosowania się do w/w uwag całość kosztów związanych z usunięciem ewentualnych awarii oraz zabezpieczeniem istniejących urządzeń telekomunikacyjnych poniesie Inwestor (Wykonawca).
- Uzgodnienie jest ważne przez 12 miesięcy.
- Uwagi: W strefie projektowanych wykopów oraz pod projektowaną nawierzchnią jezdnią, zjazdów istniejącą infrastrukturę teletechniczną zabezpieczyć przed uszkodzeniem.
- Zachować normatywne przykrycie infrastruktury teletechnicznej.
- Nadmieniamy, iż w rejonie opracowania występuje infrastruktura teletechniczna innych gestorów

Elzbieta Tybura

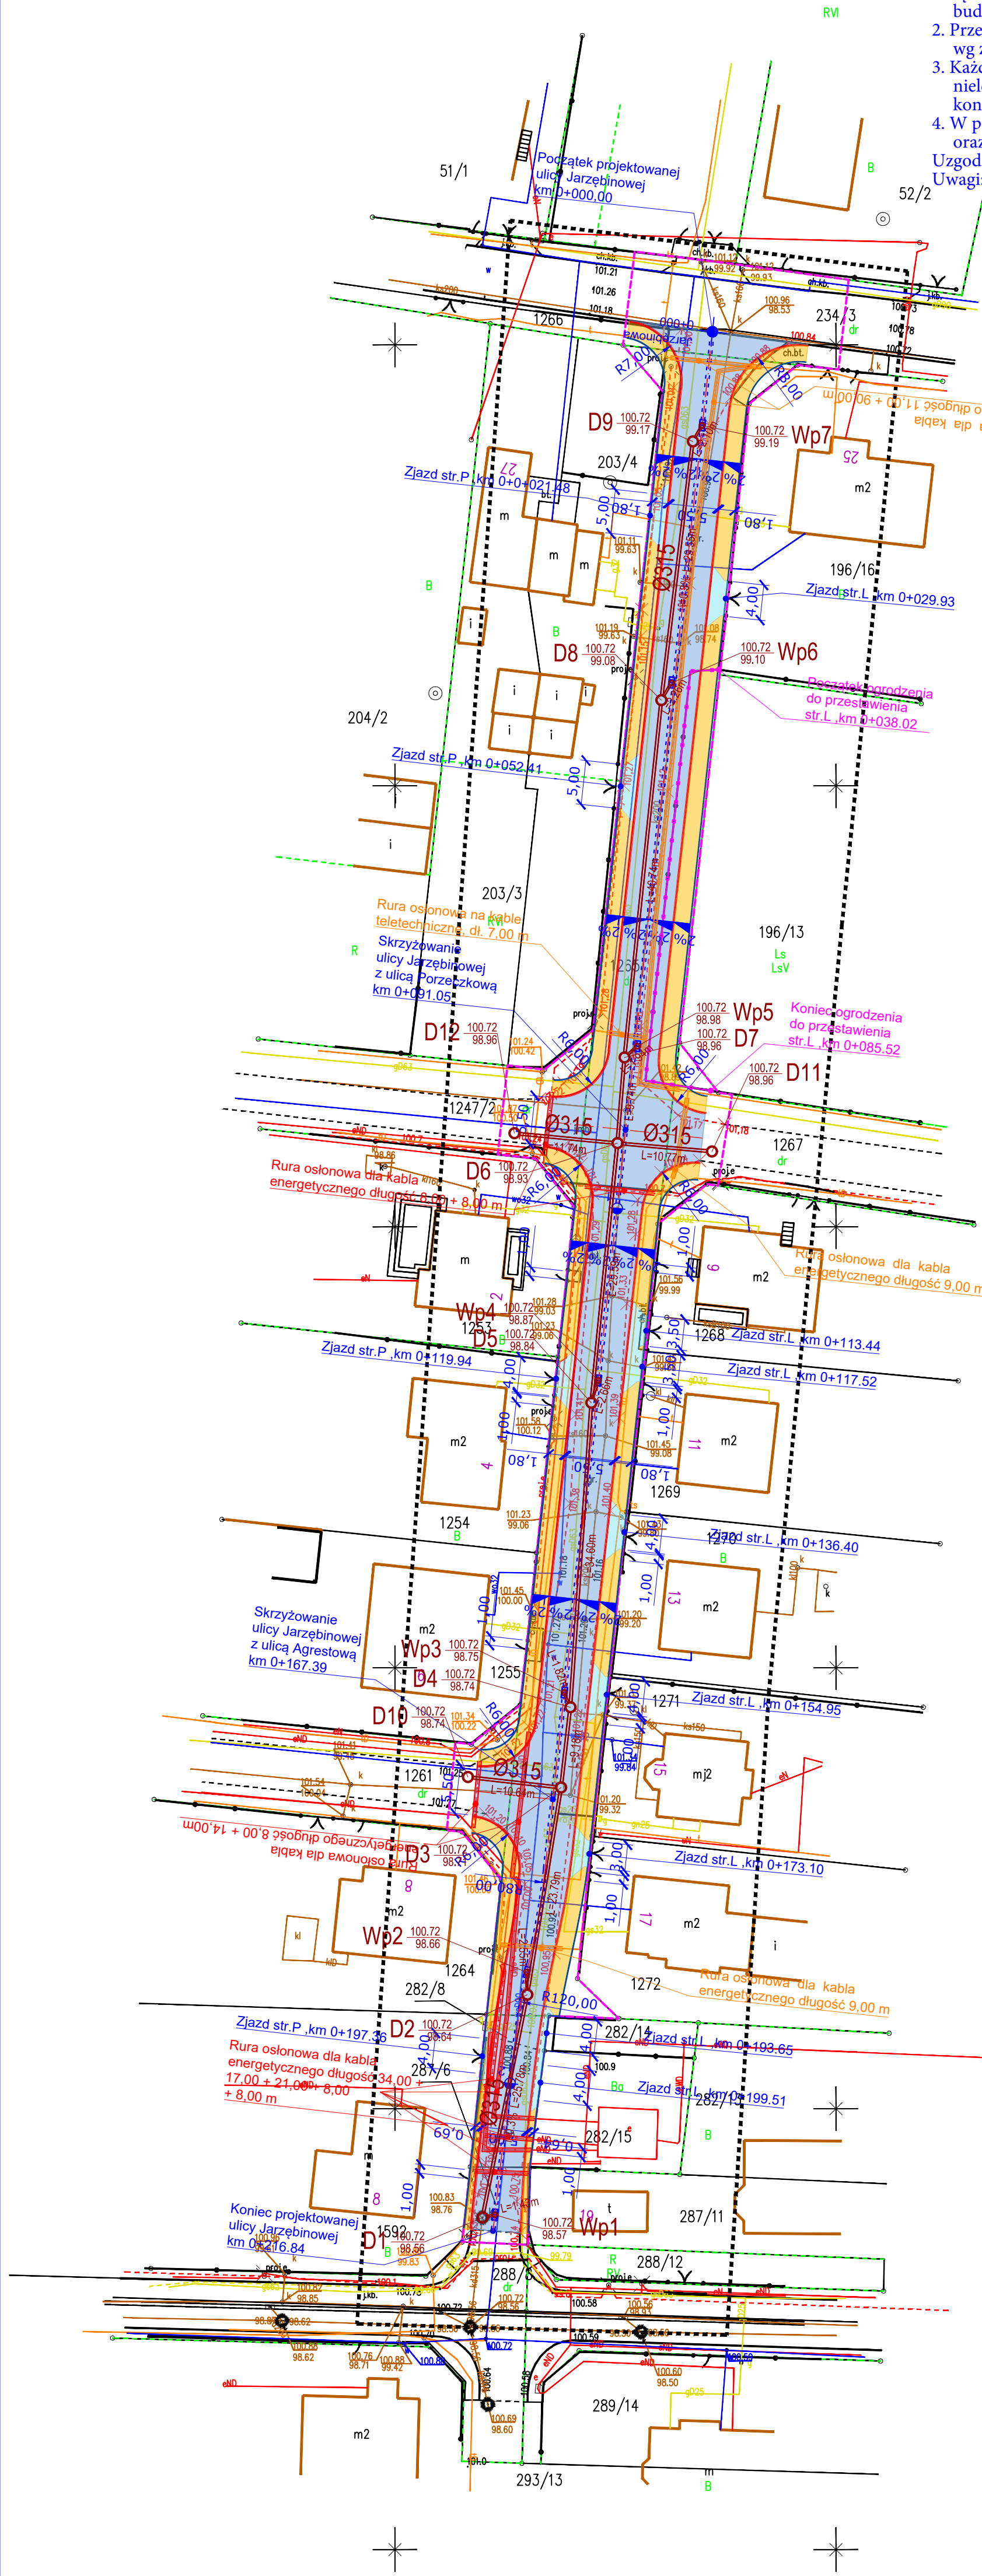

powiat: koniński		
jednostka ewidencyjna : 301011_2 STARE MIASTO		
obręb ewidencyjny: 0014 STARE MIASTO		
położenie obszaru opracowania : STARE MIASTO, JARZEBINOWA		
MAPA DO CELÓW PROJEKTOWYCH		
Skala 1:500		
Data opracowania mapy:	18.12.2024	
Nazwa układu współrzędnych	2000/6	
układ wysokości	PL-EVRF2007-NH	
Identyfikator zgłoszenia prac geodezyjnych	Z.40600.4818.2024	
Oznaczenie granic obszaru, który był aktualizowany	---	
Informacje o służebnościach gruntowych mających wpływ na zagospodarowanie gruntów, zlokalizowanych w granicach projektowanej inwestycji	Mapa została wykonana bez ustalenia obciążeń dotyczących służebności gruntowych ujęwionych w księgach wieczystych.	

Oświadczam, że niniejszy dokument został opracowany w wyniku prac geodezyjnych i kartograficznych, których rezultaty zawiera operat techniczny pozytywnie zweryfikowany. Jednocześnie informuję, że jestem świadomy odpowiedzialności karnej za złożenie fałszywych oświadczeń.	
Identyfikator zgłoszenia pracy geodezyjnej	Z.40600.4818.2024
Organ służby geodezyjnej, który otrzymał zgłoszenie	PODGIK w Koninie
Wykonawca prac geodezyjnych, nr uprawnień zawodowych, kierownik prac	Roman Janczak, 16420
Data i nr sporządzenia dokumentu zawierającego wynik pozytywnej weryfikacji	P.3010.2024.4916 z dnia 18.12.2024 r

GEODETA UPRAWNIONY ROMAN JANCZAK, Zezwolenie Nr 16420

Nie wyklucza się istnienia w terenie innych przewodów oraz sieci uzbrojenia terenu, które nie zostały zgłoszone do pomiaru w ramach geodezyjnej inwentaryzacji powykonawczej lub brak jest informacji w instytucjach branżowych

Signature Not Verified

Dokument podpisany przez Roman Janczak
Data: 2024.12.18
14:33:51 CET

