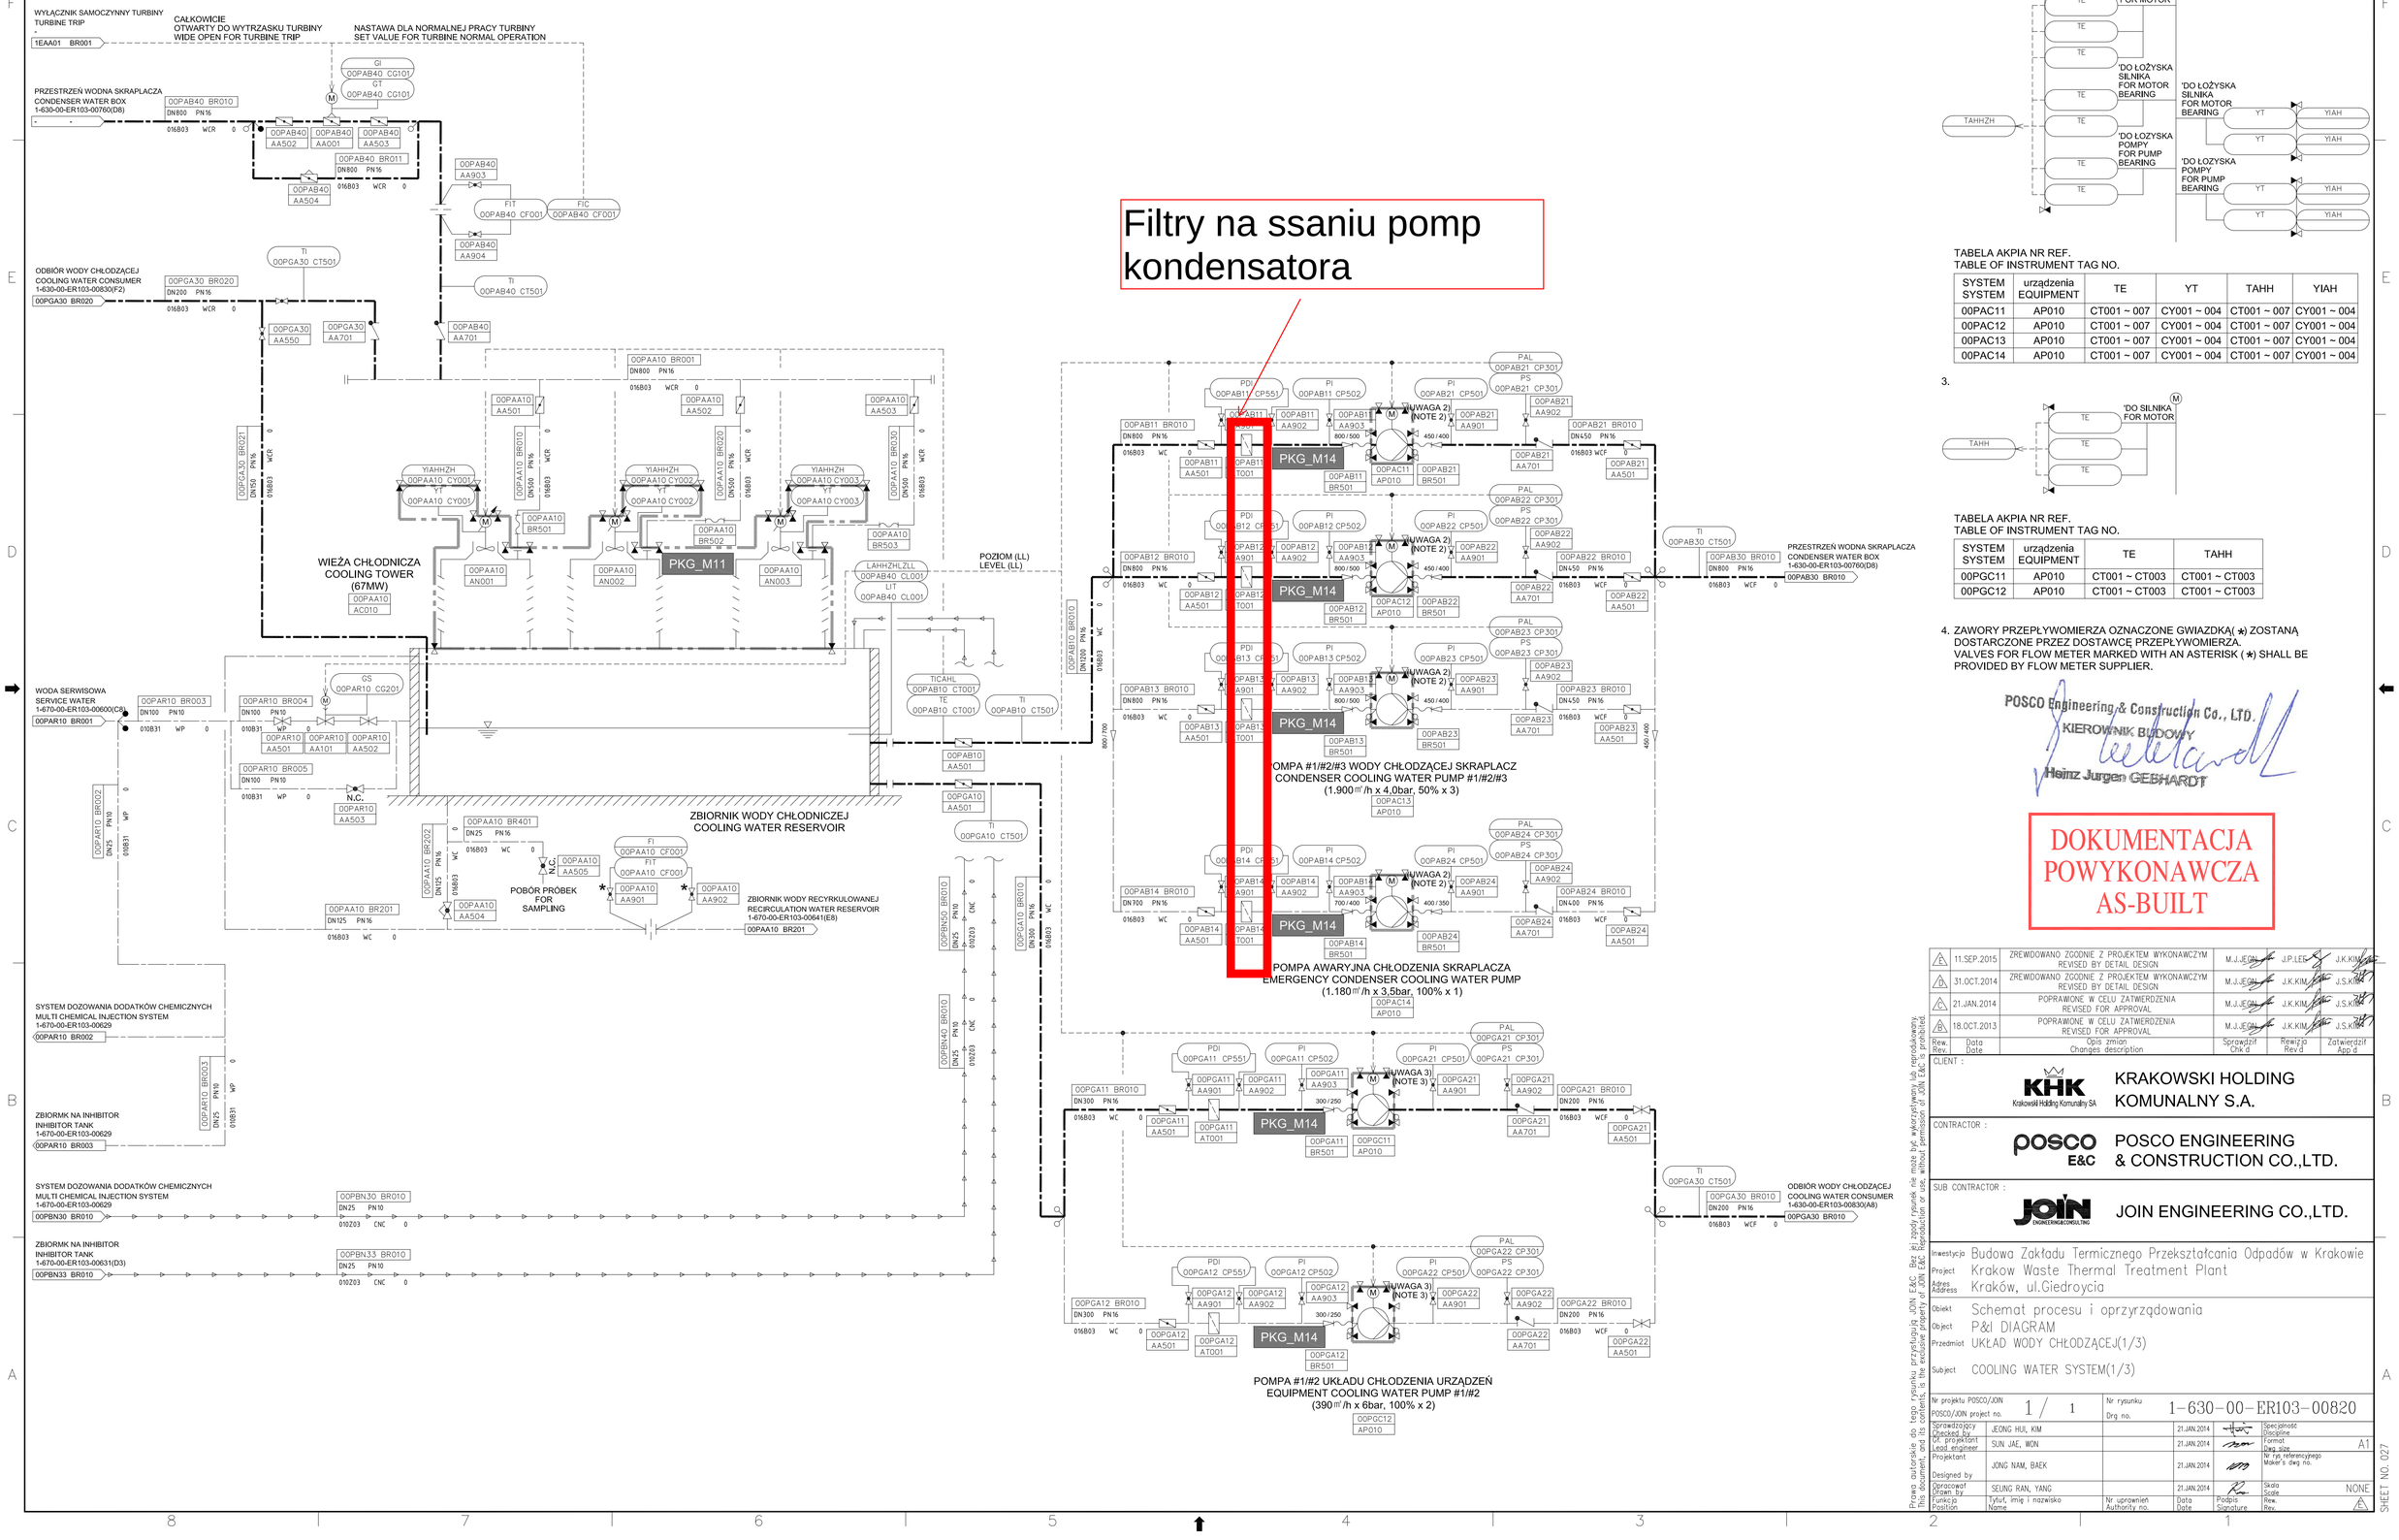

UWAGA
NOTE

1. WSZYSTKIE NISKIE PUNKTY ZOSTANĄ DOSTARCZONE Z PRZYŁĄCZEM SPUSTOWYM, WYSOKIE PUNKTY Z PRZYŁĄCZEM WENTYLACYJNYMPO ZATWIERDZENIU ROZMIESZCZENIA
ALL LOW POINTS WILL BE PROVIDED WITH DRAIN CONNECTION AND
HIGT POINTS WITH VENT CONNETION AFTER LAYOUT IS FINALIZED.

2.

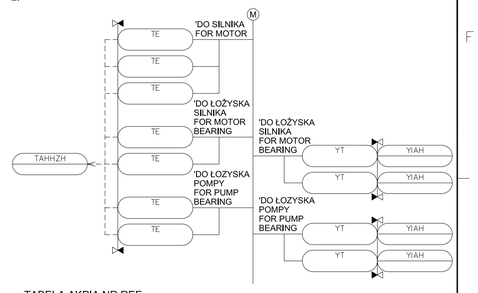

TABELA AKPIA NR REF.
TABLE OF INSTRUMENT TAG NO.

SYSTEM SYSTEM	urządzenia EQUIPMENT	TE	YT	TAHH	YIAH
00PAC11	AP010	CT001 ~ 007	CY001 ~ 004	CT001 ~ 007	CY001 ~ 004
00PAC12	AP010	CT001 ~ 007	CY001 ~ 004	CT001 ~ 007	CY001 ~ 004
00PAC13	AP010	CT001 ~ 007	CY001 ~ 004	CT001 ~ 007	CY001 ~ 004
00PAC14	AP010	CT001 ~ 007	CY001 ~ 004	CT001 ~ 007	CY001 ~ 004

3.

TABELA AKPIA NR REF.
TABLE OF INSTRUMENT TAG NO.

SYSTEM SYSTEM	urządzenia EQUIPMENT	TE	TAHH
00PGC11	AP010	CT001 ~ CT003	CT001 ~ CT003
00PGC12	AP010	CT001 ~ CT003	CT001 ~ CT003

4. ZAWORY PRZEPŁYWOMIERZA OZNACZONE GWIAZDKĄ (*) ZOSTANĄ DOSTARCZONE PRZEZ DOSTAWCĘ PRZEPŁYWOMIERZA.
VALVES FOR FLOW METER MARKED WITH AN ASTERISK (*) SHALL BE PROVIDED BY FLOW METER SUPPLIER.

POSCO Engineering & Construction Co., LTD.
KIEROWNIK BUDOWY
Heinz Jurgen GEBHARDT

DOKUMENTACJA POWYKONAWCZA AS-BUILT

Rew.	Data	Opis zmian	Sprawdził	Rewizja	Zatwierdził
			Chk'd	Rev'd	App'd
5	11.SEP.2015	ZREWIDOWANO ZGODNIE Z PROJEKTEM WYKONAWCZYM REVISED BY DETAIL DESIGN	M.J.JEON	J.P.LEE	J.K.KIM
4	31.OCT.2014	ZREWIDOWANO ZGODNIE Z PROJEKTEM WYKONAWCZYM REVISED BY DETAIL DESIGN	M.J.JEON	J.K.KIM	J.S.KIM
3	21.JAN.2014	POPRAWIONE W CELU ZATWIERDZENIA REVISED FOR APPROVAL	M.J.JEON	J.K.KIM	J.S.KIM
2	18.OCT.2013	POPRAWIONE W CELU ZATWIERDZENIA REVISED FOR APPROVAL	M.J.JEON	J.K.KIM	J.S.KIM

CLIENT : KRAKOWSKI HOLDING KOMUNALNY S.A.
CONTRACTOR : POSCO ENGINEERING & CONSTRUCTION CO.,LTD.
SUB CONTRACTOR : JOIN ENGINEERING CO.,LTD.

Inwestycja / Project: Budowa Zakładu Termicznego Przekształcania Odpadów w Krakowie — Krakow Waste Thermal Treatment Plant
Adres / Address: Kraków, ul.Giedroycia
Obiekt / Object: Schemat procesu i oprzyrządowania — P&I DIAGRAM
Przedmiot / Subject: UKŁAD WODY CHŁODZĄCEJ(1/3) — COOLING WATER SYSTEM(1/3)

Nr projektu POSCO/JOIN / POSCO/JOIN project no.: 1 / 1
Nr rysunku / Drg. no.: 1-630-00-ER103-00820

Sprawdzający / Checked by	JEONG HUI, KIM		21.JAN.2014		Specjalność / Discipline
Gł. projektant / Lead engineer	SUN JAE, WON		21.JAN.2014		Format: A1
Projektant / Designed by	JONG NAM, BAEK		21.JAN.2014		Dwg. size; Nr rys. referencyjnego / Maker's dwg. no.
Opracował / Drawn by	SEUNG RAN, YANG		21.JAN.2014		Skala / Scale: NONE
Funkcja / Position	Tytuł, imię i nazwisko / Name	Nr uprawnień / Authority no.	Data / Date	Podpis / Signature	Rew. / Rev.

SHEET NO. 027

Prawa autorskie do tego rysunku przysługują JOIN E&C. Bez jej zgody rysunek nie może być wykorzystywany lub reprodukowany.
This document, and its contents, is the exclusive property of JOIN E&C. Reproduction or use, without permission of JOIN E&C is prohibited.