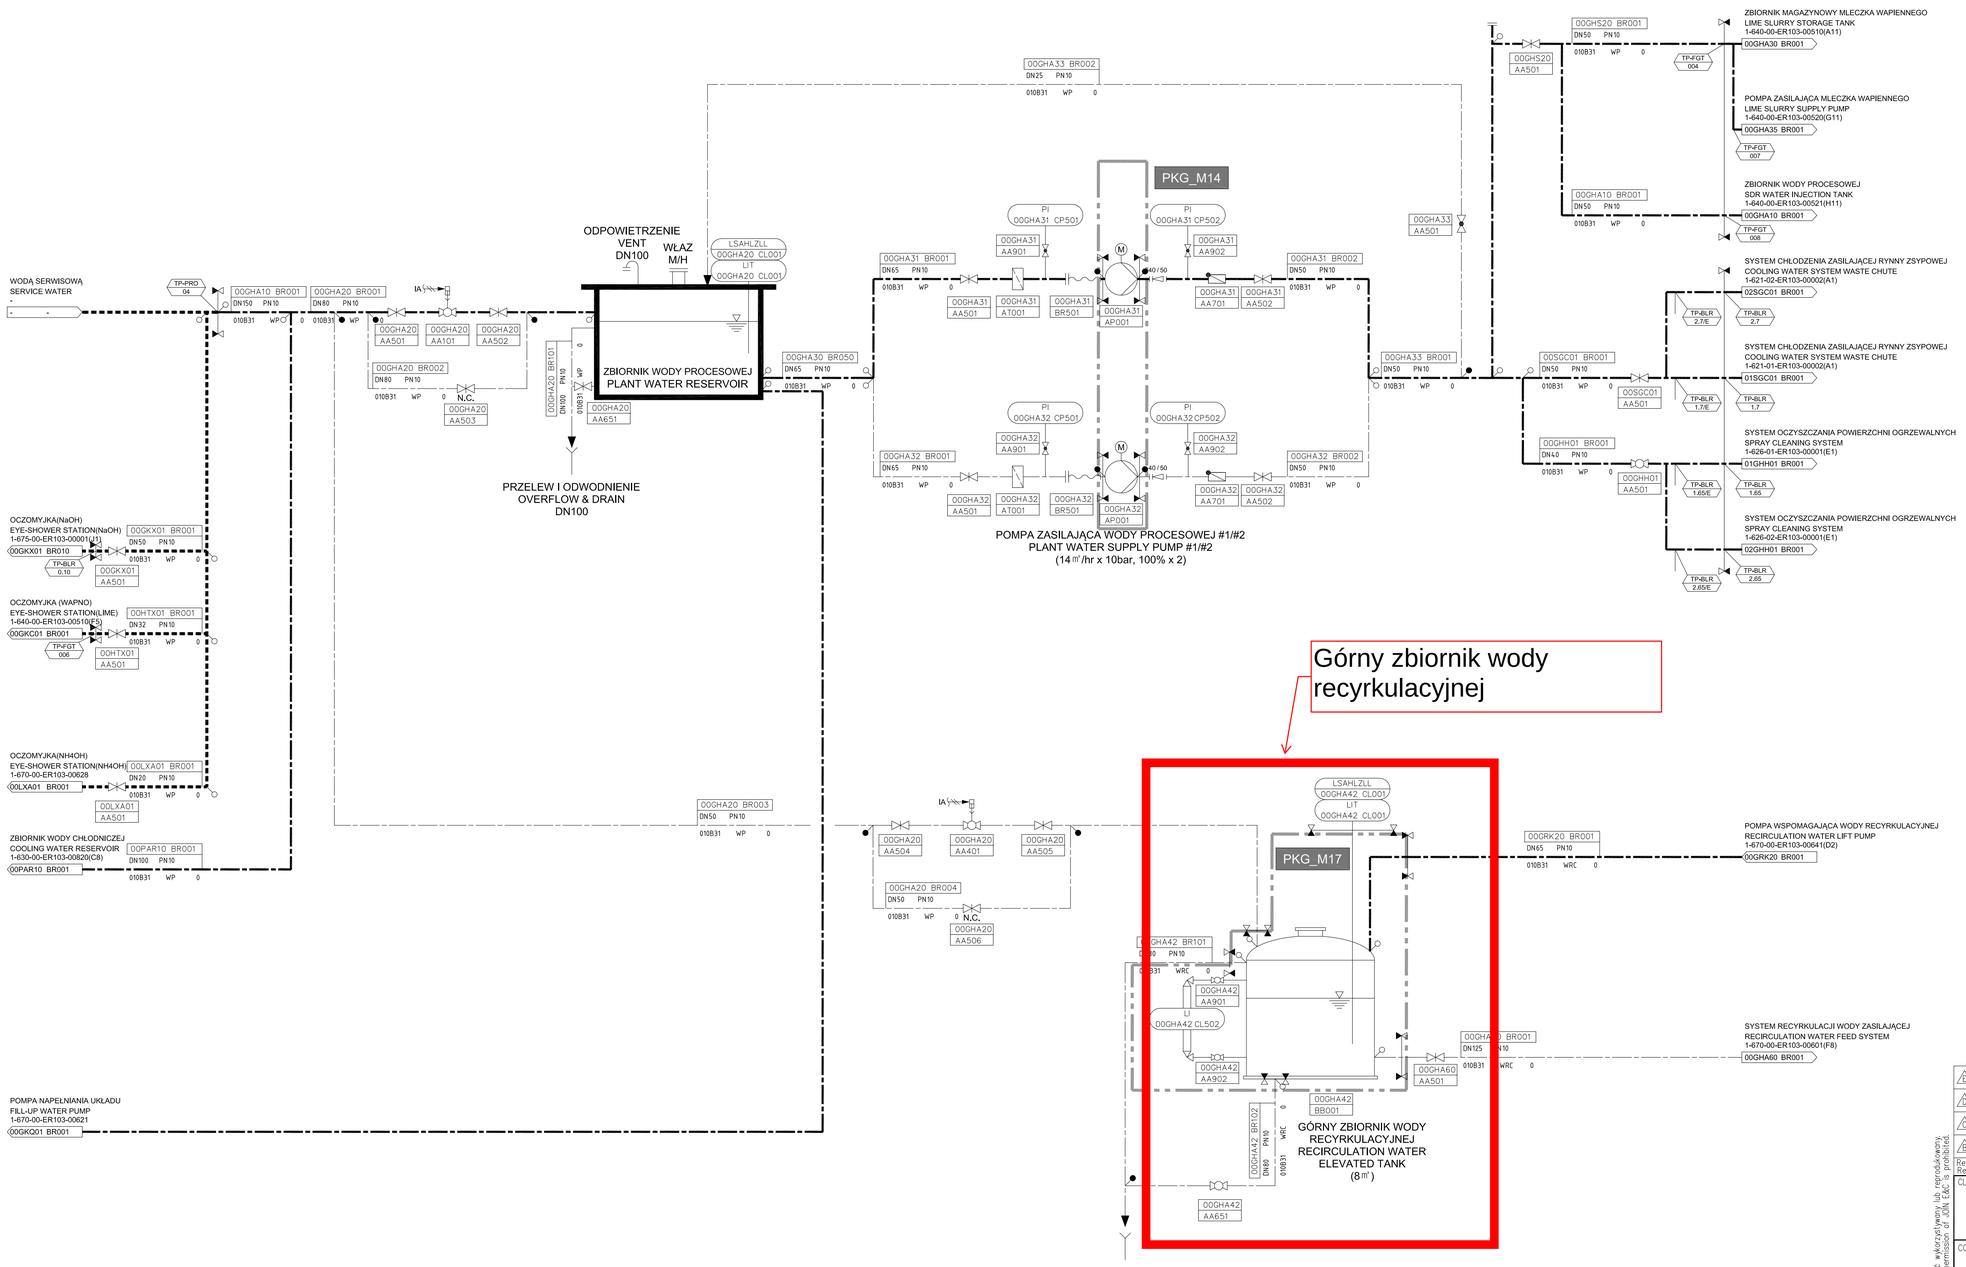

POSCO Engineering & Construction Co., LTD.
KIEROWNIK BUDOWY
Heinz Jurgen GEBHARDT

DOKUMENTACJA
POWYKONAWCZA
AS-BUILT

Rew. Rev.	Data Date	Opis zmian Changes description	Sprawdził Chk'd	Rewizja Rev'd	Zatwierdził App'd
5	11.SEP.2015	ZMIENIONO TRASĘ RUROCIĄGU REVISED BY DETAIL PIPE ROUTING	J.S.OH	J.P.LEE	J.K.KIM
3	31.OCT.2014	ZREWIDOWANO ZGODNIE Z DANYMI PODDOSTAWCY REVISED BY SUBSUPPLIER'S DATA	J.S.OH	J.P.LEE	J.K.KIM
2	21.JAN.2014	POPRAWIONE W CELU ZATWIERDZENIA REVISED FOR APPROVAL	M.J.JEON	J.K.KIM	J.S.KIM
1	18.OCT.2013	POPRAWIONE W CELU ZATWIERDZENIA REVISED FOR APPROVAL	M.J.JEON	J.K.KIM	J.S.KIM

CLIENT : KRAKOWSKI HOLDING KOMUNALNY S.A.

CONTRACTOR : POSCO ENGINEERING & CONSTRUCTION CO.,LTD.

SUB CONTRACTOR : JOIN ENGINEERING CO.,LTD.

Inwestycja / Project: Budowa Zakładu Termicznego Przekształcania Odpadów w Krakowie / Krakow Waste Thermal Treatment Plant

Adres / Address: Kraków, ul.Giedroycia

Obiekt / Object: SCHEMAT PROCESU I OPRZYRZĄDOWANIA / P&I DIAGRAM

Przedmiot / Subject: SYSTEM ZASILANIA WODĄ SERWISOWĄ / SERVICE WATER FEED SYSTEM

Nr projektu POSCO/JOIN / POSCO/JOIN project no.: 1 / 1

Nr rysunku / Drg. no.: 1-670-00-ER103-00600

Sprawdzający / Checked by	JEONG HUI, KIM		21.JAN.2014		Specjalność / Discipline
Gł. projektant / Lead engineer	SEONG JAI, JUN		21.JAN.2014		Format / Dwg. size: A1
Projektant / Designed by	SANG HYUN, LEE		21.JAN.2014		Nr rys. referencyjnego / Maker's dwg no.
Opracował / Drawn by	SEUNG RAN, YANG		21.JAN.2014		Skala / Scale: NONE
Funkcja / Position	Tytuł, imię i nazwisko / Name	Nr uprawnień / Authority no.	Data / Date	Podpis / Signature	Rew. / Rev.

Prawa autorskie do tego rysunku przysługują JOIN E&C. Bez jej zgody rysunek nie może być wykorzystywany lub reprodukowany.
This document, and its contents, is the exclusive property of JOIN E&C. Reproduction or use, without permission of JOIN E&C is prohibited.

SHEET NO. 035