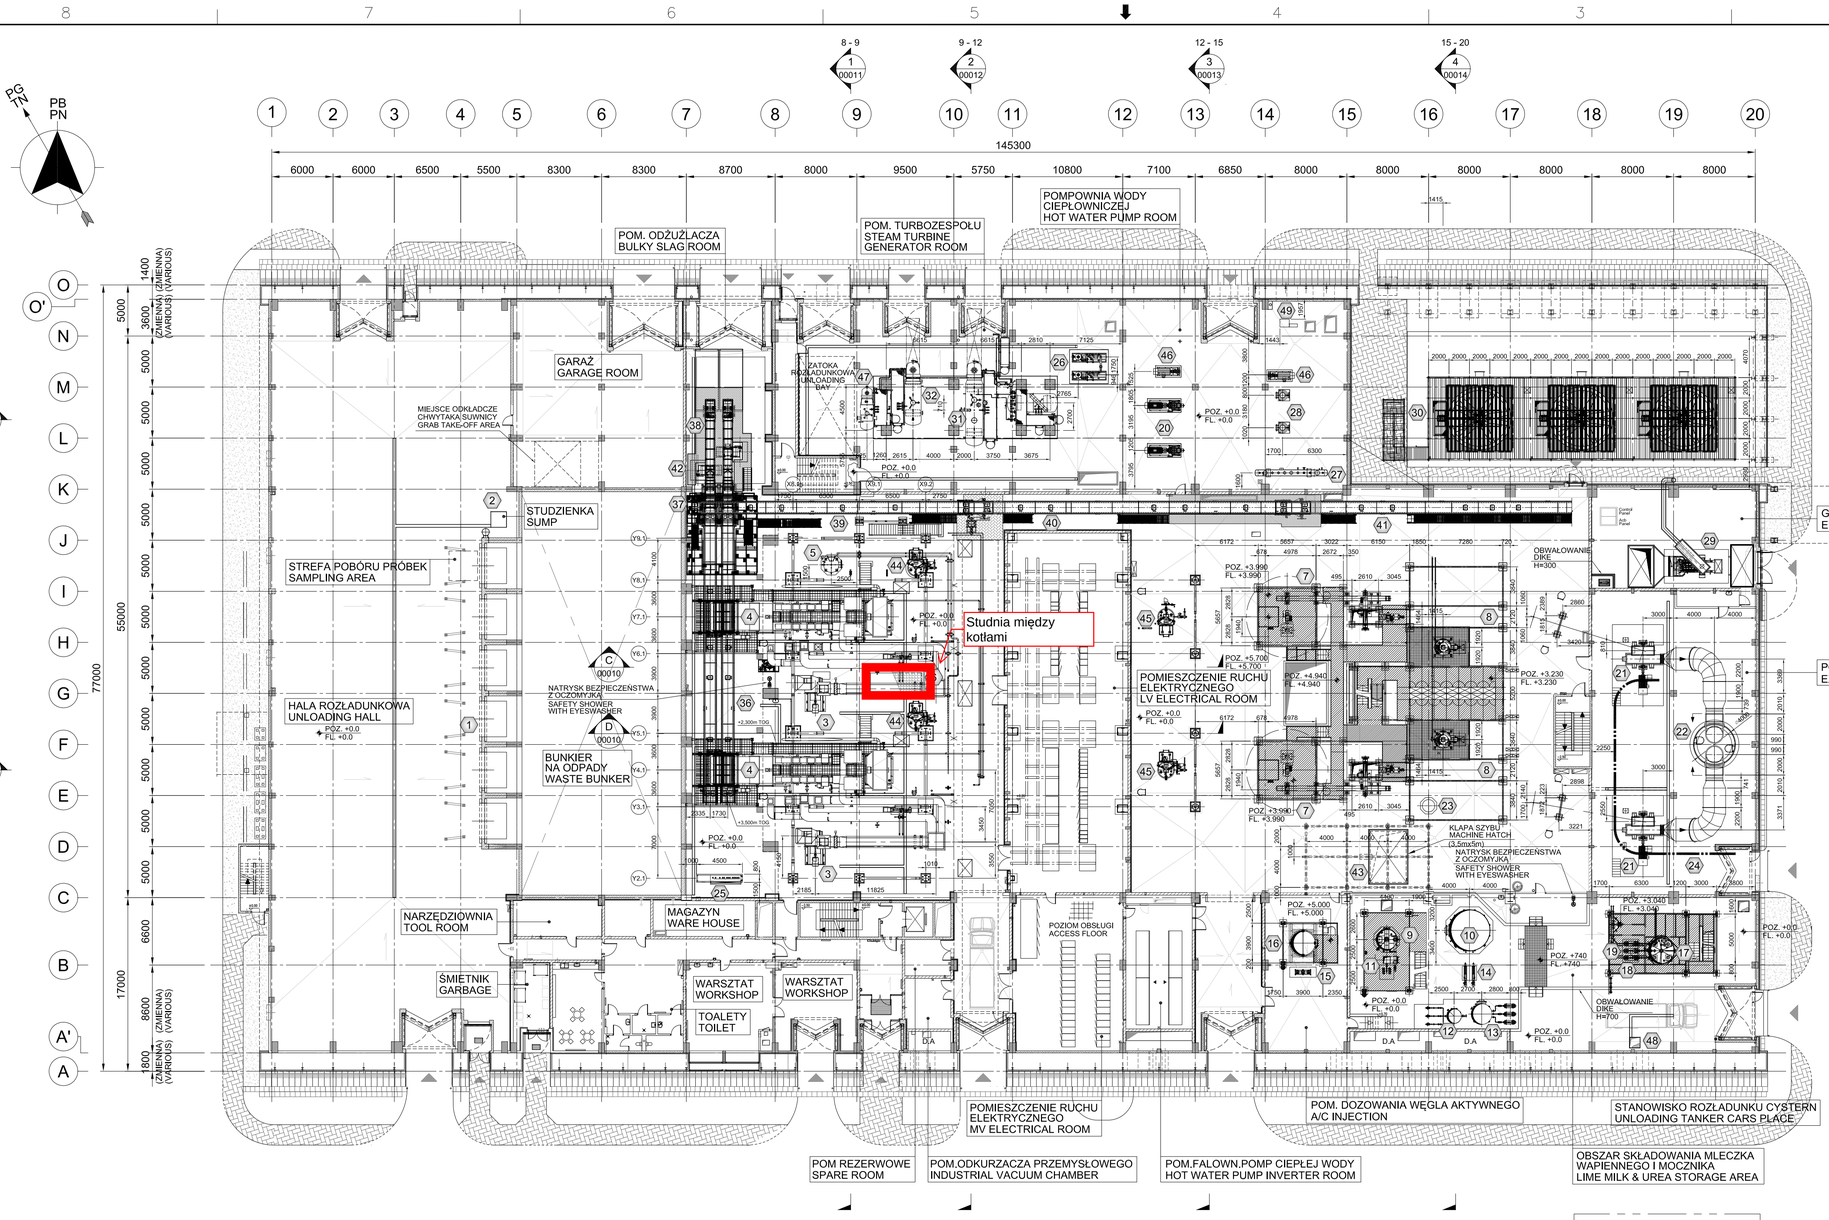

PARTER (POZ. +0.0 ~ +5.000)
GROUND FLOOR (FL.+0.0 ~ FL.+5.000)

NR NO	OZNACZENIE ITEM NO	OPIS DESCRIPTION
1	00EAX21~26 KB001	KLAPA STANOWISKA WYŁADOWCZEGO WASTE DUMPING DOOR
2	00GMU11 / 12 AP001	POMPA STUDZIENKI HALI ROZŁADUNKOWEJ UNLOADING HALL SUMP PUMP
3	01 / 02HLB10 AN001	DMUCHAWA POWIETRZA PIERWOTNEGO PRIMARY AIR FAN
4	01 / 02HDA11 AF001	ODŻUŻLACZ SLAG EXTRACTOR
5	00LCP20 BB010	ZBIORNIK KONDENSATU Z PAROWEGO PODGRZEWACZA POWIETRZA AIR PREHEATER CONDENSATE TANK
6	00GMH11 / 12 AP001	POMPA DRENAŻOWA POMIESZCZENIA PALENISKA INCINERATOR ROOM DRAINAGE PUMP
7	01 / 02HTE01 BB001	ABSORBER ROZPYLAJĄCY SEMI DRY REACTOR
8	01 / 02HTE11~14 AT001	KOMORA FILTRA WORKOWEGO BAG FILTER CHAMBER
9	00HSJ20 BB001	ZBIORNIK MIESZALNIK MOCZNIKA UREA MIXING TANK
10	00HSJ30 BB001	ZBIORNIK MAGAZYNOWY MOCZNIKA UREA STORAGE TANK
11	00HSJ21 / 22 AP001	POMPA PRZESYŁOWA MOCZNIKA UREA TRANSFER PUMP
12	00GHC30 BB001	ZBIORNIK WODY DO ROZCIEŃCZANIA MOCZNIKA UREA DILUTION WATER TANK
13	00GHA20 BB001	ZBIORNIK WTRYSKU WODY SDR WATER INJECTION TANK
14	00HSK11 / 12 AP001	POMPA DOZOWANIA MOCZNIKA UREA INJECTION PUMP
15	00QEA01~03 AN001	DMUCHAWA DOPROWADZENIA WĘGLA AKTYWNEGO ACTIVATED CARBON SUPPLY BLOWER
16	00HRJ10 BB001	ZBIORNIK MAGAZYNOWY WĘGLA AKTYWNEGO ACTIVATED CARBON STORAGE SILO
17	00HTK20 BB001	ZBIORNIK MAGAZYNOWY MLECZKA WAPIENNEGO LIME SLURRY STORAGE TANK
18	00HTK21~23 AP001	POMPA ZASILAJĄCA MLECZKA WAPIENNEGO LIME SLURRY SUPPLY PUMP
19	00HTK10 BB001	MIESZALNIK MLECZKA WAPIENNEGO LIME SLURRY MIXING TANK
20	00NDC11 / 12 AP010	POMPA WODY GRZEWCZEJ HOT WATER PUMP
21	01 / 02HNC10 AN001	WENTYLATOR CIĄGU EXHAUST FAN
22	01 / 02HNE10 AH001	KOMIN CHIMNEY
23	00SCT50 BB001	ZBIORNIK ODBIORCZY POWIETRZA FILTRA WORKOWEGO BAG FILTER AIR RECEIVE TANK
24	00HNC10 AE001	WCIĄG OBSŁUGOWY WENTYLATORA CIĄGU EXHAUST FAN MAINTENANCE HOIST
25		ZESPÓŁ PRÓBOPOBIERAKÓW SAMPLING UNIT
26	00MAJ11 / 12 AP010	POMPA PRÓŻNIOWA SKRAPLACZA CONDENSER VACUUM PUMP
27	00LBG10 BB010	KOLEKTOR PARY NISKIEGO CIŚNIENIA LOW PRESSURE STEAM HEADER
28	00NDB11 / 12 AT010	ODMULACZ MUD SEPARATOR
29		GENERATOR ZASILANIA AWARYJNEGO EMERGENCY POWER GENERATOR
30	00PAA10 AC010	WIEŻA CHŁODNICZA COOLING TOWER
31	00NDD10 AC010	WYMIENNIK CIEPŁOWNICZY #1 DISTRICT HEATING HEAT EXCHANGER-1
32	00NDD20 AC010	WYMIENNIK CIEPŁOWNICZY #2 DISTRICT HEATING HEAT EXCHANGER-2
33	00EGB10 BB001	ZBIORNIK MAGAZYNOWY PALIWA OLEJOWEGO FUEL OIL STORAGE TANK
34	00EGC21 / 22 AP001	POMPA ZASILAJĄCA LEKKI OLEJ OPAŁOWY LIGHT OIL FEED PUMP
35	00EGC60 AP001	POMPA OLEJU NAPĘDOWEGO DIESEL OIL FEED PUMP
36	01 / 02ETA10 AF001	PRZENOŚNIK ODŻUŻLACZA SLAG DISCHARGE CONVEYOR
37	01 / 02ETA10 AT001	SITO ŻUŻLA SLAG BAR SCREEN
38	01 / 02ETA10 AF002	PRZENOŚNIK ŻUŻLA ZE ZGARNIACZA OVER SLAG CONVEYOR
39	00ETA10 AF003	PRZENOŚNIK TRANSPORTOWY ŻUŻLA #1 SLAG TRANSFER CONVEYOR #1
40	00ETA10 AF004	PRZENOŚNIK TRANSPORTOWY ŻUŻLA #2 SLAG TRANSFER CONVEYOR #2
41	00ETA10 AF005	PRZENOŚNIK TRANSPORTOWY ŻUŻLA #3 SLAG TRANSFER CONVEYOR #3
42	00ETA10 AT001 / AT002	SEPARATOR MAGNETYCZNY ŻUŻLA ZE ZGARNIACZA OVER SLAG MAGNETIC SEPARATOR
43	00HYA10 AE001	WCIĄGNIK OBSŁUGOWY MAINTENANCE HOIST
44	01 / 02ETG30 BB001	ZBIORNIK POŚREDNI NA POPIÓŁ LOTNY NR 1 FLY ASH INTERMEDIA BIN #1
45	01 / 02ETG40 BB001	ZBIORNIK POŚREDNI NA POPIÓŁ LOTNY NR 2 FLY ASH INTERMEDIA BIN #2
46	00NDC13 / 14 AP010	POMPA WODY GORĄCEJ DLA NISKICH OBCIĄŻEŃ HOT WATER PUMP FOR LOW LOAD
47	00NDD30 AC010	WYMIENNIK CIEPŁOWNICZY DO NISKICH OBCIĄŻEŃ DISTRICT HEATING HEAT EXCHANGER FOR LOW LOAD
48	00GMC10 AP001	POMPA ODWODNIENIA POMIESZCZENIA WYŁADUNKU MLECZKA WAPIENNEGO I MOCZNIKA LIME MILK & UREA UNLOADING ROOM DRAINAGE PUMP
49	00LFN40 AP010	STACJA DOZOWANIA CHEMII CHEMICAL DOSING STATION

UWAGI
1. WSZYSTKIE WYMIARY W MM (POZA POZIOMAMI I WSPÓŁRZĘDNYMI)
2. POZ. STROPU ± 0.0 = POZ. GRUNTU + 300

NOTE
1. ALL DIMENSIONS ARE GIVEN IN MILLMETERS (EXCEPT ELEVATIONS AND COORDINATES)
2. F.L ± 0.0 = G.L + 300

POSCO Engineering & Construction Co., LTD.
KIEROWNIK BUDOWY
Heinz Jurgen GEBHARDT

DOKUMENTACJA POWYKONAWCZA AS-BUILT

Rew. Rev.	Data Date	Opis zmian Changes description	Sprawdził Chk'd	Rewizja Rev'd	Zatwierdził App'd
1	30.JAN.2015	DO REALIZACJI FOR CONSTRUCTION	T.J.LEE	J.P.LEE	J.K.KIM

CLIENT : KHK Krakowski Holding Komunalny SA — KRAKOWSKI HOLDING KOMUNALNY S.A.

CONTRACTOR : posco E&C — POSCO ENGINEERING & CONSTRUCTION CO.,LTD.

SUB CONTRACTOR : JOIN ENGINEERING&CONSULTING — JOIN ENGINEERING CO.,LTD.

Inwestycja: Budowa Zakładu Termicznego Przekształcania Odpadów w Krakowie
Project: Krakow Waste Thermal Treatment Plant
Adres Address: Kraków, ul.Giedroycia
Obiekt: OB. NR 01 -GŁÓWNY BUDYNEK PROCESOWY
Object: OB. NO 01 -MAIN PROCESS BUILDING
Przedmiot: OGÓLNY RYSUNEK ARANŻACYJNY_PARTER
Subject: GENERAL ARRANGEMENT DRAWING_GROUND FLOOR

Nr projektu POSCO/JOIN POSCO/JOIN project no.: 1 / 1
Nr rysunku Drg. no.: 1-600-00-EM130-00002

Sprawdzający Checked by	JEONG HUI, KIM		30.JAN.2015	Specjalność Discipline: MACHINE
Gł. projektant Lead. engineer	TAE MOK, CHOI		30.JAN.2015	Format: A1
Projektant Designed by	KYEONG JO, JEONG		30.JAN.2015	Dwg. size
Opracował Drawn by	SEUNG RAN, YANG		30.JAN.2015	Skala Scale: 1:300
Funkcja Position	Tytuł, imię i nazwisko Name	Nr uprawnień Authority no.	Data Date	Podpis Signature

Nr rys. referencyjnego Maker's dwg no.
Rew. Rev. 1

SHEET NO. 003

Prawa autorskie do tego rysunku przysługują JOIN E&C. Bez zgody rysunek nie może być wykorzystywany lub reprodukowany. This document, and its contents, is the exclusive property of JOIN E&C. Reproduction or use, without permission of JOIN E&C is prohibited.