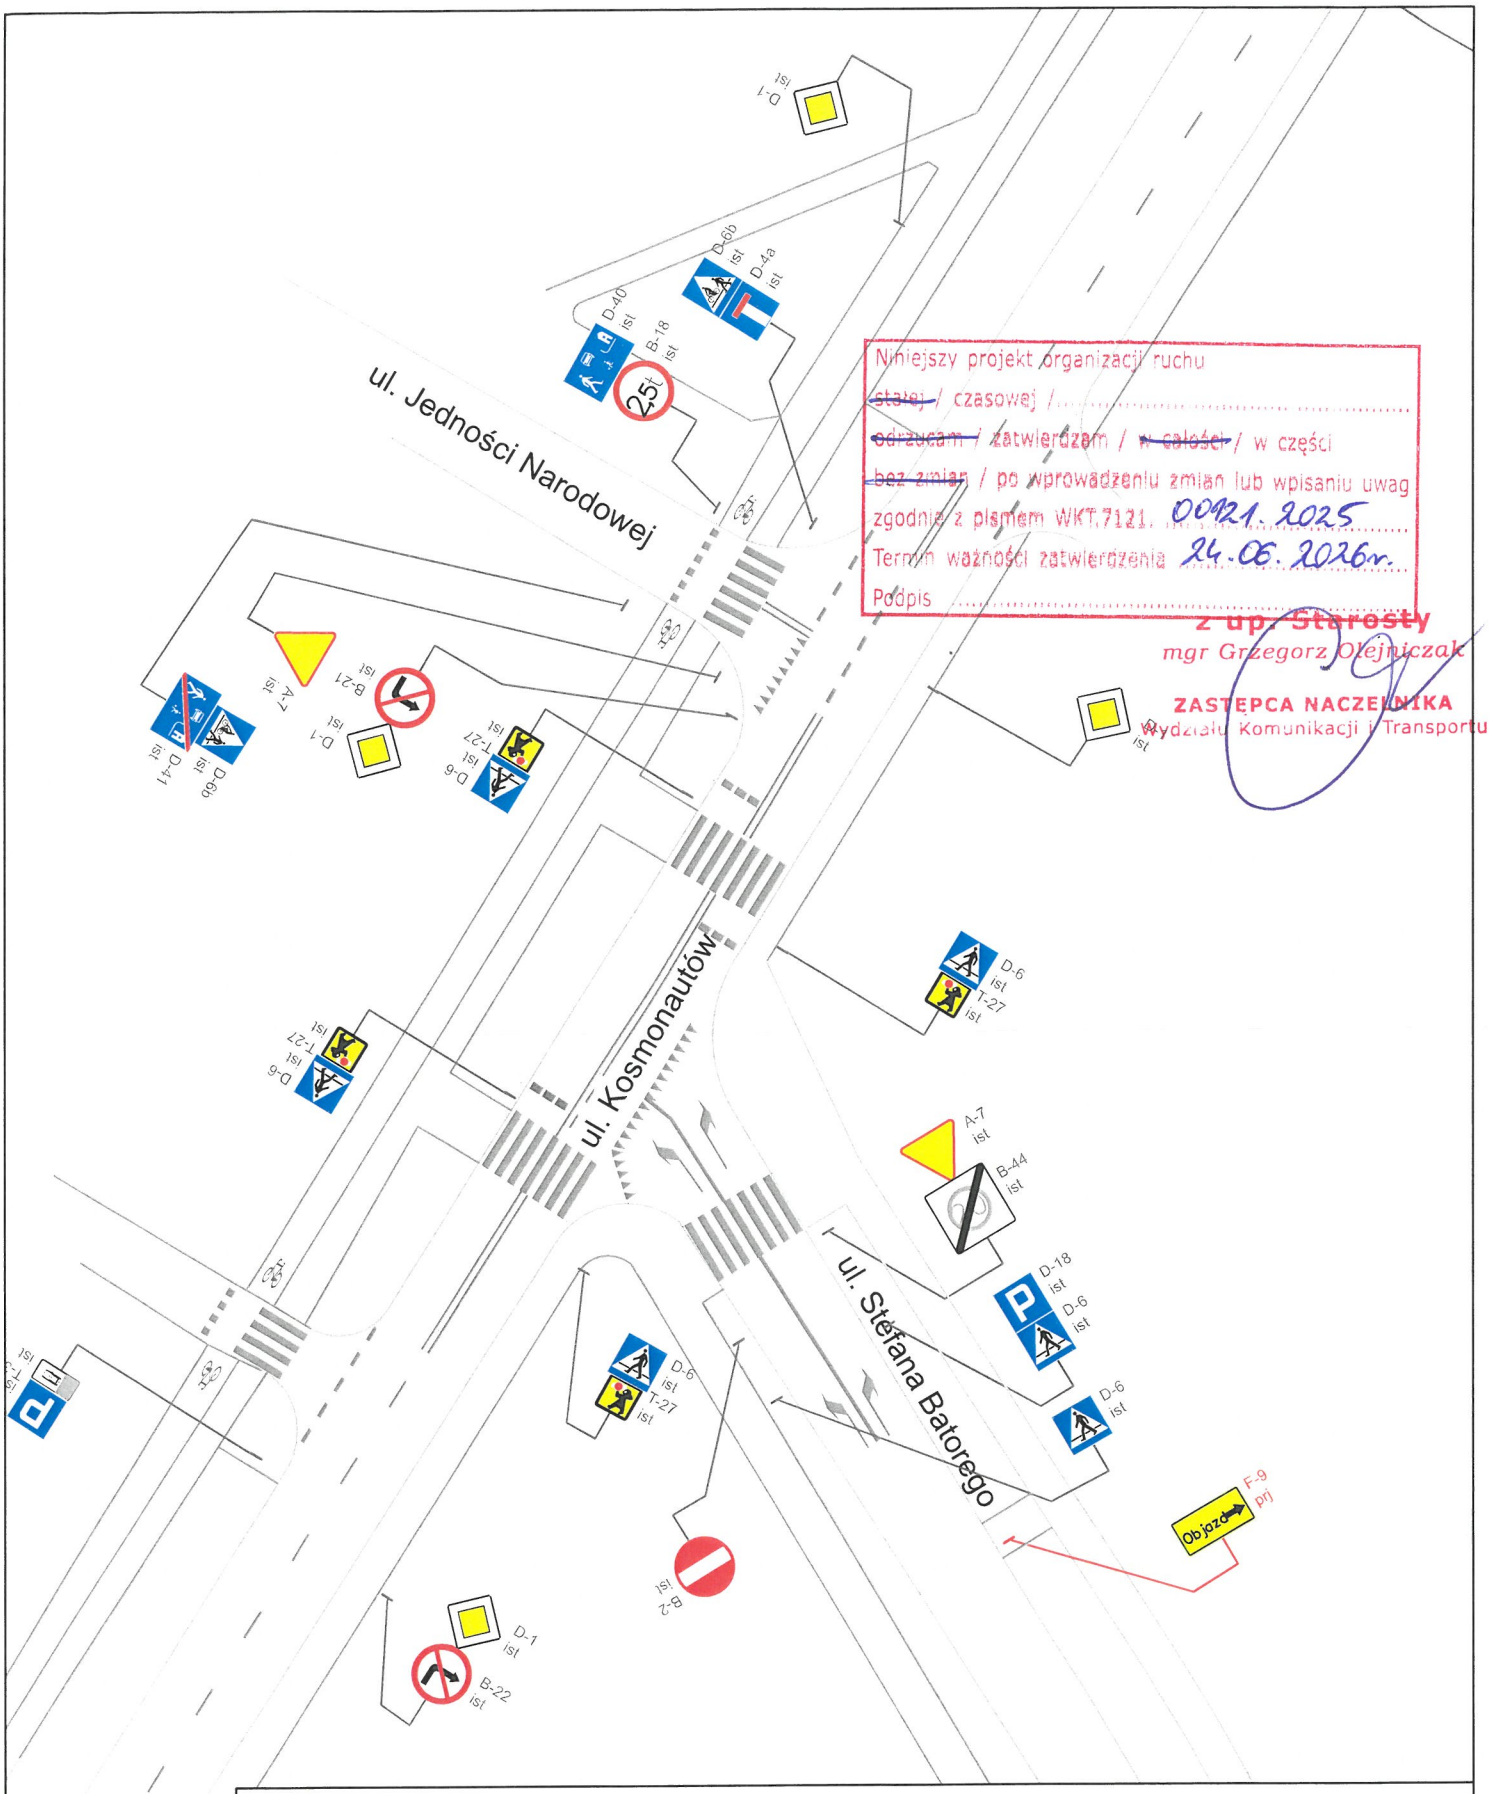

Niniejszy projekt organizacji ruchu
~~stałej~~ / czasowej /
~~odrzucam~~ / zatwierdzam / ~~w całości~~ / w części
~~bez zmian~~ / po wprowadzeniu zmian lub wpisaniu uwag
zgodnie z pismem WKT.7121. 00921.2025
Termin ważności zatwierdzenia 24.06.2026r.
Podpis

z up. Starosty
mgr Grzegorz Olejniczak
ZASTĘPCA NACZELNIKA
Wydziału Komunikacji i Transportu

DROGNER
TOMASZ WOLNER

DROGNER mgr inż Tomasz Wolner
44–240 Żory, ul. Sławika 16
tel. 505 792 433

Inwestor: Gmina Knurów, ul dr. Floriana Ogana 5, 44–190 Knurów

Projektant	mgr inz. T.WOLNER	SLK/7647/PWBD/17	03.2025	
Opracował	mgr inz. T.WOLNER	SLK/7647/PWBD/17	03.2025	
Sprawdził	mgr inż. M.STERNIK	213/02	03.2025	

Branża: DROGOWA

Faza: OR

Projekt: Przebudowa ul. Mieszka I w Knurowie na odcinku od skrzyżowania z ul. Kazimierza Wielkiego do skrzyżowania z ul. Kosmonautów –Aktualizacja tymczasowej organizacji ruchu

Tresc rysunku: PLAN SYTUACYJNY

Nr rys.: 1.4.

Skala: 1:500