


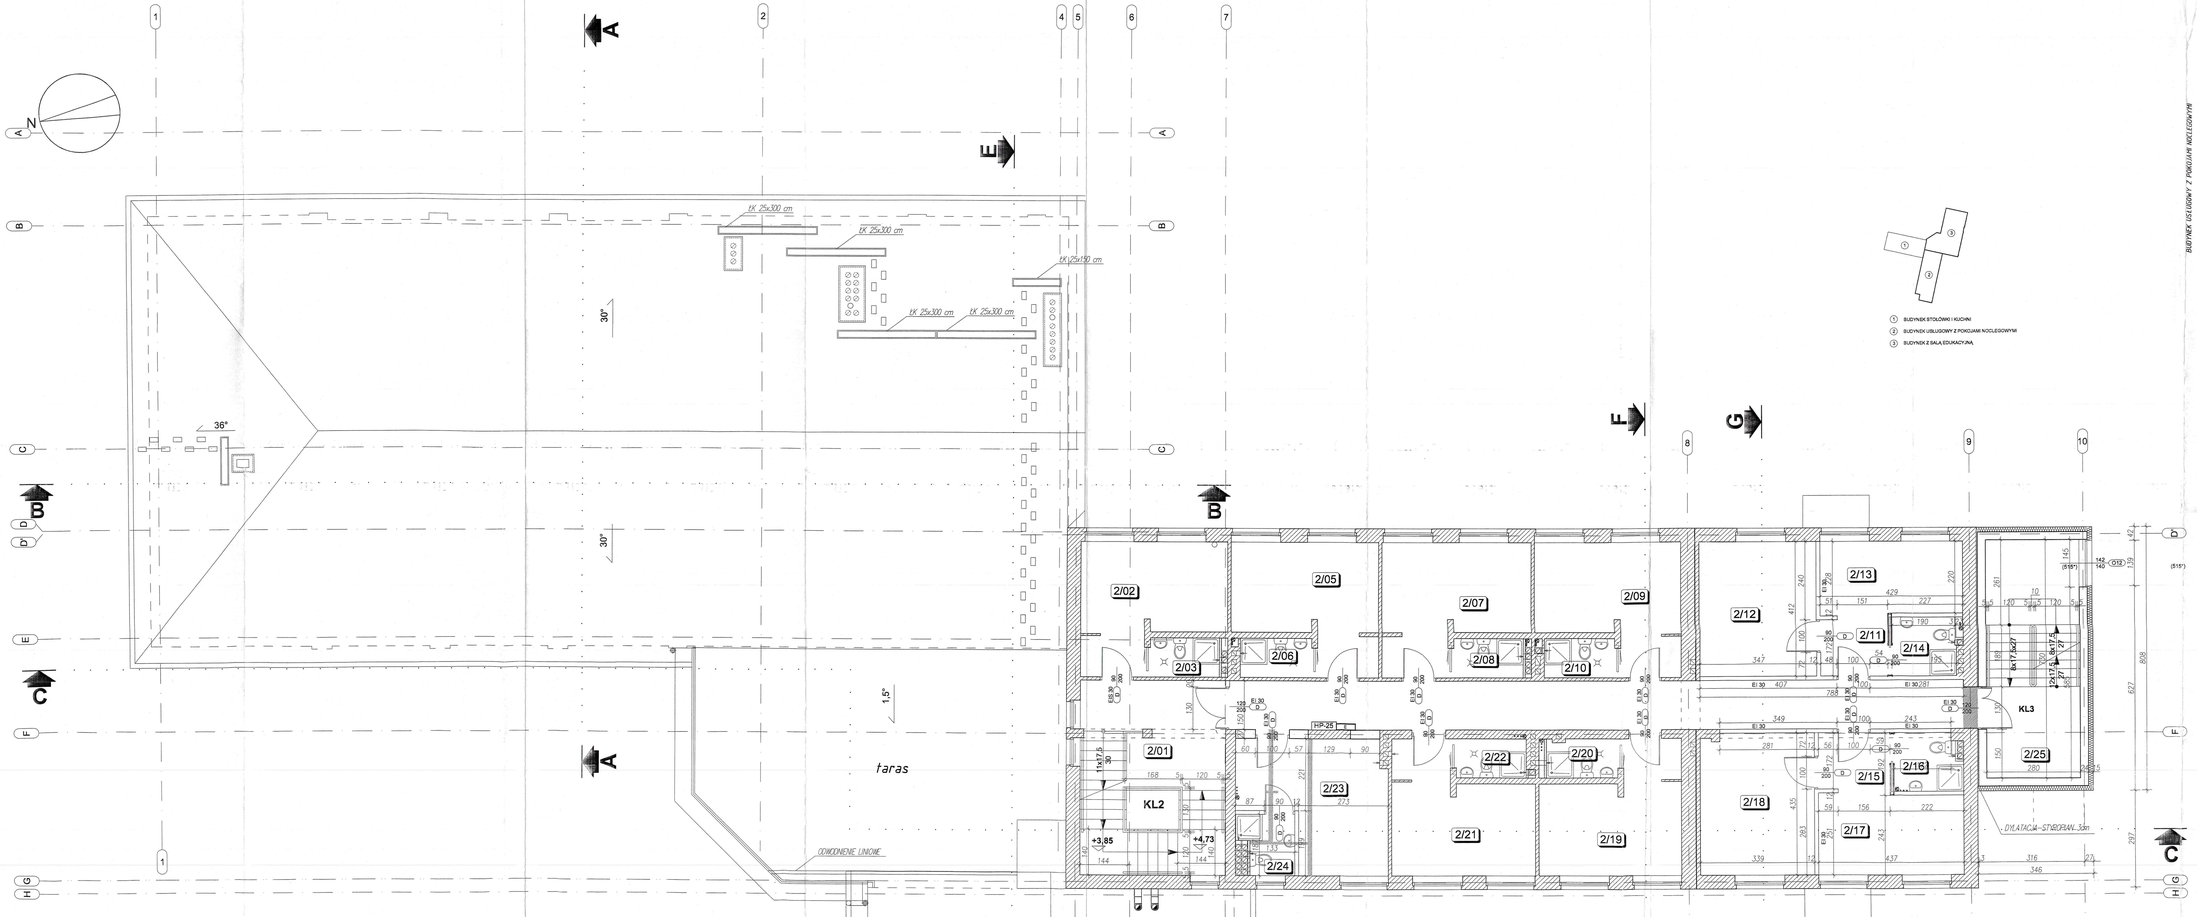


1) BUDYNEK STOŁÓWKI I KUCHNI
2) BUDYNEK USŁUGOWY Z POKOJAMI NOCLEGOWYMI
3) BUDYNEK Z SALĄ EDUKACYJNĄ

BUDYNEK USŁUGOWY Z POKOJAMI NOCLEGOWYMI

**ZESTAWIENIE POWIERZCHNI:**

| NR | NAZWA POMIESZCZENIA | pow.[m²] | RODZAJ POSADZKI | WYKOŃCZENIE ŚCIAN | SUFITY |
|---|---|---|---|---|---|
| 2/01 | KLATKA SCHODOWA (I)* | 24,25 | | | |
| 2/02 | HOLL (I)* | 14,90 | | | |
| 2/03 | WC (I)* | 2,51 | | | |
| 2/04 | KOMUNIKACJA (I)* | 33,00 | | | |
| 2/05 | POKÓJ (I)* | 14,78 | | | |
| 2/06 | WC (I)* | 2,56 | | | |
| 2/07 | POKÓJ (I)* | 14,55 | | | |
| 2/08 | WC (I)* | 2,51 | | | |
| 2/09 | POKÓJ (I)* | 14,55 | | | |
| 2/10 | WC (I)* | 2,51 | | | |
| 2/11 | PRZEDSIONEK | 3,90 | wykładzina dywanowa | gładź gipsowa + farba emulsyjna | gładź gipsowa |
| 2/12 | POKÓJ | 14,30 | wykładzina dywanowa | gładź gipsowa + farba emulsyjna | gładź gipsowa |
| 2/13 | POKÓJ | 9,44 | wykładzina dywanowa | gładź gipsowa + farba emulsyjna | gładź gipsowa |
| 2/14 | WC | 3,08 | płytki do ścian wysokich | gładź gipsowa + farba emulsyjna | gładź gipsowa |
| 2/15 | PRZEDSIONEK | 4,04 | wykładzina dywanowa | gładź gipsowa + farba emulsyjna | gładź gipsowa |
| 2/16 | WC | 3,00 | płytki do ścian wysokich | gładź gipsowa + farba emulsyjna | gładź gipsowa |
| 2/17 | POKÓJ | 10,87 | wykładzina dywanowa | gładź gipsowa + farba emulsyjna | gładź gipsowa |
| 2/18 | POKÓJ | 14,72 | wykładzina dywanowa | gładź gipsowa + farba emulsyjna | gładź gipsowa |
| 2/19 | POKÓJ (I)* | 14,35 | - | - | - |
| 2/20 | WC (I)* | 2,50 | - | - | - |
| 2/21 | POKÓJ (I)* | 14,41 | - | - | - |
| 2/22 | WC (I)* | 2,52 | - | - | - |
| 2/23 | POKÓJ | 15,41 | wykładzina dywanowa | gładź gipsowa + farba emulsyjna | gładź gipsowa |
| 2/24 | WC | 2,84 | płytki do ścian wysokich | gładź gipsowa + farba emulsyjna | gładź gipsowa |
| 2/25 | KLATKA SCHODOWA KL3 | 10,22 | płyta | gładź gipsowa + farba emulsyjna | gładź gipsowa |
| | **RAZEM:** | 252,07 | | | |

(I)* - ISTNIEJĄCE

RZUT II PIĘTRA
BUDYNEK USŁUGOWY Z POKOJAMI NOCLEGOWYMI

STAROSTWO Powiatowe
Wydział Architektury i Budownictwa
97-200 Tomaszów Maz.
Al. Św. Antoniego 41

UWAGA
WYMIARY NALEŻY ZWERYFIKOWAĆ NA BUDOWIE.
W RAZIE NIEJASNOŚCI NALEŻY SKONTAKTOWAĆ SIĘ Z BIUREM PROJEKTOWYM.

ŚCIANY PROJEKTOWANE

ŚCIANY ISTNIEJĄCE

WYBURZENIA

(235*) WYSOKOŚĆ PARAPETU LICZONA OD ±0,00

PROJEKTOWANY PION KANALIZACYJNY

PROJEKTOWANA ROZDZIELNIA ELEKTRYCZNA - SZCZEGÓŁY W PROJEKCIE ELEKTRYCZNYM

HYDRANT WEWNĘTRZNY Ø25 Z WĘŻEM PŁASZTYWNYM

DOKUMENTACJA POWYKONAWCZA

ZA ZGODNOŚĆ Z ORYGINAŁEM

Wbudowano na obiekcie:
Budynek usługowy z pokojami noclegowymi

PRZEDSIĘBIORSTWO PROJEKTOWO-BUDOWLANE "EKOBUD" s.c.
Dowiats Drugi nr 88 B, 05-081 Dmosin
PRACOWNIA PROJEKTOWA:
93-510 Łódź, ul. Tuszyńska 156

INWESTOR
Budowa Leśnego Ośrodka Szkoleniowego Nauczycieli

LOKALIZACJA INWESTYCJI
ul. Leśna
Swolszczewice Małe
działka nr ewid. 1089 obręb 15

Kierownik Budowy
Anna Kotlicka
Nr upr. LOD/1474/OWOK/10

TYTUŁ RYSUNKU
RZUT II PIĘTRA
BUDYNEK USŁUGOWY Z POKOJAMI NOCLEGOWYMI

SKALA 1:50
DATA 07.2012
NR RYS. P/9
NR ARK. A/07
LICZBA ARK. A26

BRANŻA: ARCHITEKTURA

PROJEKTANT: mgr inż. arch. Włodzimierz Kwaśnik — UPRAWNIENIA BUDOWLANE DO PROJEKTOWANIA bez ograniczeń w specjalności architektonicznej

SPRAWDZIŁ: mgr inż. arch. Daniel Fiedler

UPRAWNIENIA BUDOWLANE DO PROJEKTOWANIA bez ograniczeń

OPRACOWAŁ: mgr inż. arch. Michał Pawełkiewicz

UPRAWNIENIA BUDOWLANE DO PROJEKTOWANIA bez ograniczeń