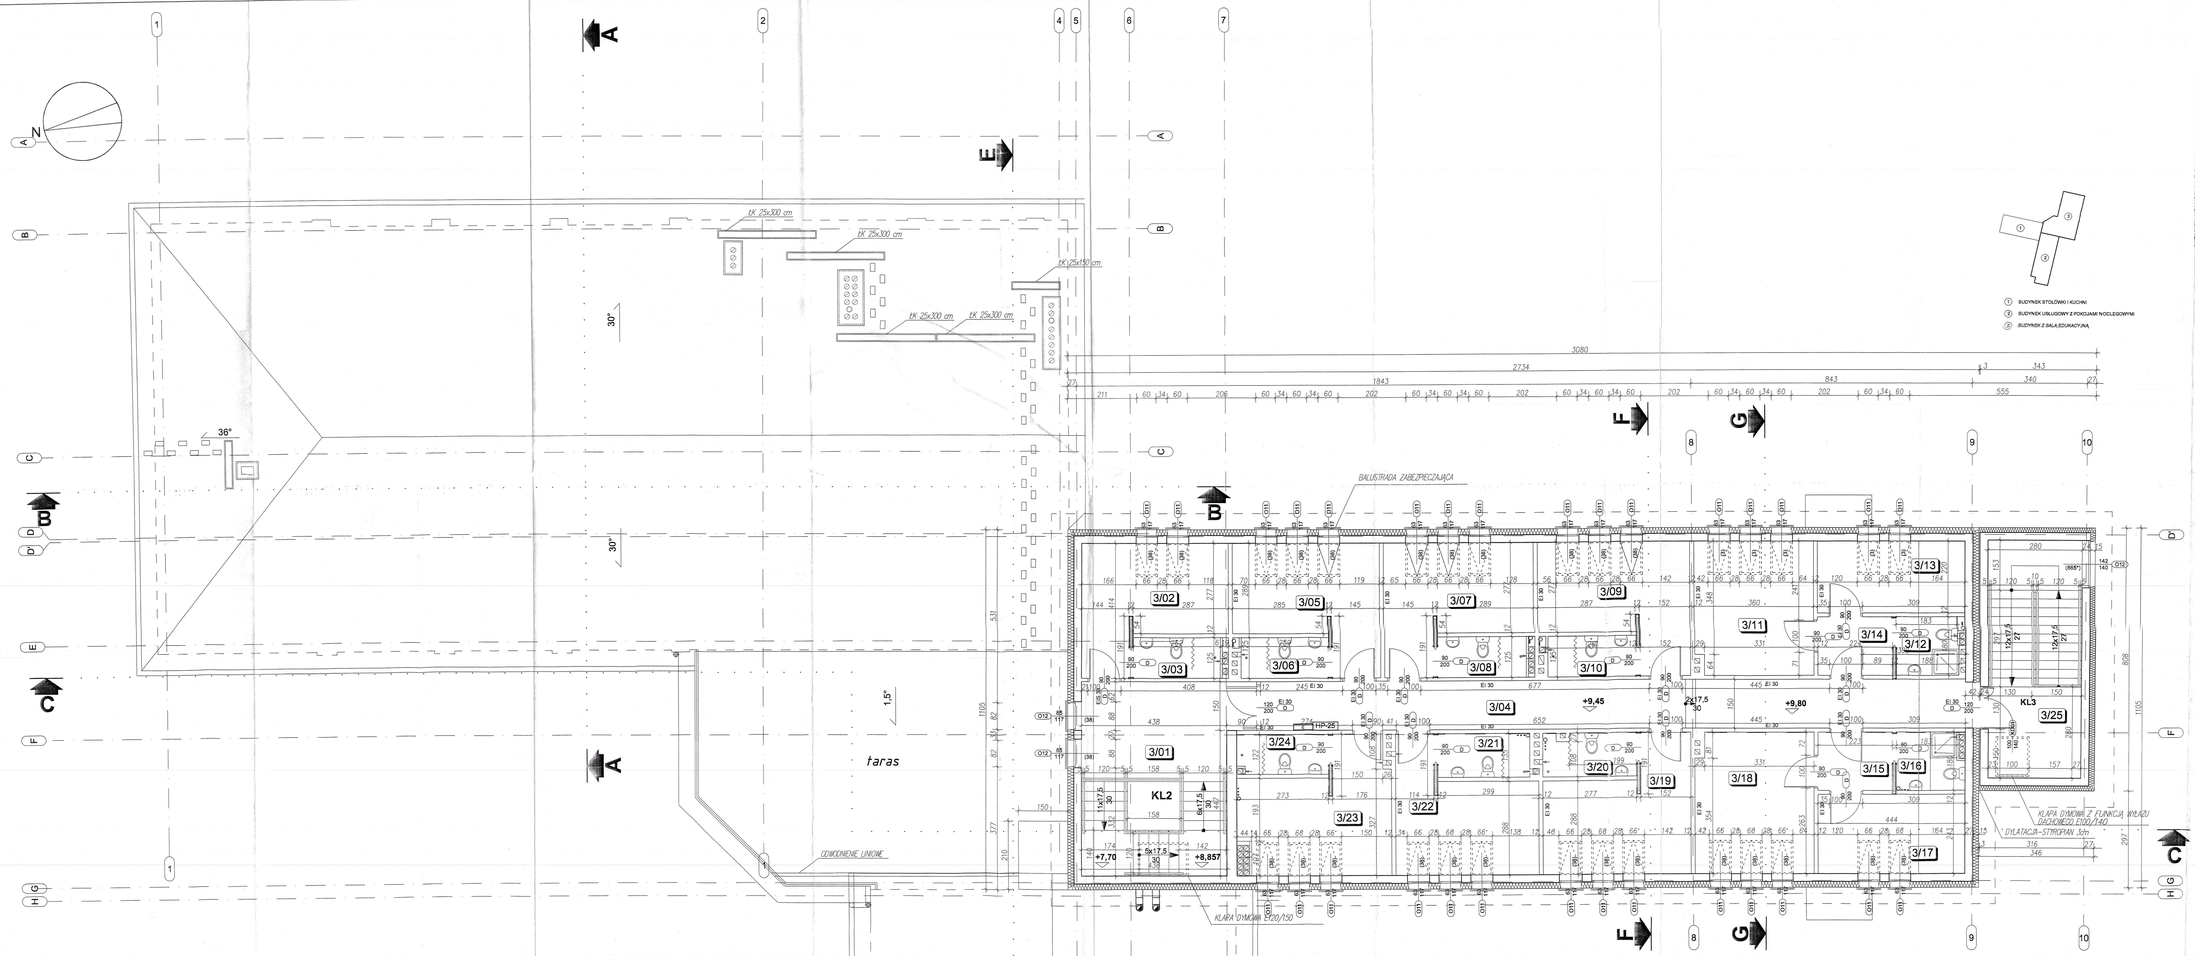

1 BUDYNEK STOŁÓWKI I KUCHNI
2 BUDYNEK USŁUGOWY Z POKOJAMI NOCLEGOWYMI

BUDYNEK USŁUGOWY Z POKOJAMI NOCLEGOWYMI

ZESTAWIENIE POWIERZCHNI:

NR.	NAZWA POMIESZCZENIA	pow.[m²]	RODZAJ WYKOŃCZENIA ŚCIAN	WYKOŃCZENIE ŚCIAN	SUFITY
3/01	KLATKA SCHODOWA K.2	18,91	wykładzina żywiczna	gładź gipsowa + farba emulsyjna	zsyp GKP
3/02	POKÓJ	14,25	wykładzina żywiczna	gładź gipsowa + farba emulsyjna	zsyp GKP
3/03	WC	3,27	płytki	płytki do ostatniego wysokości	zsyp GKP
3/04	KOMUNIKACJA	31,64	wykładzina żywiczna	gładź gipsowa + farba emulsyjna	zsyp GKP
3/05	POKÓJ	14,31	wykładzina żywiczna	gładź gipsowa + farba emulsyjna	zsyp GKP
3/06	WC	3,24	płytki	płytki do ostatniego wysokości	zsyp GKP
3/07	POKÓJ	14,33	wykładzina żywiczna	gładź gipsowa + farba emulsyjna	zsyp GKP
3/08	WC	3,30	płytki	płytki do ostatniego wysokości	zsyp GKP
3/09	POKÓJ	14,58	wykładzina żywiczna	gładź gipsowa + farba emulsyjna	zsyp GKP
3/10	WC	3,27	płytki	płytki do ostatniego wysokości	zsyp GKP
3/11	POKÓJ	13,13	wykładzina żywiczna	gładź gipsowa + farba emulsyjna	zsyp GKP
3/12	WC	3,11	płytki	płytki do ostatniego wysokości	zsyp GKP
3/13	POKÓJ	7,67	wykładzina żywiczna	gładź gipsowa + farba emulsyjna	zsyp GKP
3/14	PRZEDSIONEK	3,84	płytki	gładź gipsowa + farba emulsyjna	zsyp GKP
3/15	PRZEDSIONEK	3,84	wykładzina żywiczna	gładź gipsowa + farba emulsyjna	zsyp GKP
3/16	WC	3,57	płytki	płytki do ostatniego wysokości	zsyp GKP
3/17	POKÓJ	8,68	wykładzina żywiczna	gładź gipsowa + farba emulsyjna	zsyp GKP
3/18	POKÓJ	13,73	płytki	gładź gipsowa + farba emulsyjna	zsyp GKP
3/19	POKÓJ	14,69	wykładzina żywiczna	gładź gipsowa + farba emulsyjna	zsyp GKP
3/20	WC	3,53	płytki	płytki do ostatniego wysokości	zsyp GKP
3/21	WC	3,69	płytki	płytki do ostatniego wysokości	zsyp GKP
3/22	POKÓJ	13,97	wykładzina żywiczna	gładź gipsowa + farba emulsyjna	zsyp GKP
3/23	POKÓJ	15,44	wykładzina żywiczna	gładź gipsowa + farba emulsyjna	zsyp GKP
3/24	WC	3,28	płytki	płytki do ostatniego wysokości	zsyp GKP
3/25	KLATKA SCHODOWA K.3	20,44	płytki	gładź gipsowa + farba emulsyjna	zsyp GKP
	RAZEM:	254,68			

RZUT PODDASZA BUDYNEK USŁUGOWY Z POKOJAMI NOCLEGOWYMI

UWAGA:
WYMIARY NALEŻY ZWERYFIKOWAĆ NA BUDOWIE.
W RAZIE NIEOBLICZOŃ NALEŻY SKONTAKTOWAĆ SIĘ Z BIUREM PROJEKTOWYM

ŚCIANY PROJEKTOWANE
ŚCIANY ISTNIEJĄCE
WYBURZENIA
(235*) WYSOKOŚĆ PARAPETU LICZONA OD ±0,00
PROJEKTOWANY PION KANALIZACYJNY
PROJEKTOWANA ROZDZIELNIA ELEKTRYCZNA - SZCZEGÓŁY W PROJEKCIE ELEKTRYCZNYM
HYDRANT WEWNĘTRZNY Ø25 Z WĘŻEM PŁASZCZOWYM

STAROSTWO POWIATOWE
Wydział Architektury i Budownictwa
97-200 Tomaszów Maz.
Wpłynęło dnia 2012-09-11


DOKUMENTACJA POWYKONAWCZA

ZA ZGODNOŚĆ Z ORYGINAŁEM

Kierownik budowy
mgr inż. Piotr Kowalski

EKOBUD	PRZEDSIĘBIORSTWO PROJEKTOWO-BUDOWLANE "EKOBUD" s.c. Dmowin Drugi nr 88 B, 05-841 Dmowin PRACOWNIA PROJEKTOWA tel. 512 048, ul. Tuwima 15B
INWESTOR:	Budowa Leśnego Ośrodka Szkoleniowego Nagórzyce
LOKALIZACJA INWESTYCJI:	ul. Leśna 1 Świdosławice Małe działka nr ewid. 1089 obręb 15
TYTUŁ RYSUNKU:	RZUT PODDASZA BUDYNEK USŁUGOWY Z POKOJAMI NOCLEGOWYMI
SKALA:	1:50
DATA:	07.2012
FAZA:	PUB
BRANŻA:	ARCHITEKTURA
PROJEKTOWAŁ:	mgr inż. arch. Włodzimierz Kowalski
SPRAWDZIŁ:	mgr inż. arch. Daniel Pawlak
KIEROWNIK PRACY:	mgr inż. arch. Michał Pawlakowski
NR RYSUNKU:	A27